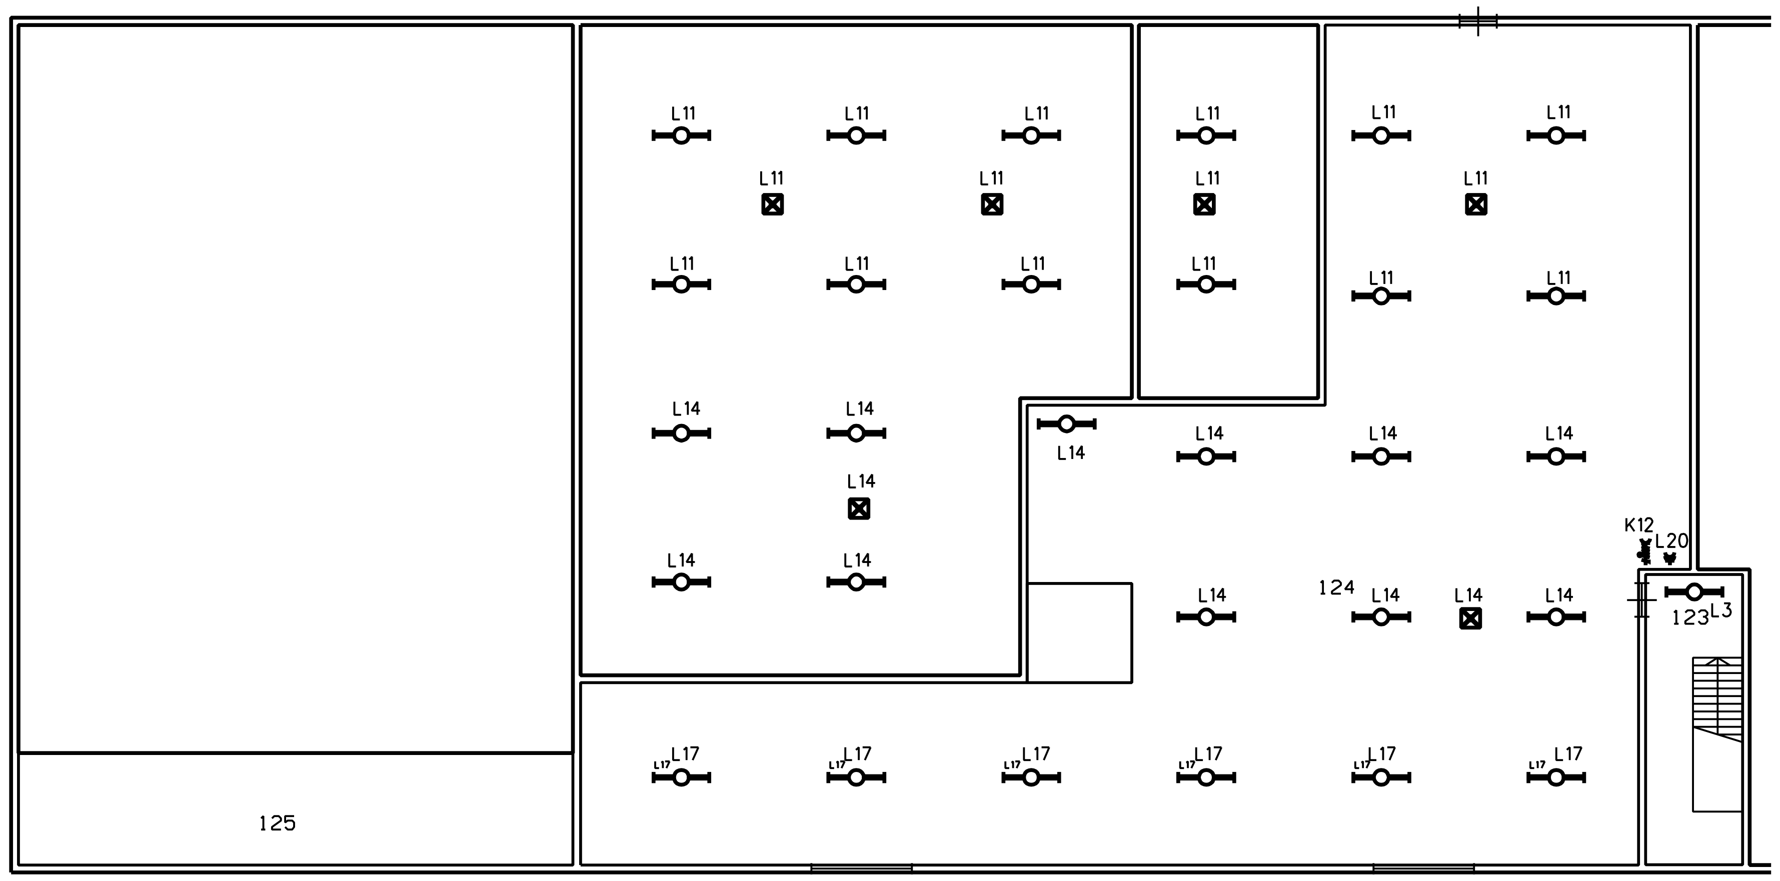

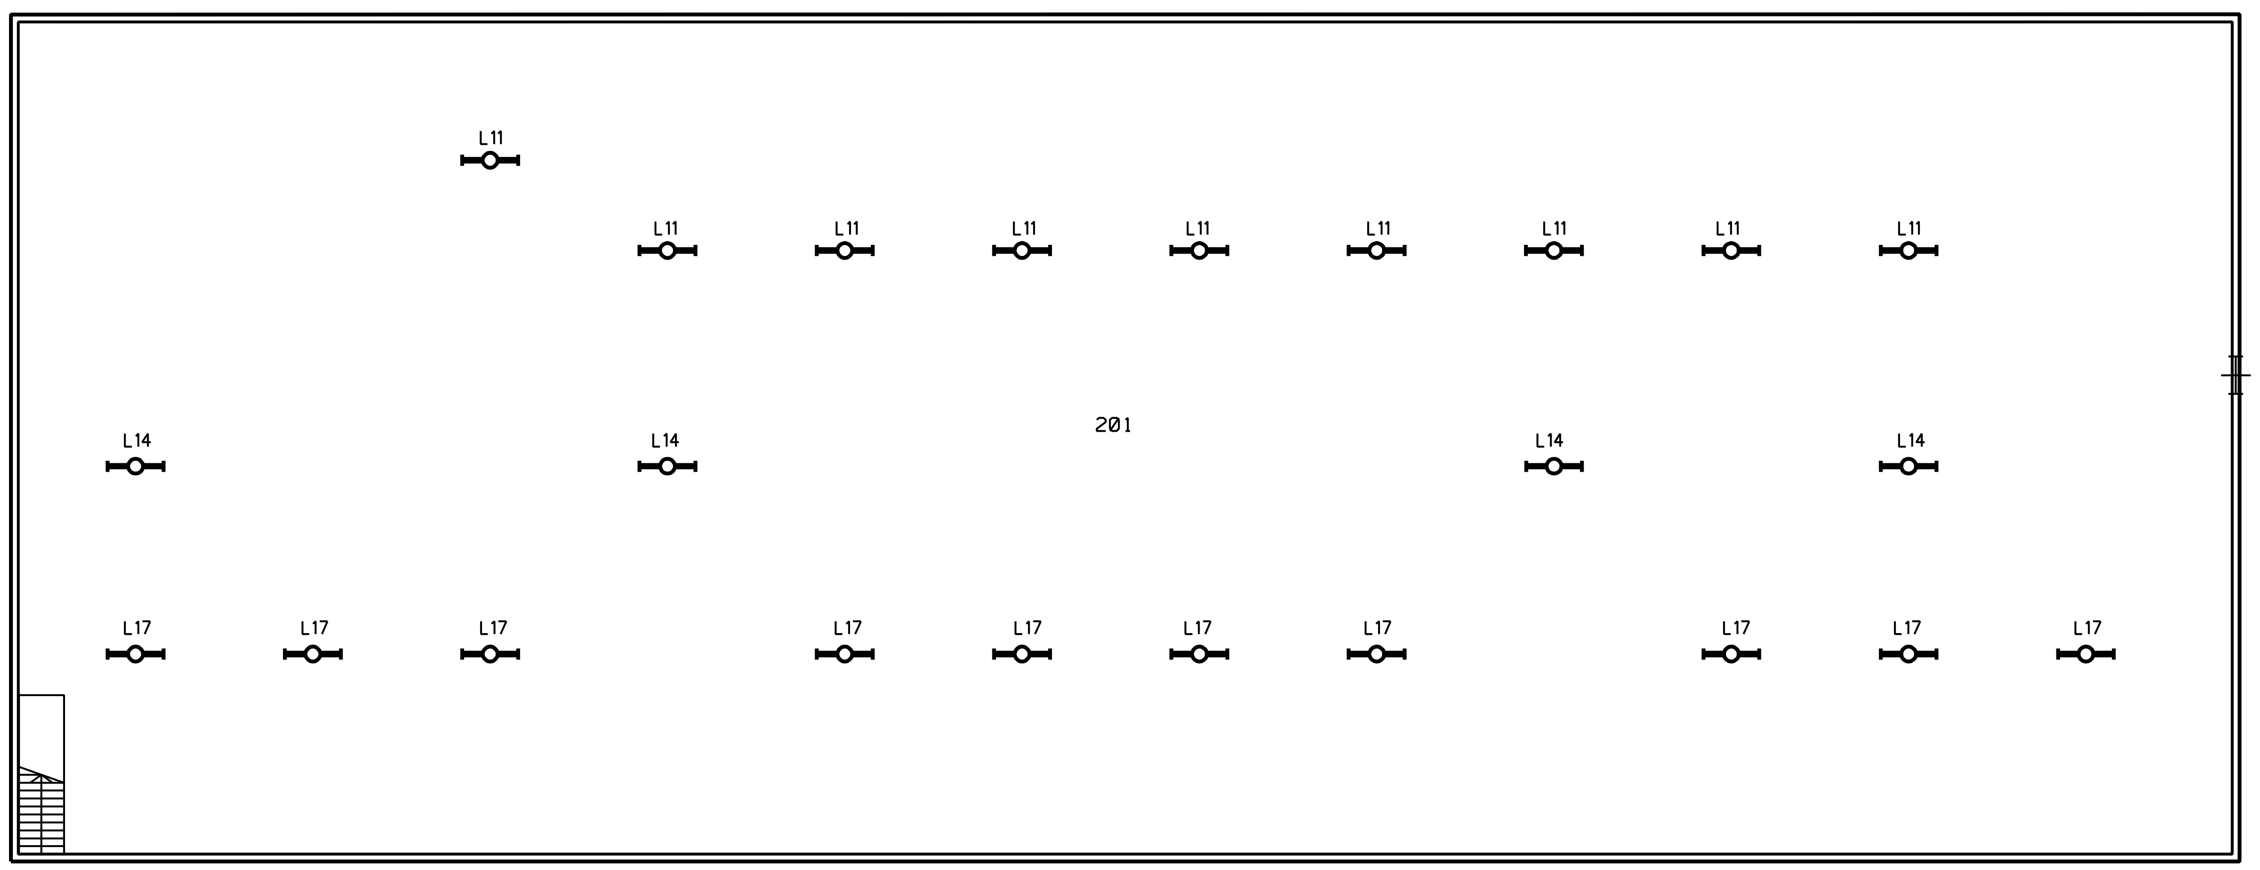

EERSTE VERDIEPING

TWEEDE VERDIEPING

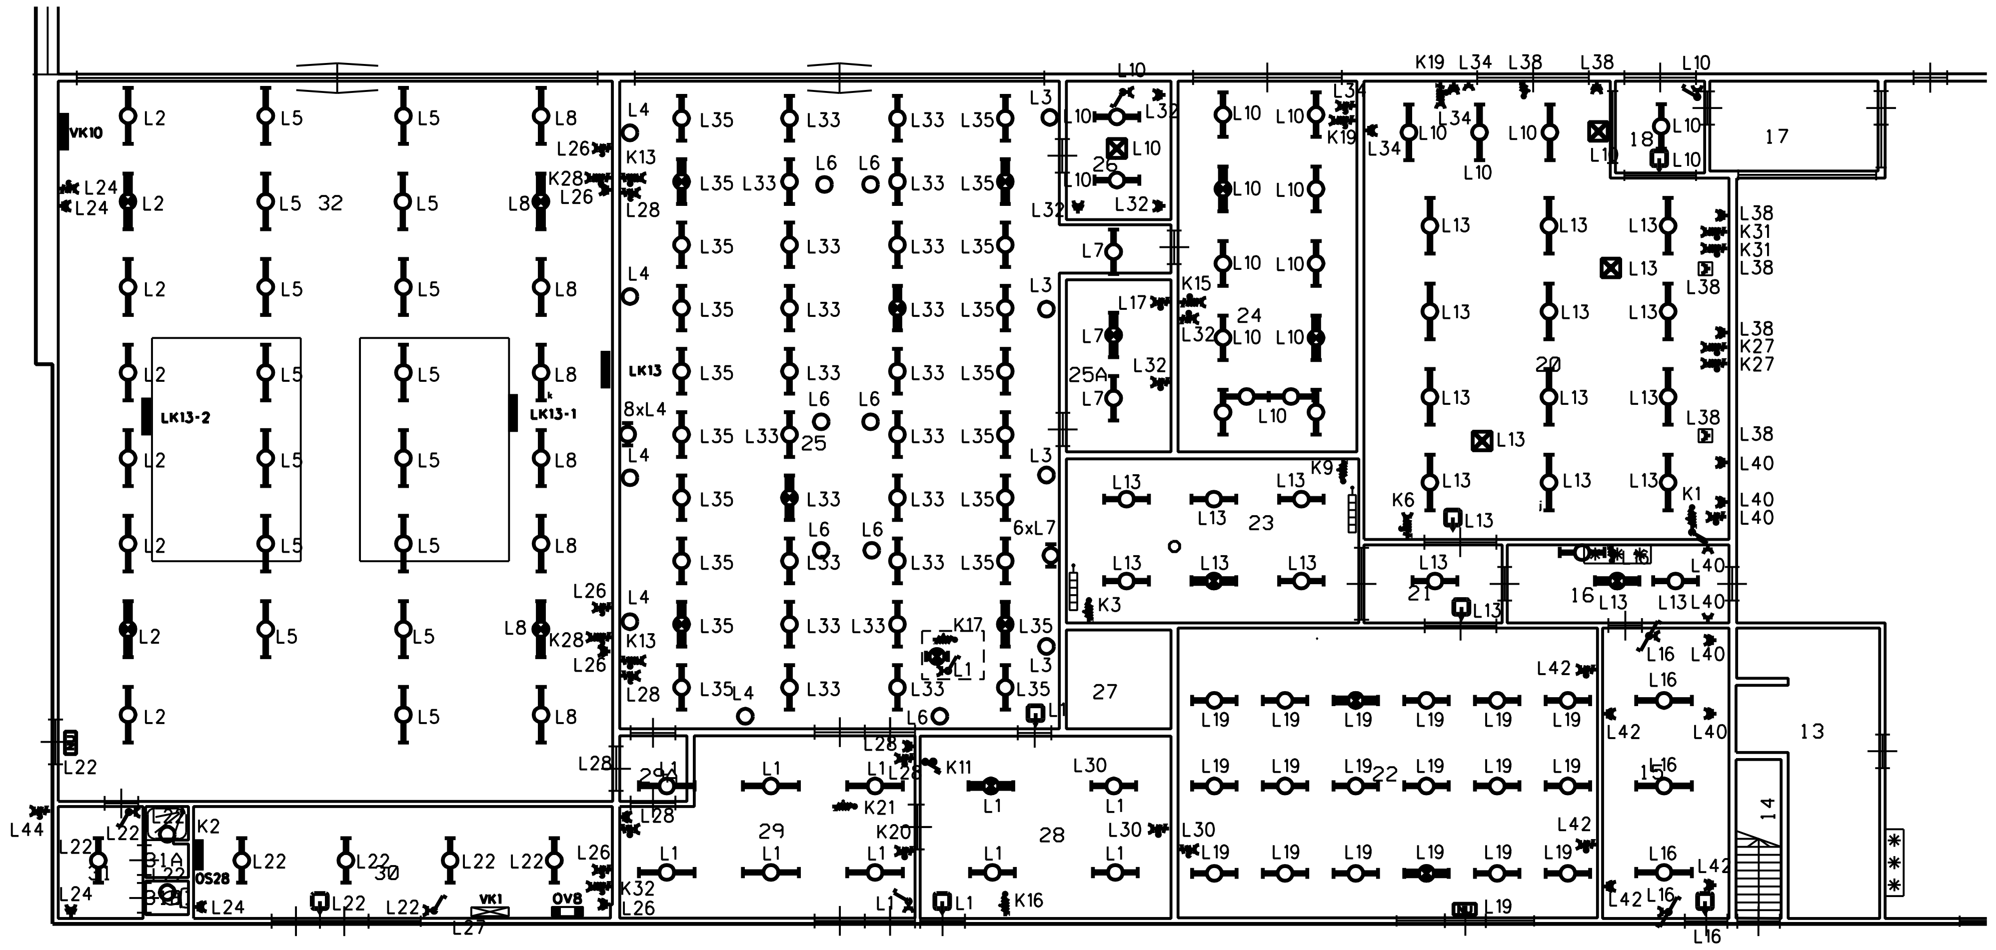

BEGANE GROND

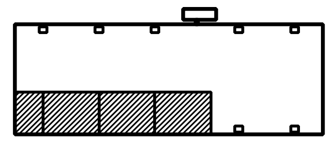

WIJZ.	DATUM	VAK.	OMSCHRIJVING	GETEKEND	GEC.	GEZ.
B	16-04-10		REVISIE NEN 3140 INSPECTIE 2009	A.R		
A	24-03-09		REVISIE	FN	DvE	

WERK: VLIEGBASIS WOENSDRECHT - GEBOUW 374
NEN 3140 LAAGSPANNING 2009

BESTEKNR: 98.03.4032.50 TEKENING IN 78 BLADEN. BLAD E69/77

ONDERWERP: GROEPENVERKLARING LK8

Commando Diensten Centra
Postbus 412
5000 AK Tilburg
Telefoon 013-5117800

Ministerie van Defensie
DVD
Dienst Vastgoed Defensie
Directie Zuid

		DATUM
Schaal:	1:200	
Getekend:	PROMATECH	17-07-2003
Gecontroleerd:	STORK	
Gezien:	DGW&T	

TEKENING FORMAAT	ARCHIEF NR:	DIS.	OBJECTNR.	SYSNR.	CAT.	JAAR	VOLGNR.
A2		04	49G0	1374		2003	

REPRODUCEREN ZONDER TOESTEMMING VOORAF IS NIET TOEGESTAAN

RANGNUMMER:

FILE:49G01374E69 .DGN REF.FILE:49G013740/1/2BP.DGN

REF.FILE: .DGN REF.FILE: .DGN PLOTSCHAAL: 200:1 PLOTDATUM: $$PLOTDATUM