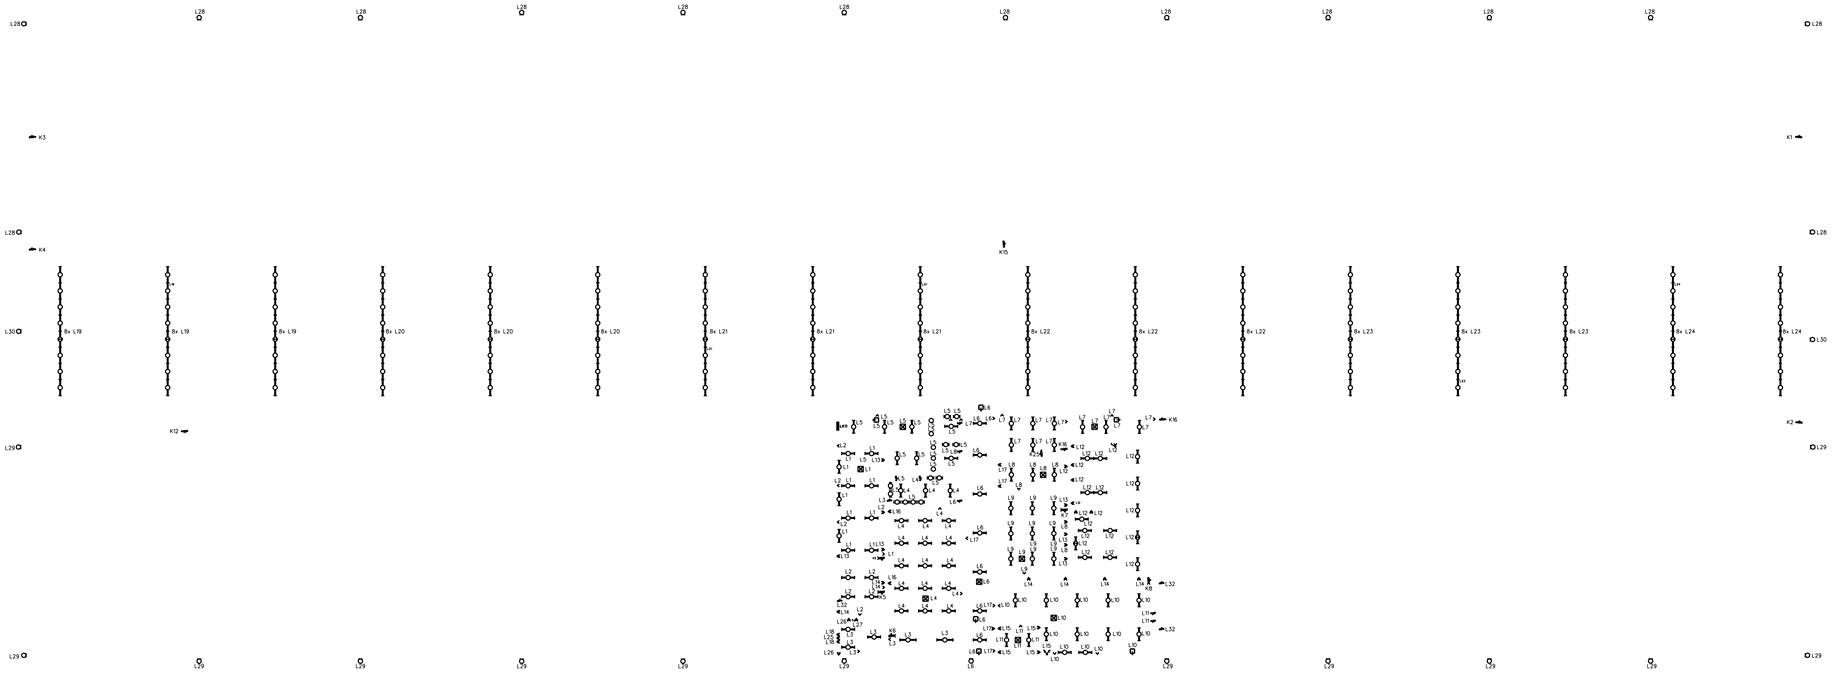

BEGANE GROND

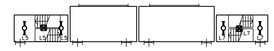

EERSTE VERDIEPING

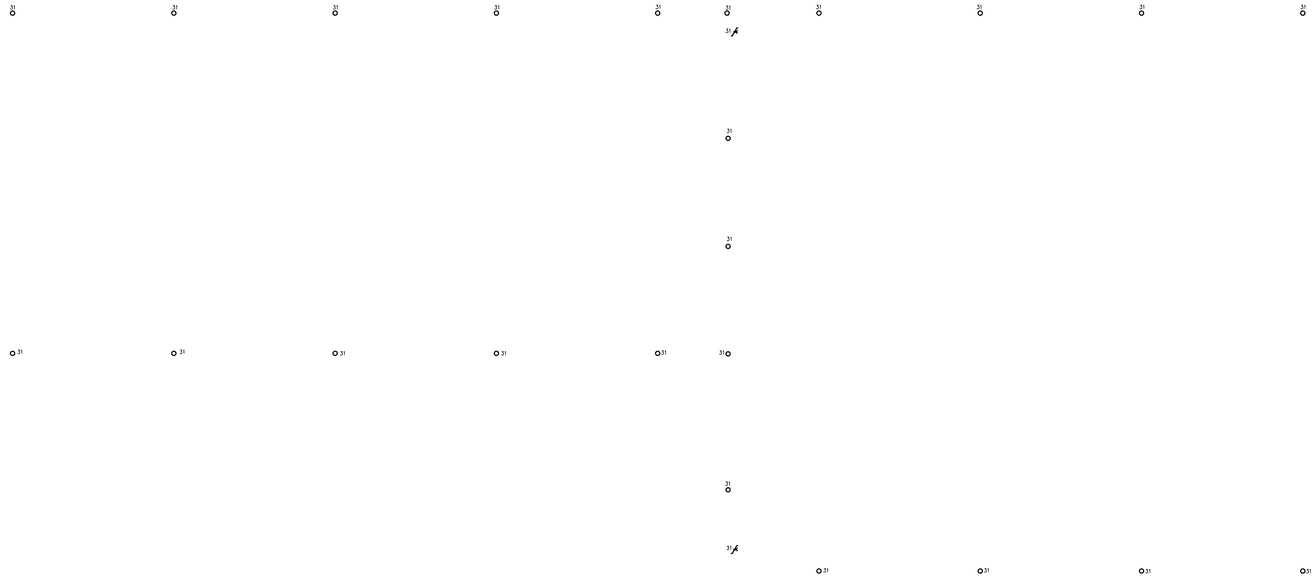

KELDER

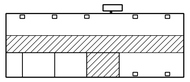

WUZ.	DATUM	VAK.	OMSCHRIJVING	GETEKEND	GEC.	GEZ.
A	16-04-10		REVISIE NEN 3140 INSPECTIE 2009	A.R		

WERK: VLIEGBASIS WOENSDRECHT - GEBOUW 374
NEN 3140 LAAGSPANNING 2009

BESTEKNR: 198.03.4032.50 | TEKENING IN 78 BLADEN. BLAD E72/77

ONDERWERP: GROEPENVERKLARING KAST LK11

Commando Diensten Centra
Postbus 412
5000 AK Tilburg
Telefoon 013-5117600

Ministerie van Defensie
DVD
Dienst Vastgoed Defensie
Directie Zuid

Schaal:	1:200
Getekend:	PROMATECH
Gecontroleerd:	STORK
Gezien:	DGW&T

DATUM: 17-07-2003

TEKENING FORMAAT	ARCHIEF NR:	DIS.	OBJECTNR.	SYSNR.	CAT.	JAAR	VOLGNR.
A0	04490013744					2003	

REPRODUCEREN ZONDER TOESTEMMING VOORAF IS NIET TOEGESTAAN

RANGNUMMER:

FILE:49G01374E72 .DGN REF.FILE:49G01374K..BP .DGN

REF.FILE: .DGN REF.FILE: .DGN PLOTSCHAAL: 200:1 PLOTDATUM: $$PLOTDATUM