


ZIE BLAD 16

Bestaande kabelgoot verplaatsen
in verband met nieuwe wand

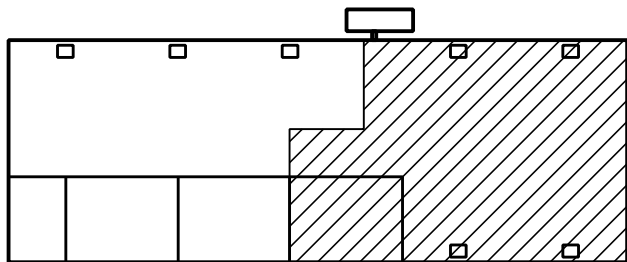



Project: 23656
Betreft: Nieuwe positie bestaande goot
Datum: 27-10-2022

Rijksvastgoedbedrijf
Ministerie van Binnenlandse Zaken en Koninkrijksrelaties

A		16-04-10		REVISIE NEN 3140 INSPECTIE 2009		A.R.					
WIJZ.		DATUM		VAK.		OMSCHRIJVING		GETEKEND		GECC. GEZ.	
WERK: VliegBASIS WOENSDECHT - GEBOUW 374											
NEN 3140 LAAGSPANNING 2009											
BESTEKNR: 198.03.4032.50				TEKENING IN 78 BLADEN, BLAD E17/77							
ONDERWERP: KANALISATIE, DATA EN BASISOMROEP											
VERDIEPING/DAKNIVEAU RECHTS											
Commando Diensten Centra				 Ministerie van Defensie				Schaal 1: 1:100		DATUM	
Postbus 412 5000 AK Tilburg Telefoon 013-5117800				DVO Dienst Vastgoed Defensie				Getekend: FROMATECH		17-07-2003	
				Directie Zuid				Gecontroleerd: STORK			
								Gezien: DGN&T			
TEKENING FORMAT		ARCHIEF		0 4		4 9		0 0		1 3 7 4	
AO		NR:		DIS.		OBJE CTNR.		SYSNR.		CAT.	
								JAAR		VOLGNR.	
REPRODUCEREN ZONDER TOESTEMMING VOORAF IS NIET TOEGESTAAN											
REF.: FILE49G01374E17				REF.: FILE49G01374E17				RANGNUMMER:			
