


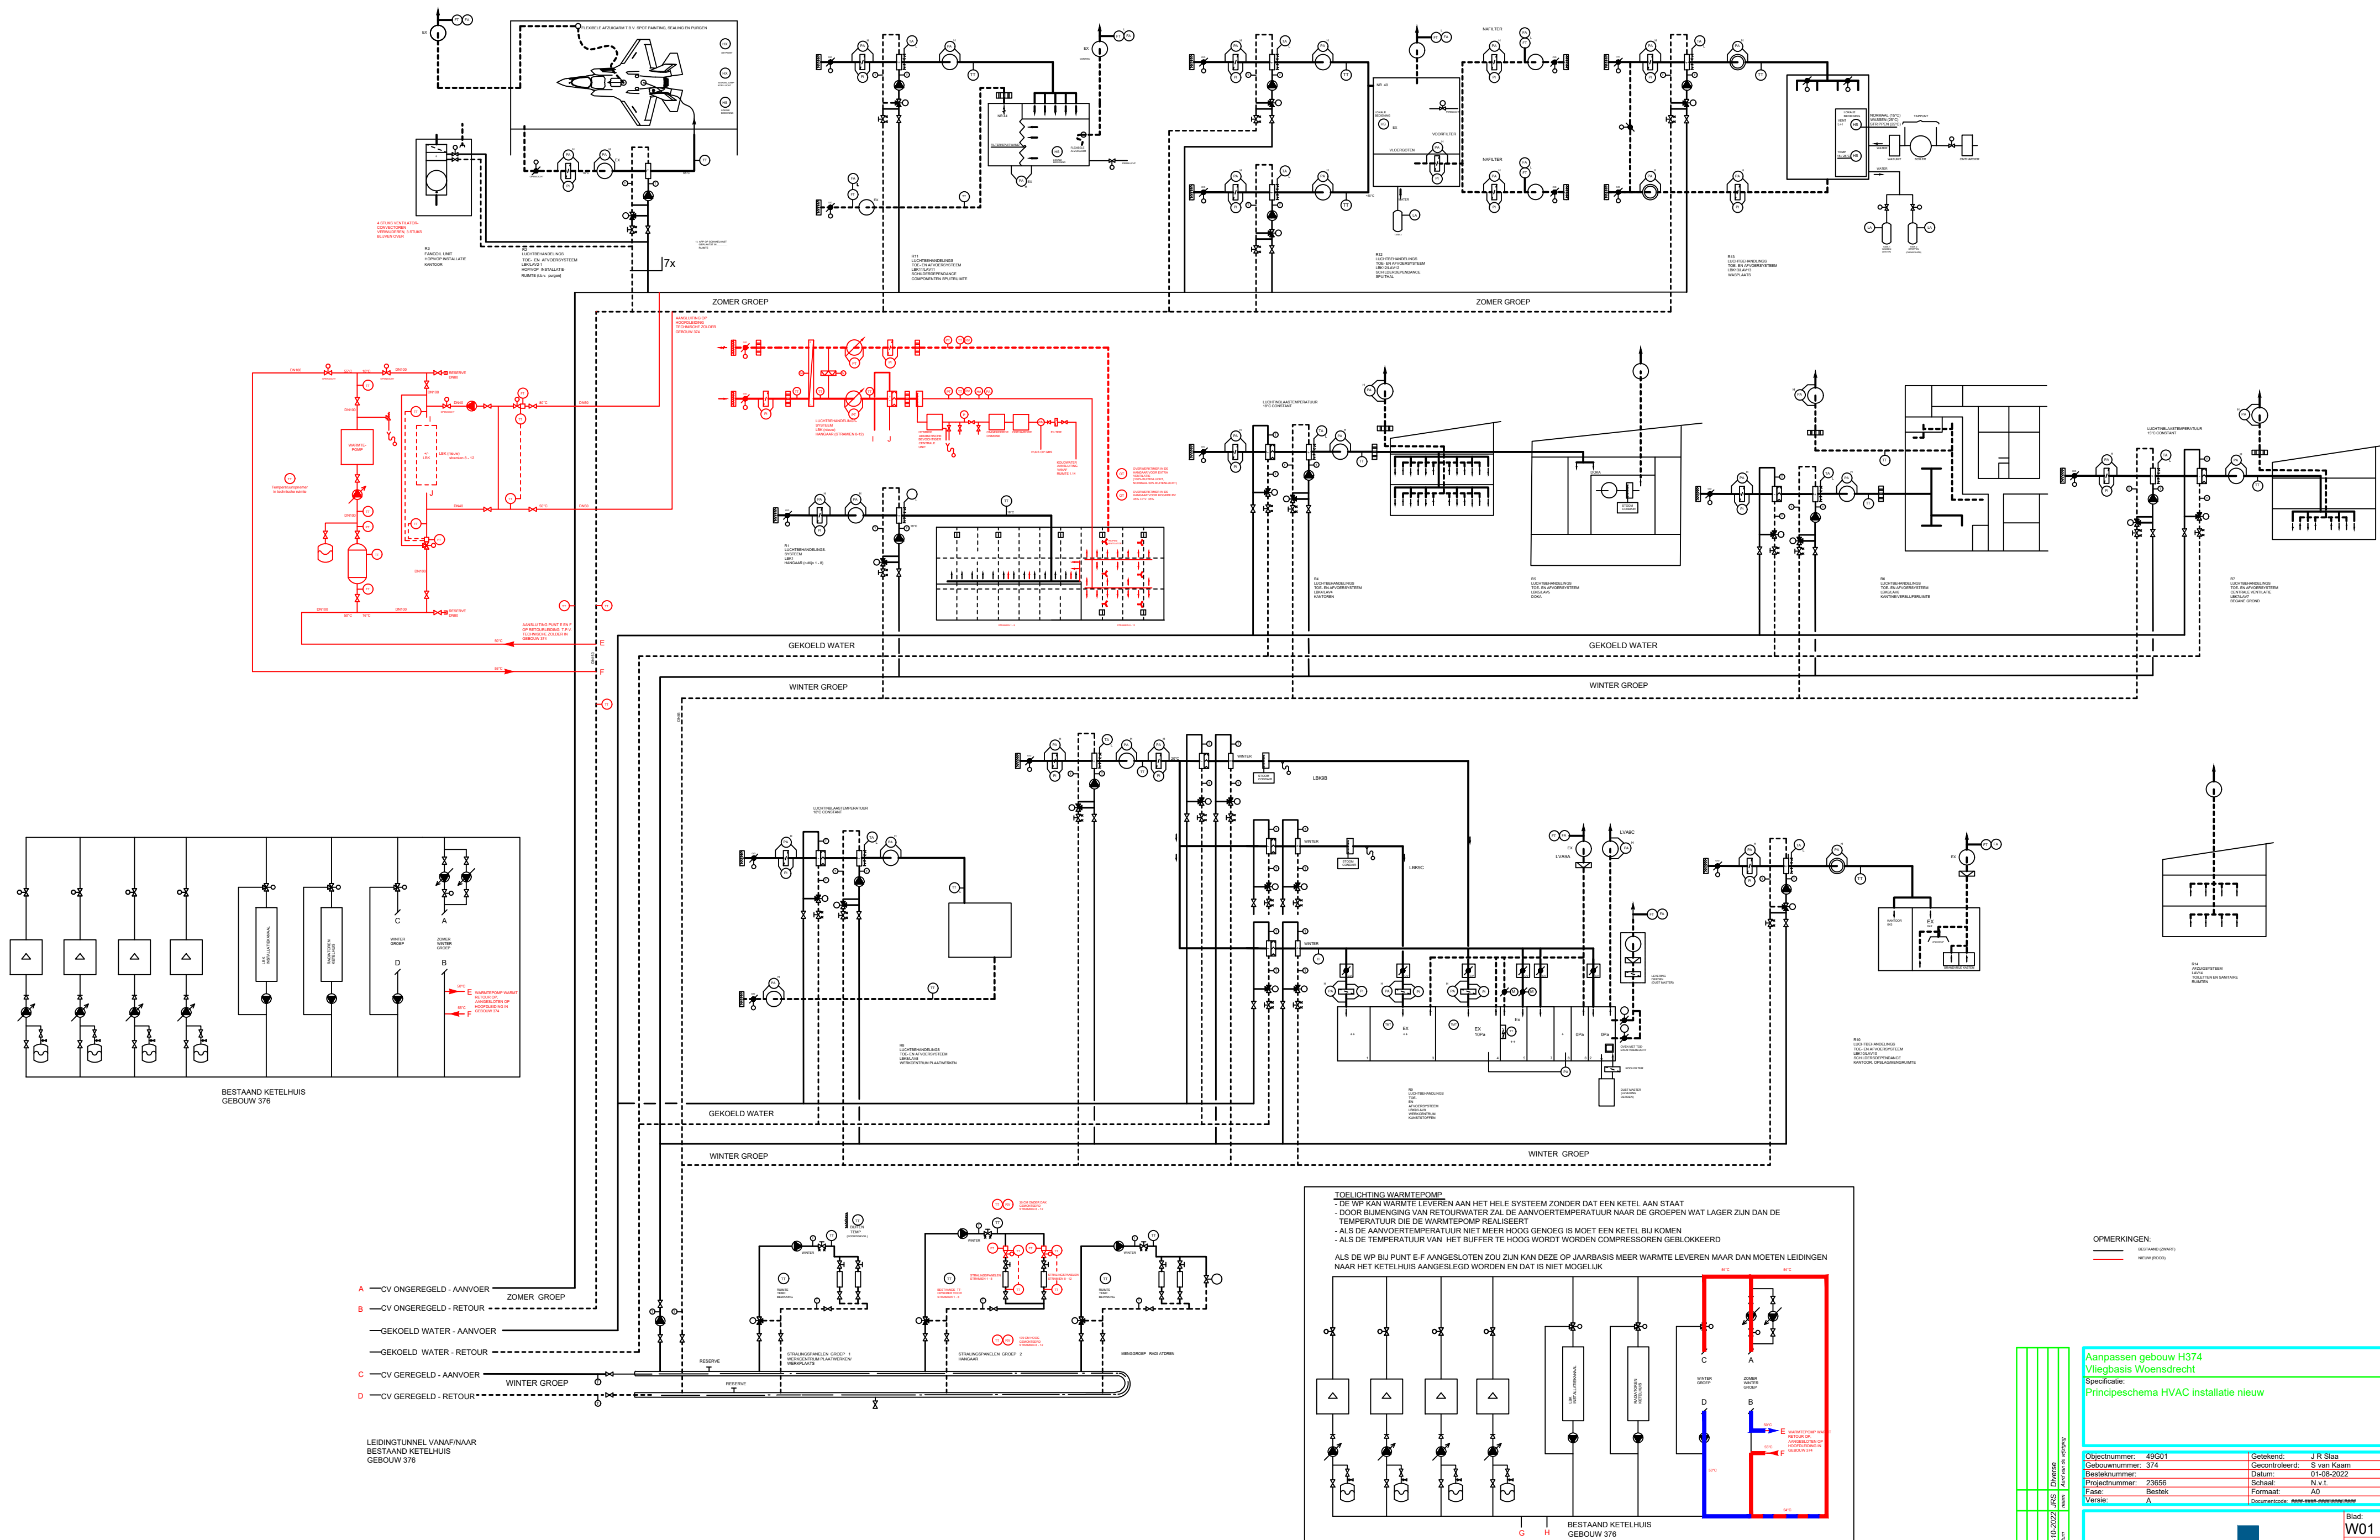

		Aanpassen gebouw H374 Vliegbasis Woensdrecht	
Specificatie:		Principeschema HVAC installatie nieuw	
Objectnummer: 49G01		Getekend: J R Slaa	
Gebruiknummer: 374		Gecontroleerd: S van Kaam	
Besteknummer: 23656		Datum: 01-08-2022	
Projectnummer: 23656		Schaal: N.v.t.	
Fase: Bestek		Formaat: A0	
		Blad: W01	
		Directie - Vestigingsbedrijf www.vestigingsbedrijf.nl 088 115 80 00	

Rijksoverheid
Ministerie van Binnenlandse Zaken en
Koninkrijksrelaties

W0 - Principeschema HVAC installatie Bestek volgens D1 mes.docx

pagina: 20/202