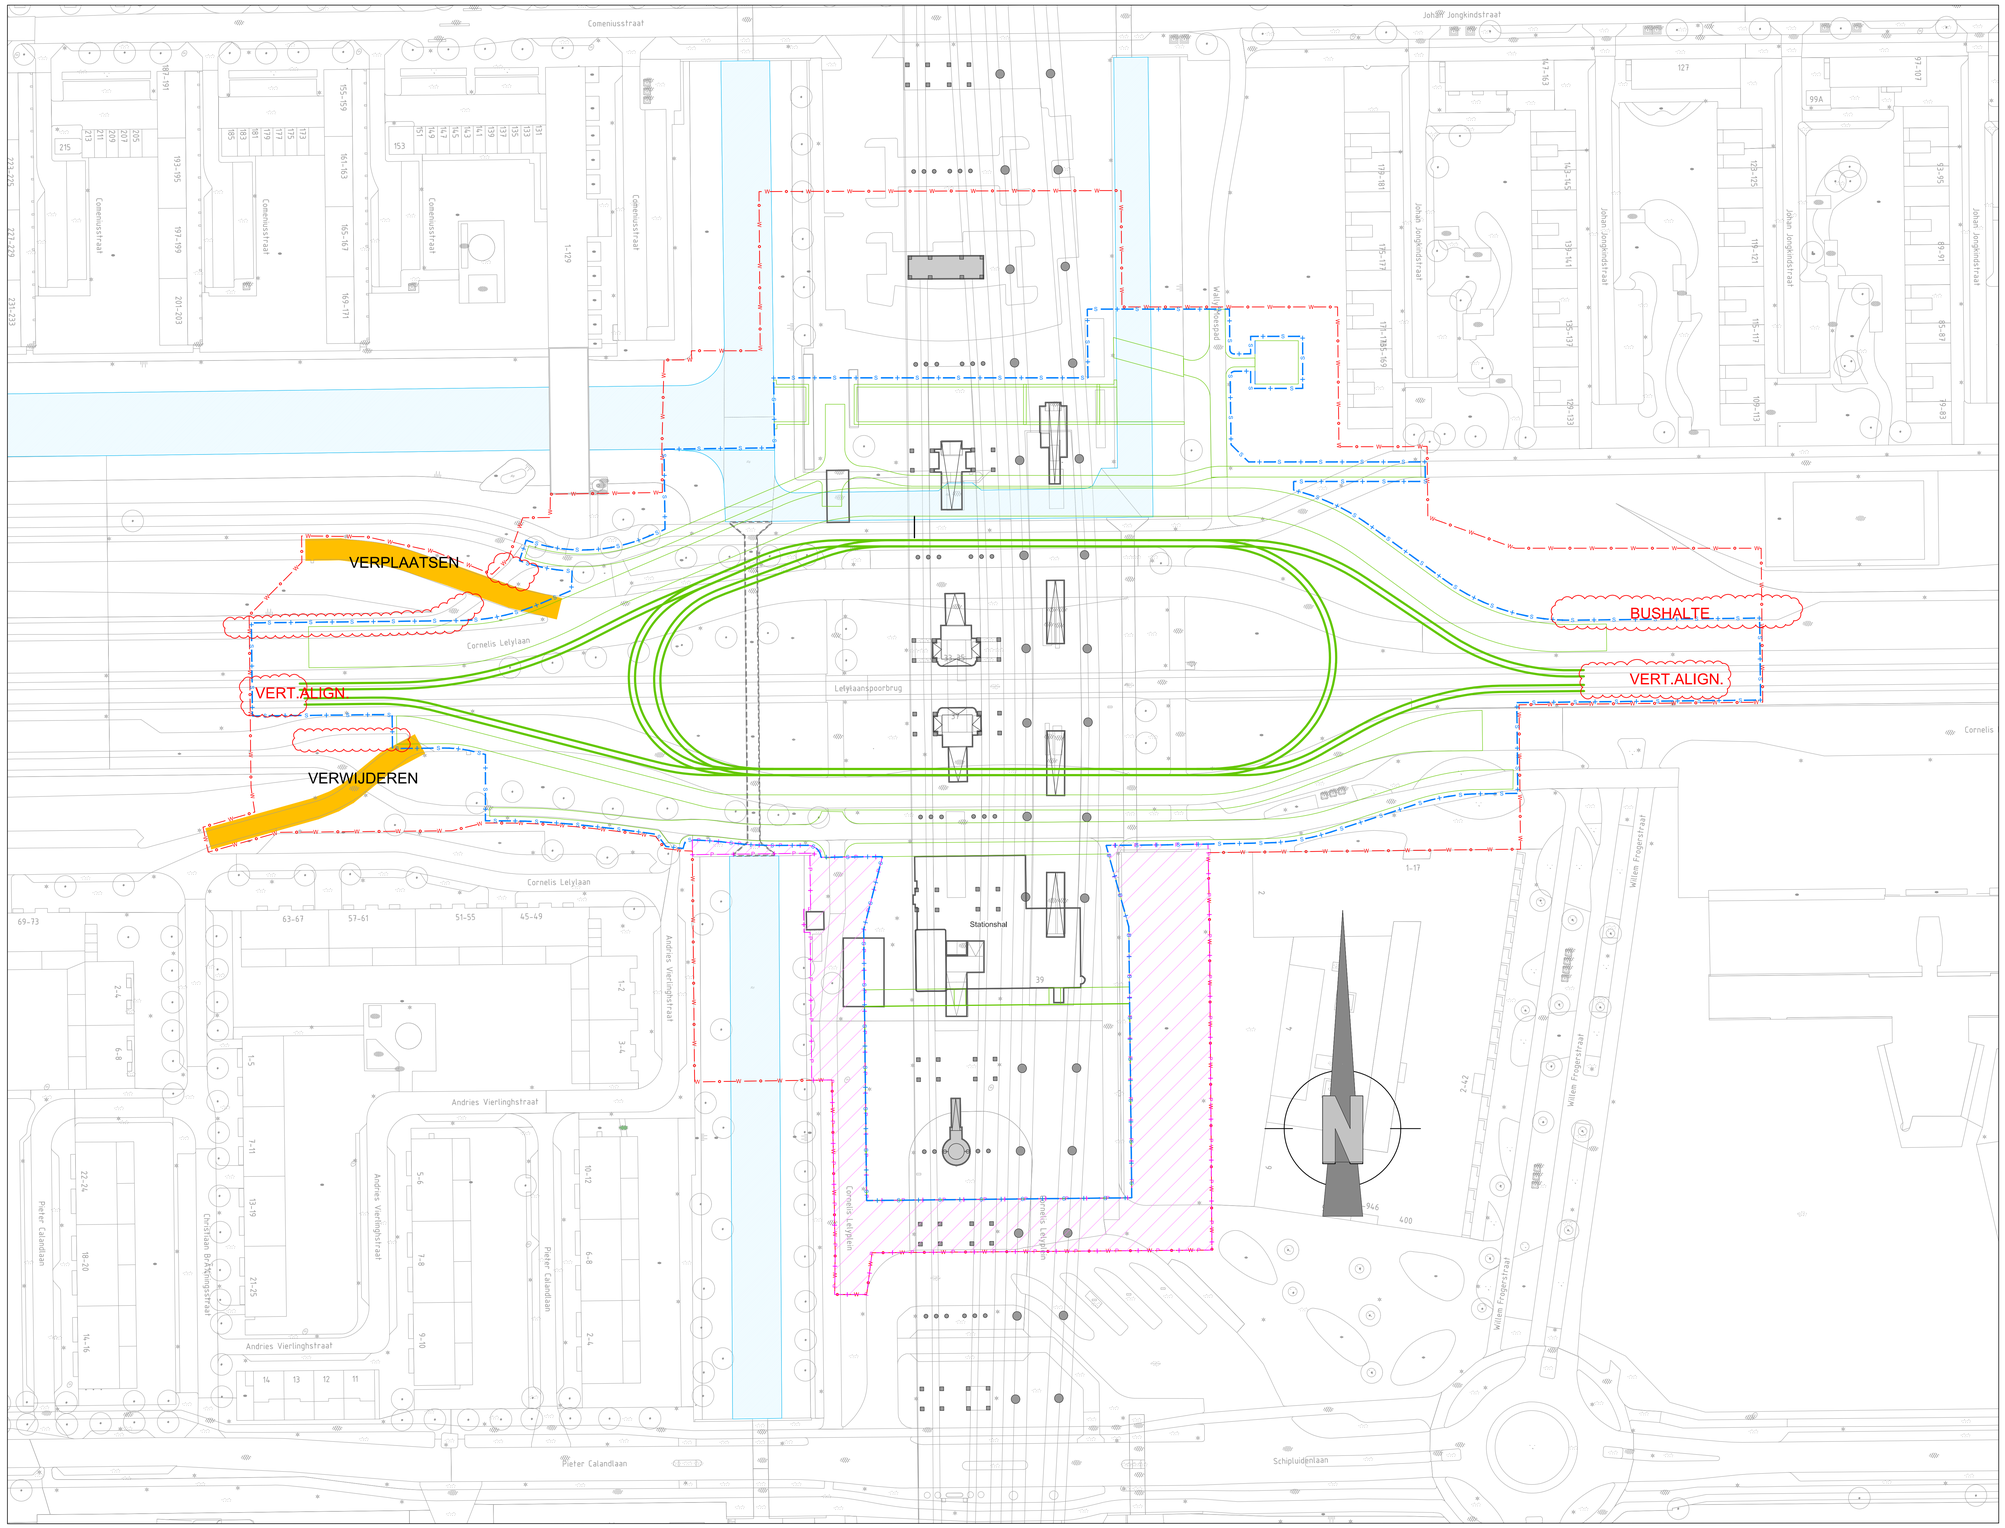


## Situatie

Schaal 1:500

0 m | 10 m | 20 m | 30 m | 40 m

## Legenda

- Bestaande situatie
- Nieuwe situatie cf. tekening tram en wegontwerp variant 7E
- Beststaande bebouwing / constructies
- Systeemgrens eindsituatie project Lelylaan
- Werkgrens tijdelijke situatie
- Gebied DO Ruimtelijke Ordening

| Wijz | Datum | Naam | Omschrijving |
|---|---|---|---|
| 0.6 | 02-06-2021 | R. van Bekkum | Kleine aanpassingen tekstuiel / layout |
| 0.5 | 20-05-2021 | R. van Bekkum | Grenzen nader gespecificeerd (syst.gr., werkgr., DO gr.) |
| 0.4 | 22-04-2021 | R. van Bekkum | Systeemgrens aangepast o.b.v. laatste inzichten (concept VO van R&O) |
| 0.3 | 16-09-2020 | R. van Bekkum | Systeemgrens aangepast, eigendomsgrenzen & (ontwerp planalogie) verw. |
| 0.2 | 28-05-2020 | R. van Bekkum | Tweede concept |
| 0.1 | 27-05-2020 | R. van Bekkum | Eerste concept |

Gemeente Amsterdam

# Metro en Tram

Stationsplein 7
Postbus 2181
1000 CD Amsterdam
Telefoon: 020 2553000

Opdrachtgever: Amsterdam V&OR

Project: Vernieuwing Station Amsterdam Lelylaan

Onderdeel: Grenzen- en eigendomstekening

| | | | | |
|---|---|---|---|---|
| Status: CONCEPT | Fase: SCHETSONTWERP | Behoort bij: | Schaal: 1:500 | |
| Opsteller: R. van Bekkum | Goedgekeurd en vrijgegeven: F. Snoek | Paraaf: | Datum: 02-06-2021 | Formaat: A0 |
| Projectnummer: | Tekeningnummer: 20-001-10.15-T001 | Bladnummer: 1 | Aantal bladen: 1 | Wijziging: 0.6 |
| Auteursrechten voorbehouden | | Documentnr: | | Plotdatum: 02-06-2021 |

Bestandsnaam: I:\03 PROJECTLIJS-001 DMT Lelylaan\30 CAD\01 TEK\20-001-10.15-T001_v0.6_209602_0238.dwg