


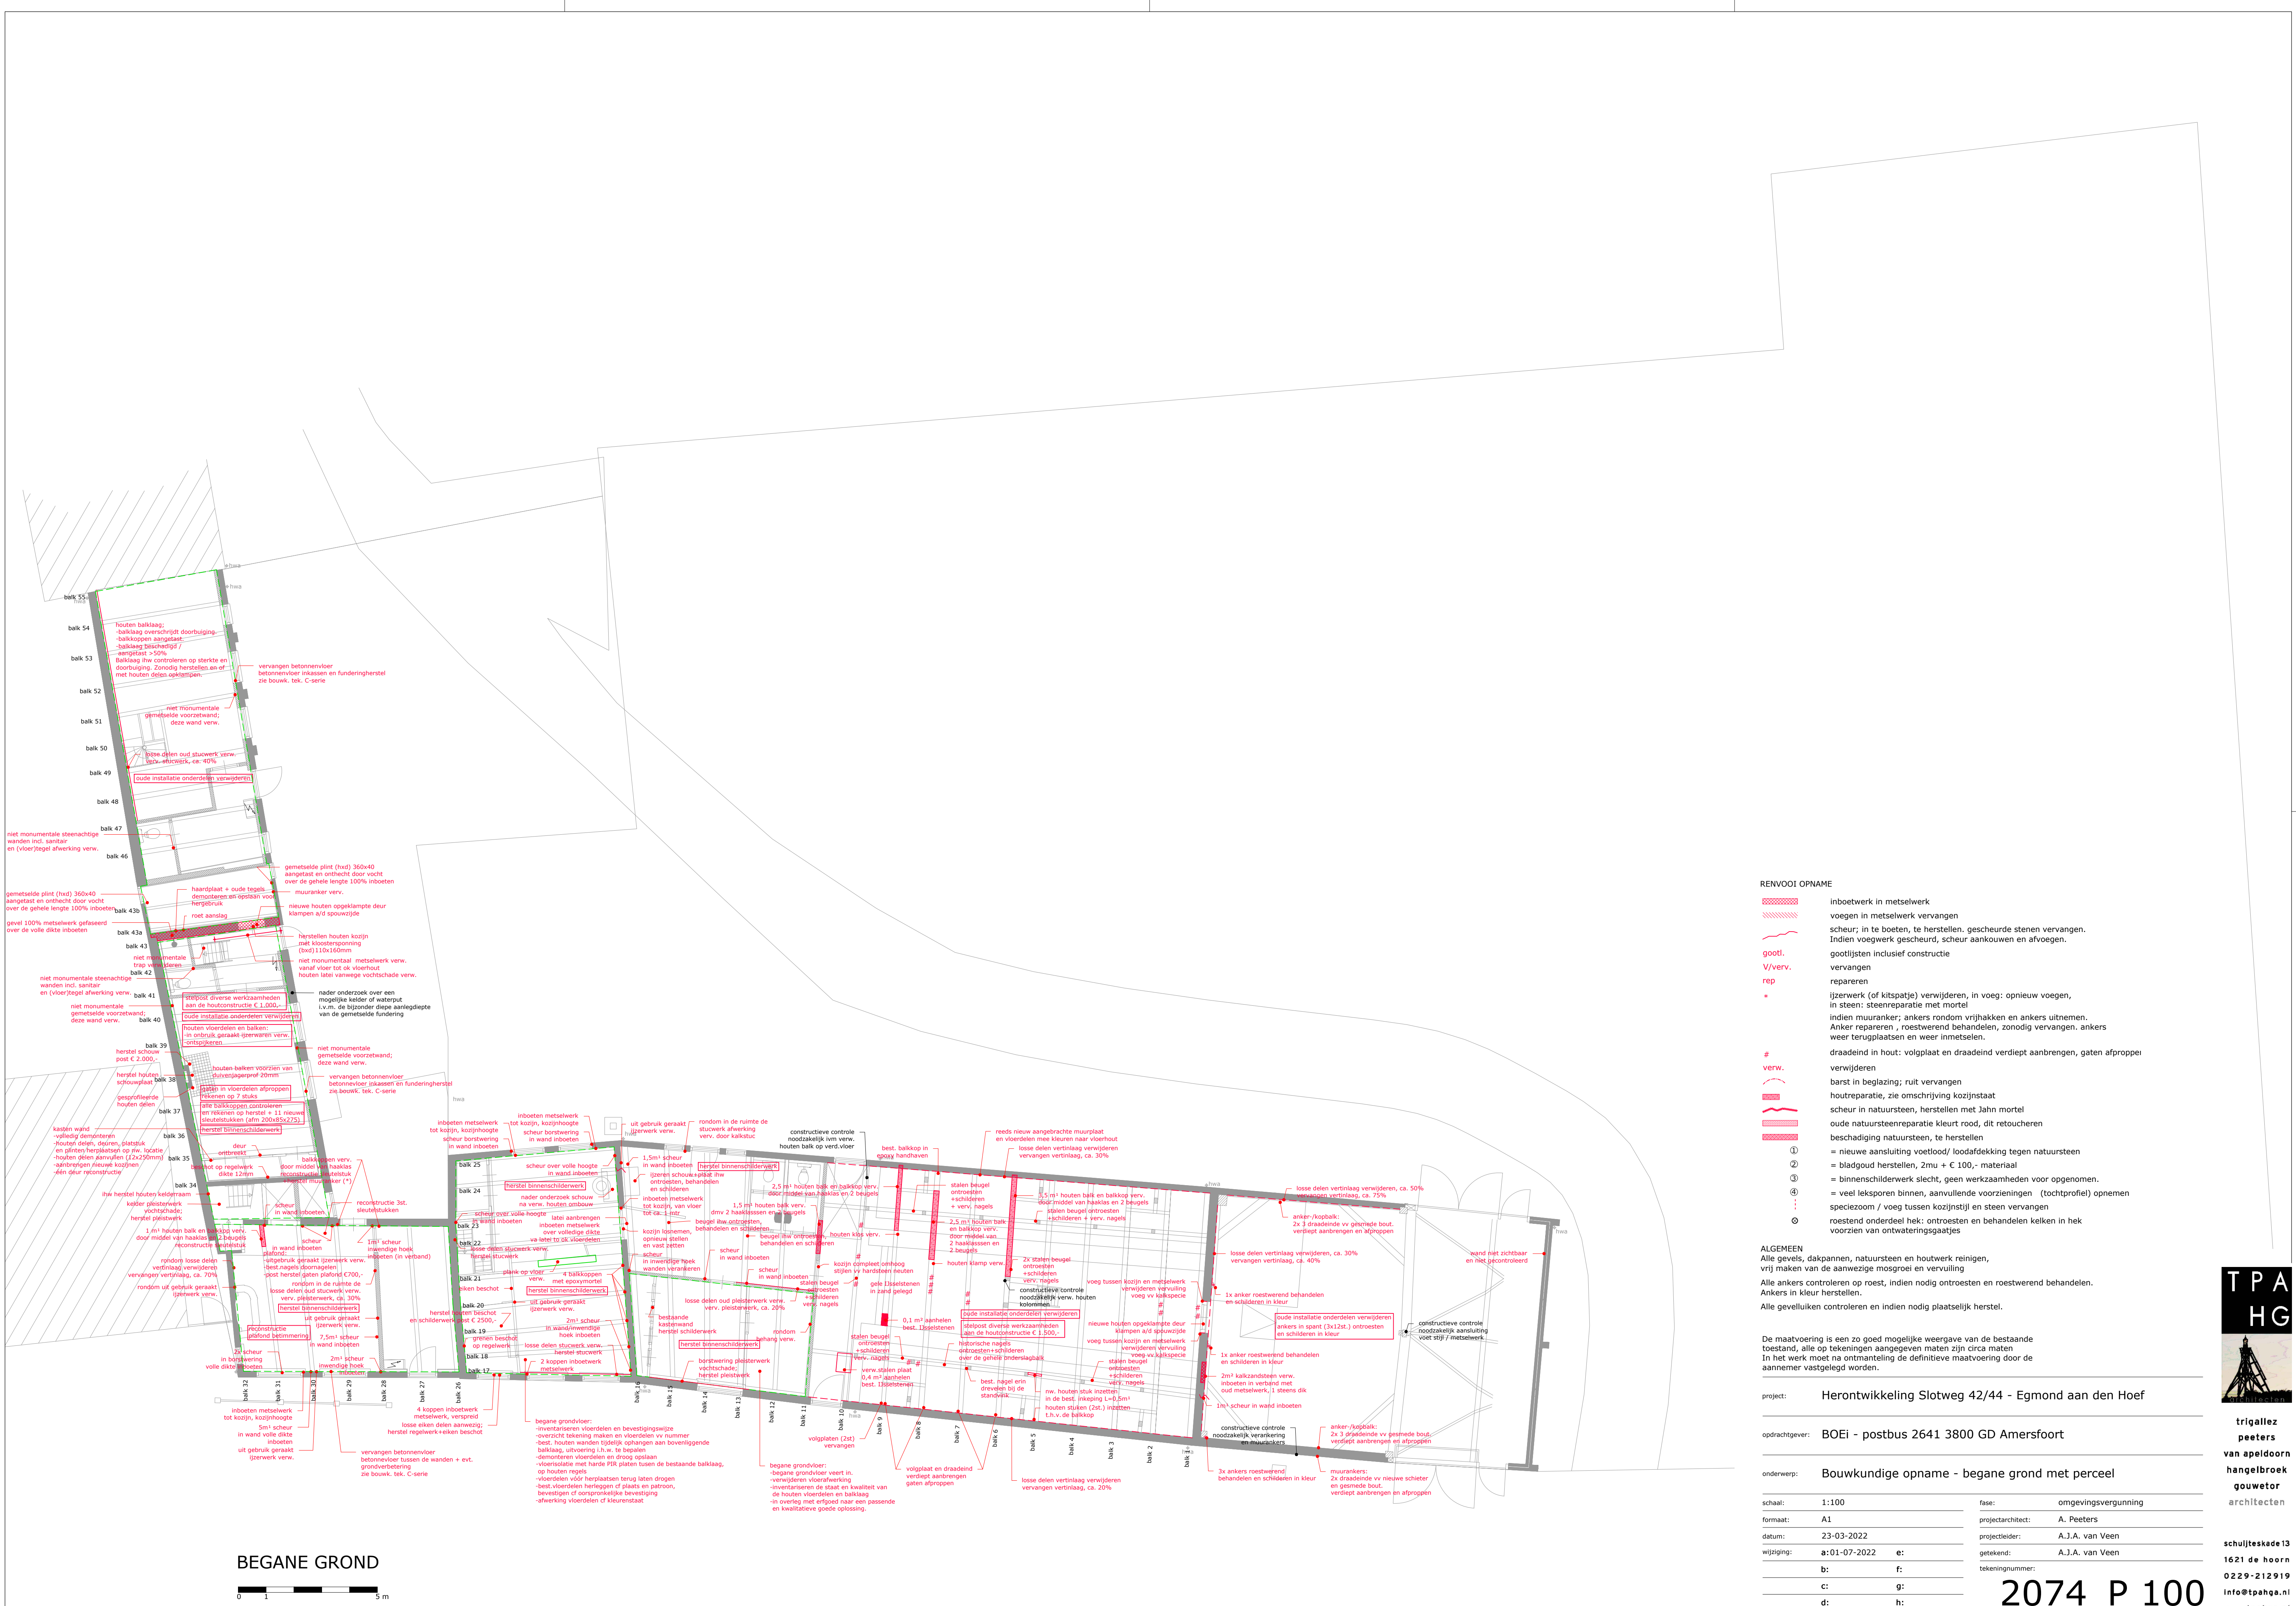

- RENVOOI OPNAME
- inboetwerk in metselwerk
 - voegen in metselwerk vervangen
 - scheur; in te boeten, te herstellen. gescheurde stenen vervangen. Indien voegwerk gescheurd, scheur aankouwen en afvoegen.
 - gootlijst inclusief constructie
 - vervangen
 - repareren
 - ijzerwerk (of kitspatje) verwijderen, in voeg: opnieuw voegen, in steen: steenreparatie met mortel
 - indien muuranker; ankers rondom vrijhakken en ankers uitnemen. Anker repareren, roestwerend behandelen, zonodig vervangen: ankers weer terugplaatsen en weer inmetelen.
 - draaieind in hout: volgplaat en draaieind verdiept aanbrengen, gaten afproppen
 - verwijderen
 - barst in beglazing; ruit vervangen
 - houtreparatie, zie omschrijving kozijnstaat
 - scheur in natuursteen, herstellen met Jahn mortel
 - oude natuursteenreparatie kleurt rood, dit retoucheren
 - beschadiging natuursteen, te herstellen
 - = nieuwe aansluiting voetlood/ loodafdekking tegen natuursteen
 - = bladgoud herstellen, 2mu + C 100,- materiaal
 - = binnenschilderwerk slecht, geen werkzaamheden voor opgenomen.
 - = veel leksporen binnen, aanvullende voorzieningen (tochtprofiel) opnemen
 - speciezoom / voeg tussen kozijnstijl en steen vervangen
 - roestend onderdeel hek: ontroesten en behandelen kelken in hek voorzien van ontwateringsgaatjes

ALGEMEEN
Alle gevels, dakpannen, natuursteen en houtwerk reinigen, vrij maken van de aanwezige mosgroei en vervuiling
Alle ankers controleren op roest, indien nodig ontroesten en roestwerend behandelen. Ankers in kleur herstellen.
Alle gevelliken controleren en indien nodig plaatselijk herstellen.

De maatvoering is een zo goed mogelijke weergave van de bestaande toestand, alle op tekeningen aangegeven maten zijn circa maten
In het werk moet na ontmanteling de definitieve maatvoering door de aannemer vastgelegd worden.


project: Herontwikkeling Slotweg 42/44 - Egmond aan den Hoef

opdrachtgever: BOEi - postbus 2641 3800 GD Amersfoort

onderwerp: Bouwkundige opname - begane grond met perceel

schaal:	1:100	fase:	omgevingsvergunning
formaat:	A1	projectarchitect:	A. Peeters
datum:	23-03-2022	projectleider:	A.J.A. van Veen
wijziging:	a:01-07-2022	getekend:	A.J.A. van Veen
b:	f:	tekeningsnummer:	
c:	g:		
d:	h:		

2074 P 100

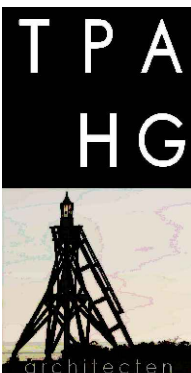

trigallez
peeters
van apeldoorn
hangelbroek
gouwewor
architecten

schuifteskade 13
1621 de hoorn
0229-212919
info@tpahga.nl
www.tpahga.nl