




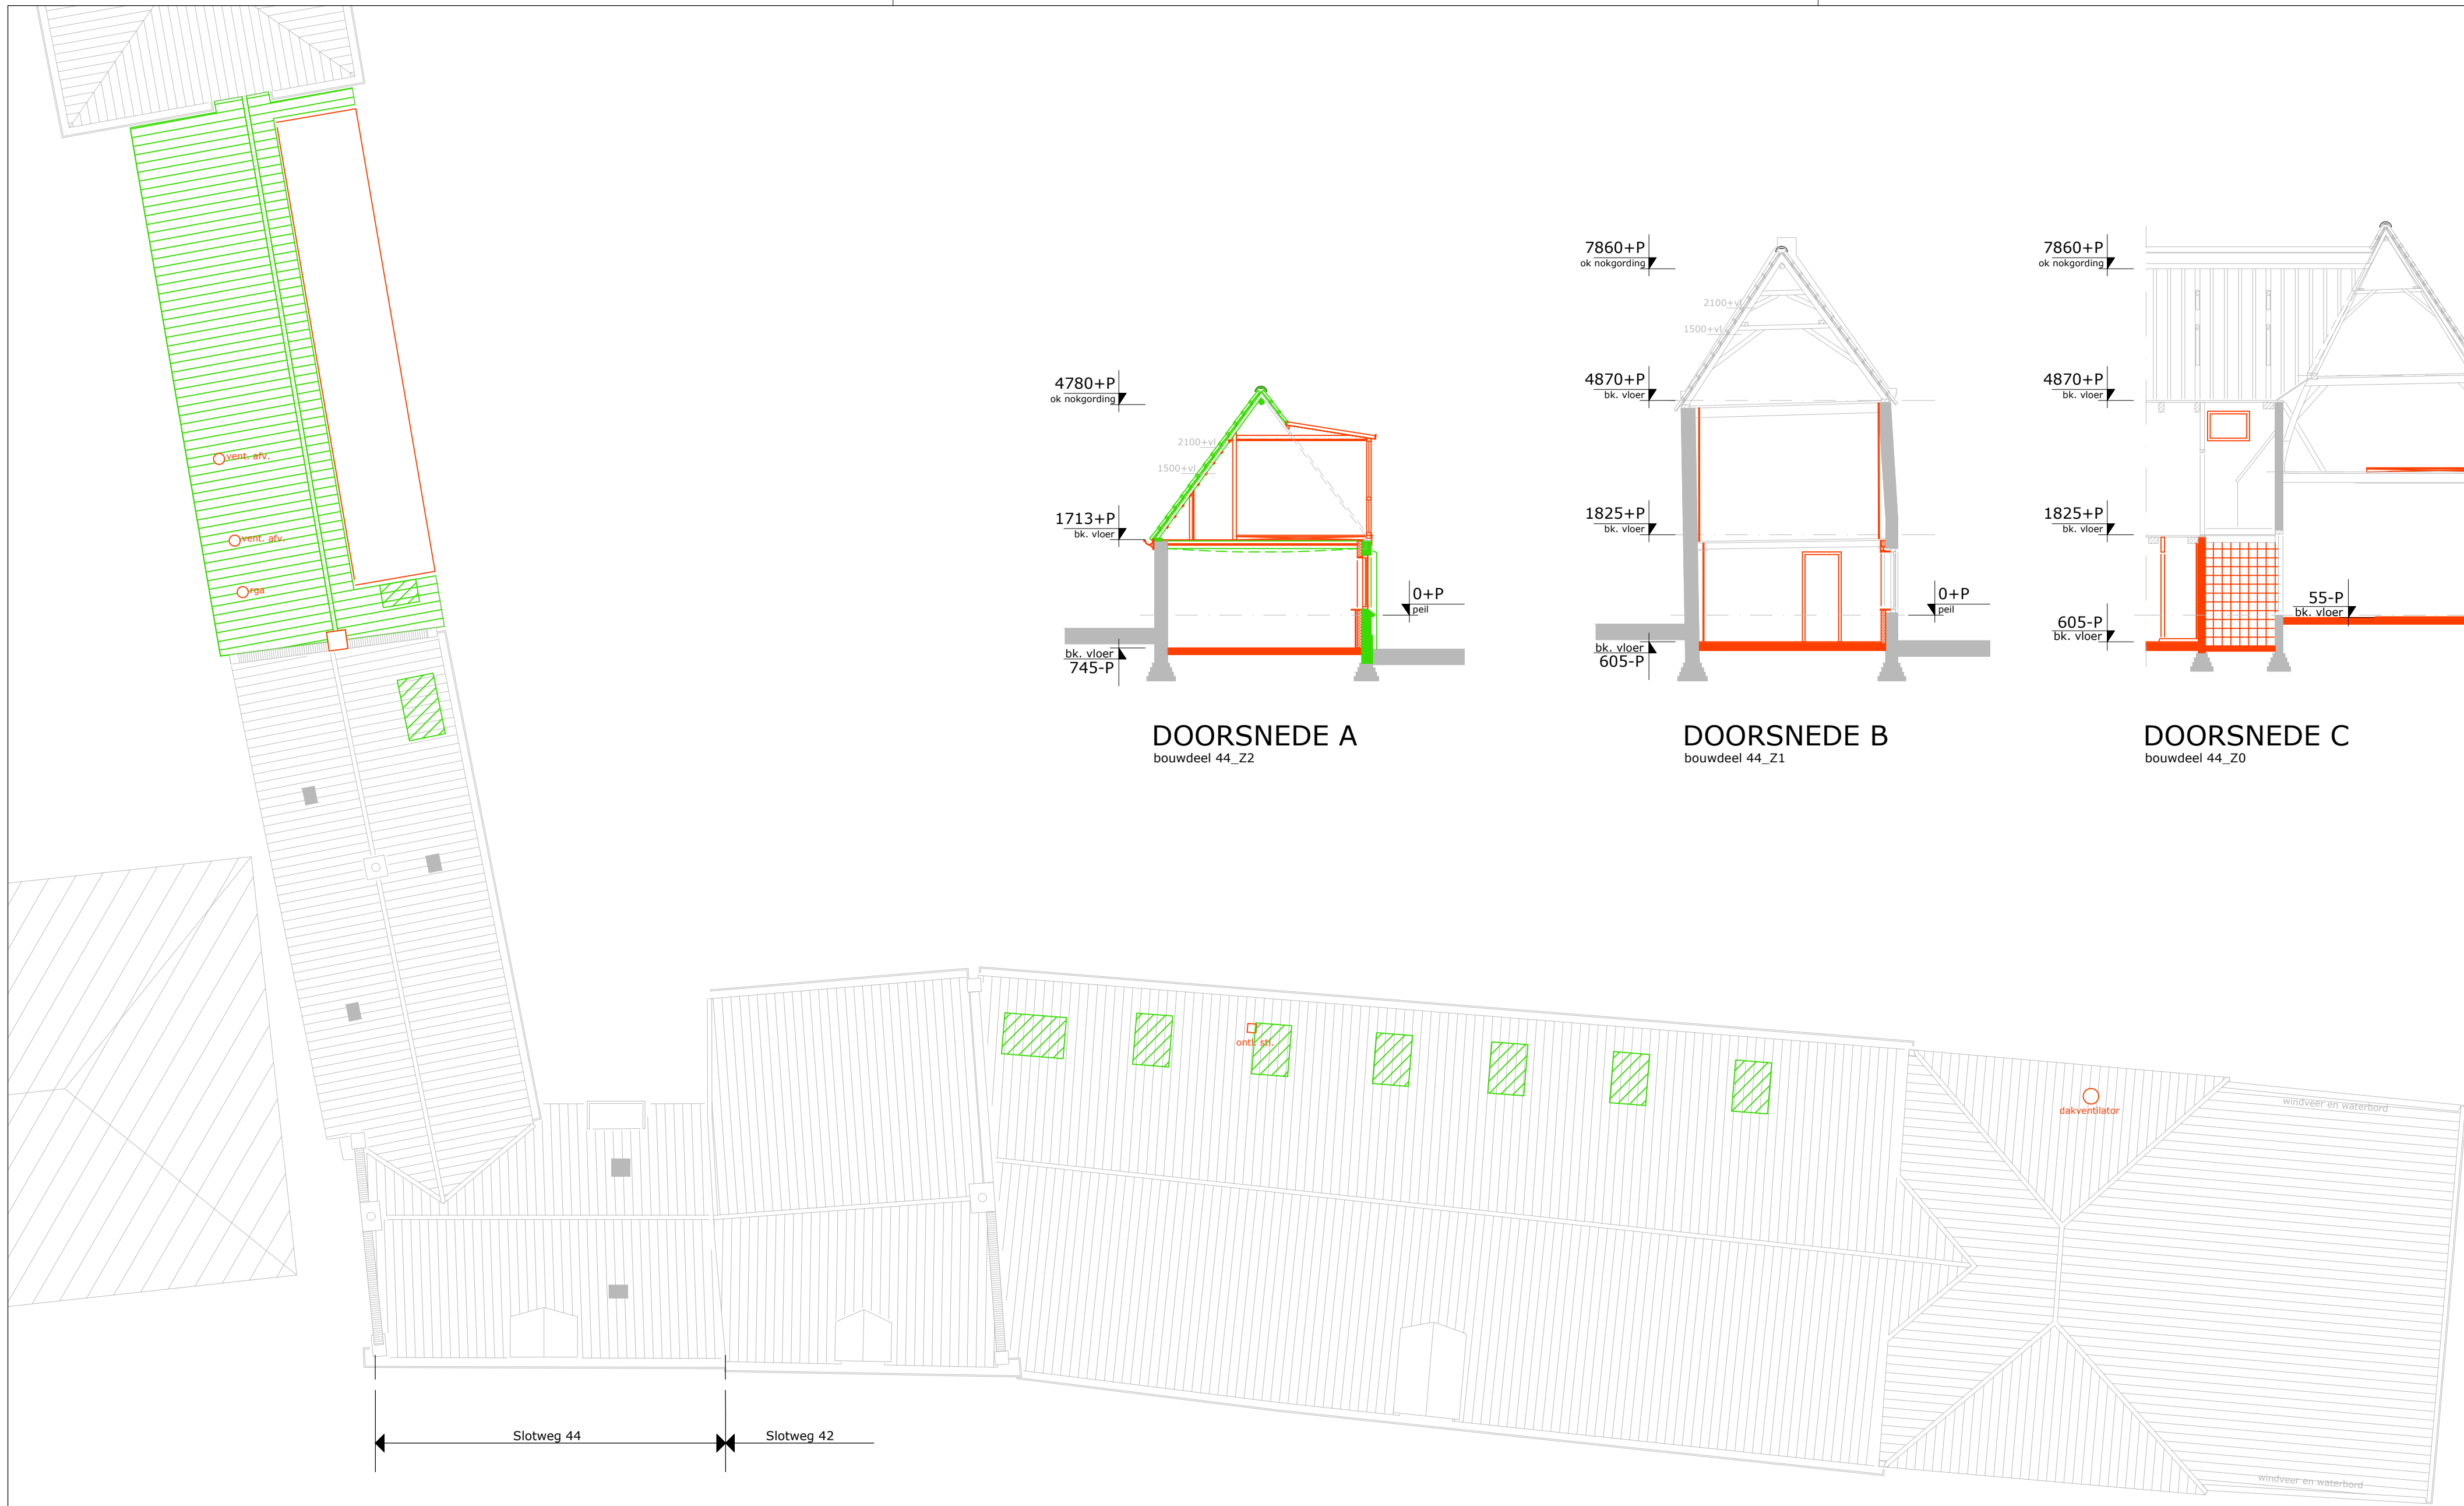


DAK OVERZICHT

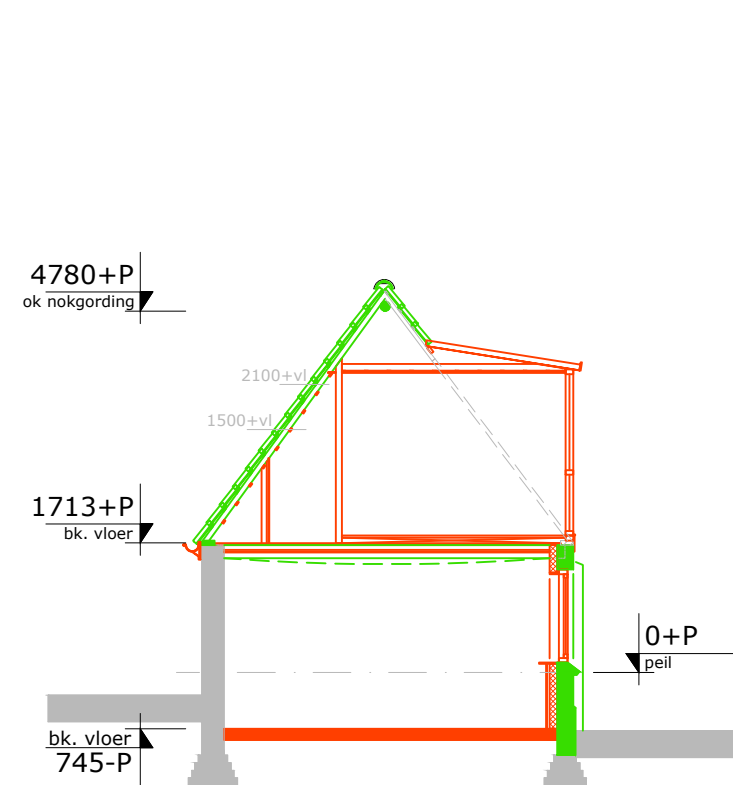


DOORSNEDE A
bouwdeel 44_Z2

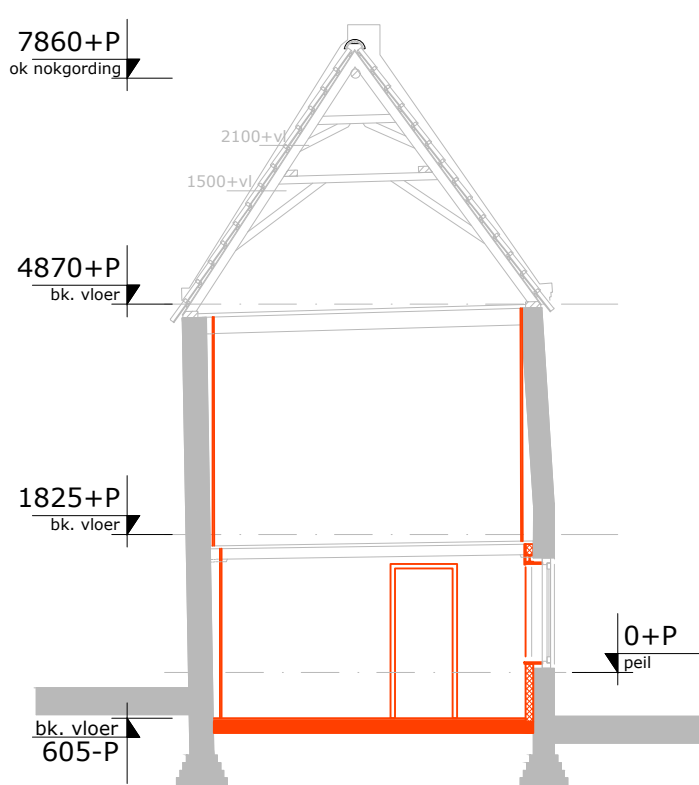


DOORSNEDE B
bouwdeel 44_Z1

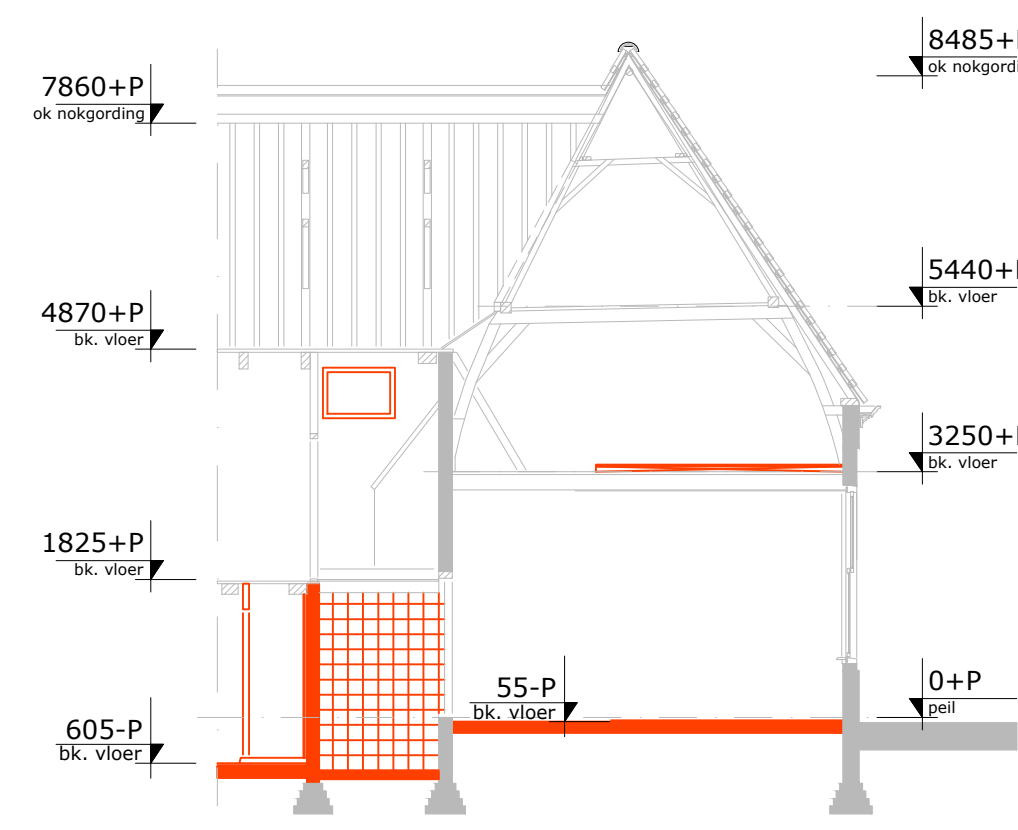


DOORSNEDE C
bouwdeel 44_Z0

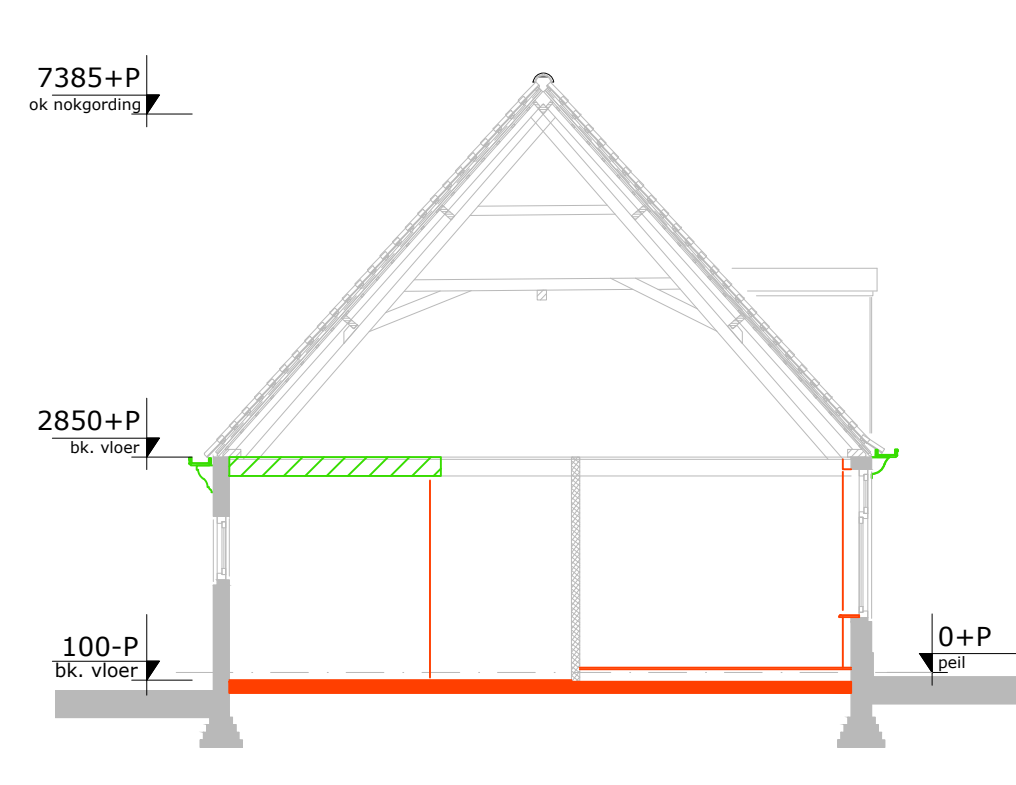

DOORSNEDE D
bouwdeel 42_Z2
doorsnede van hoofdspant

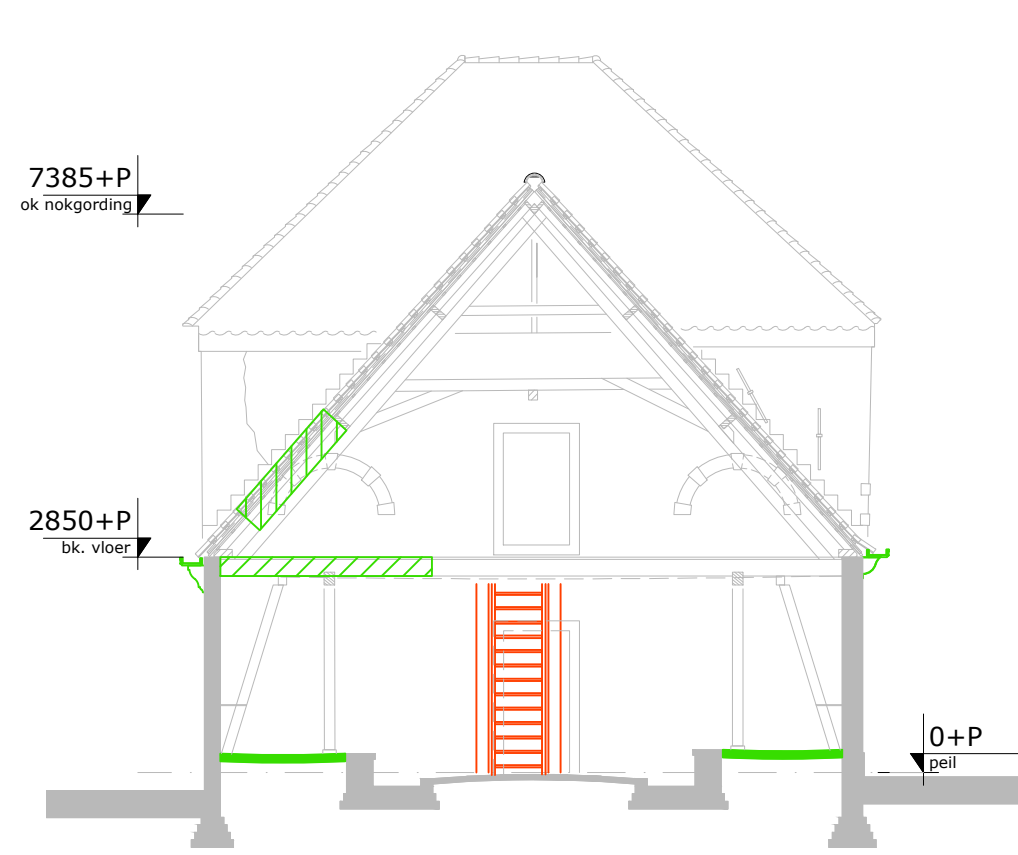

DOORSNEDE E
bouwdeel 42_Z1
doorsnede van hoofdspant

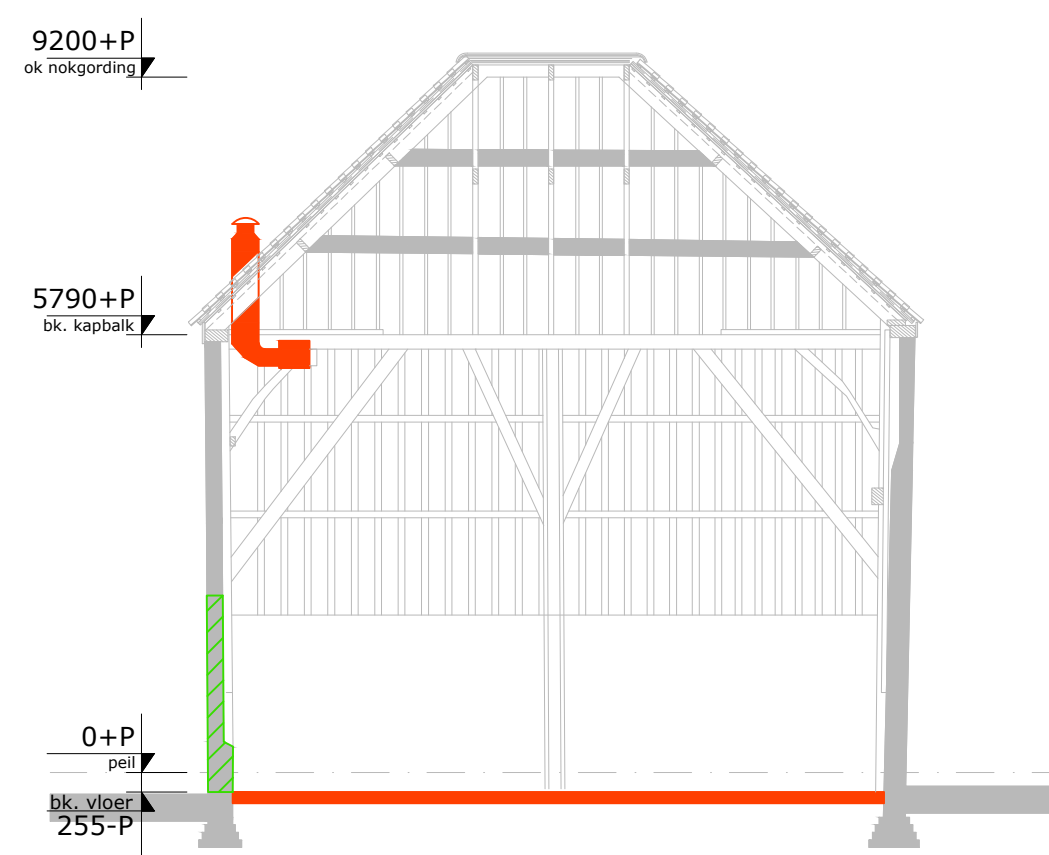

DOORSNEDE F
bouwdeel 42_Z0

RENVOOI
te demonteren onderdeel + hergebruik
te demonteren onderdeel

De maatvoering is een zo goed mogelijke weergave van de bestaande toestand, alle op tekeningen aangegeven maten zijn circa maten. In het werk moet na ontmanteling de definitieve maatvoering door de aannemer vastgelegd worden.

project:	Herontwikkeling Slotweg 42/44 - Egmond aan den Hoef
opdrachtgever:	BOEi - postbus 2641 3800 GD Amersfoort
onderwerp:	Slooptekening - plattegronden en doorsneden
schaal:	1:100
formaat:	A1
datum:	23-03-2022
wijziging:	a:04-04-2022 e: b:01-07-2022 f: c: g: d: h:
fase:	omgevingsvergunning
projectarchitect:	A. Peeters
projectleider:	A.J.A. van Veen
getekend:	A.J.A. van Veen
tekeningsnummer:	2074 S 101

TPAHG

trigallez
peeters
van apeldoorn
hangelbroek
gouwetor
architecten

schuifskade13
1621 de hoorn
0229-212919
info@tpahga.nl
www.tpahga.nl