




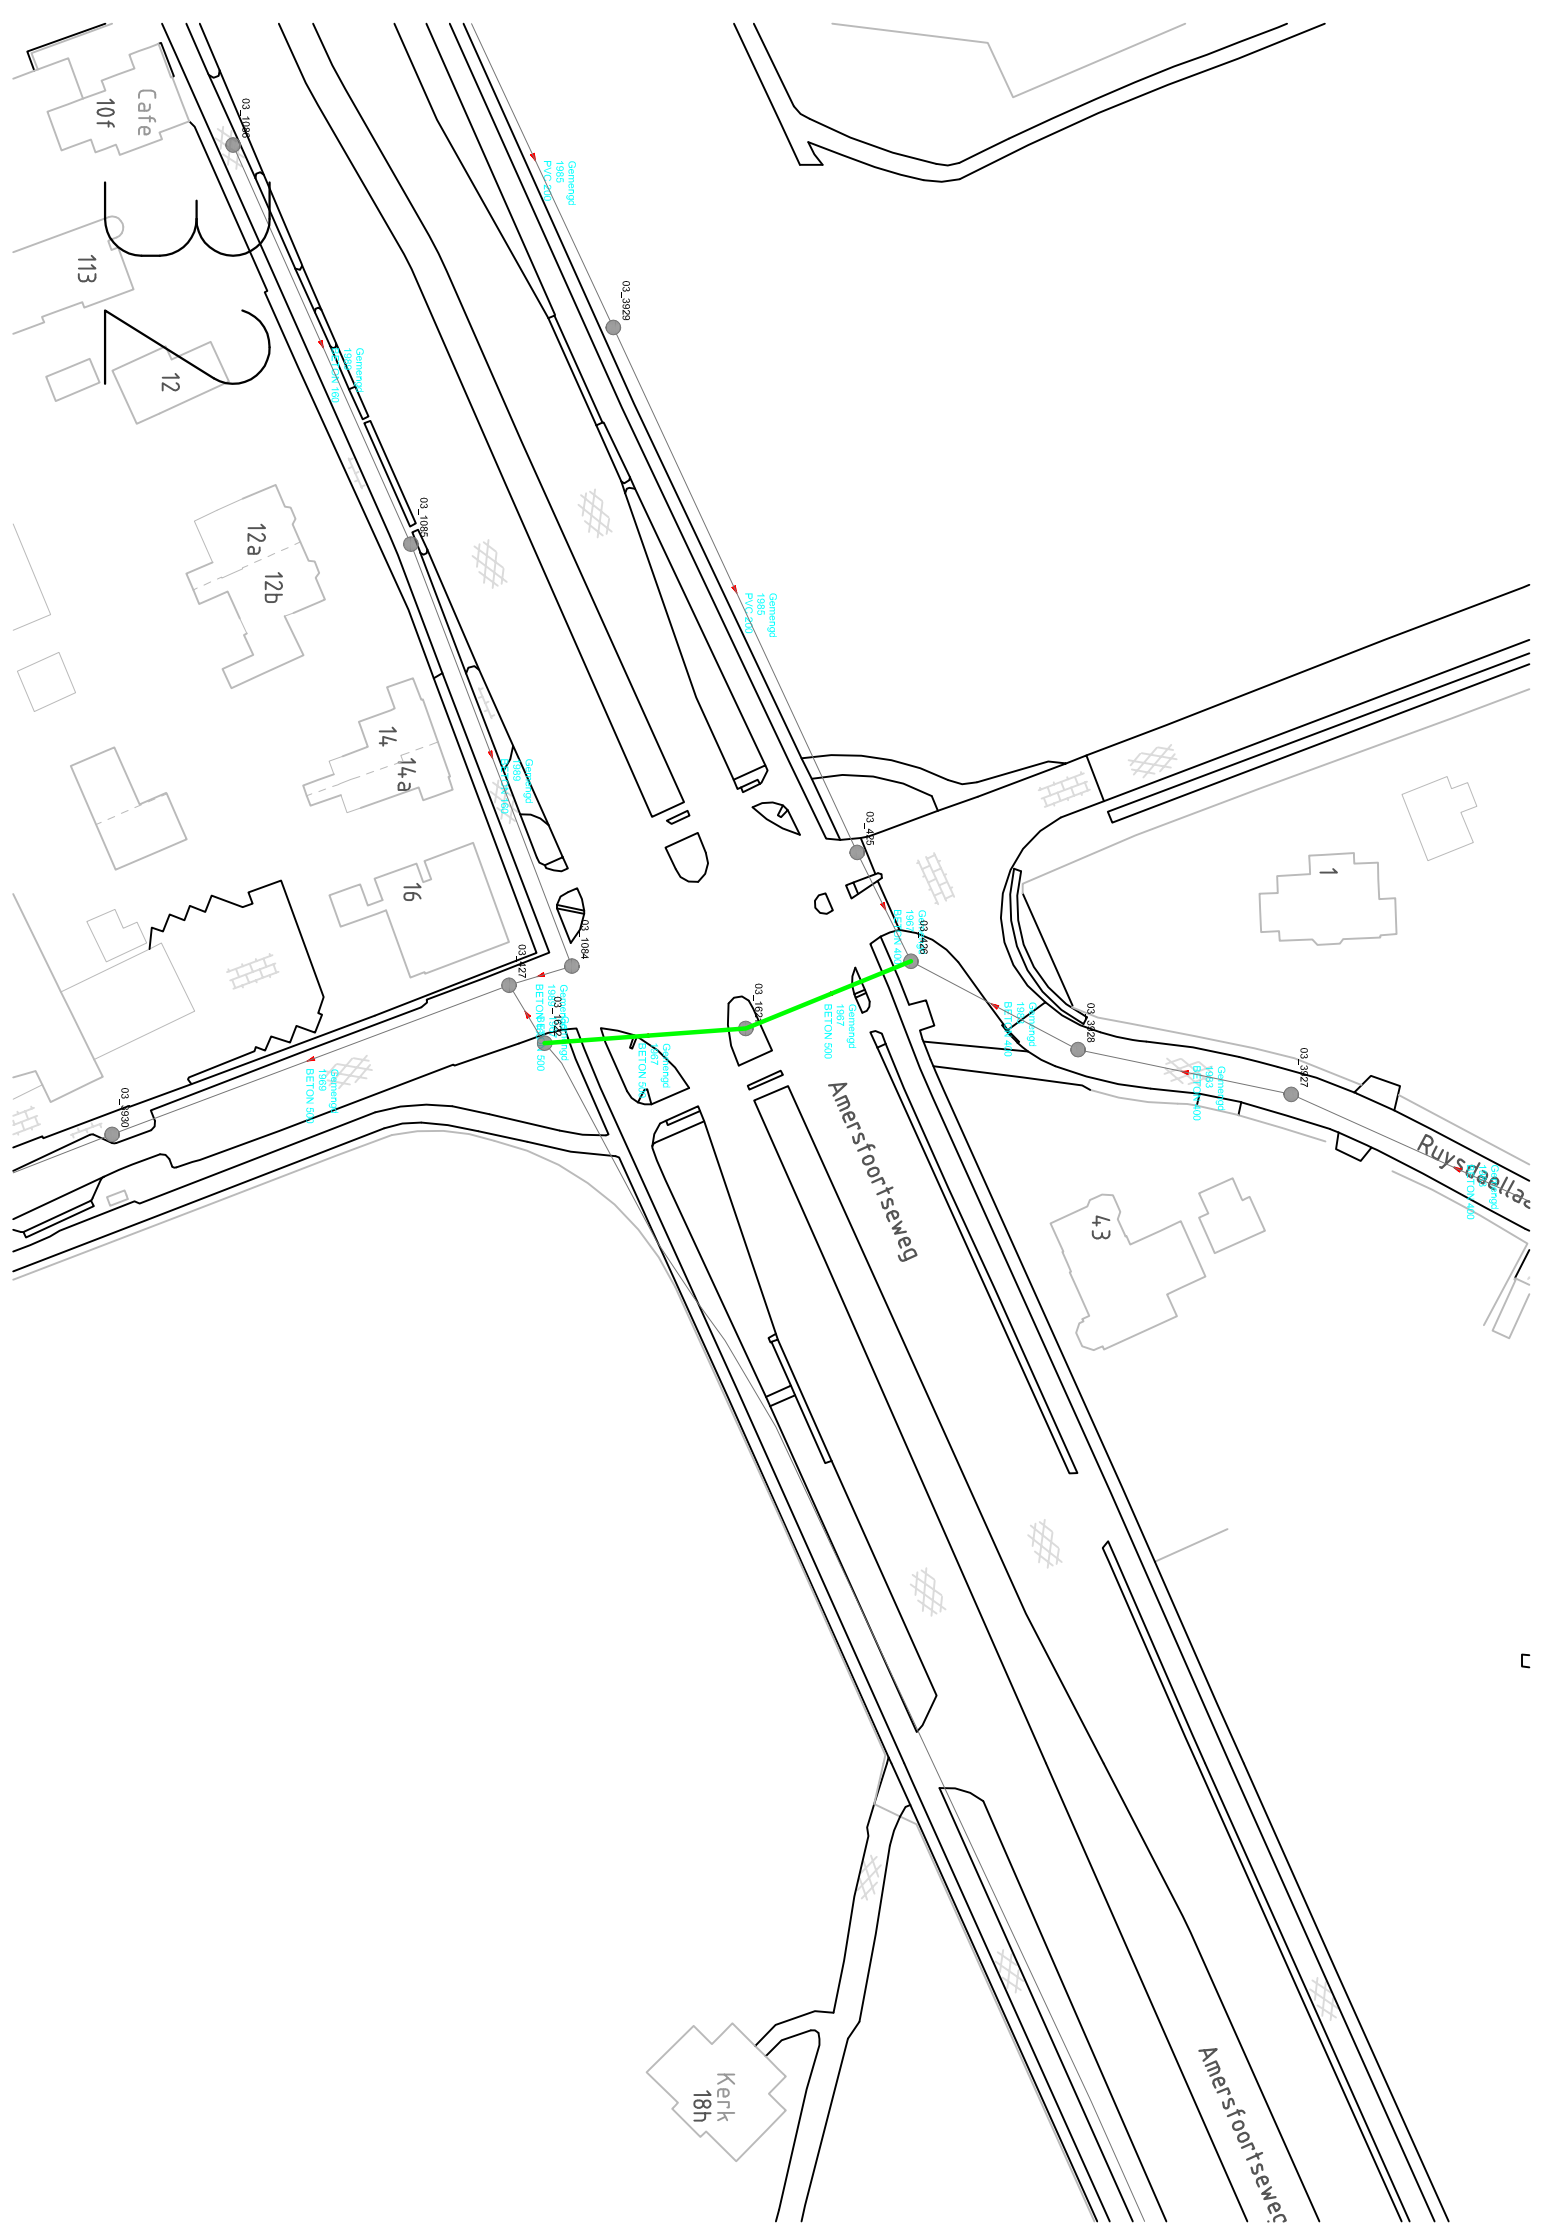





12

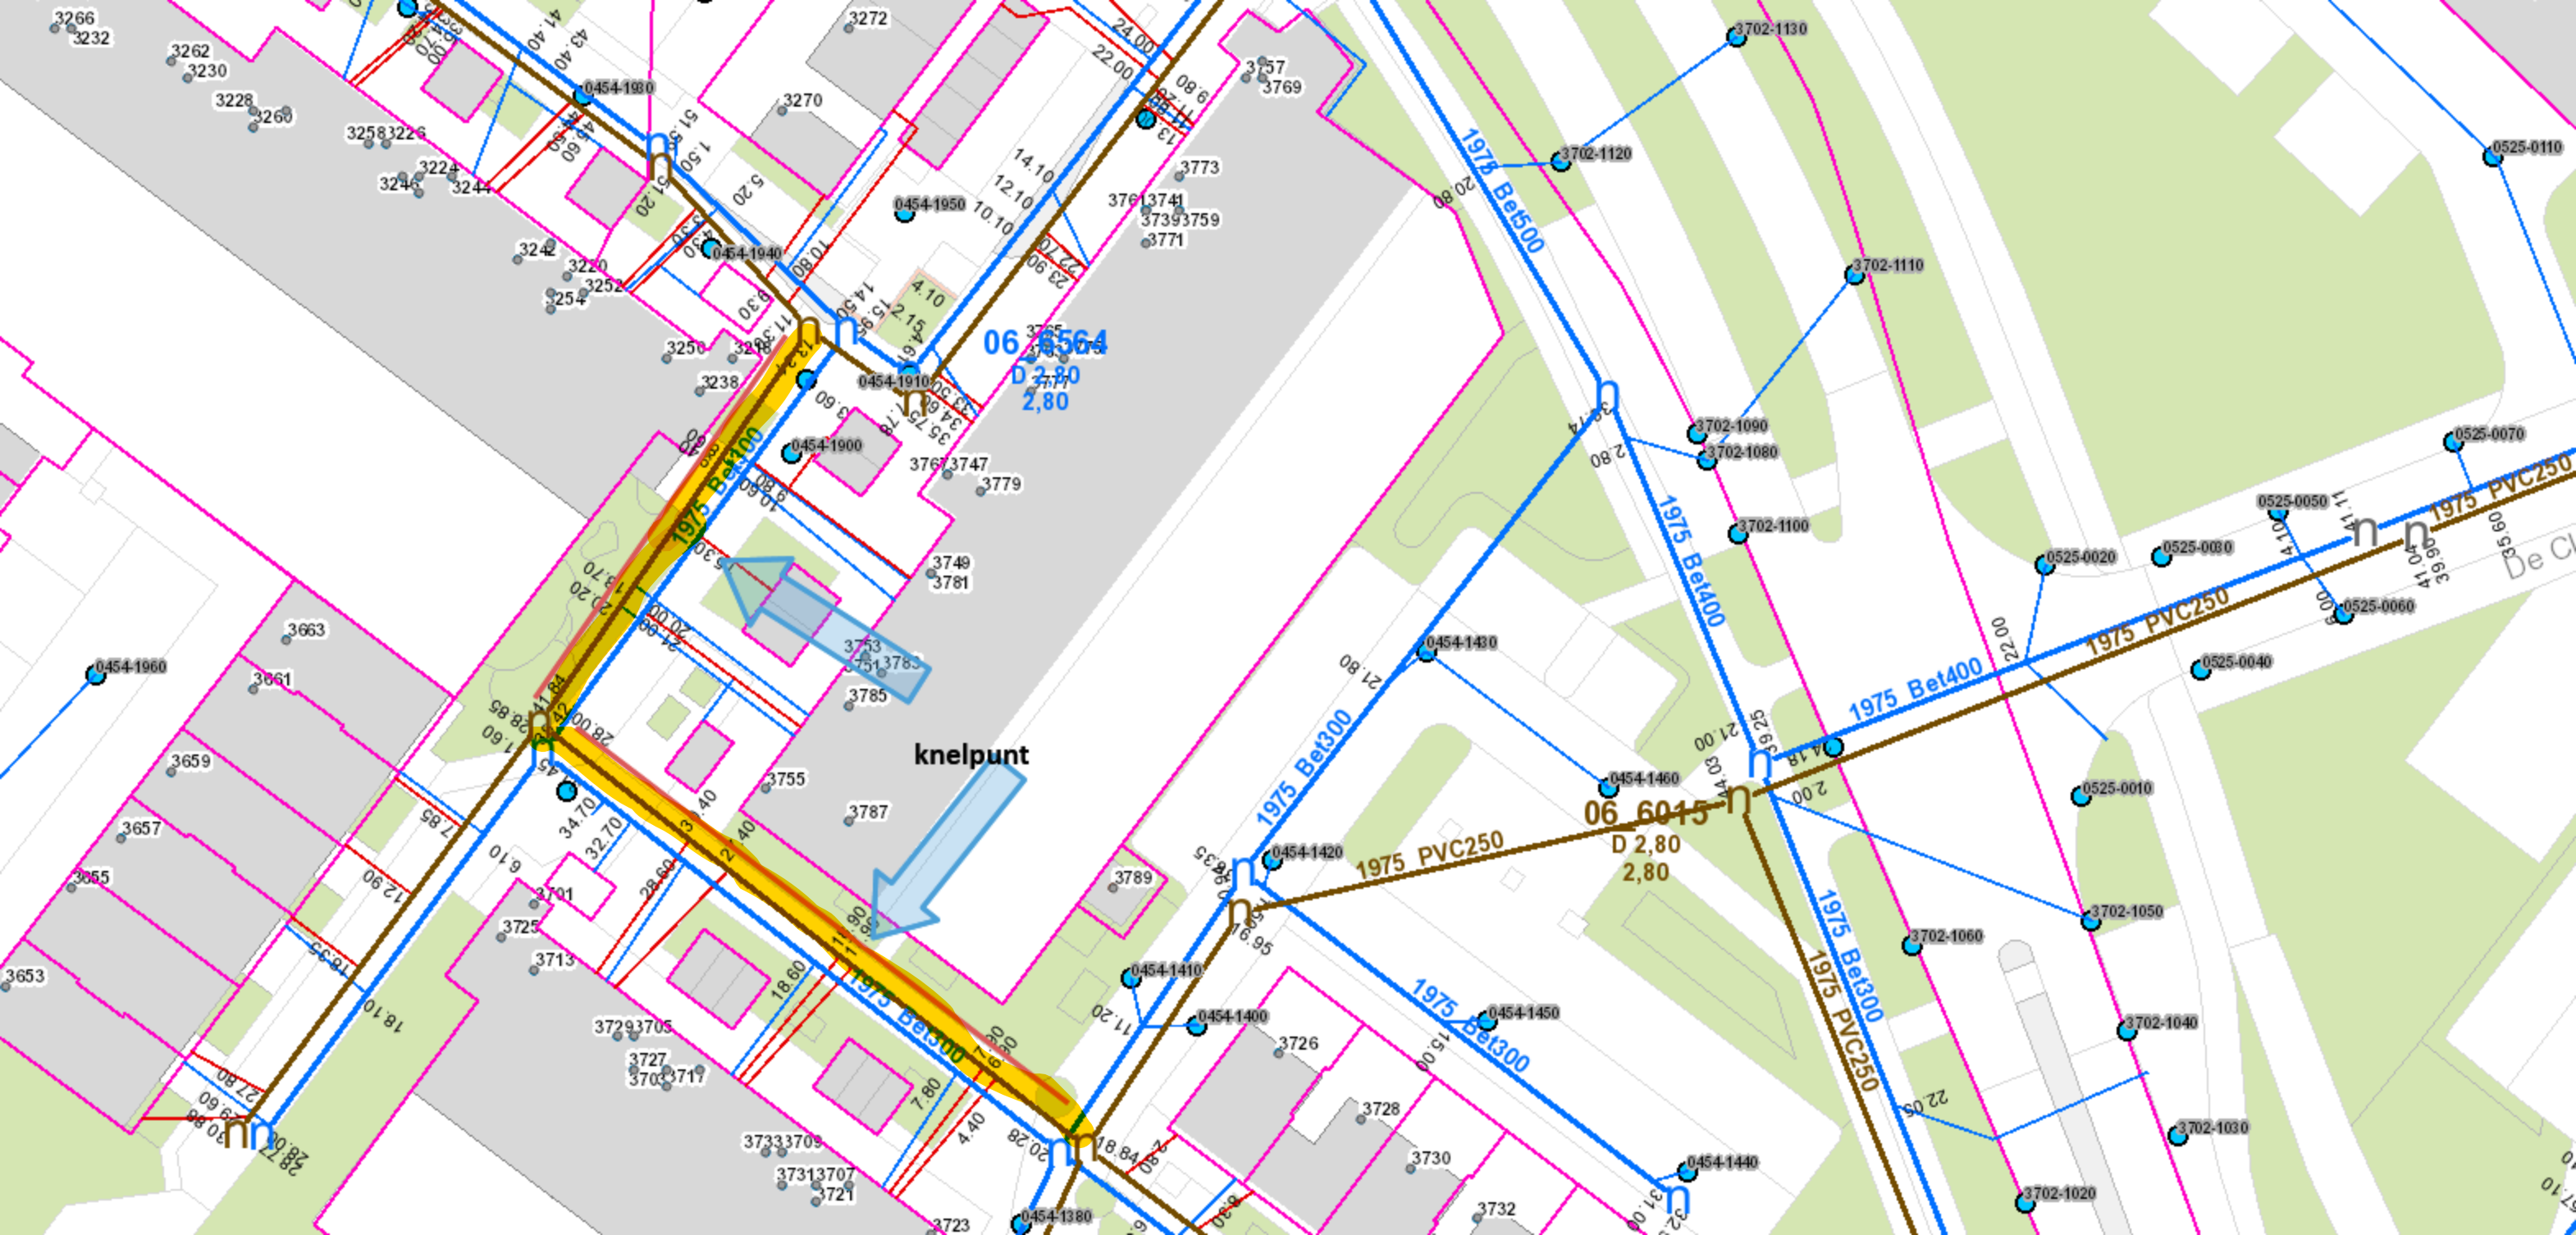





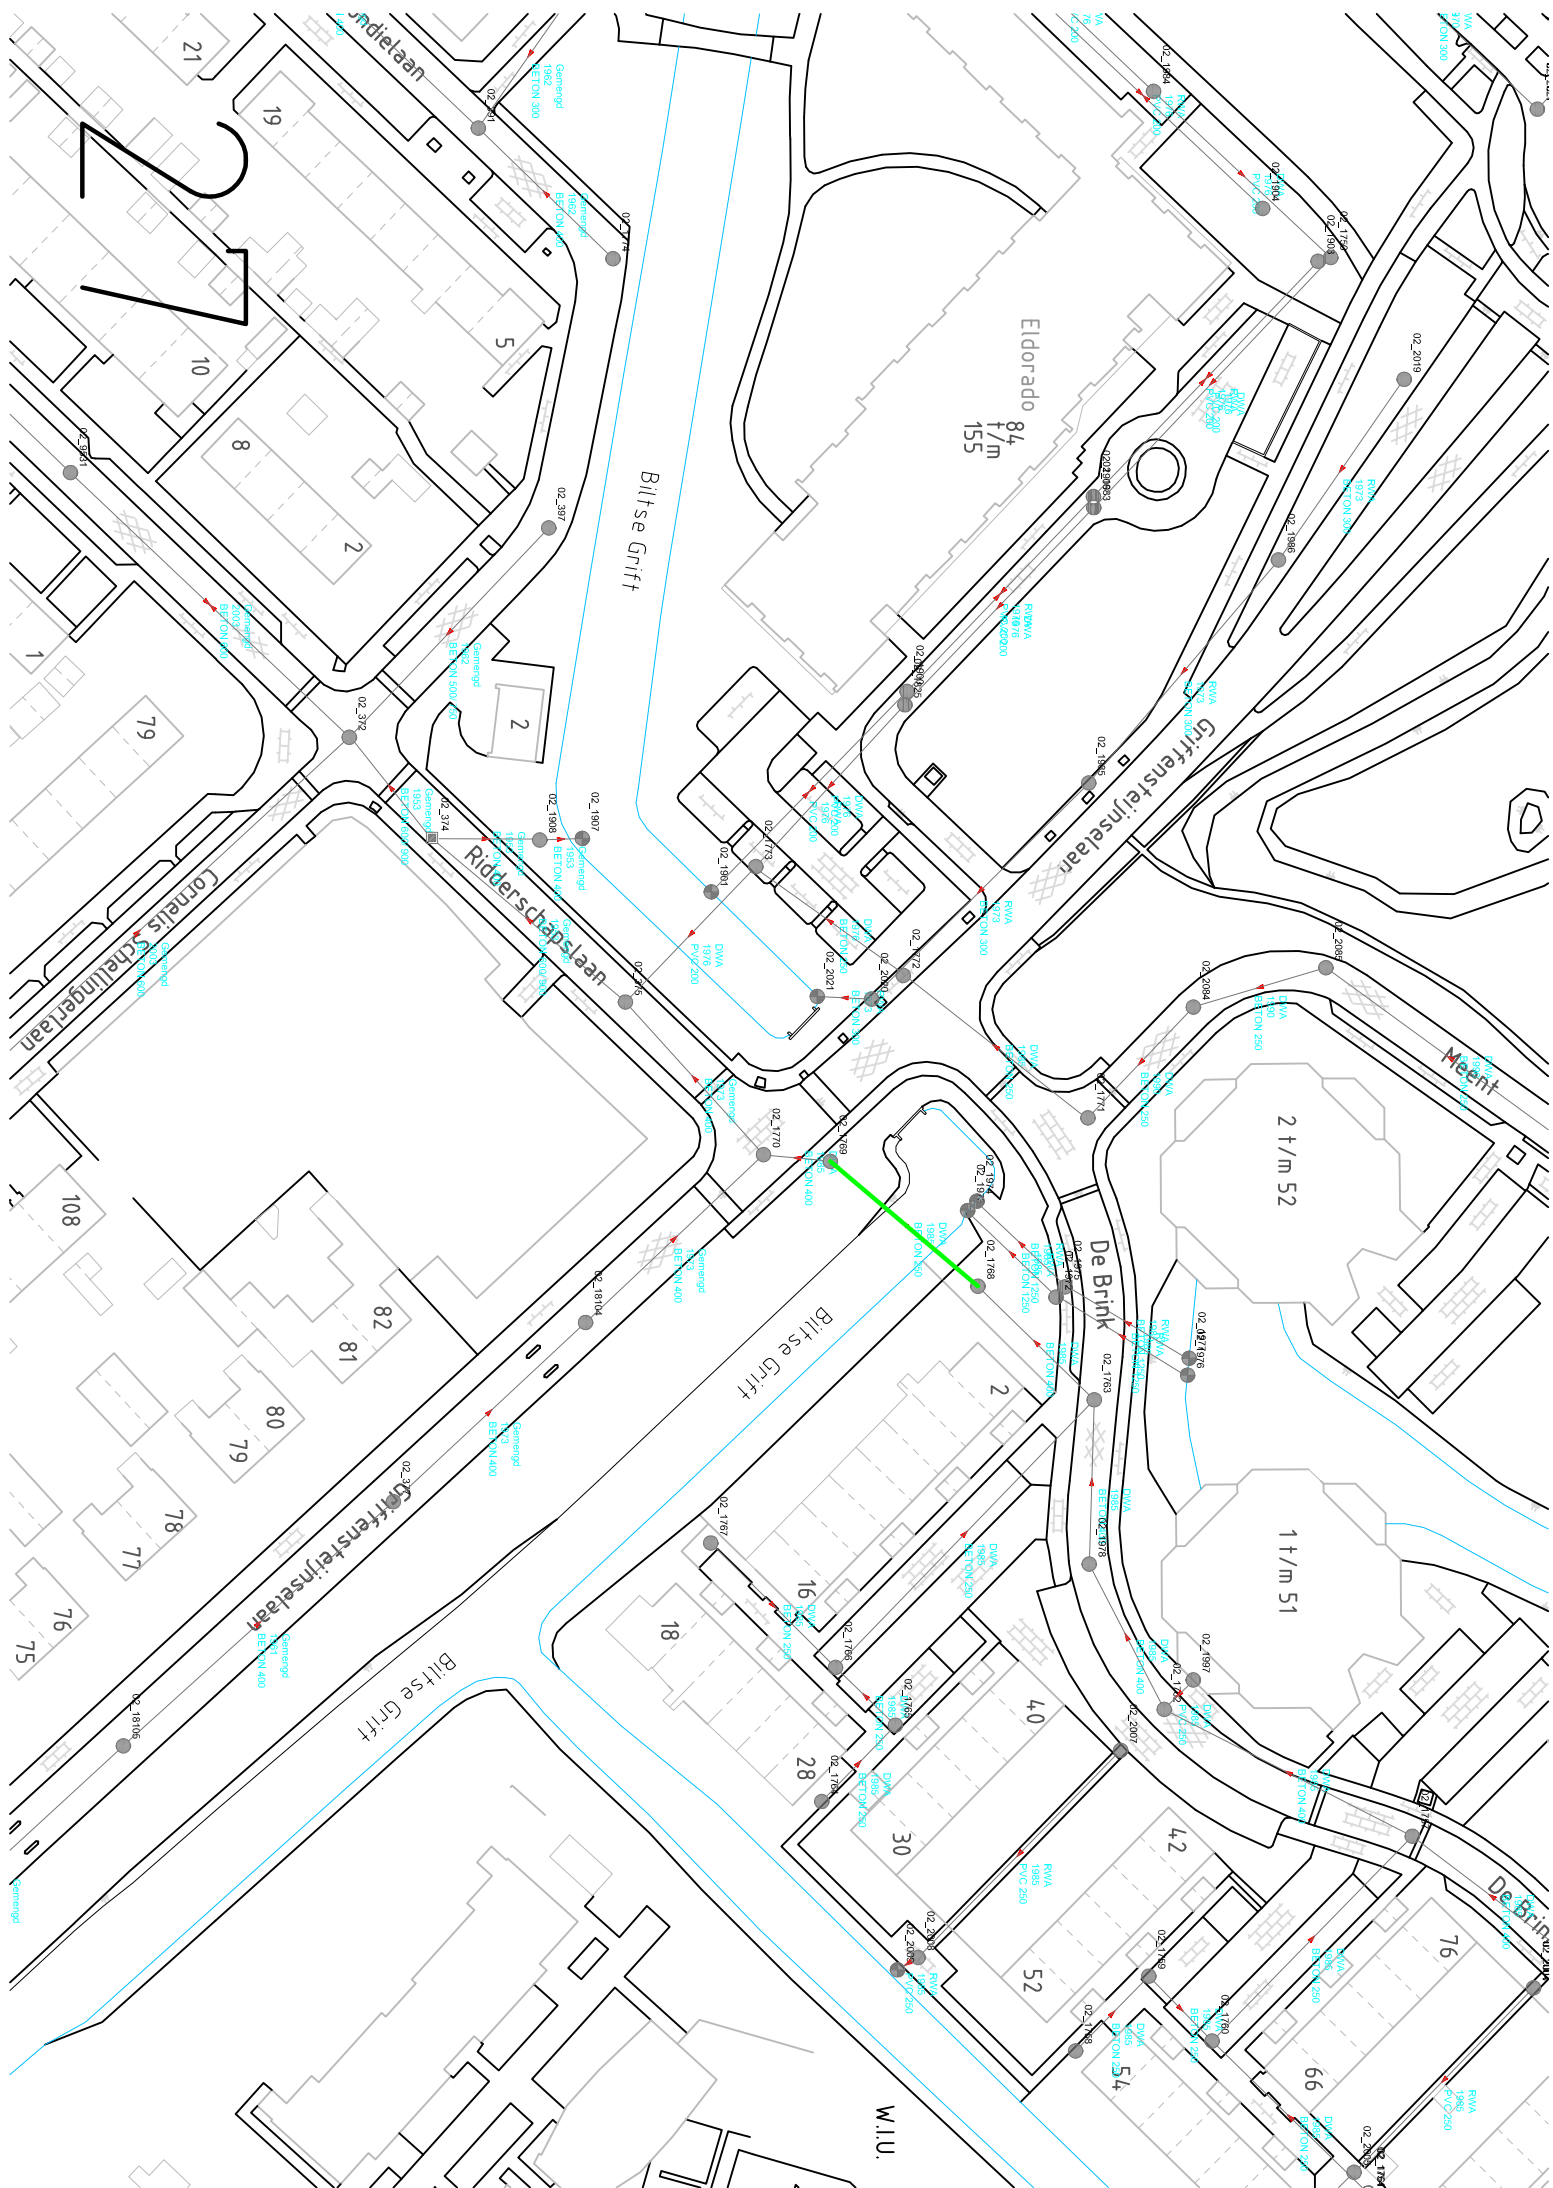




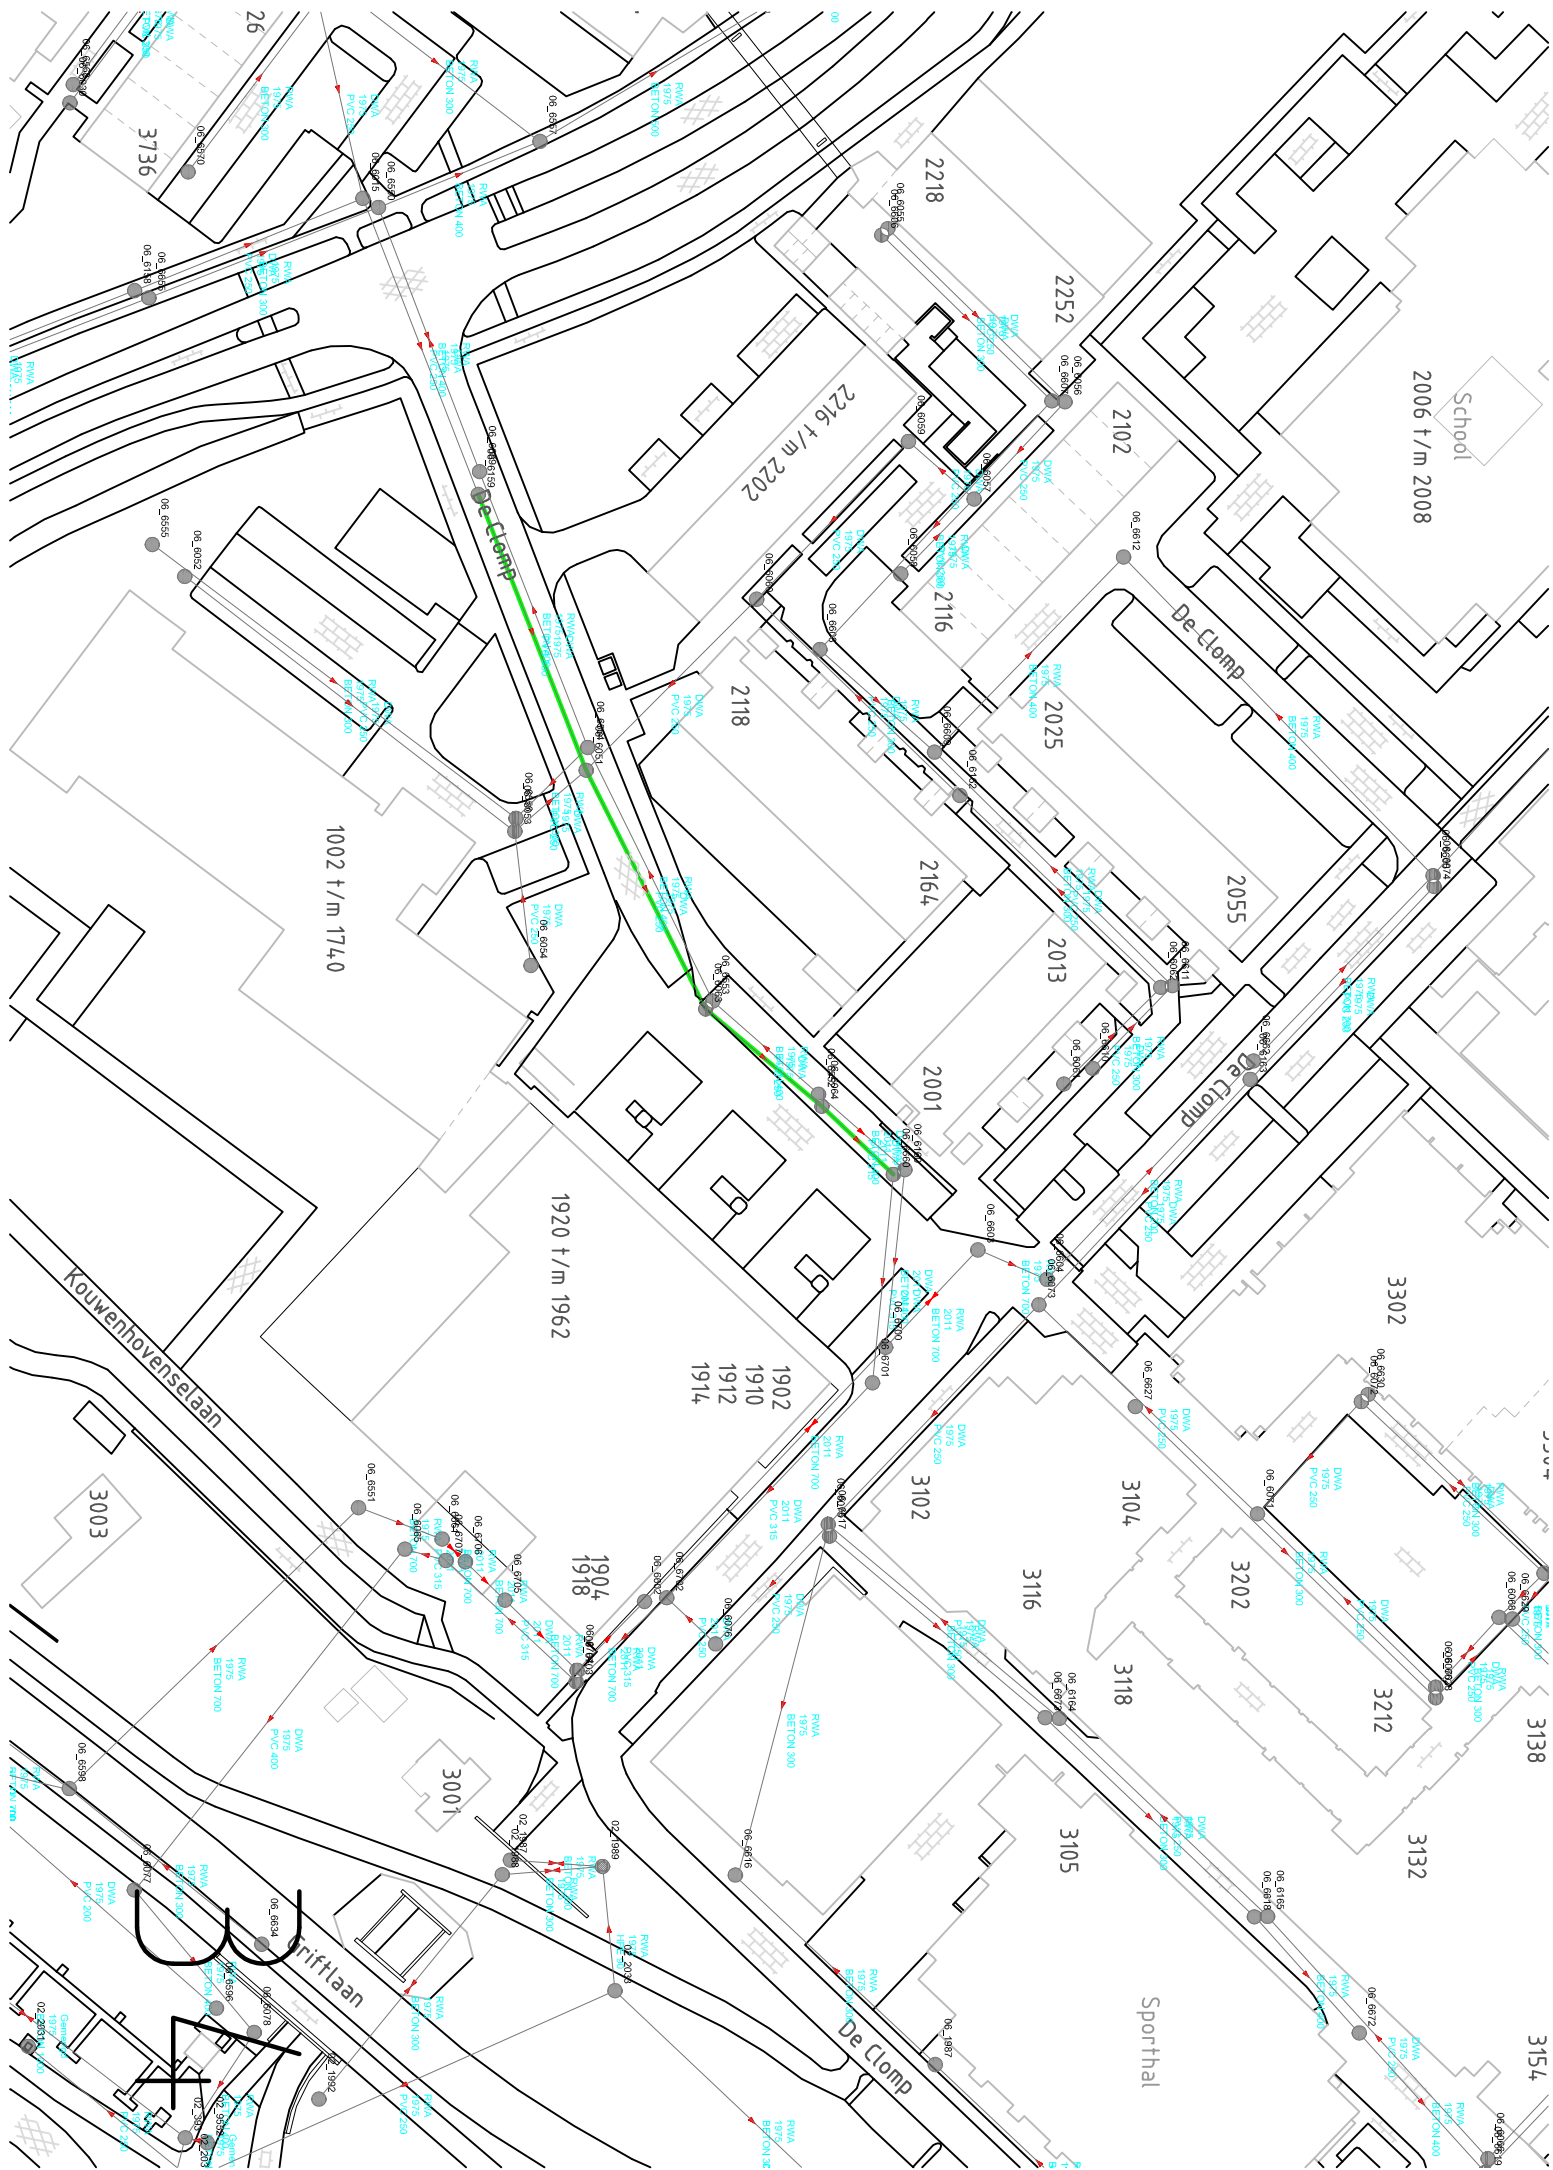

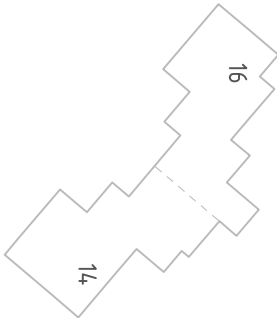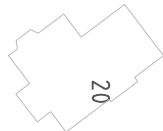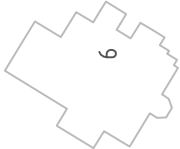

14

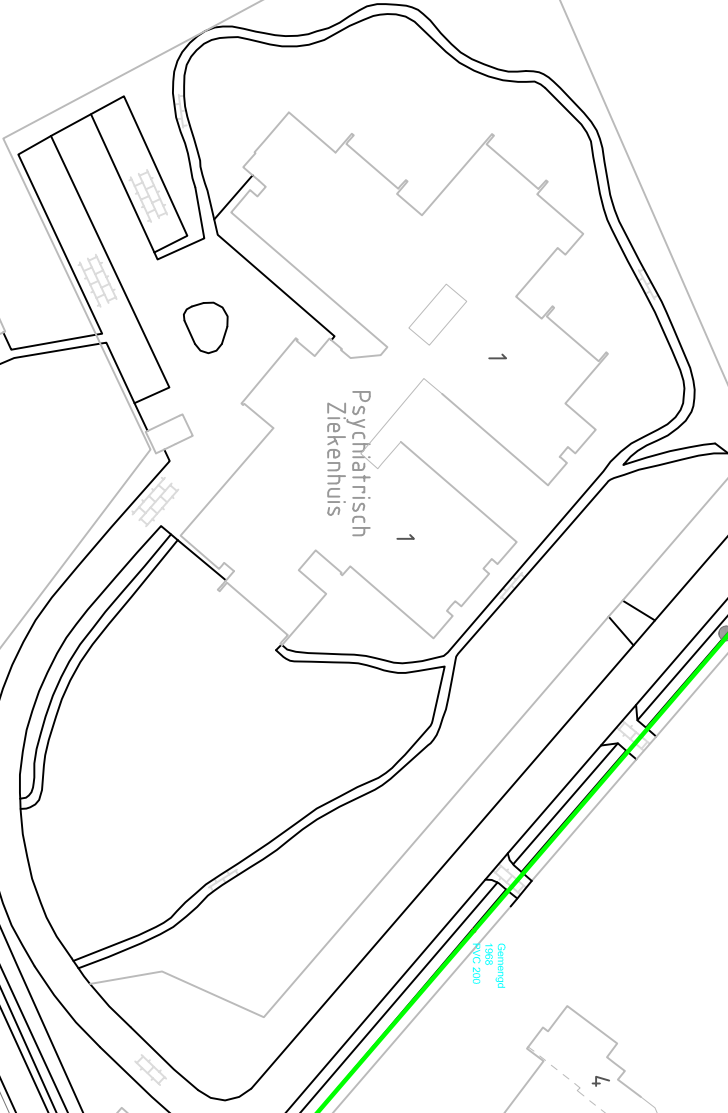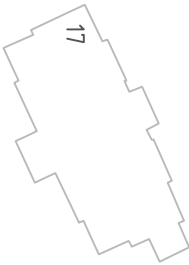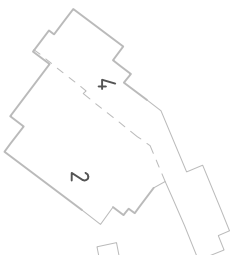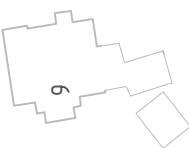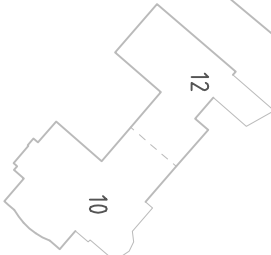

Psychiatrisch
Ziekenhuis

1

1

16

5

5a

16

12

10

6

4

2

25

29

17

17a

Amersfoortseweg

Duinweg





















13

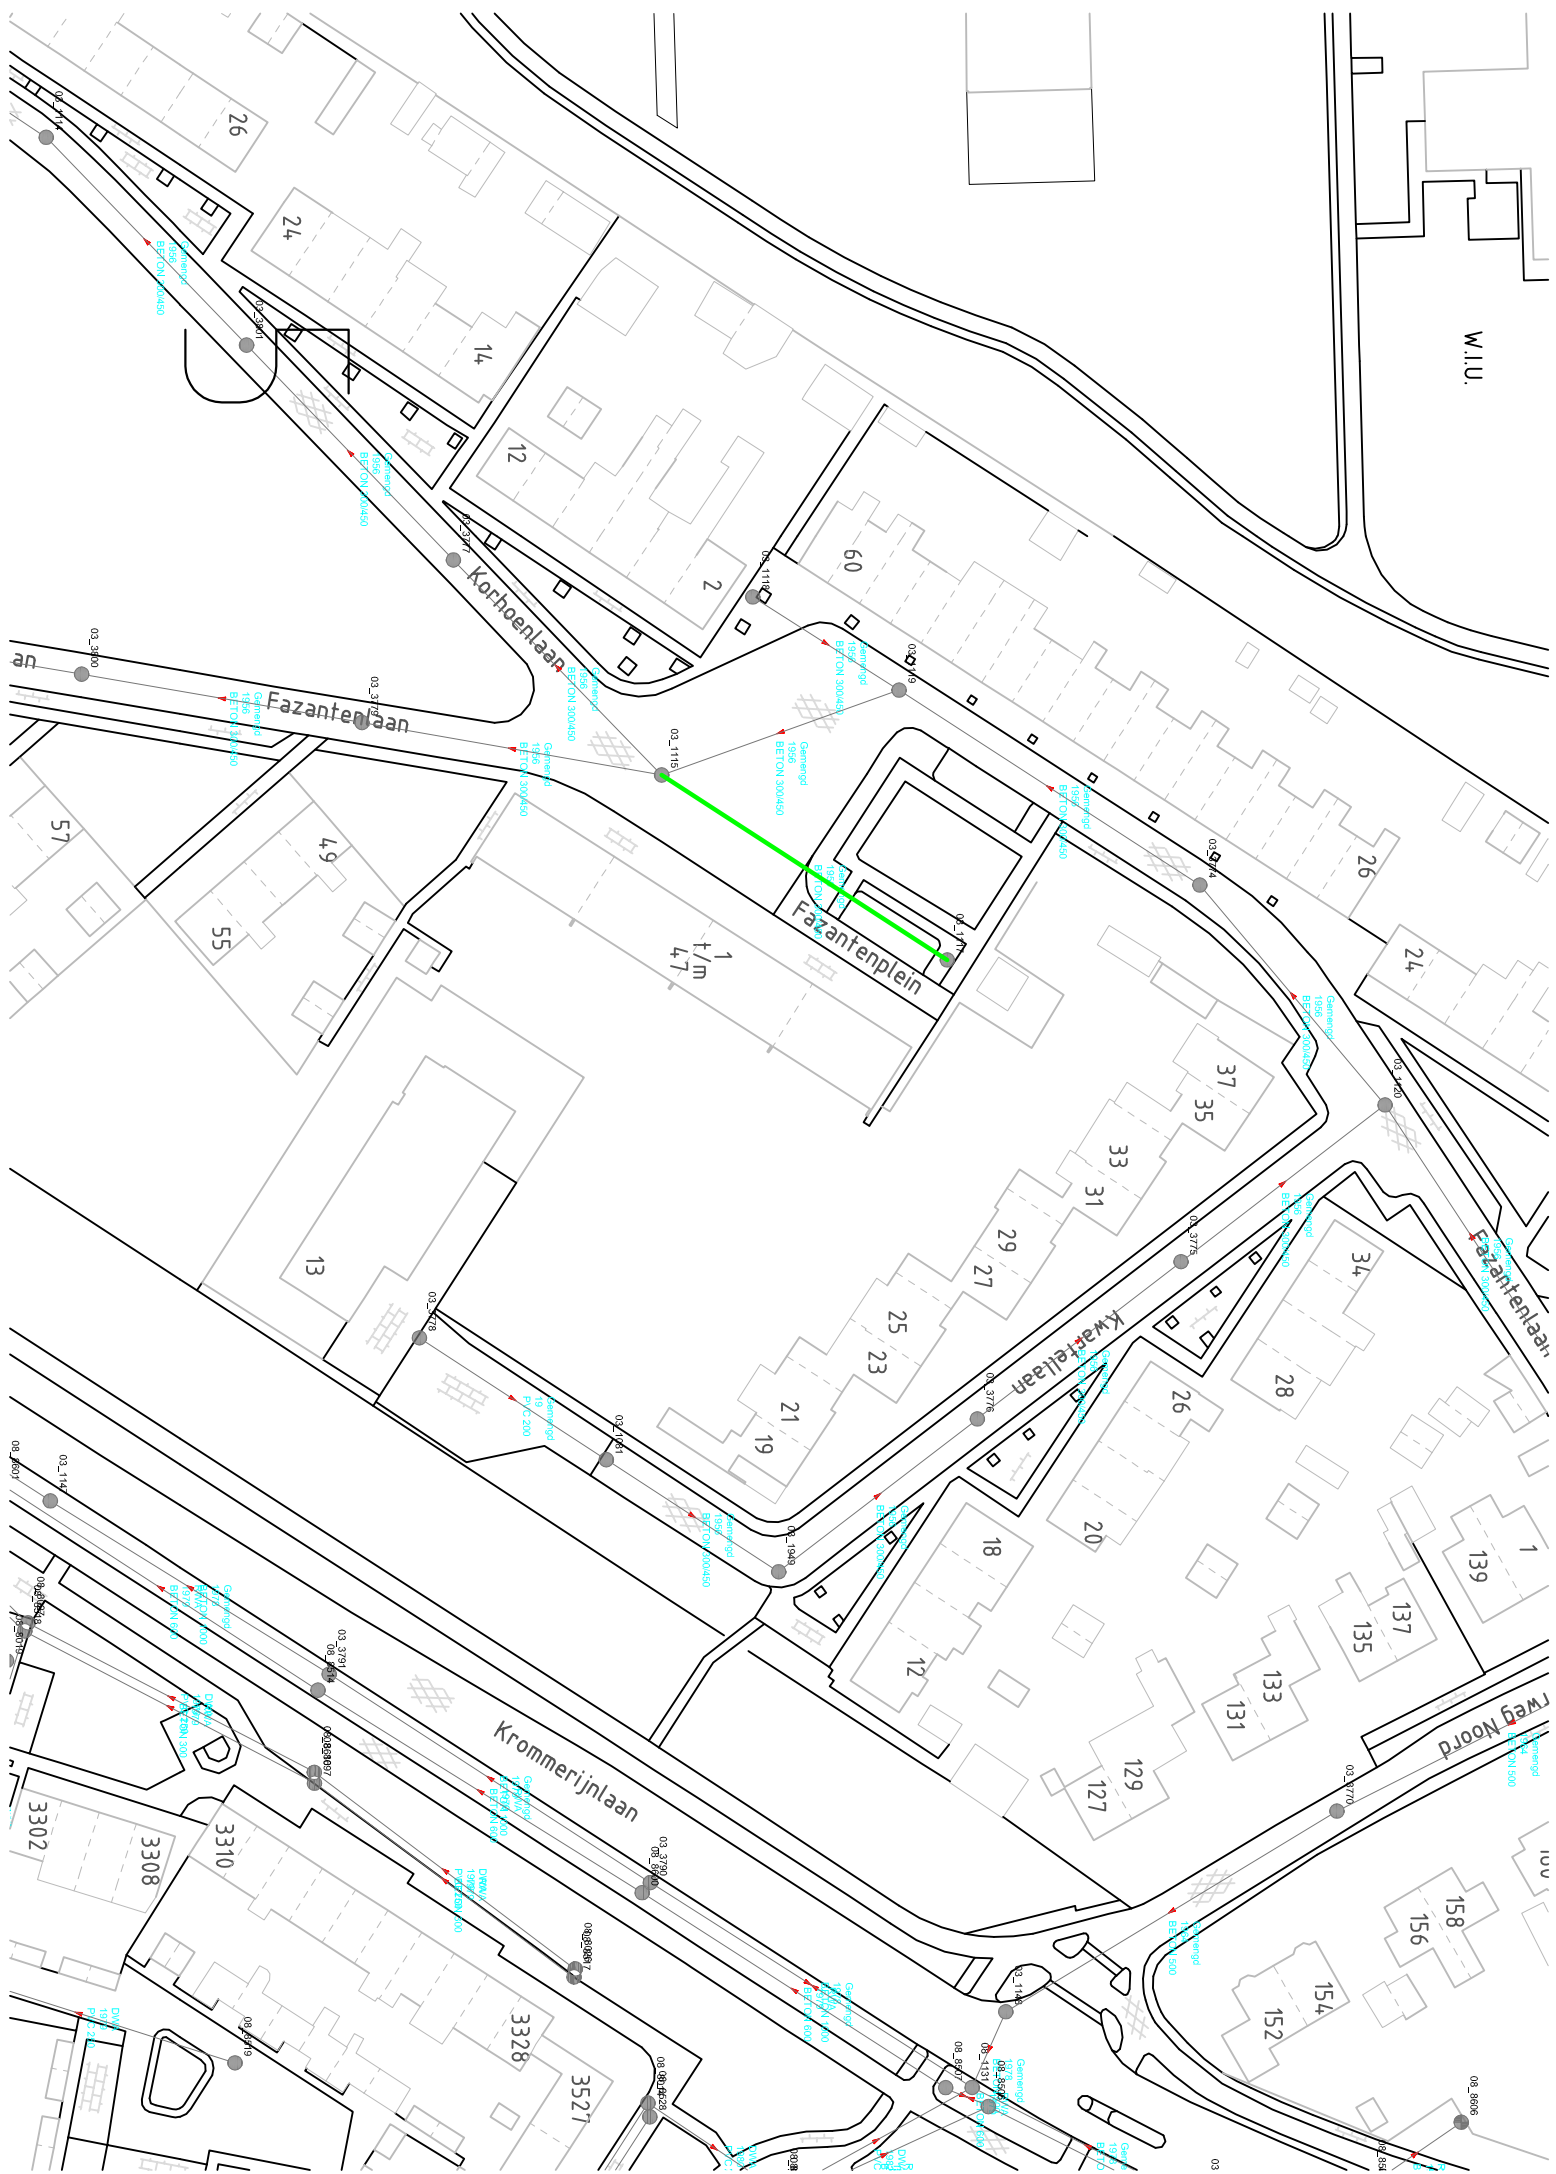

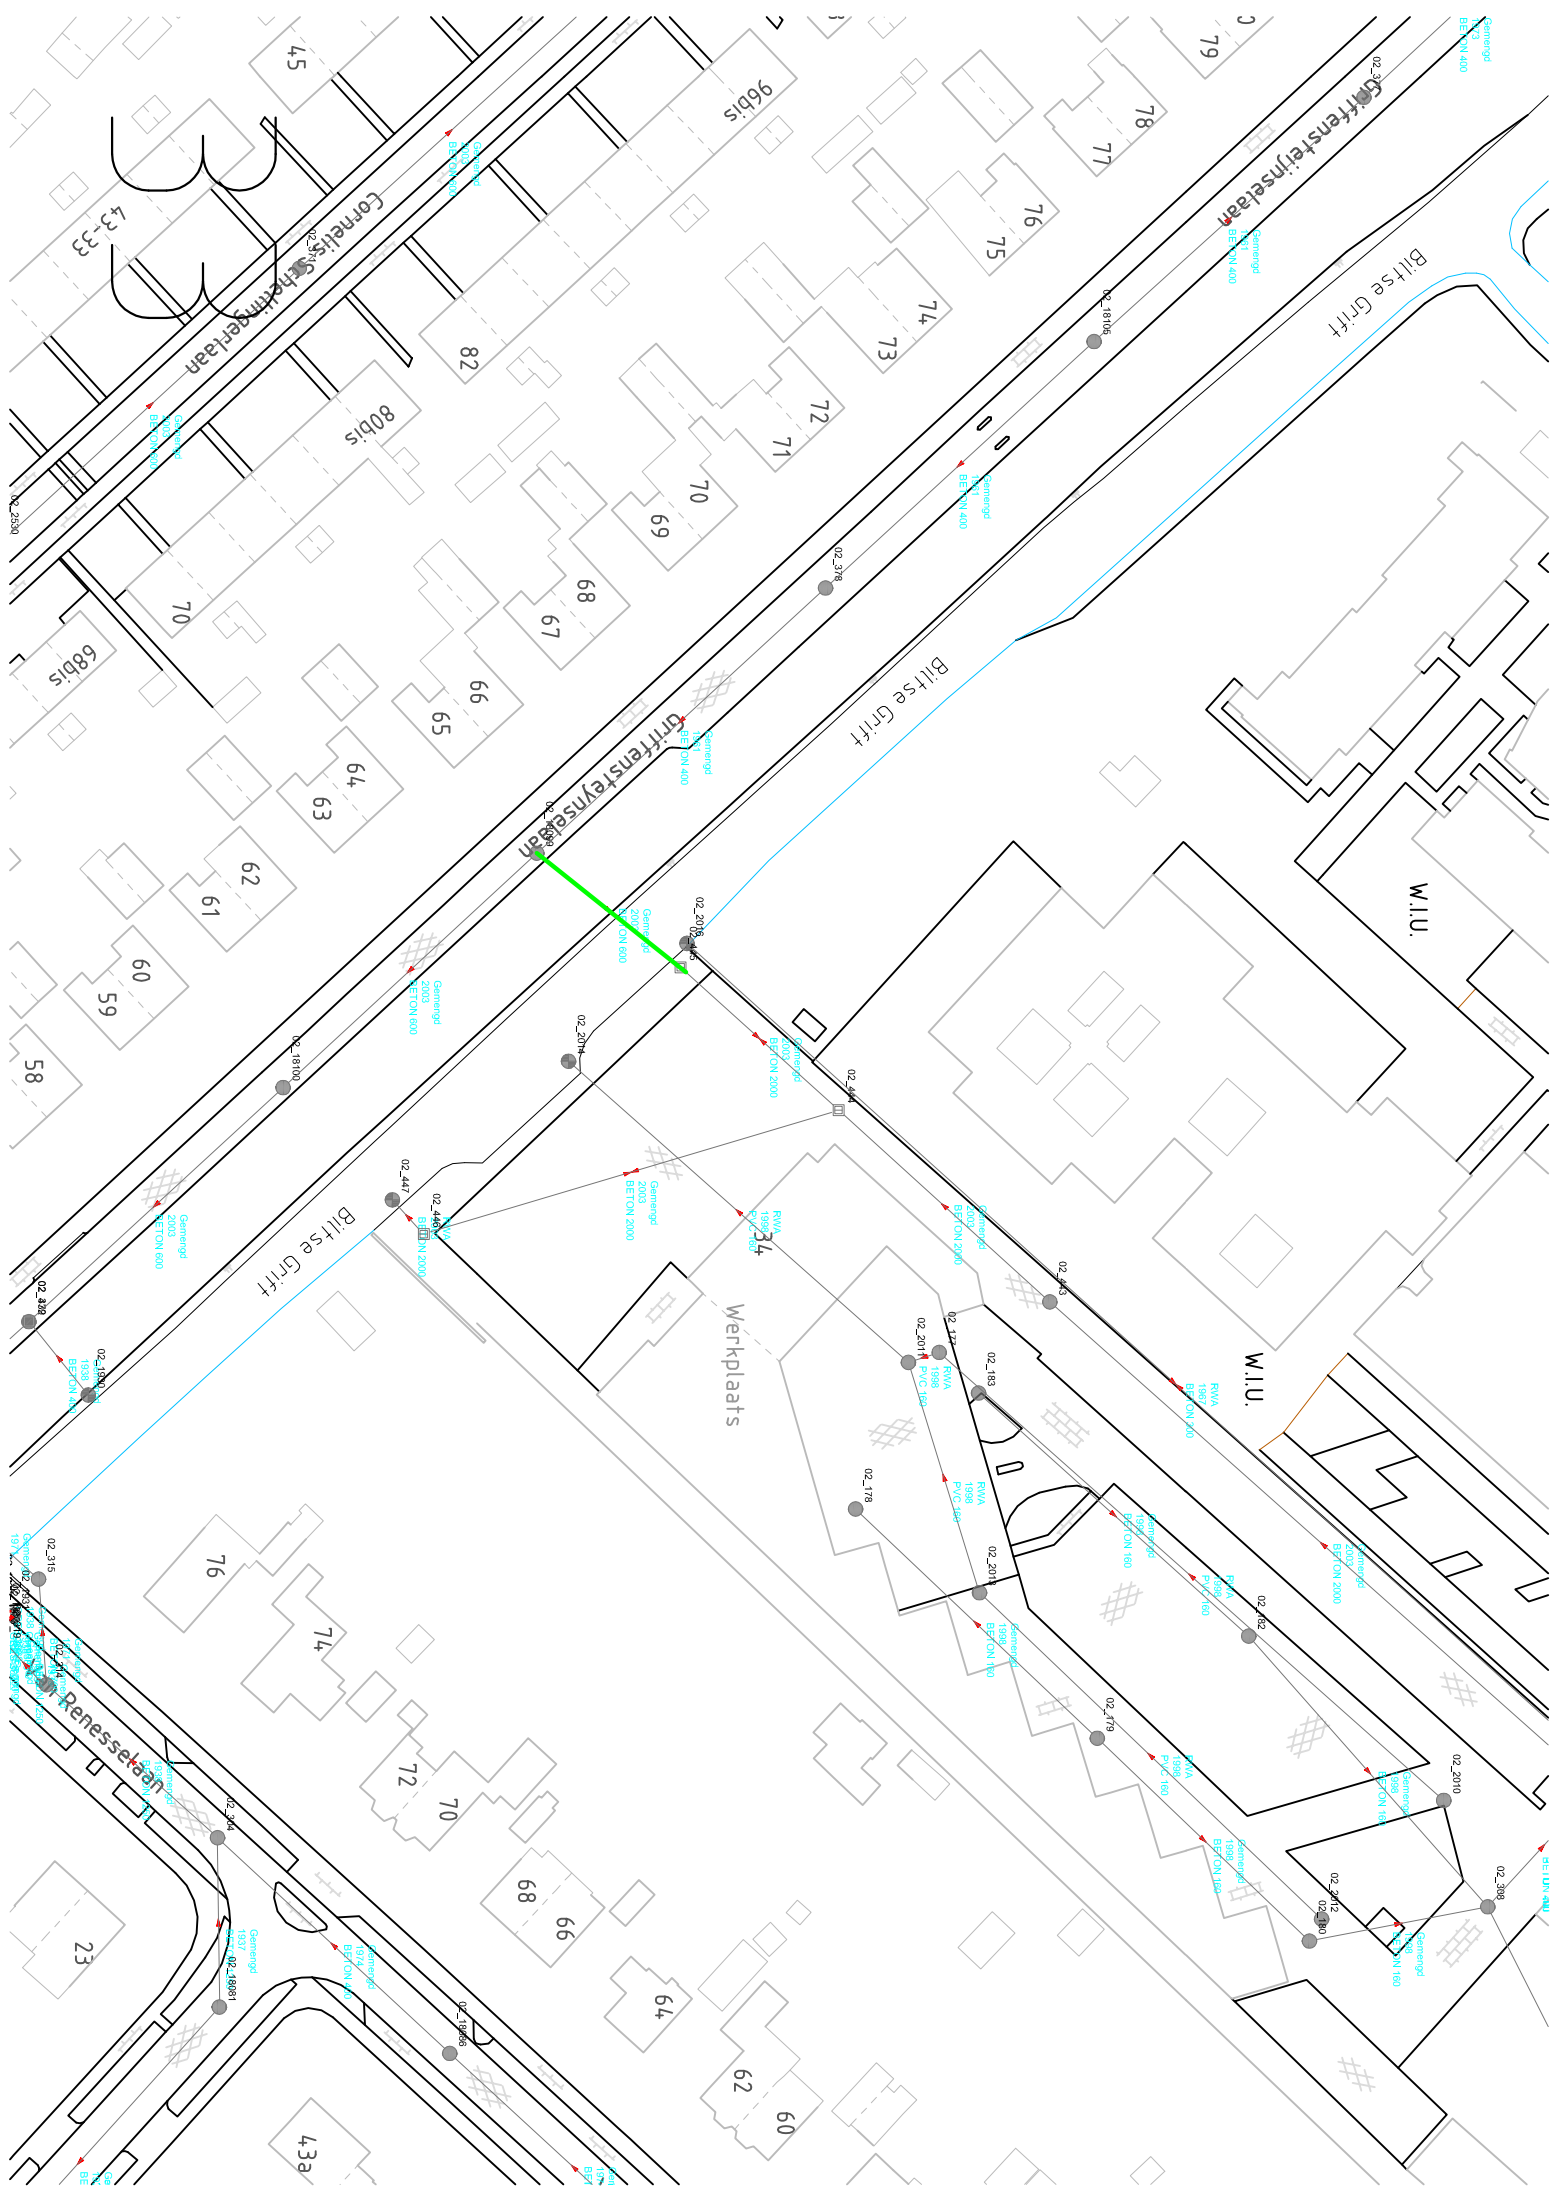

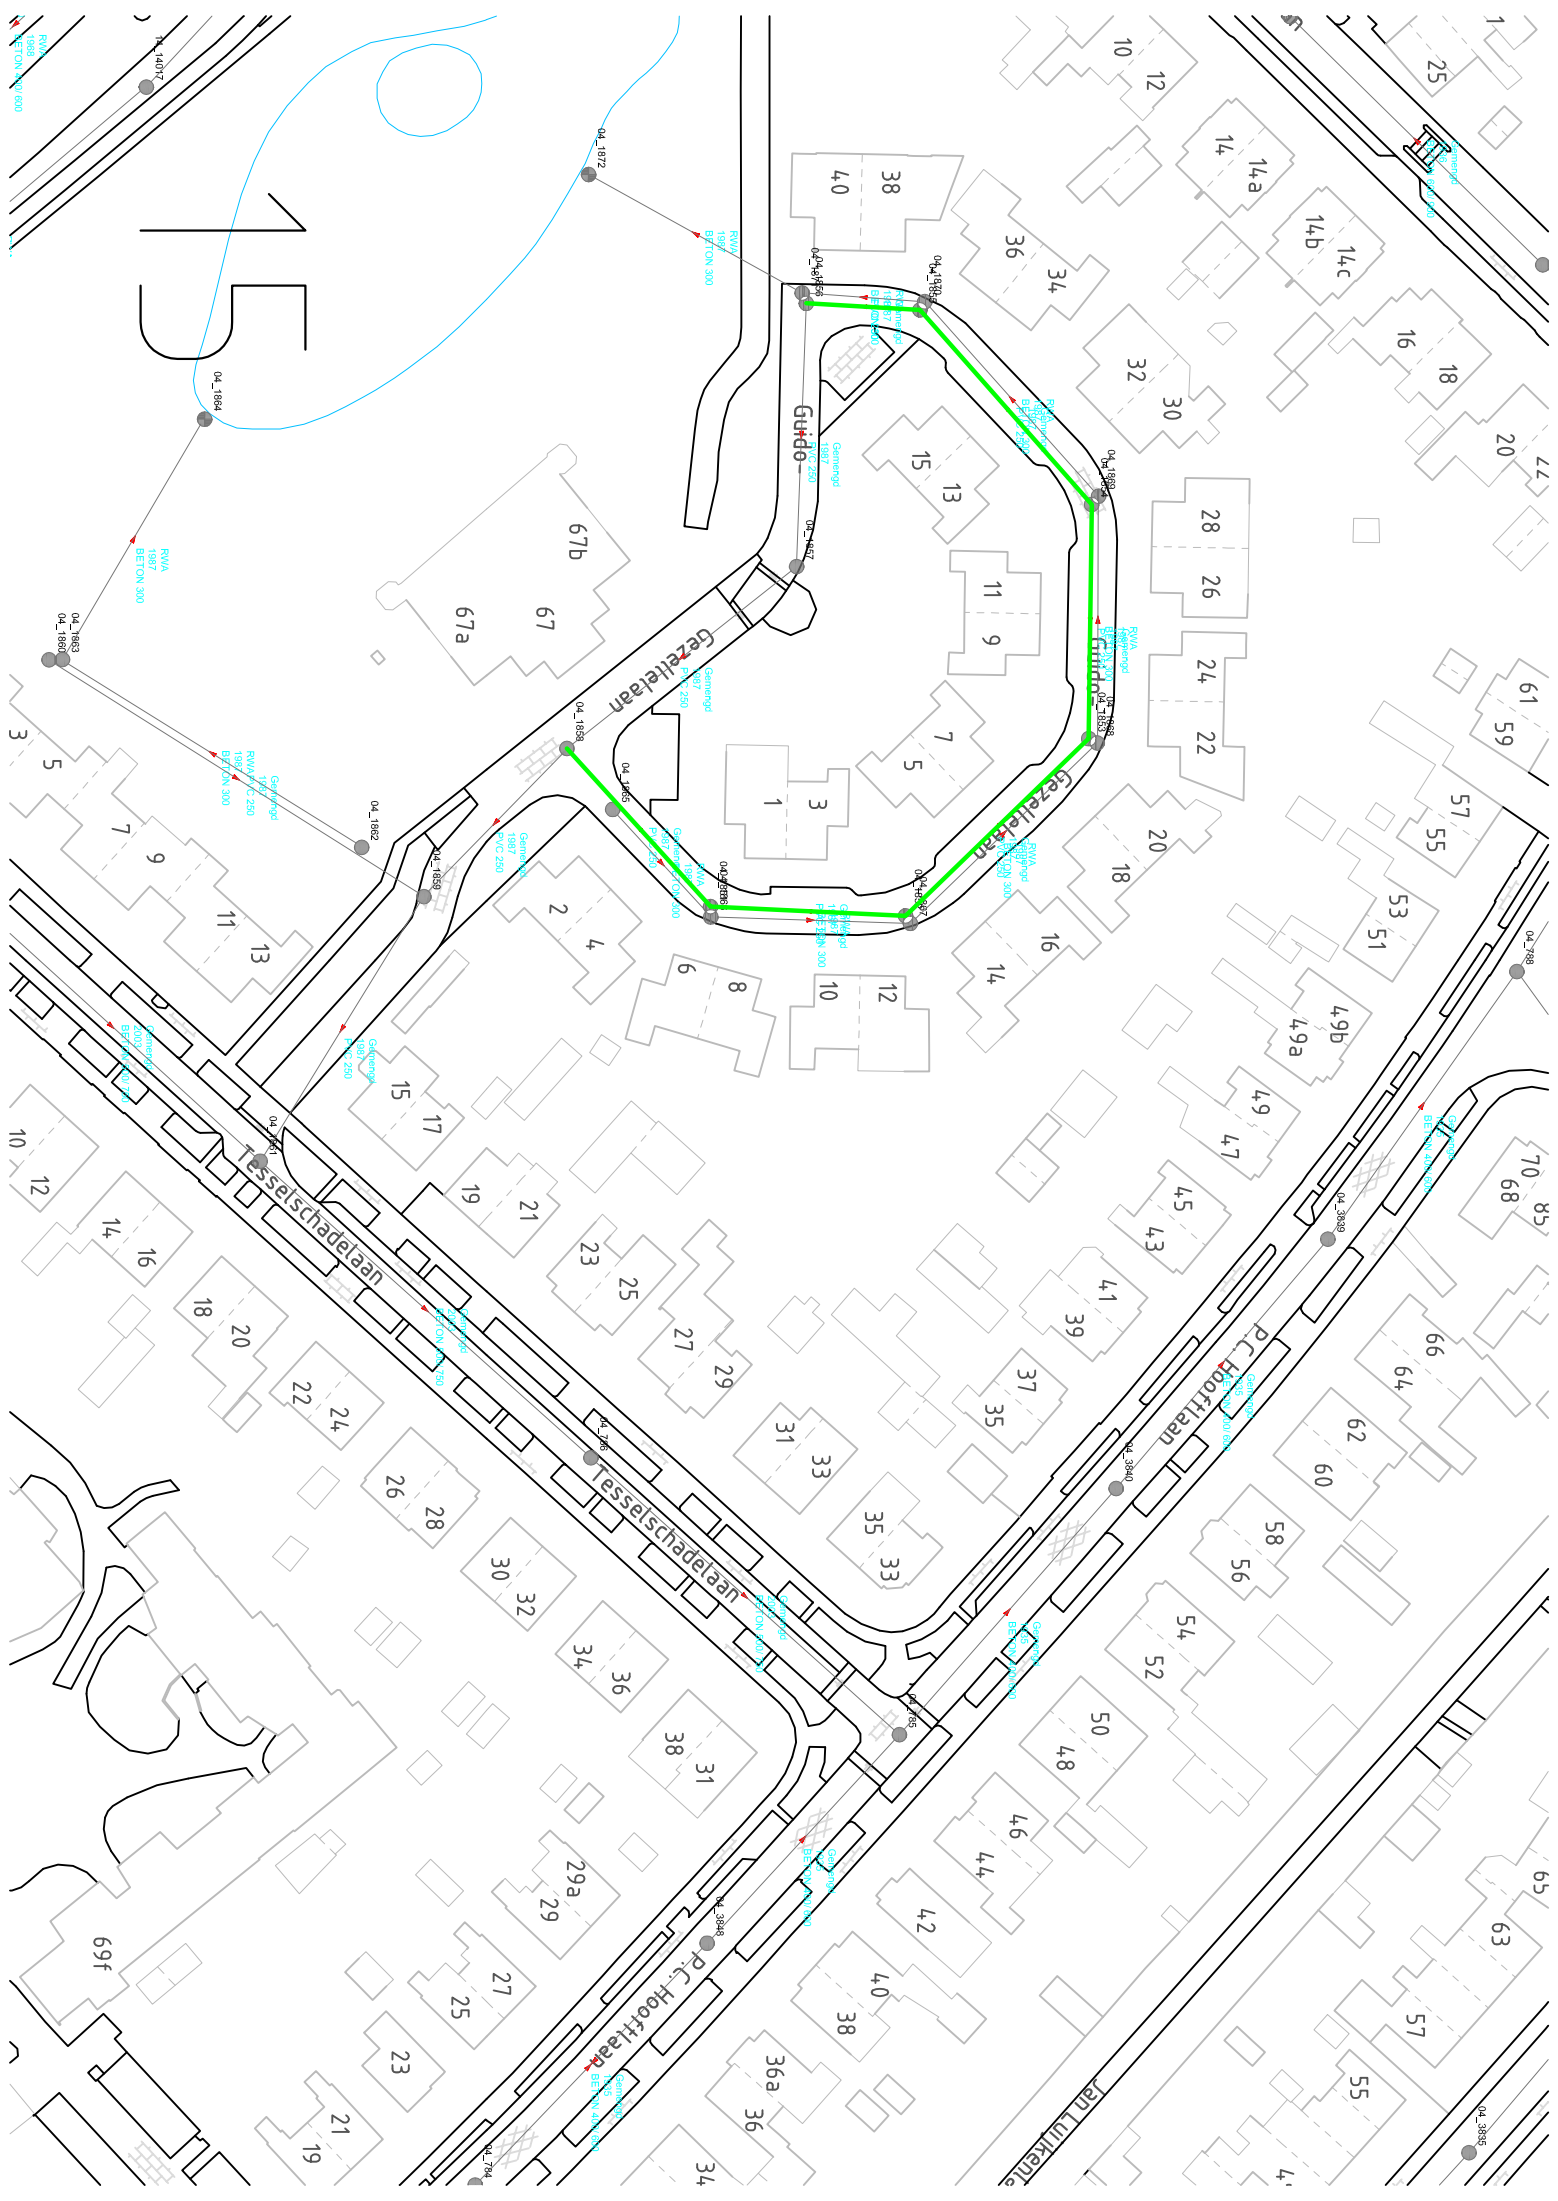


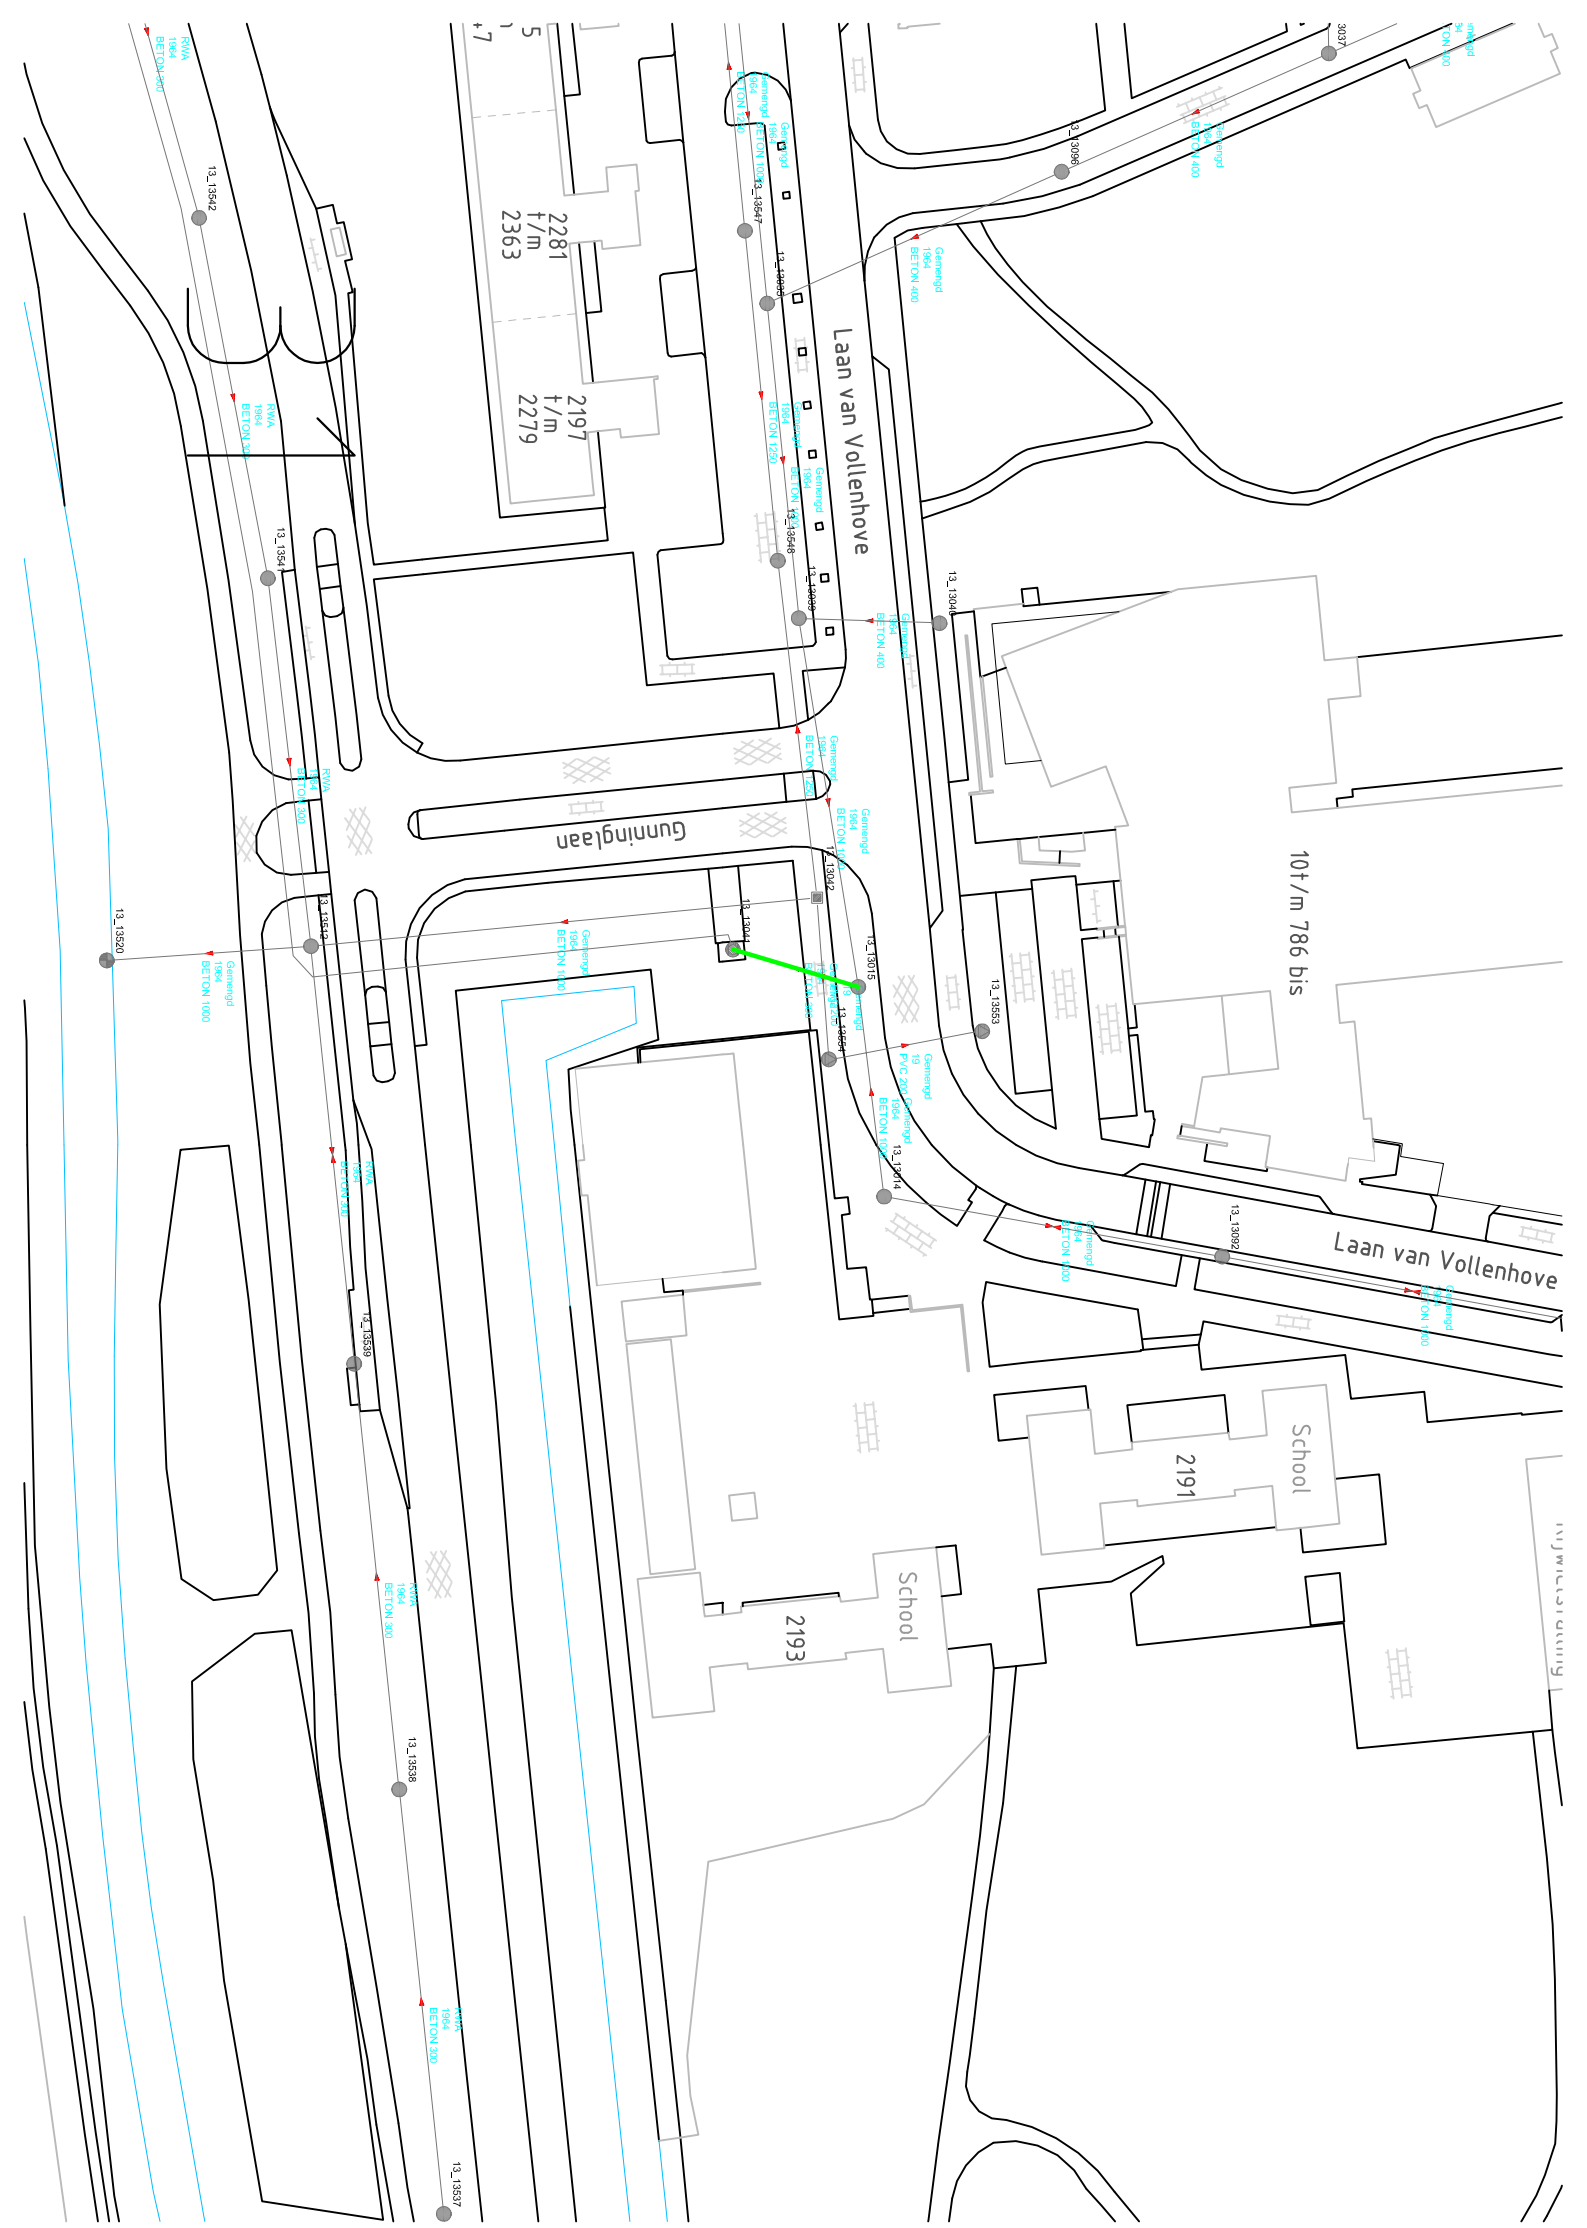

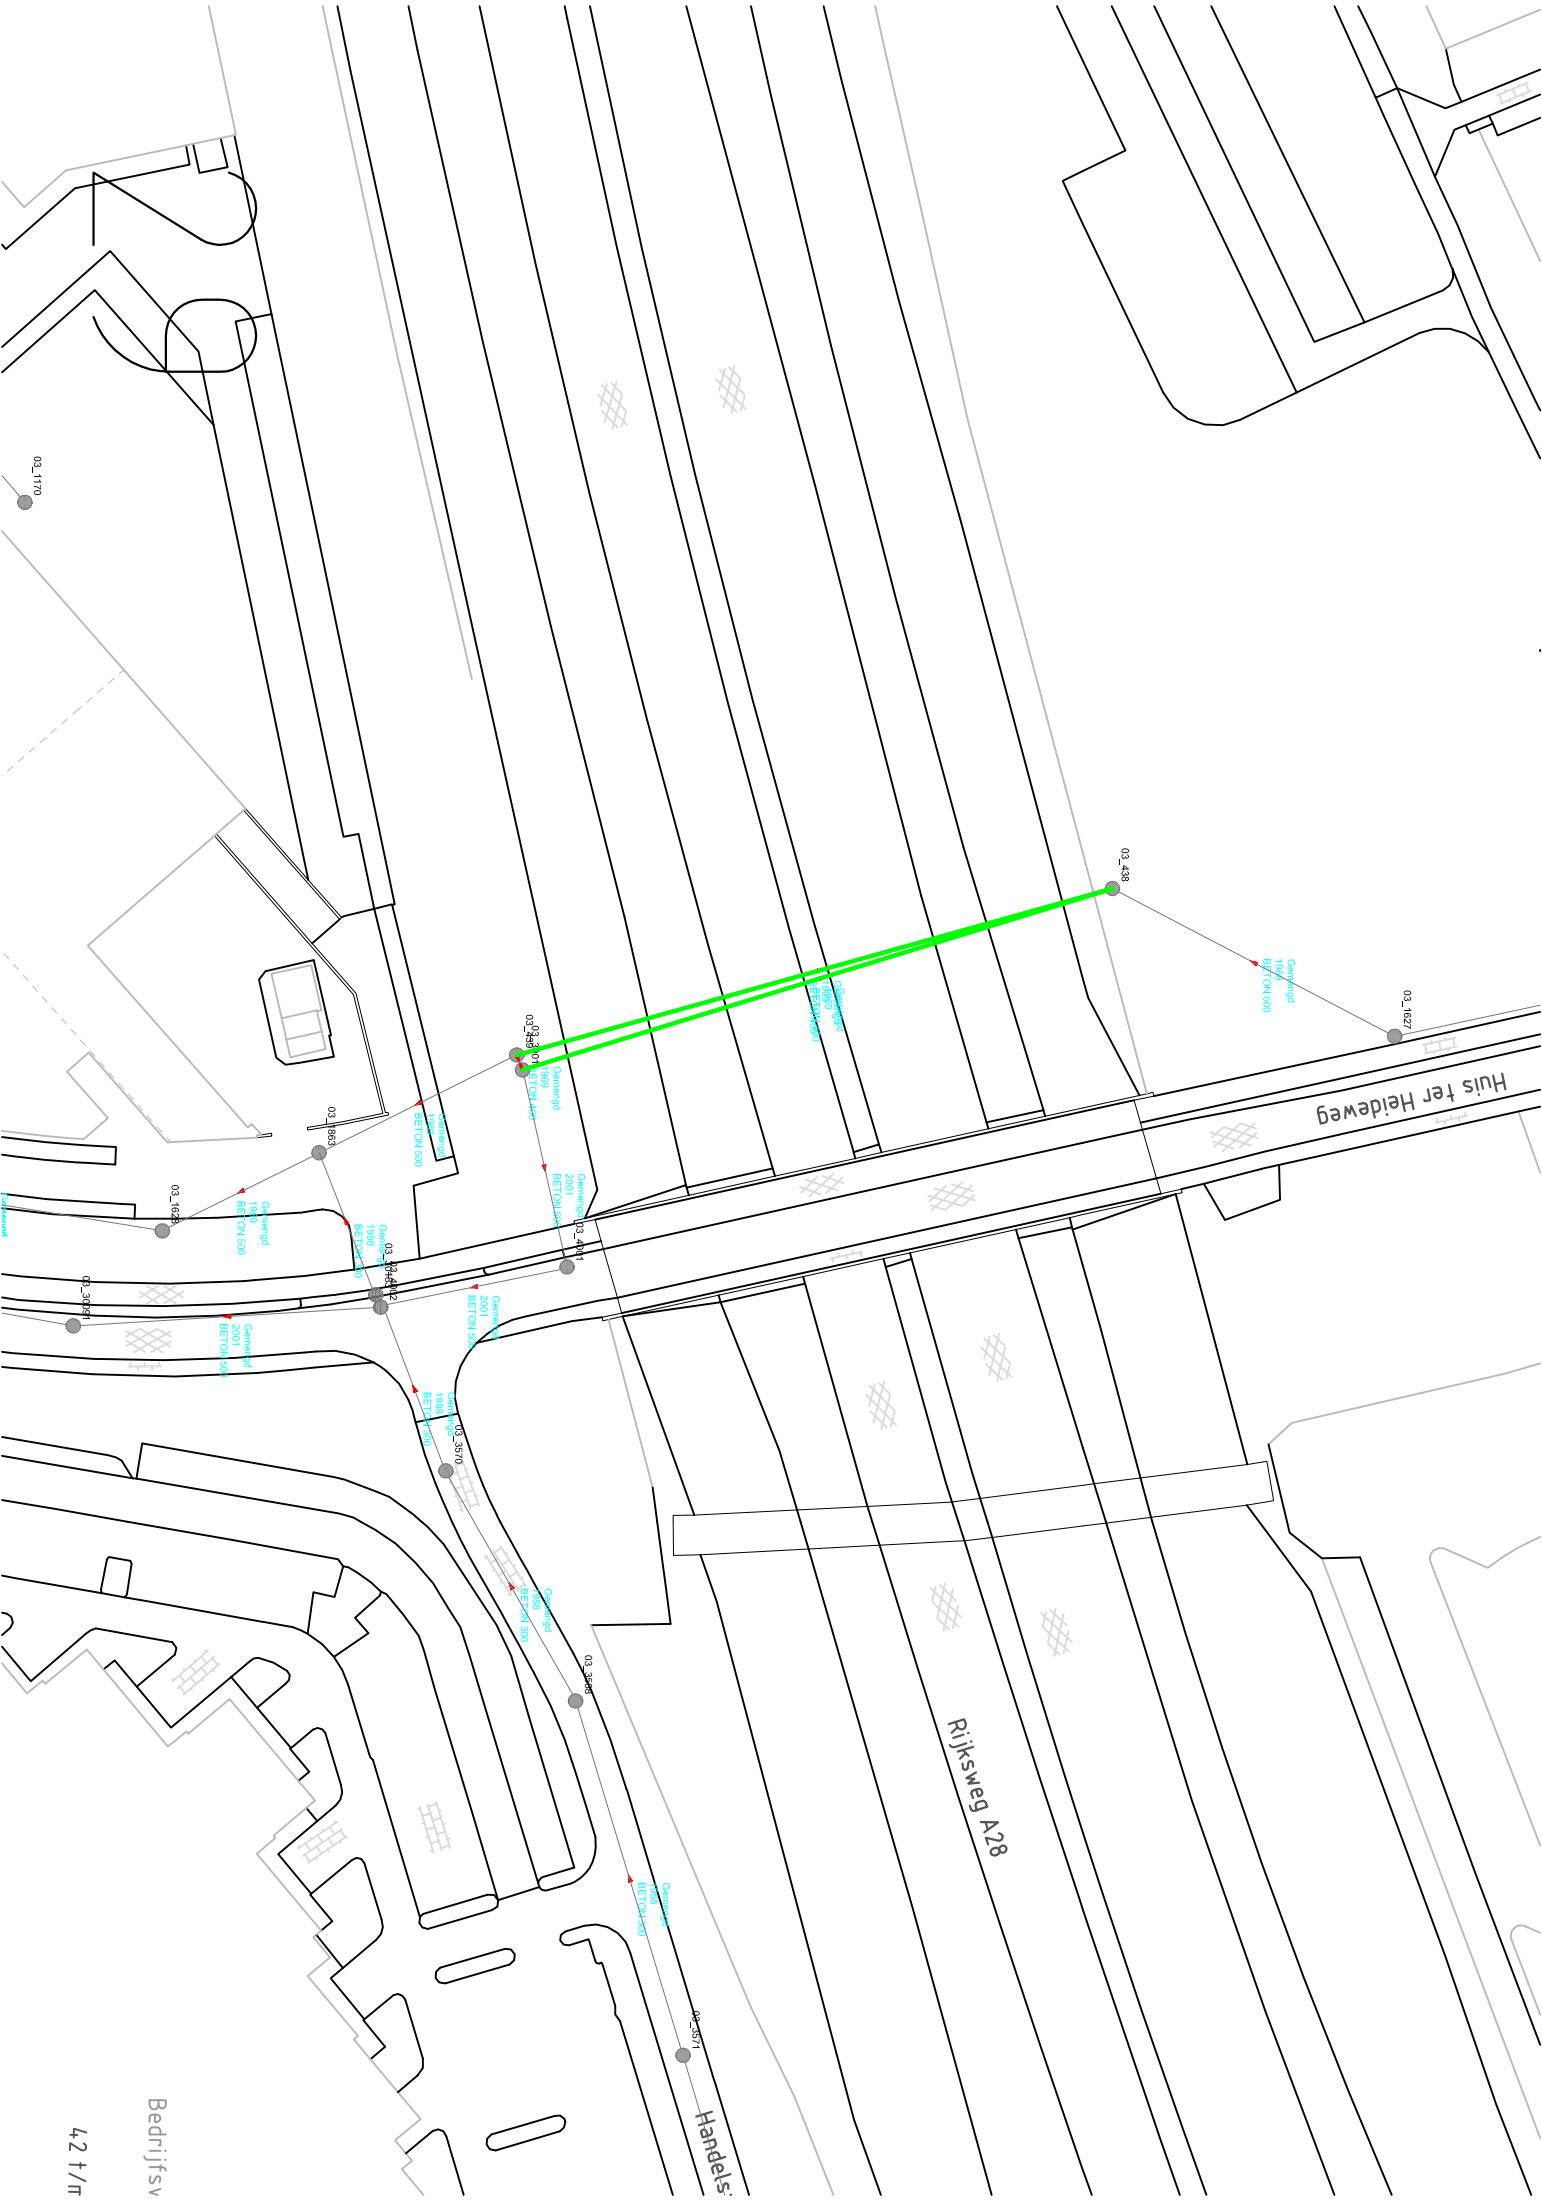

4.2 t/π

Bedrijfsv

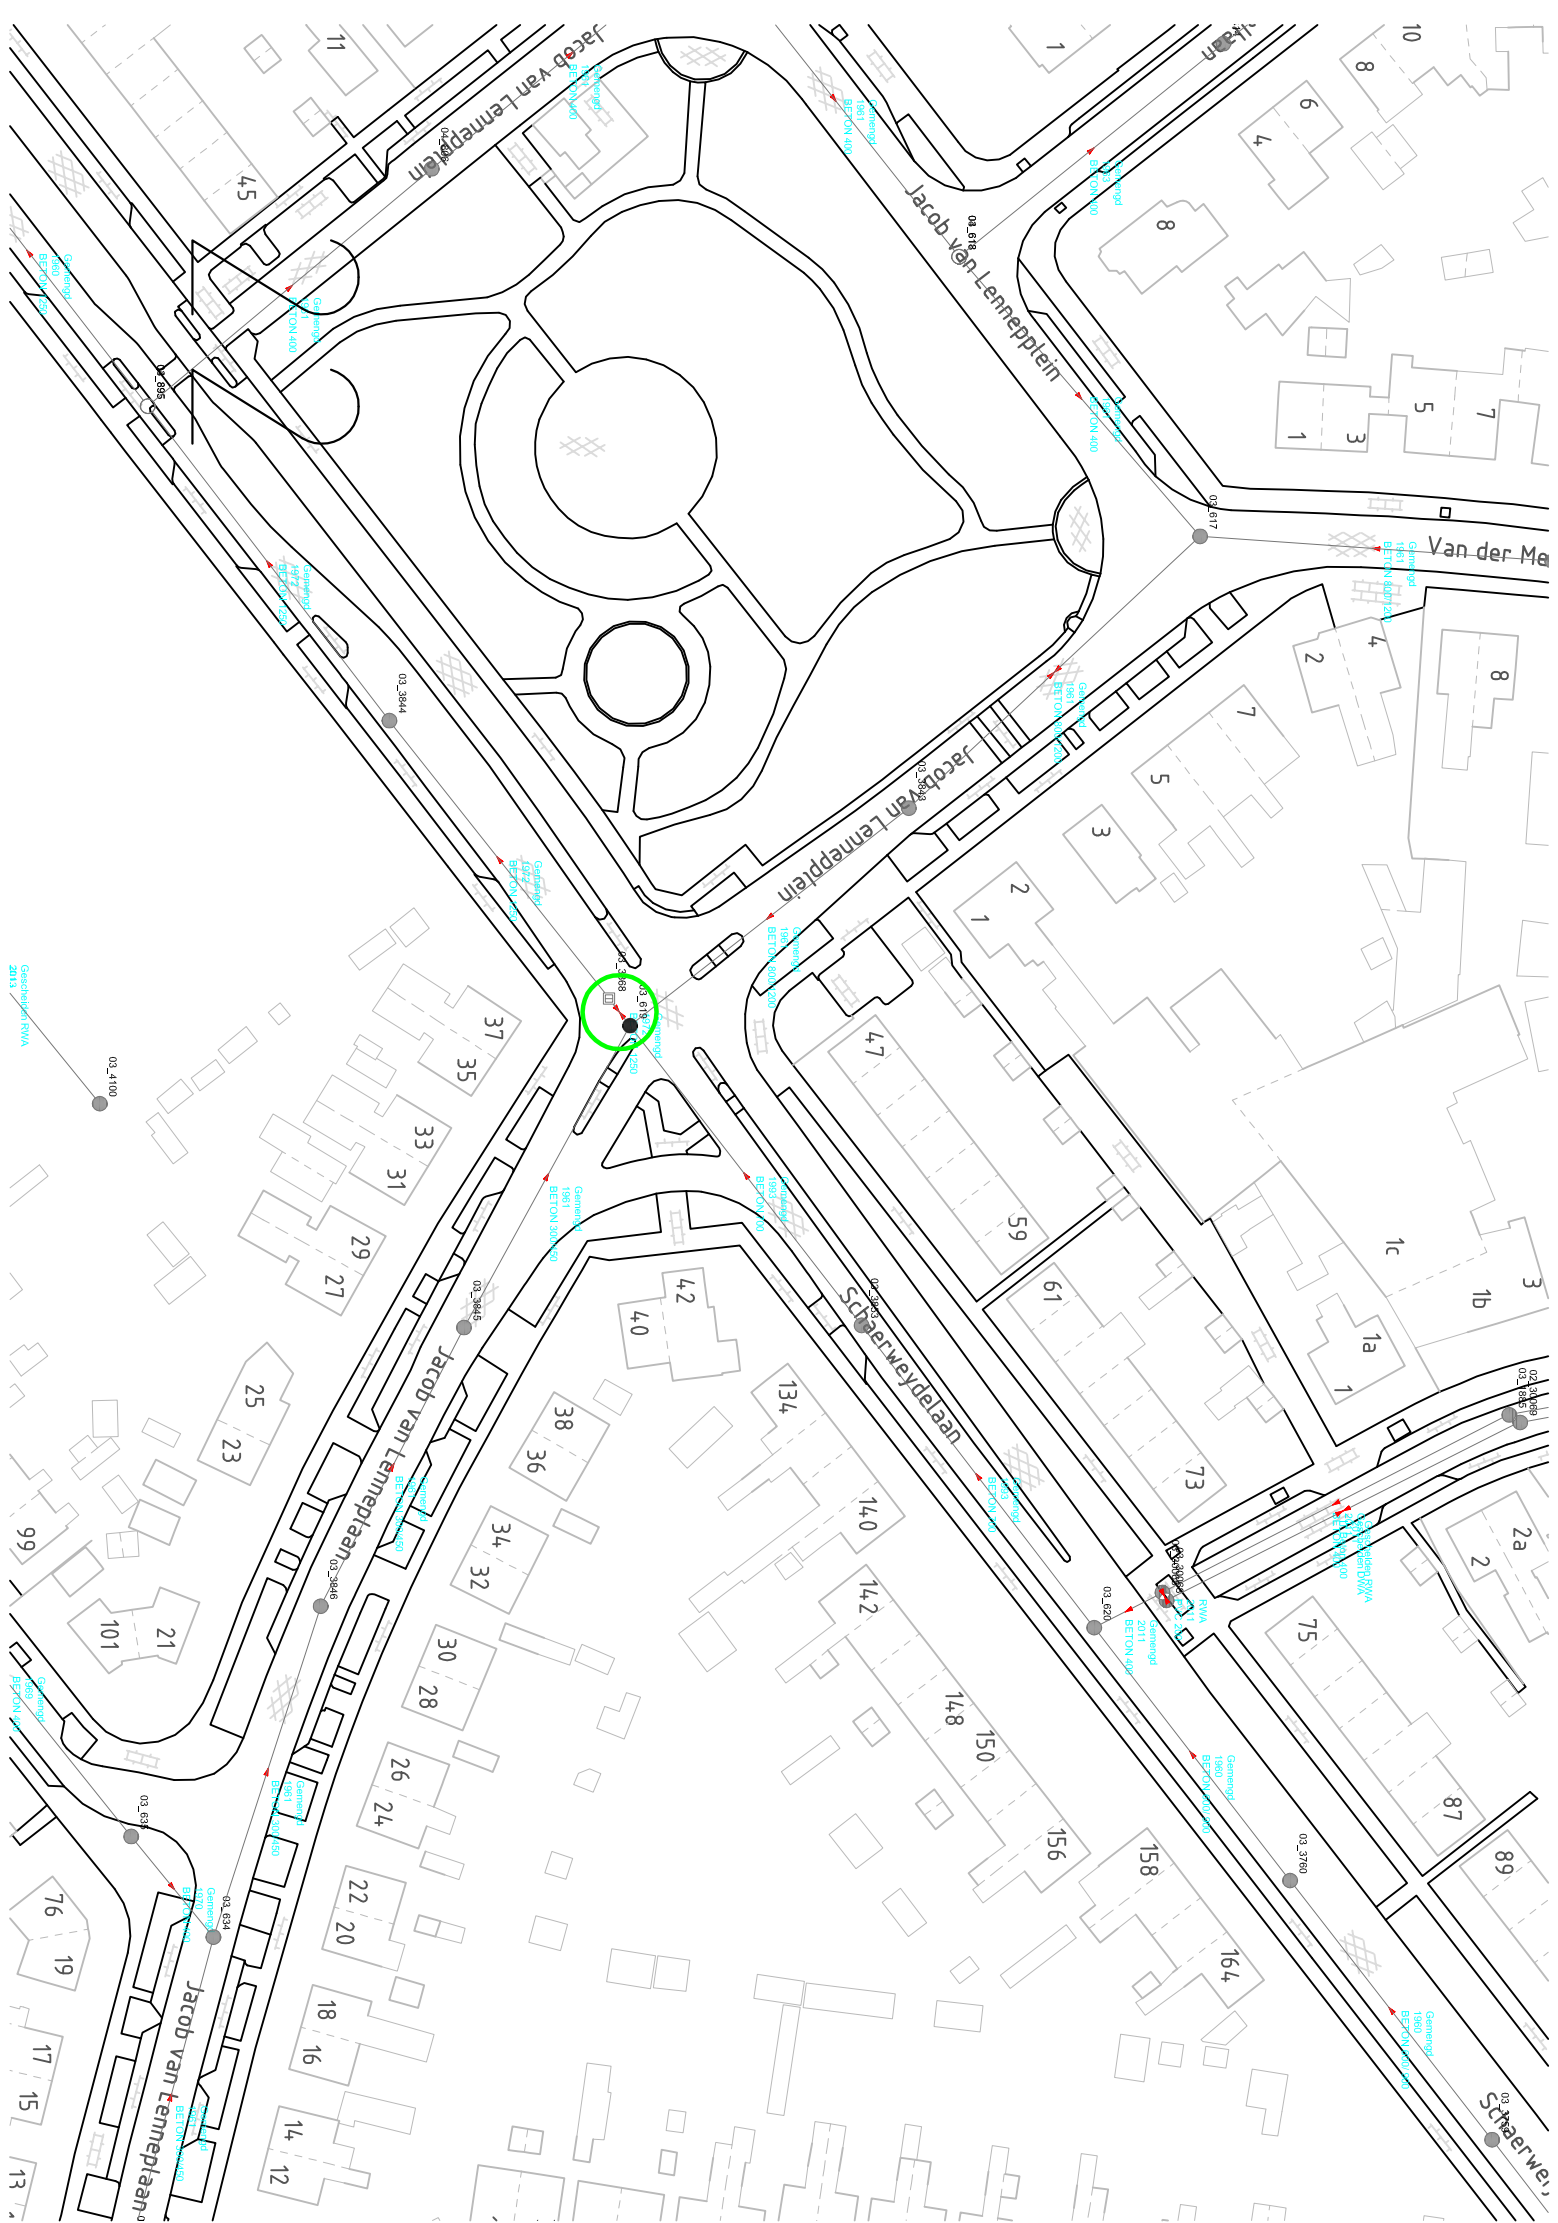



9/55



110a t/m 110g

112

118

120

126

128

132/132

59

57

55

53

51

78

20

18

16

14

8

6

4

2

47

49

45

43

41

39

37

35

33

31

29

27

25

23

21

7

1

45

43

41

39

37

35

33

31

29

27

25

23

21

19

17

15

13

11

9

7

5

3

1

7

5

3

1


















































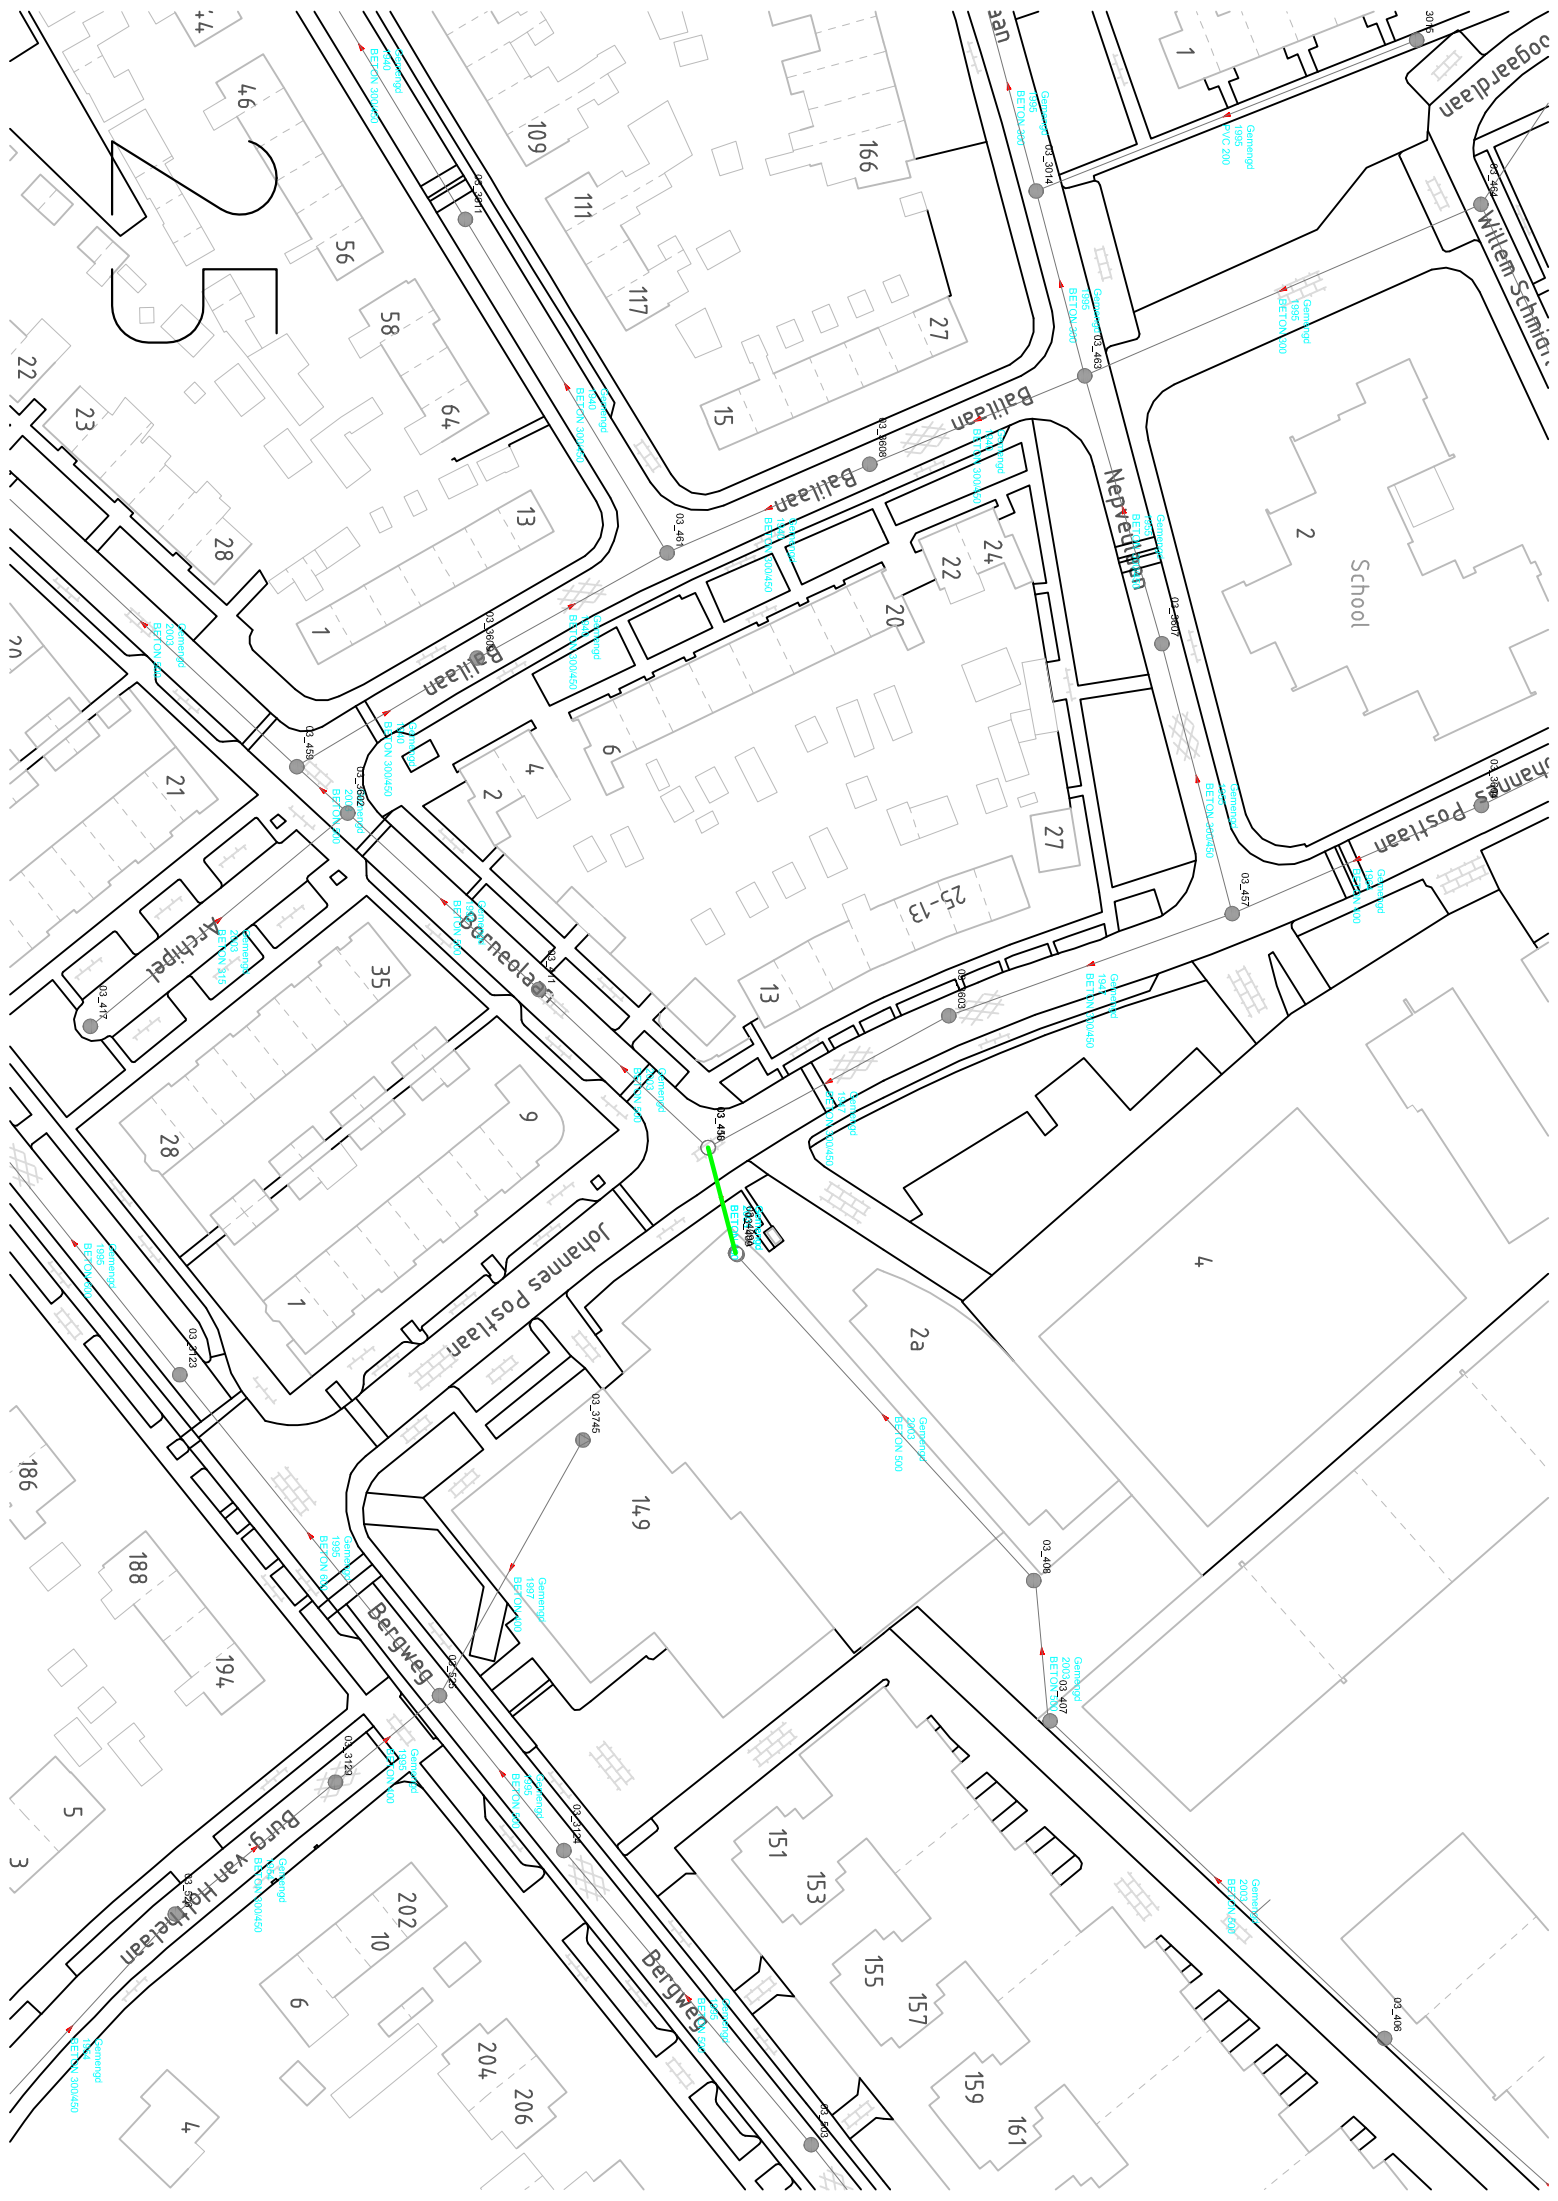


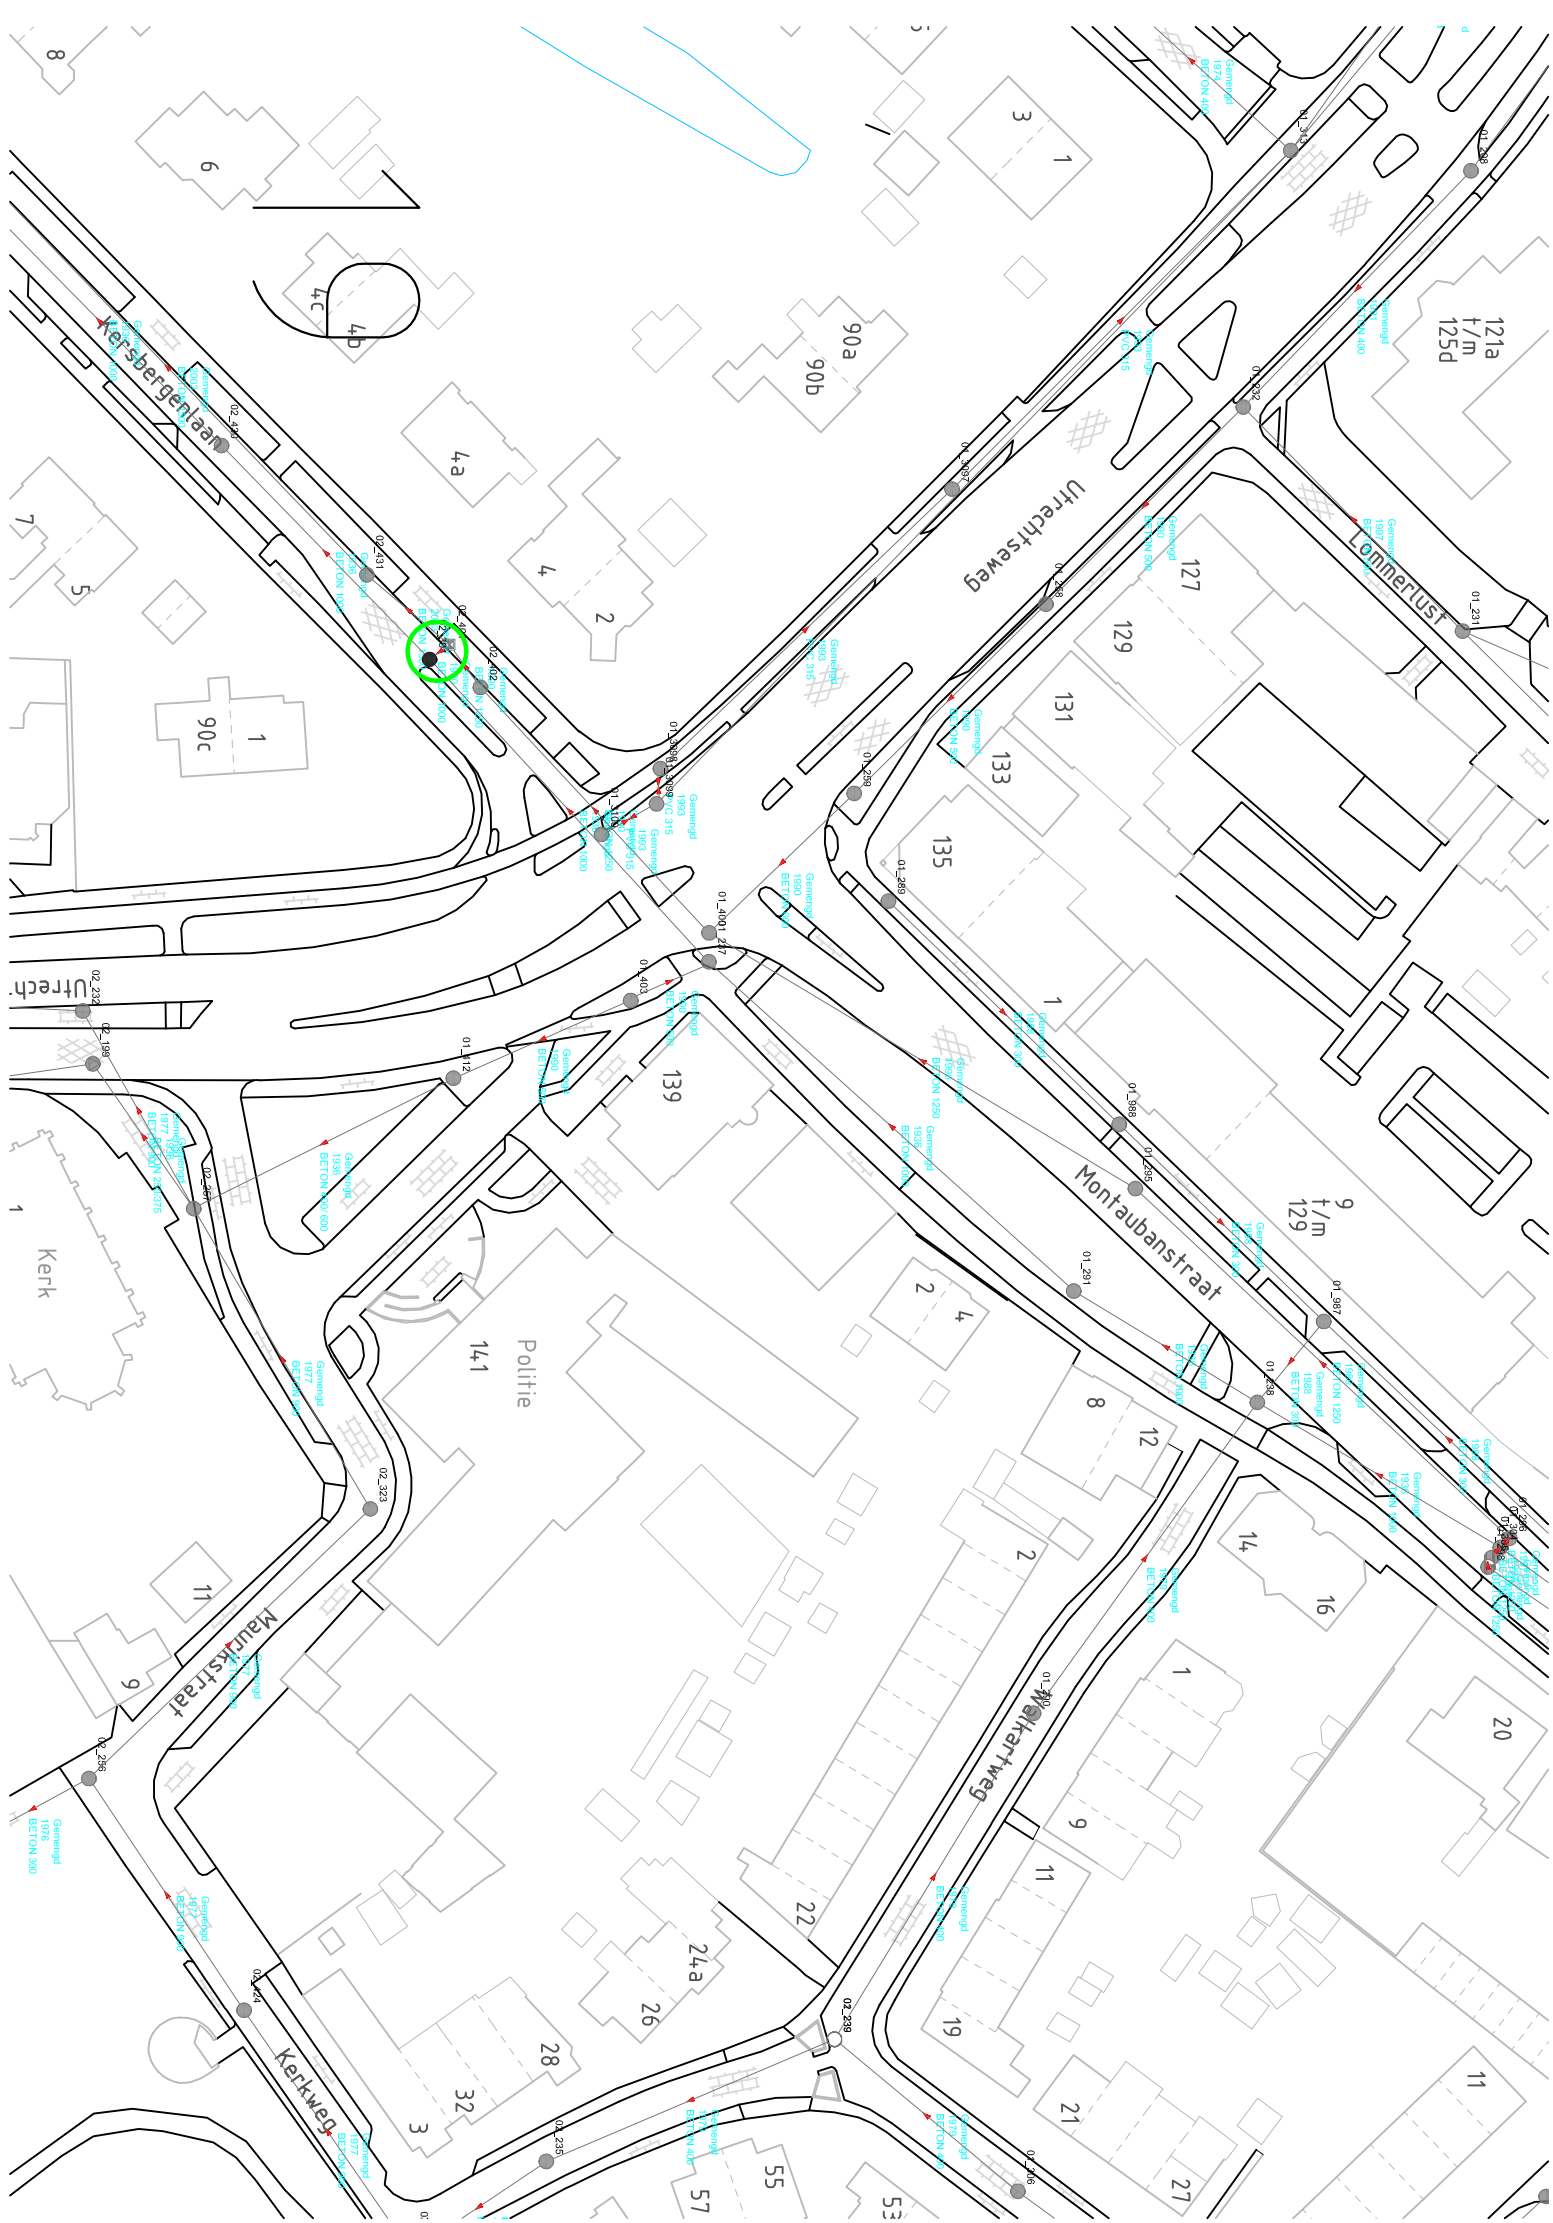





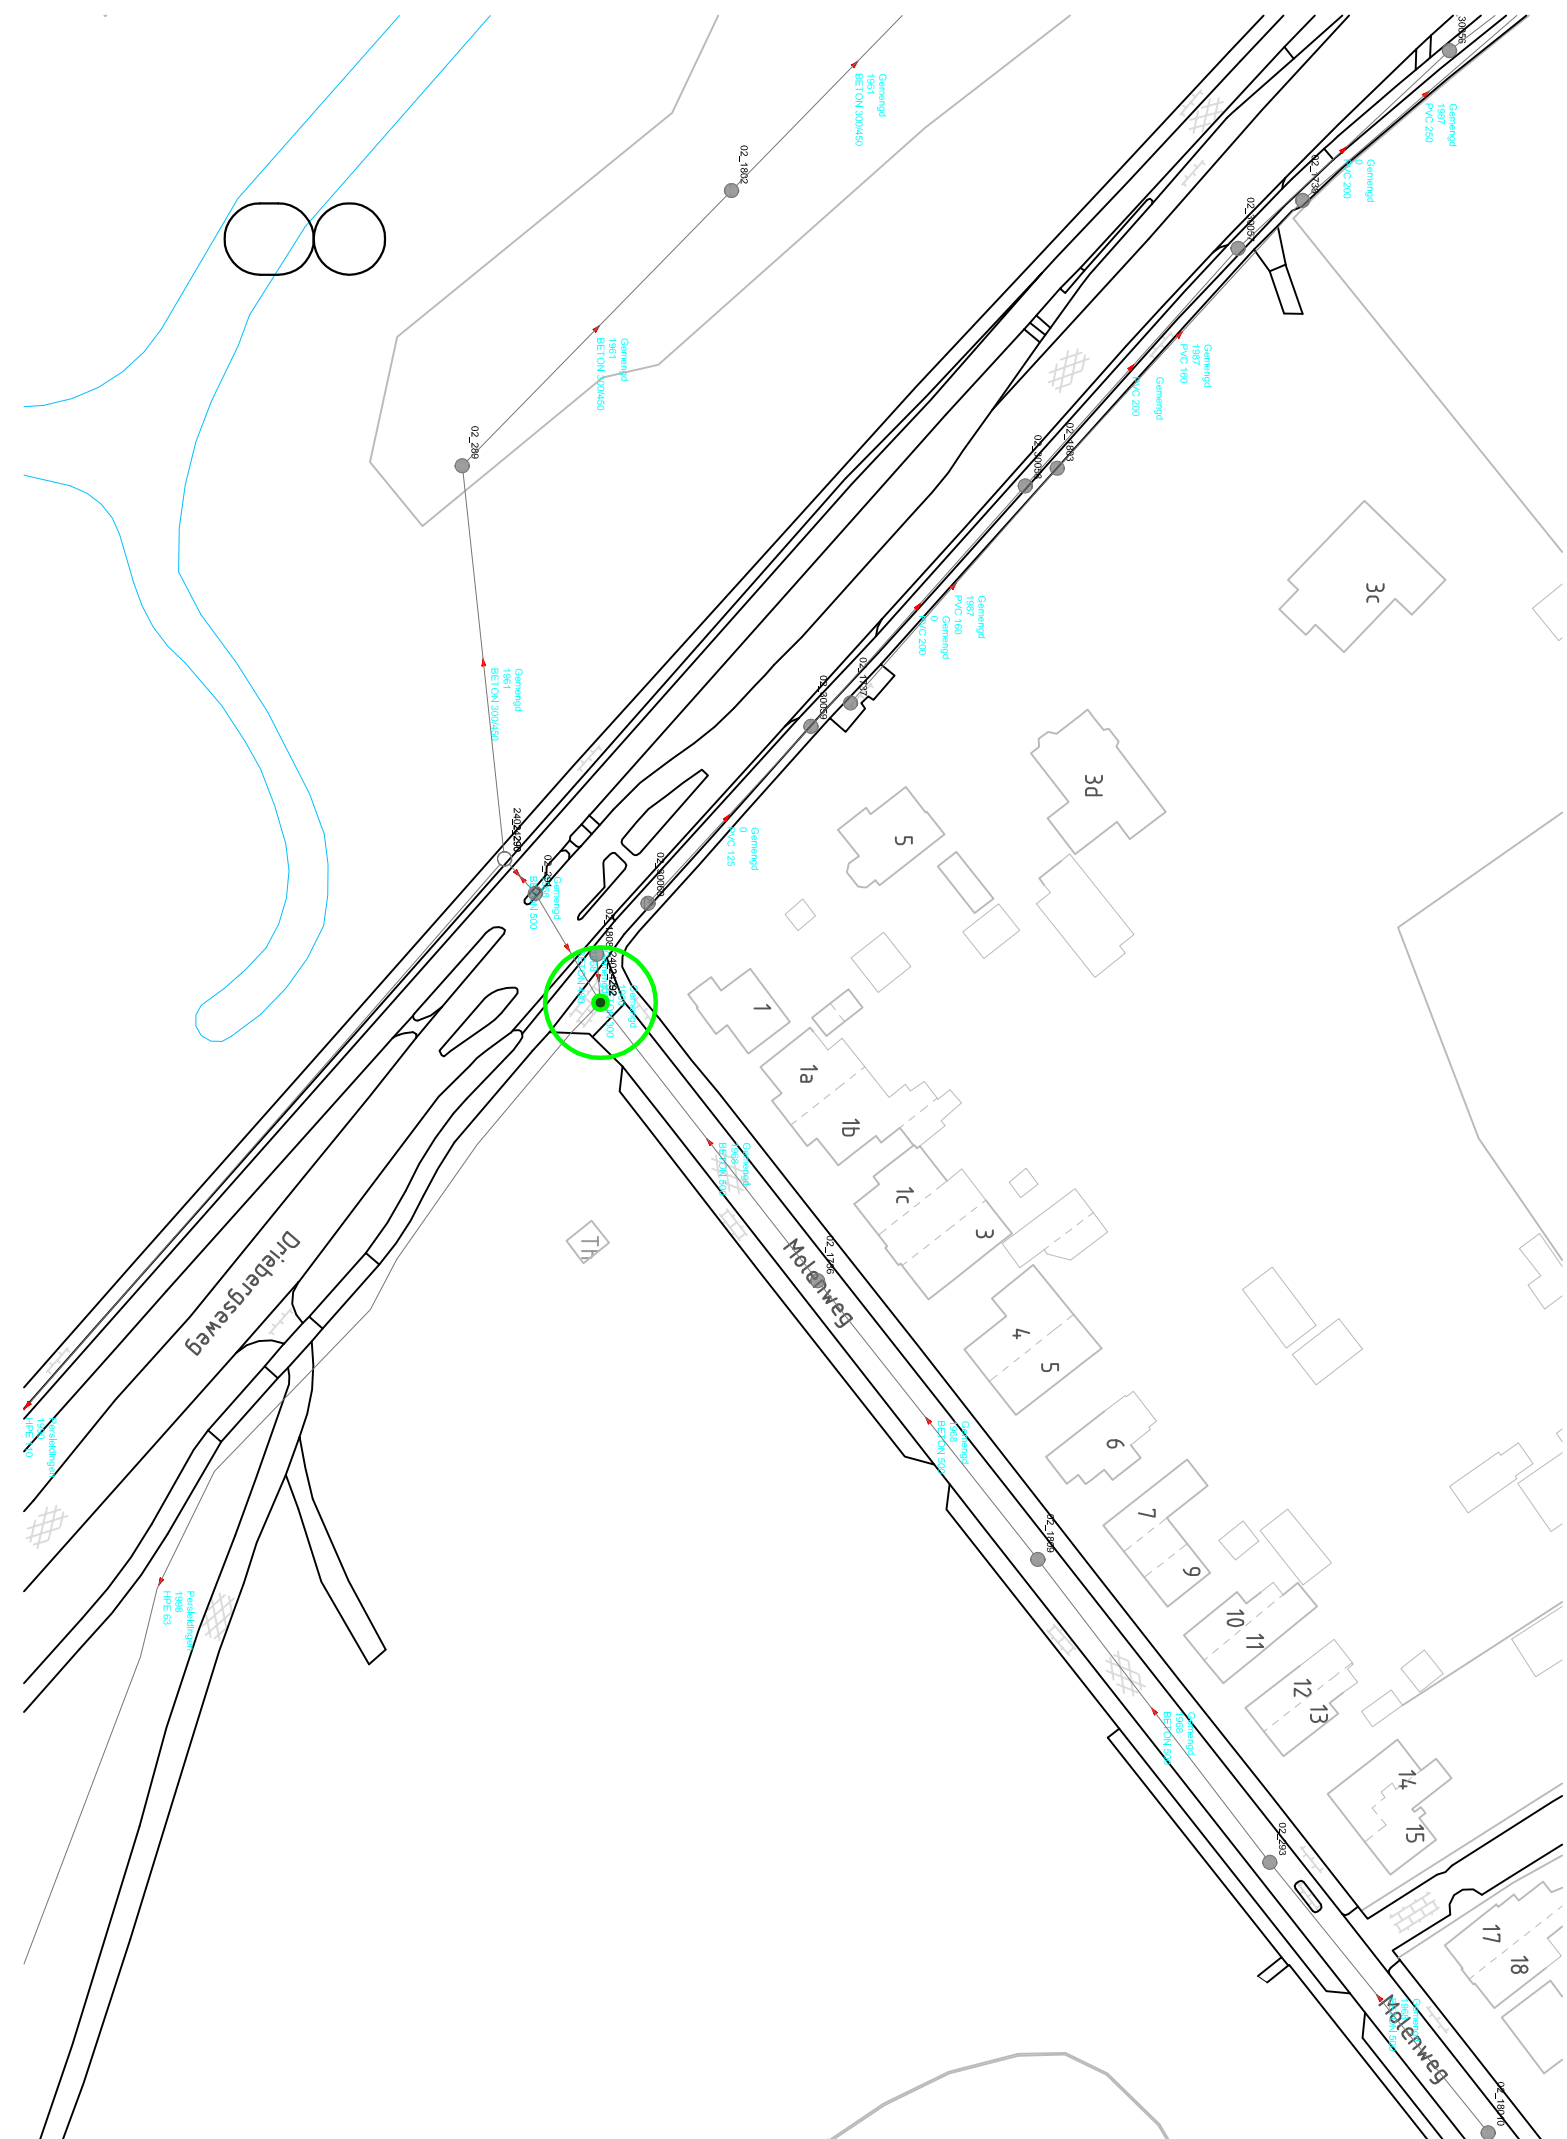


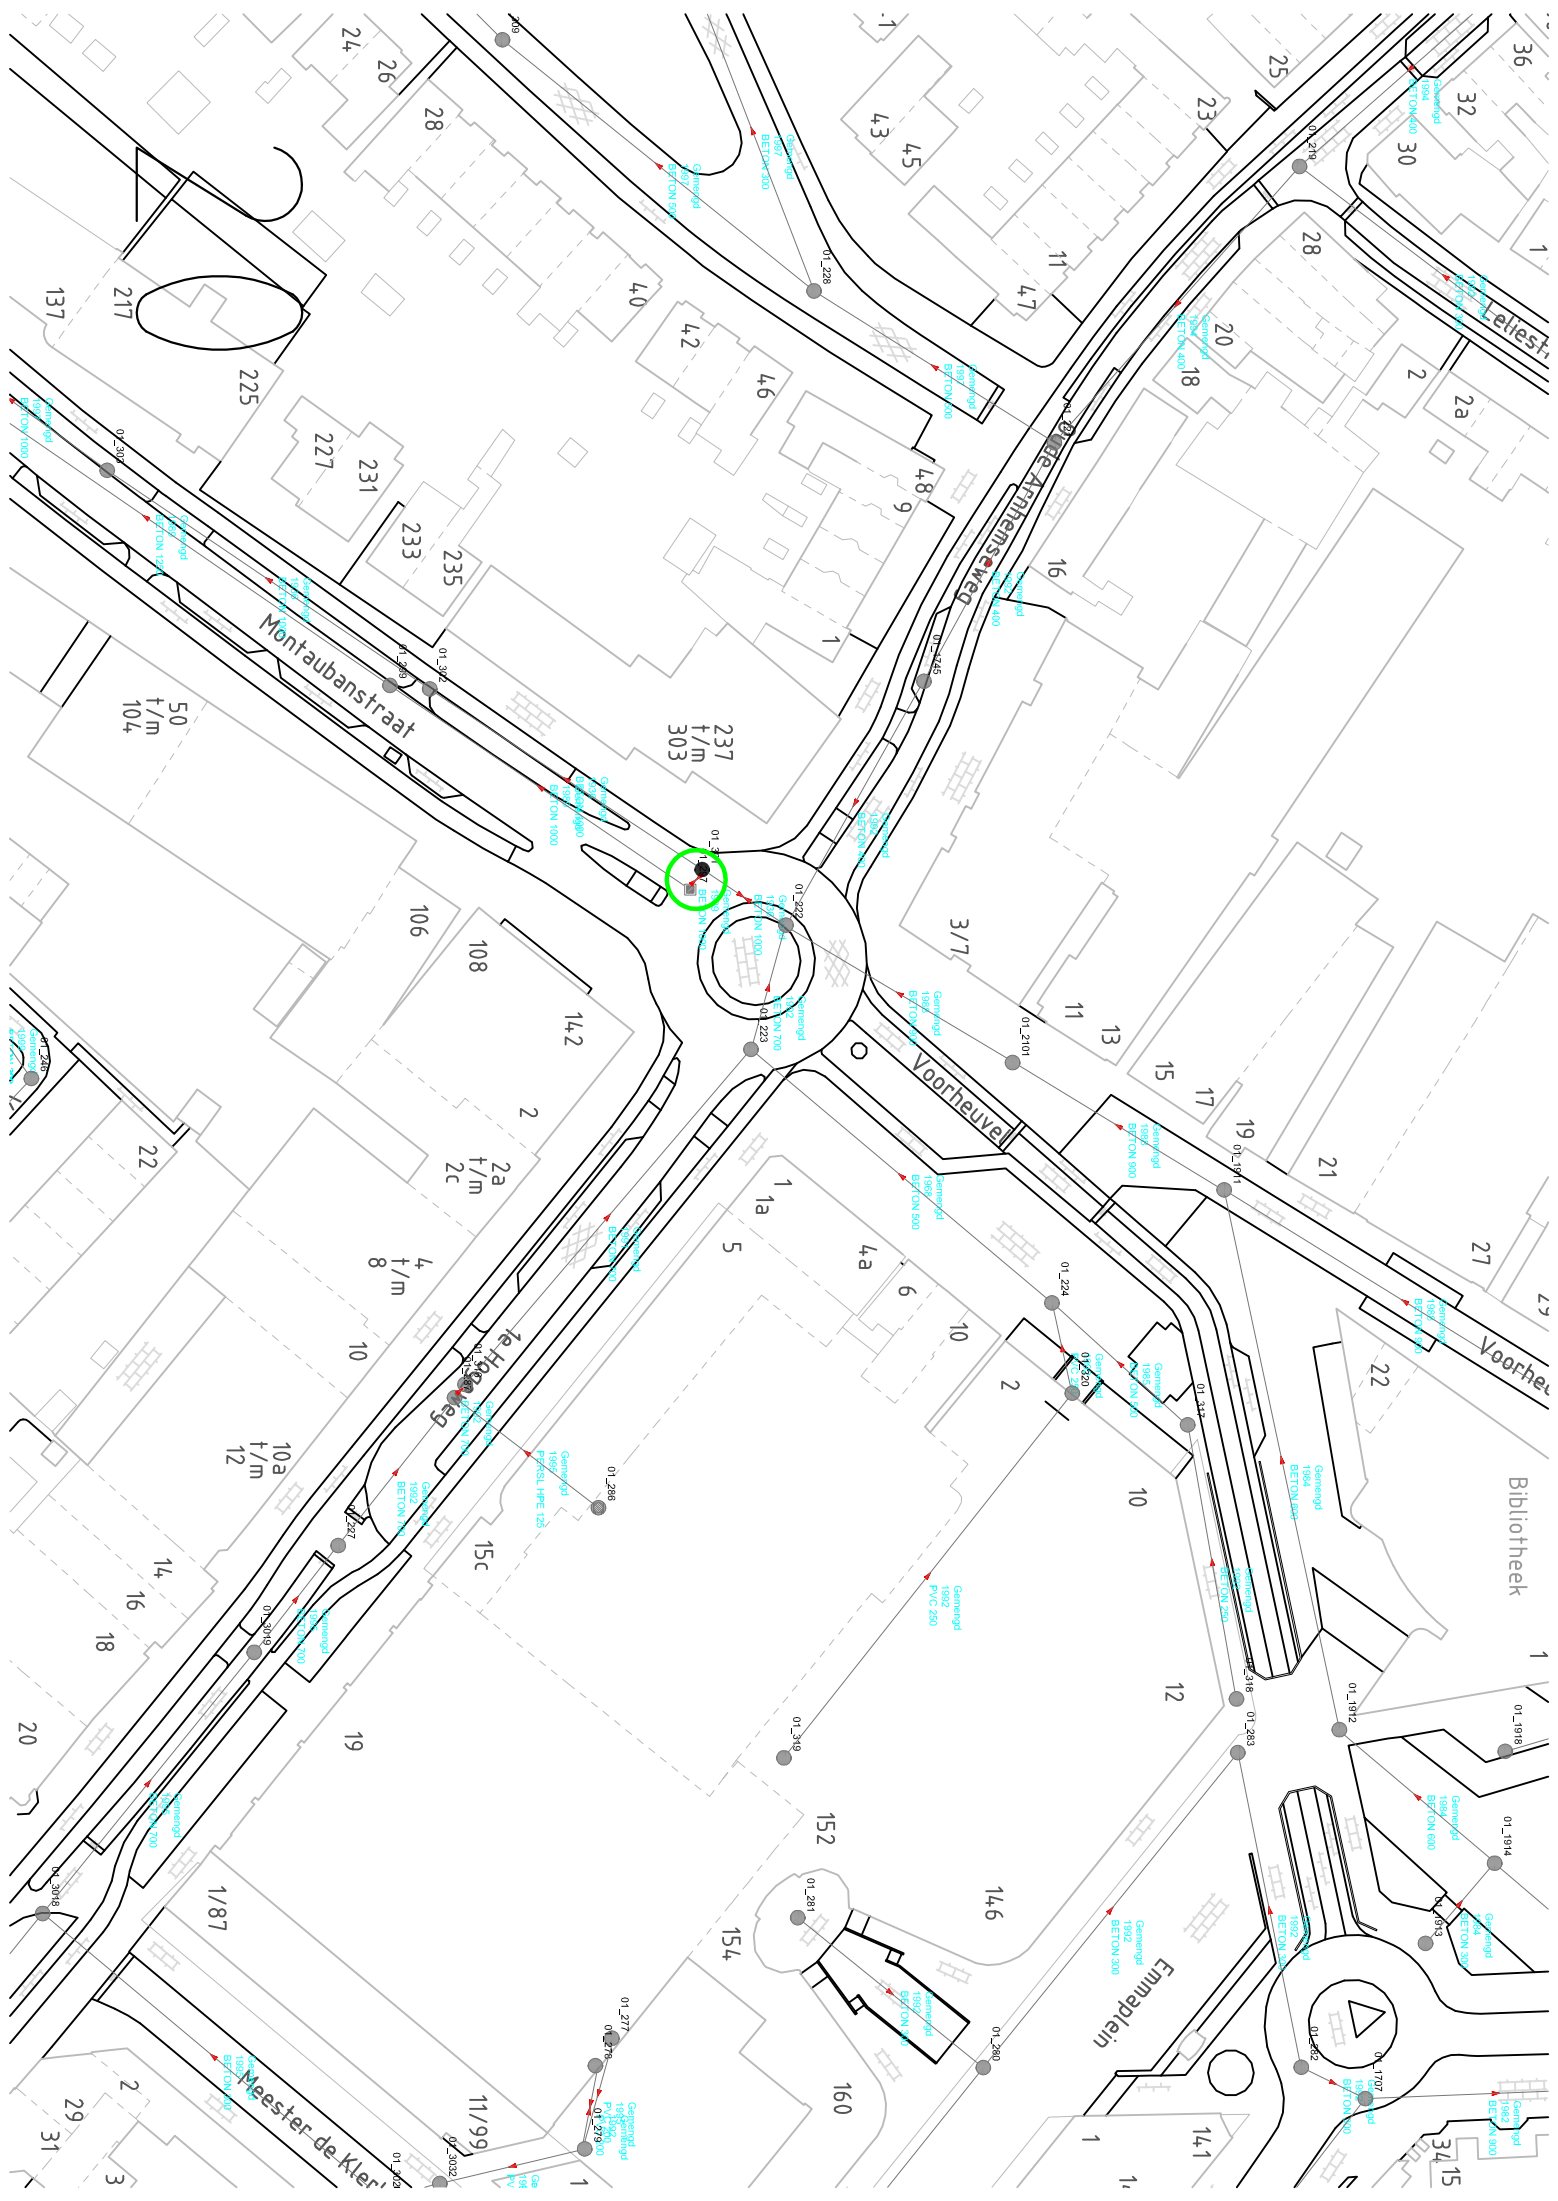

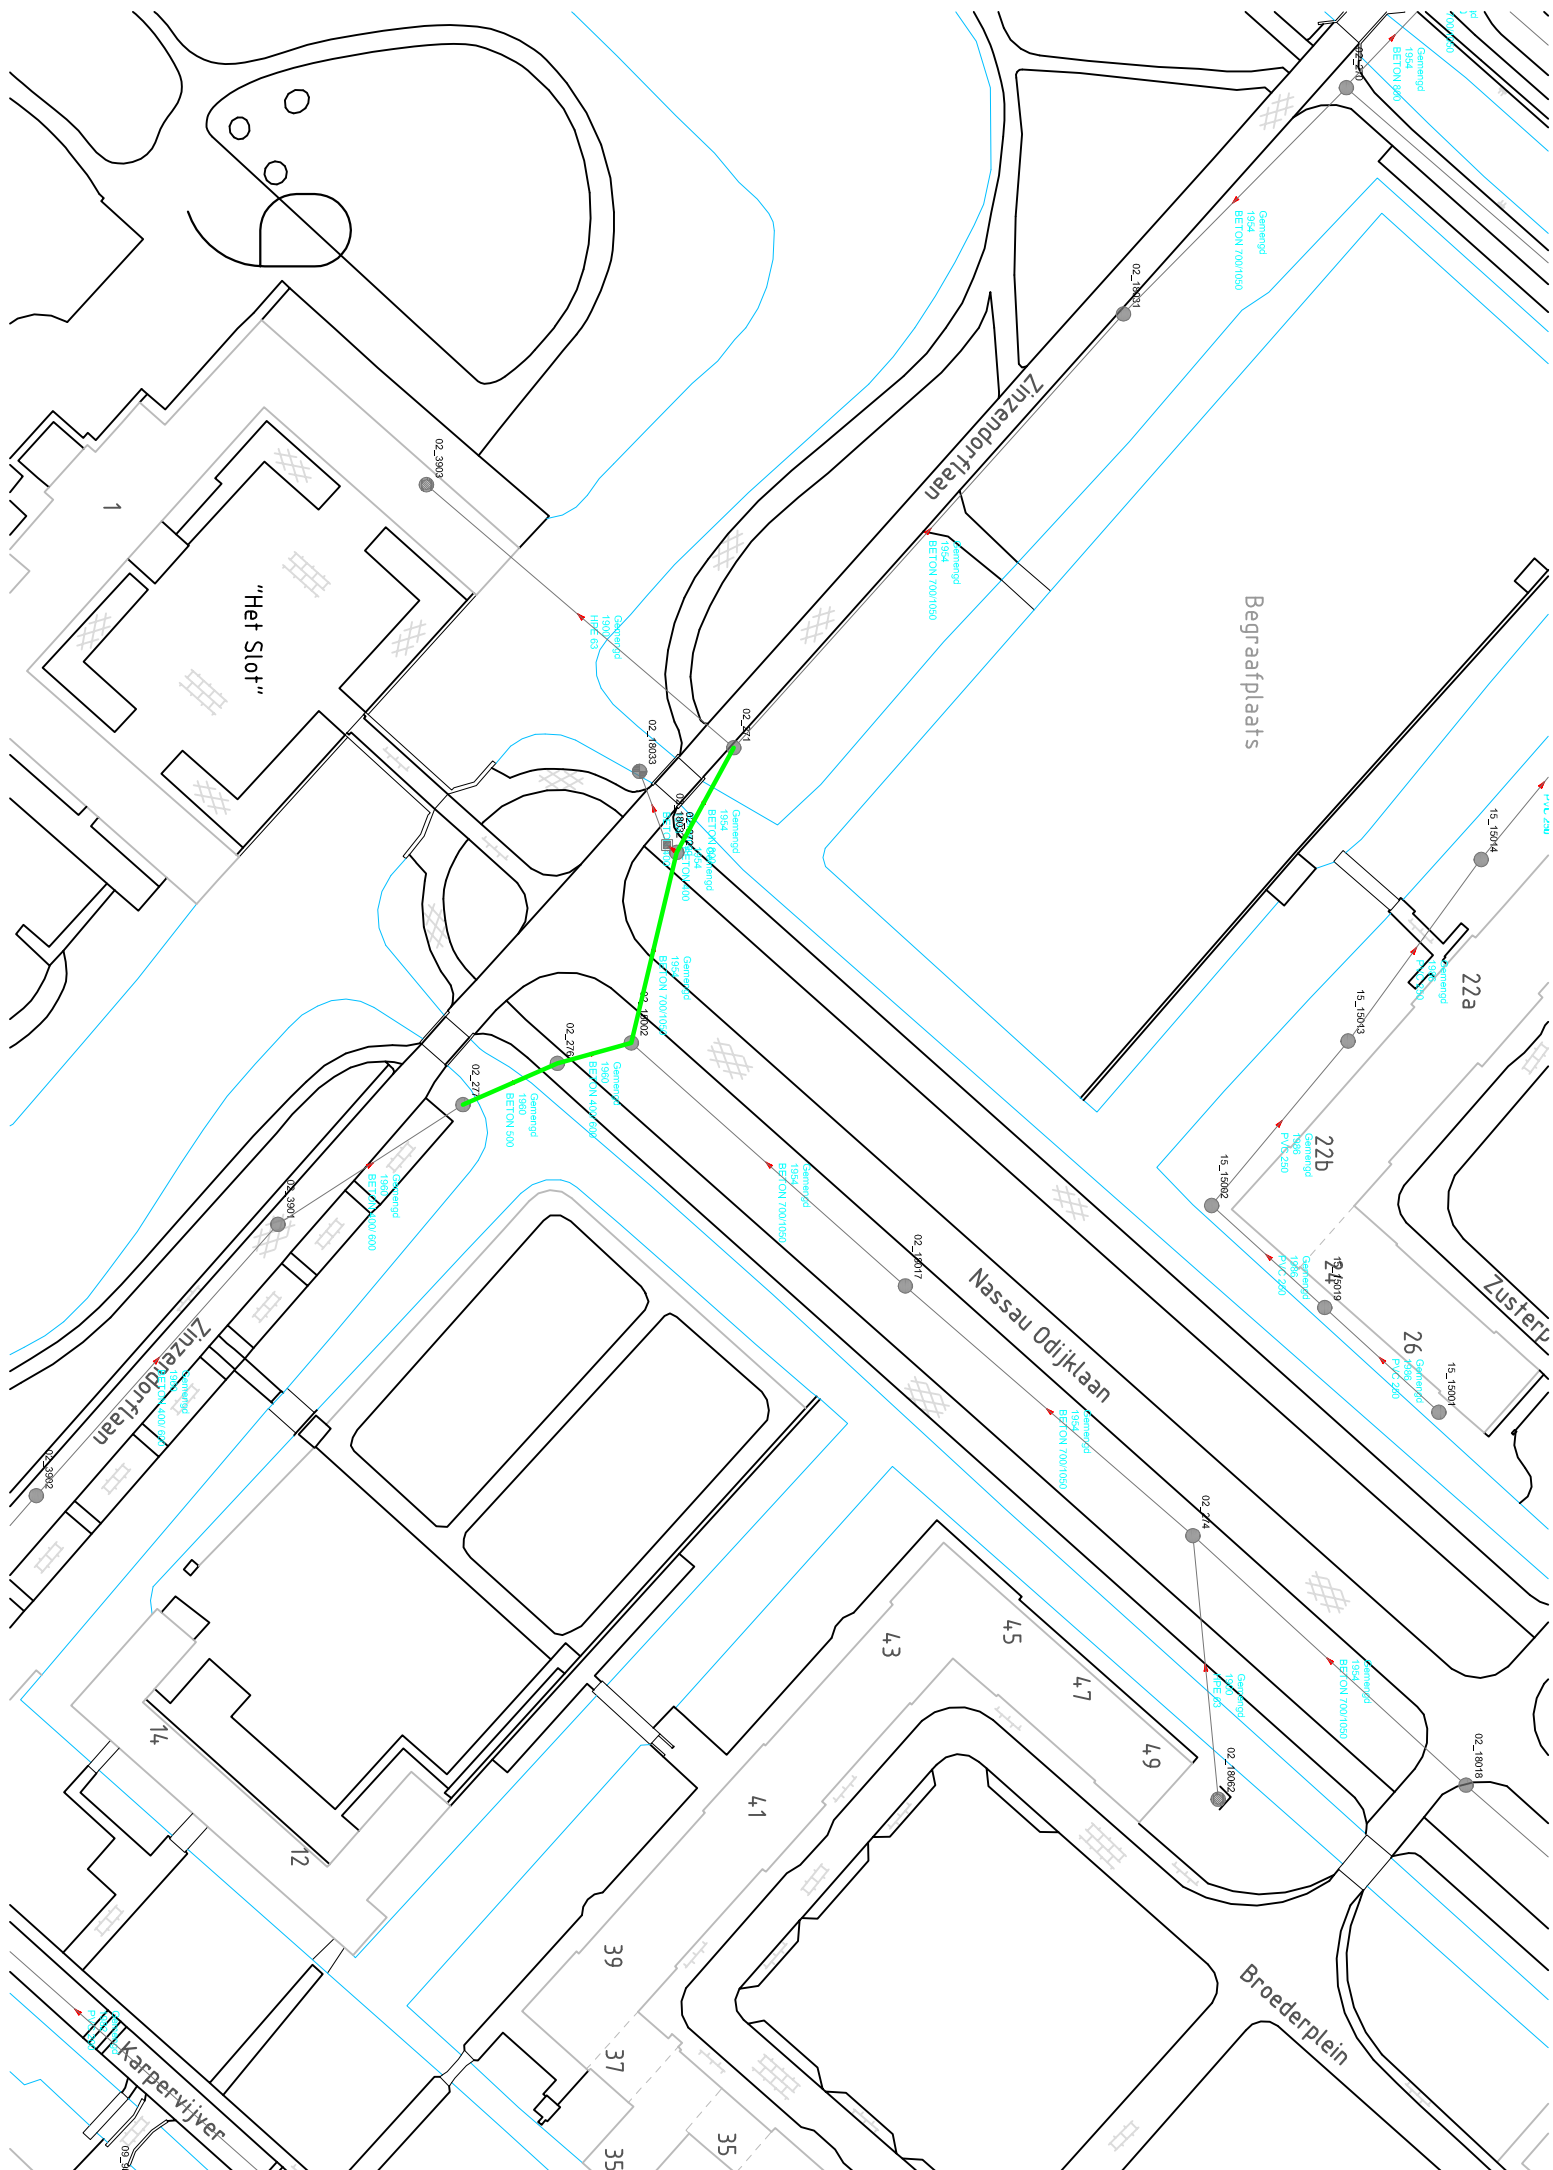


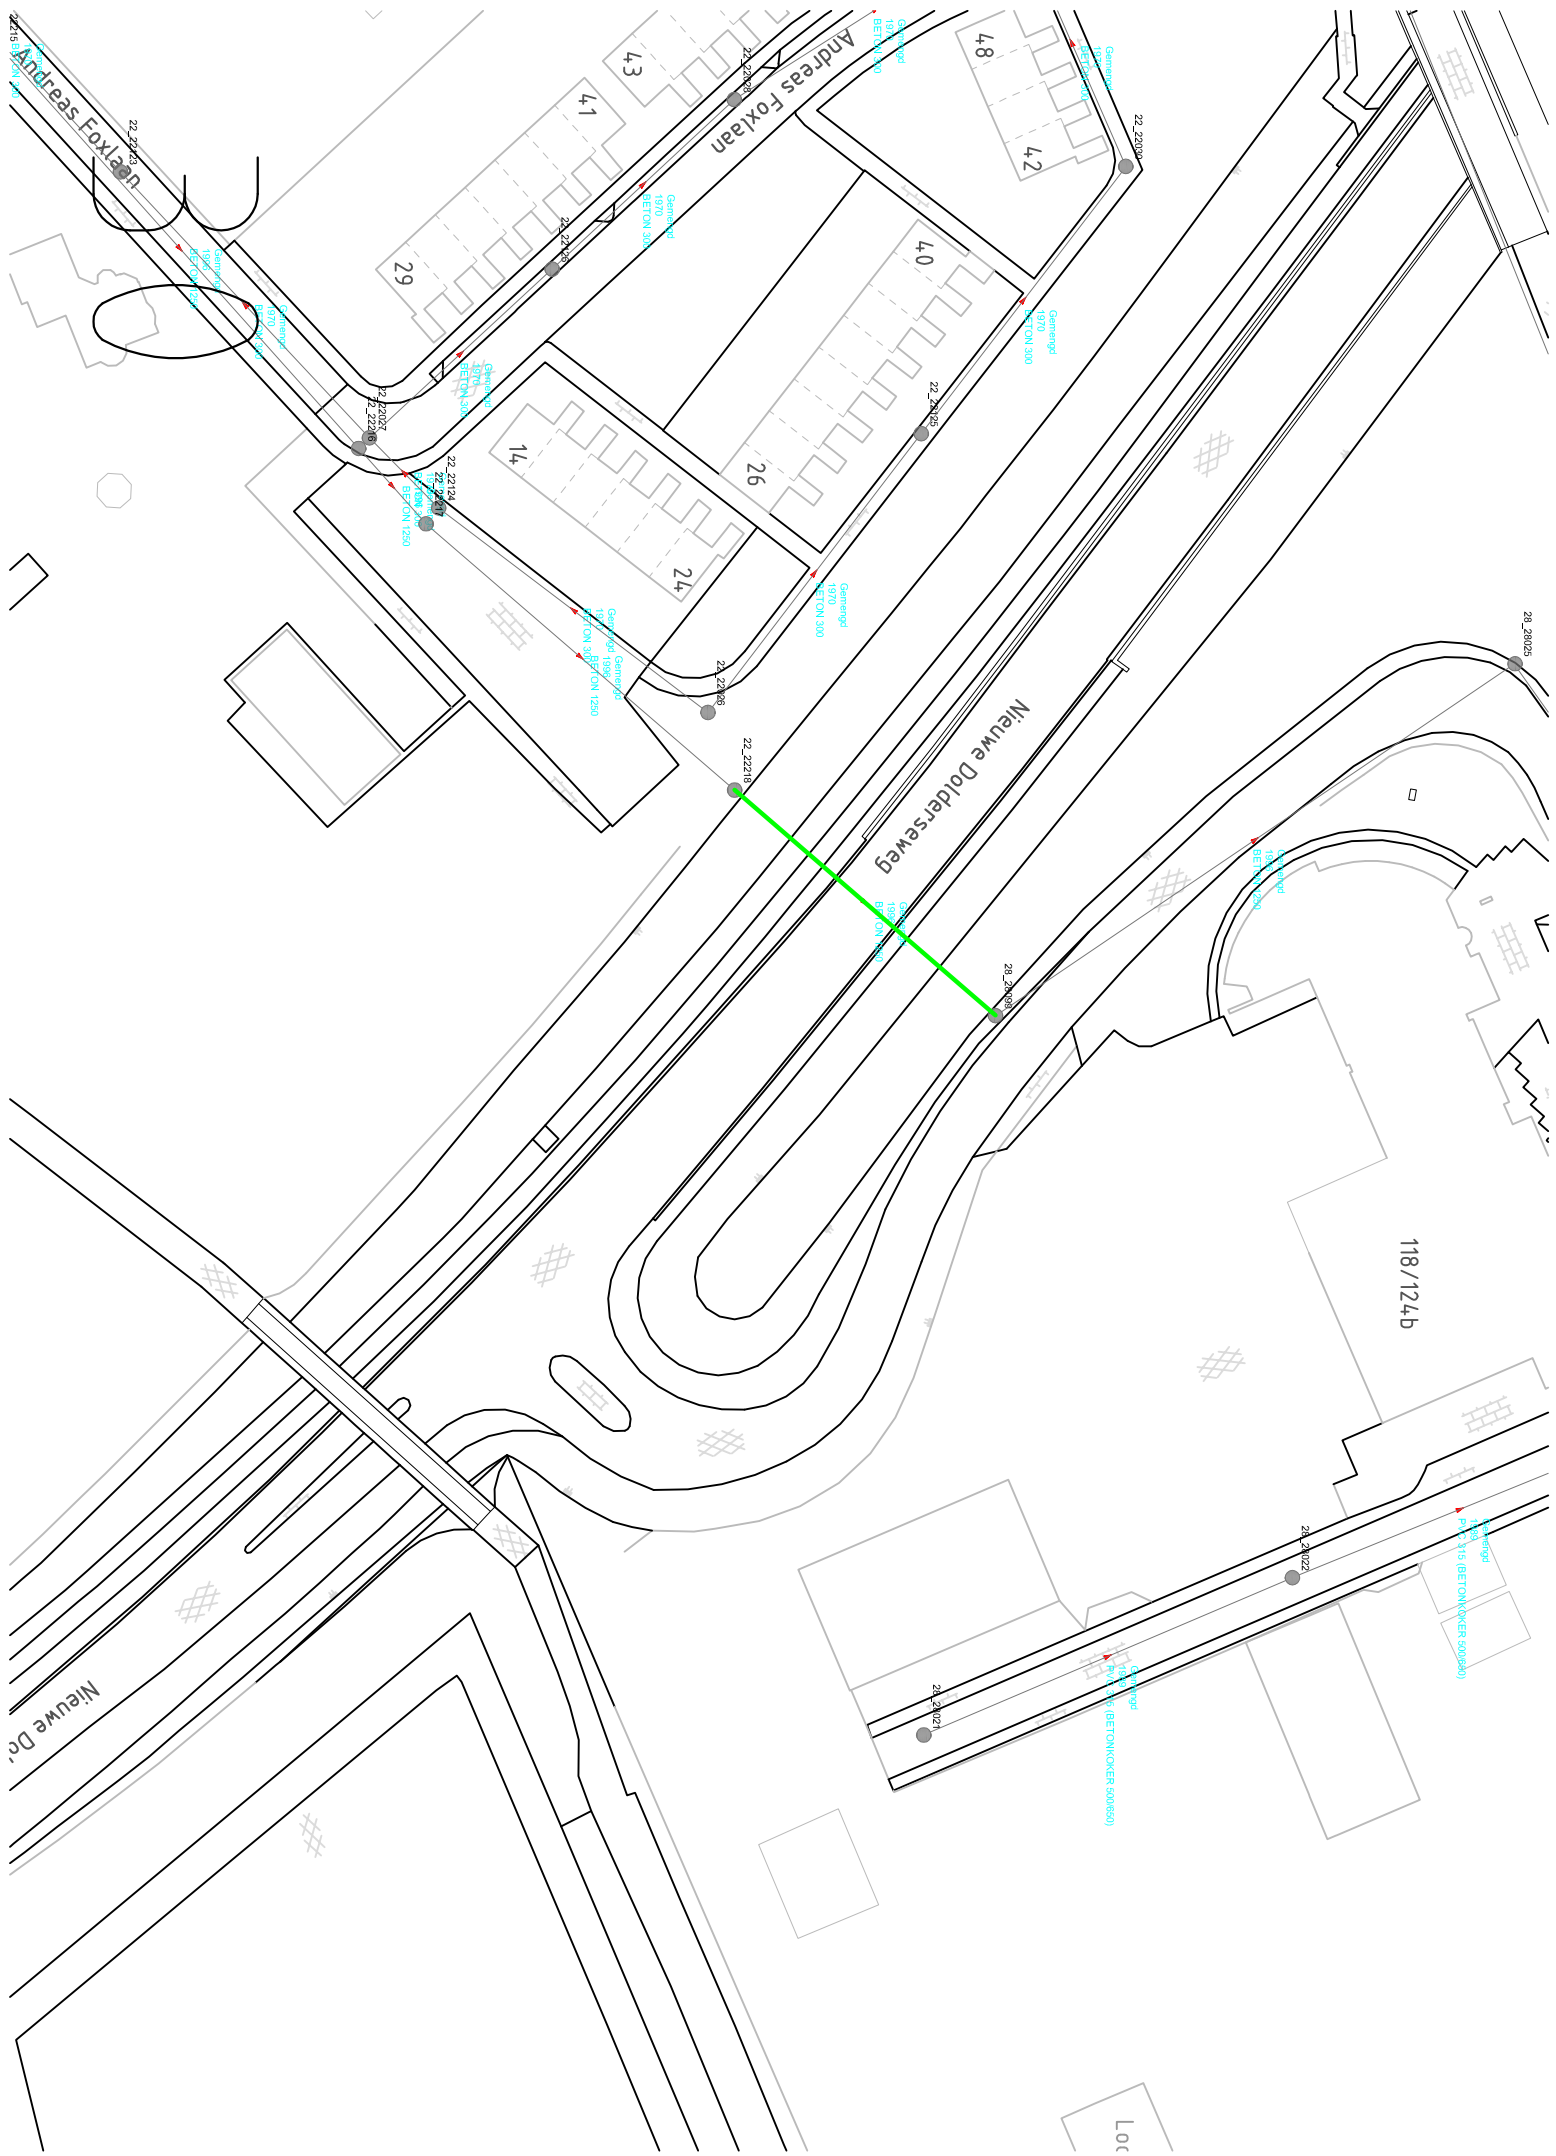


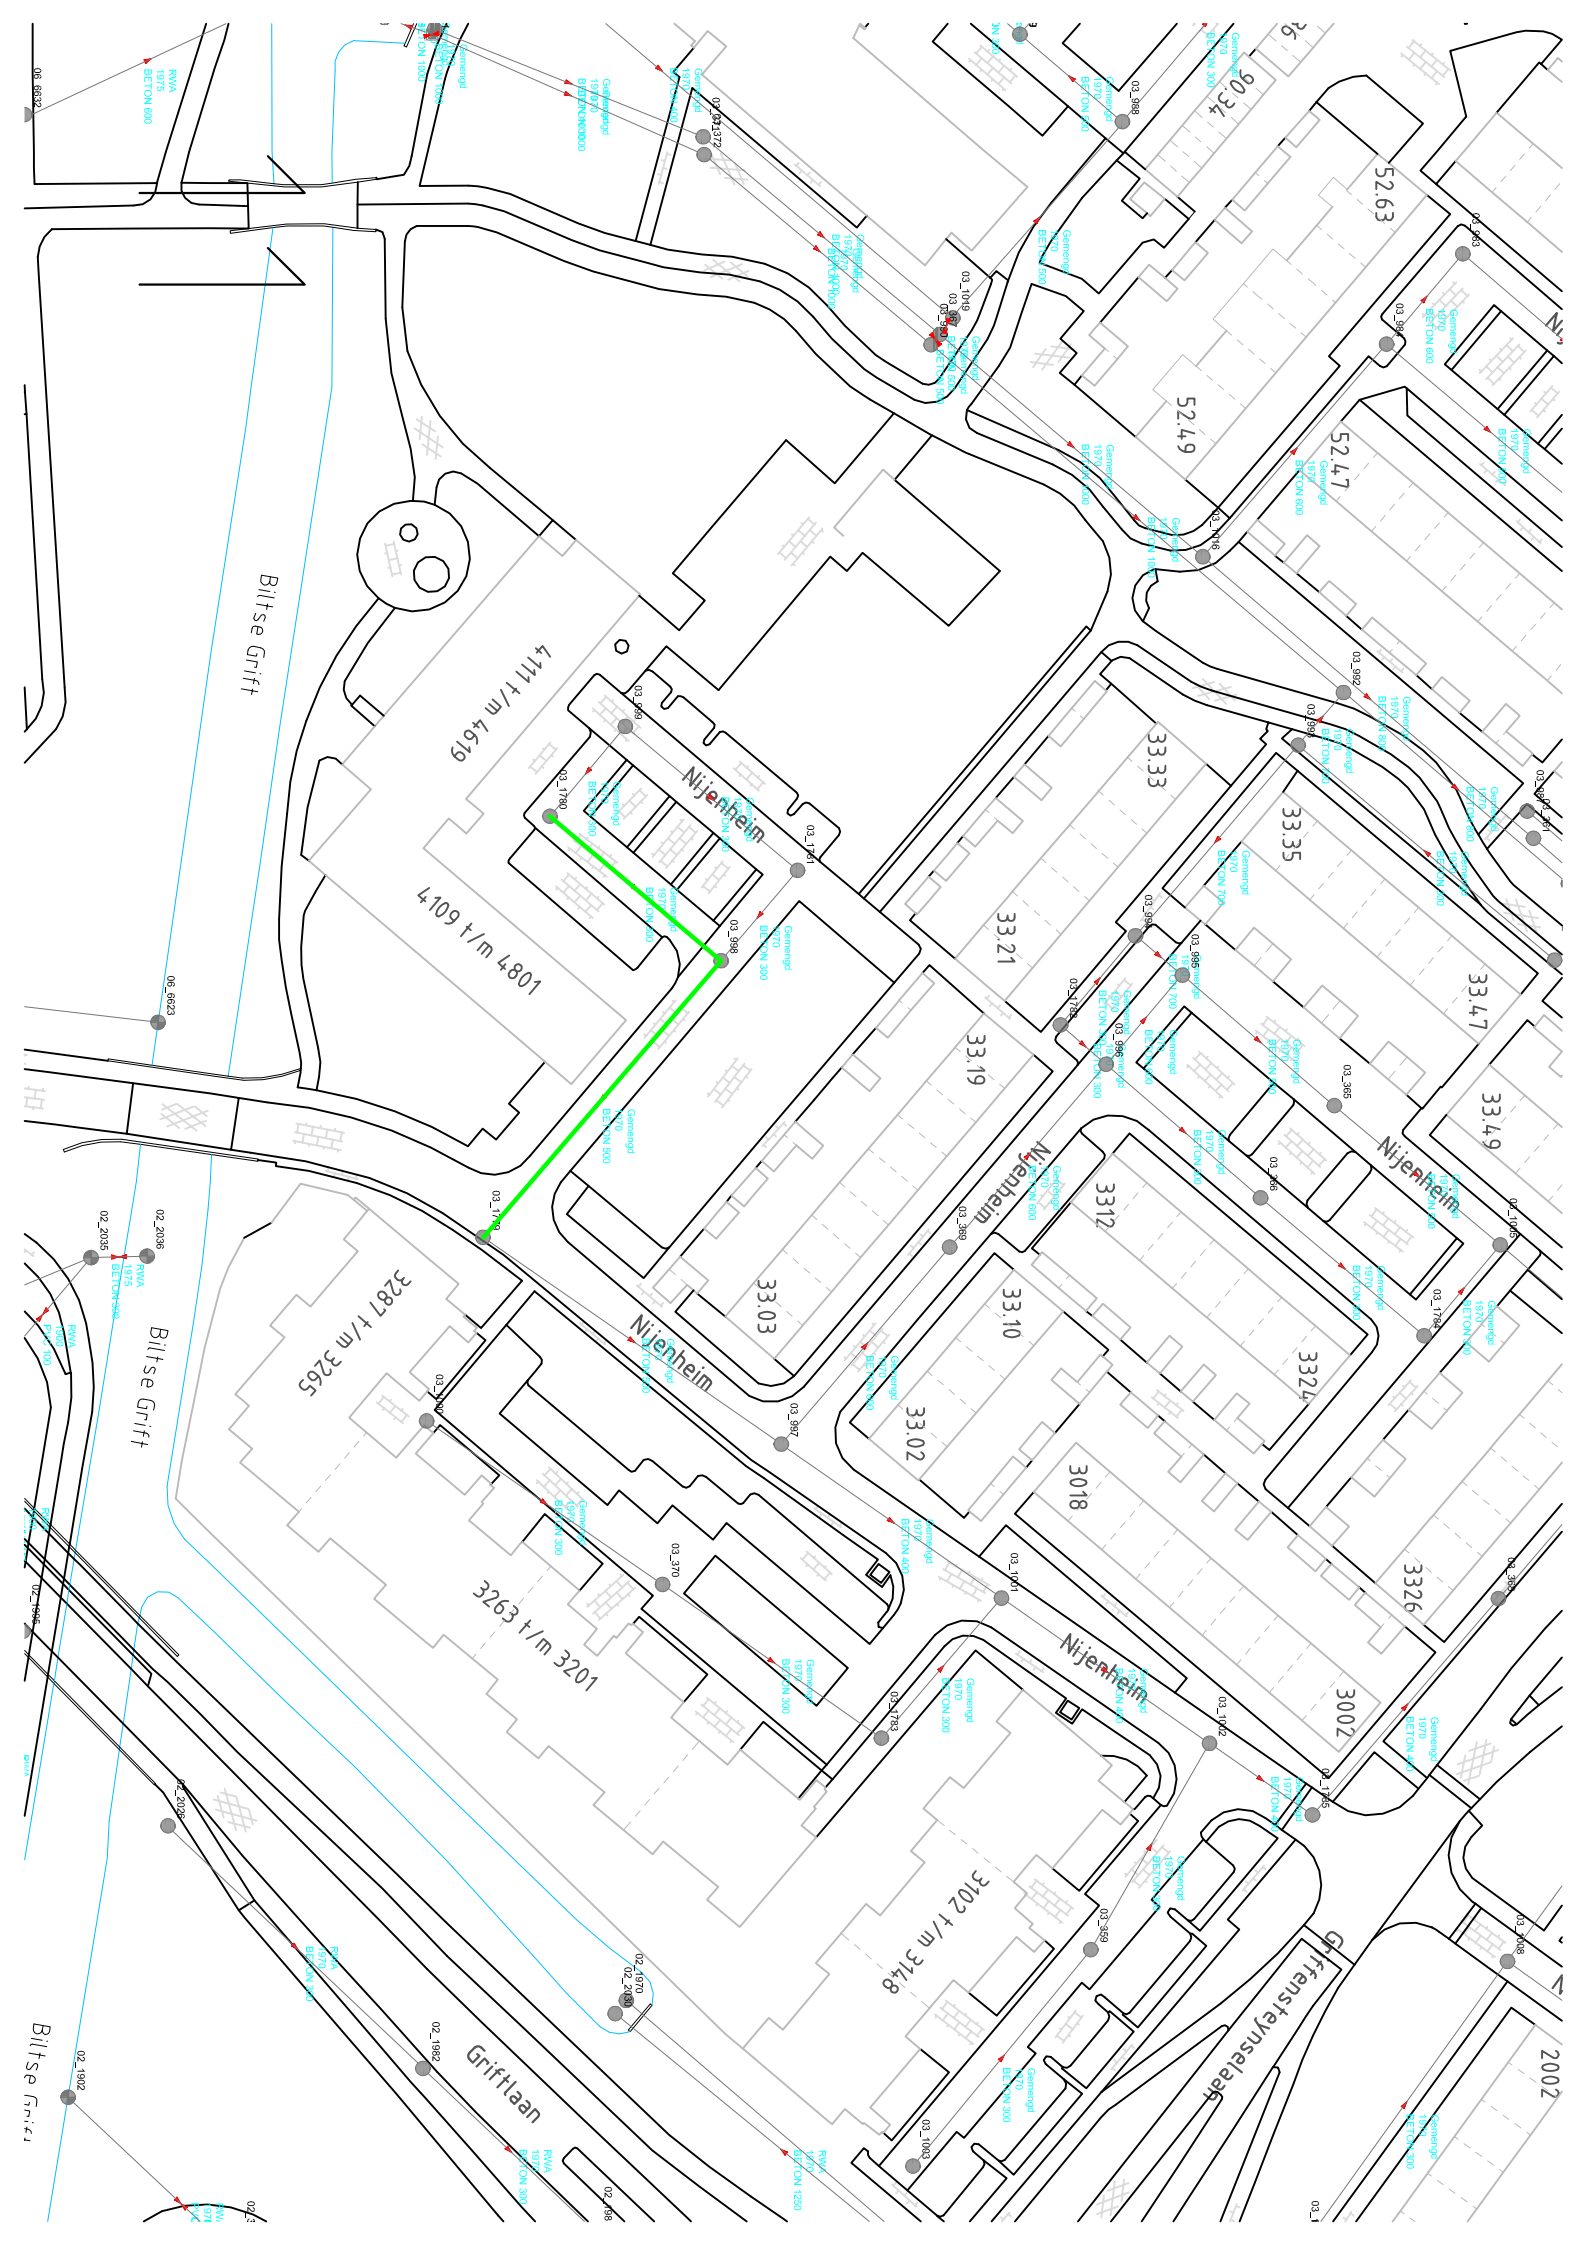

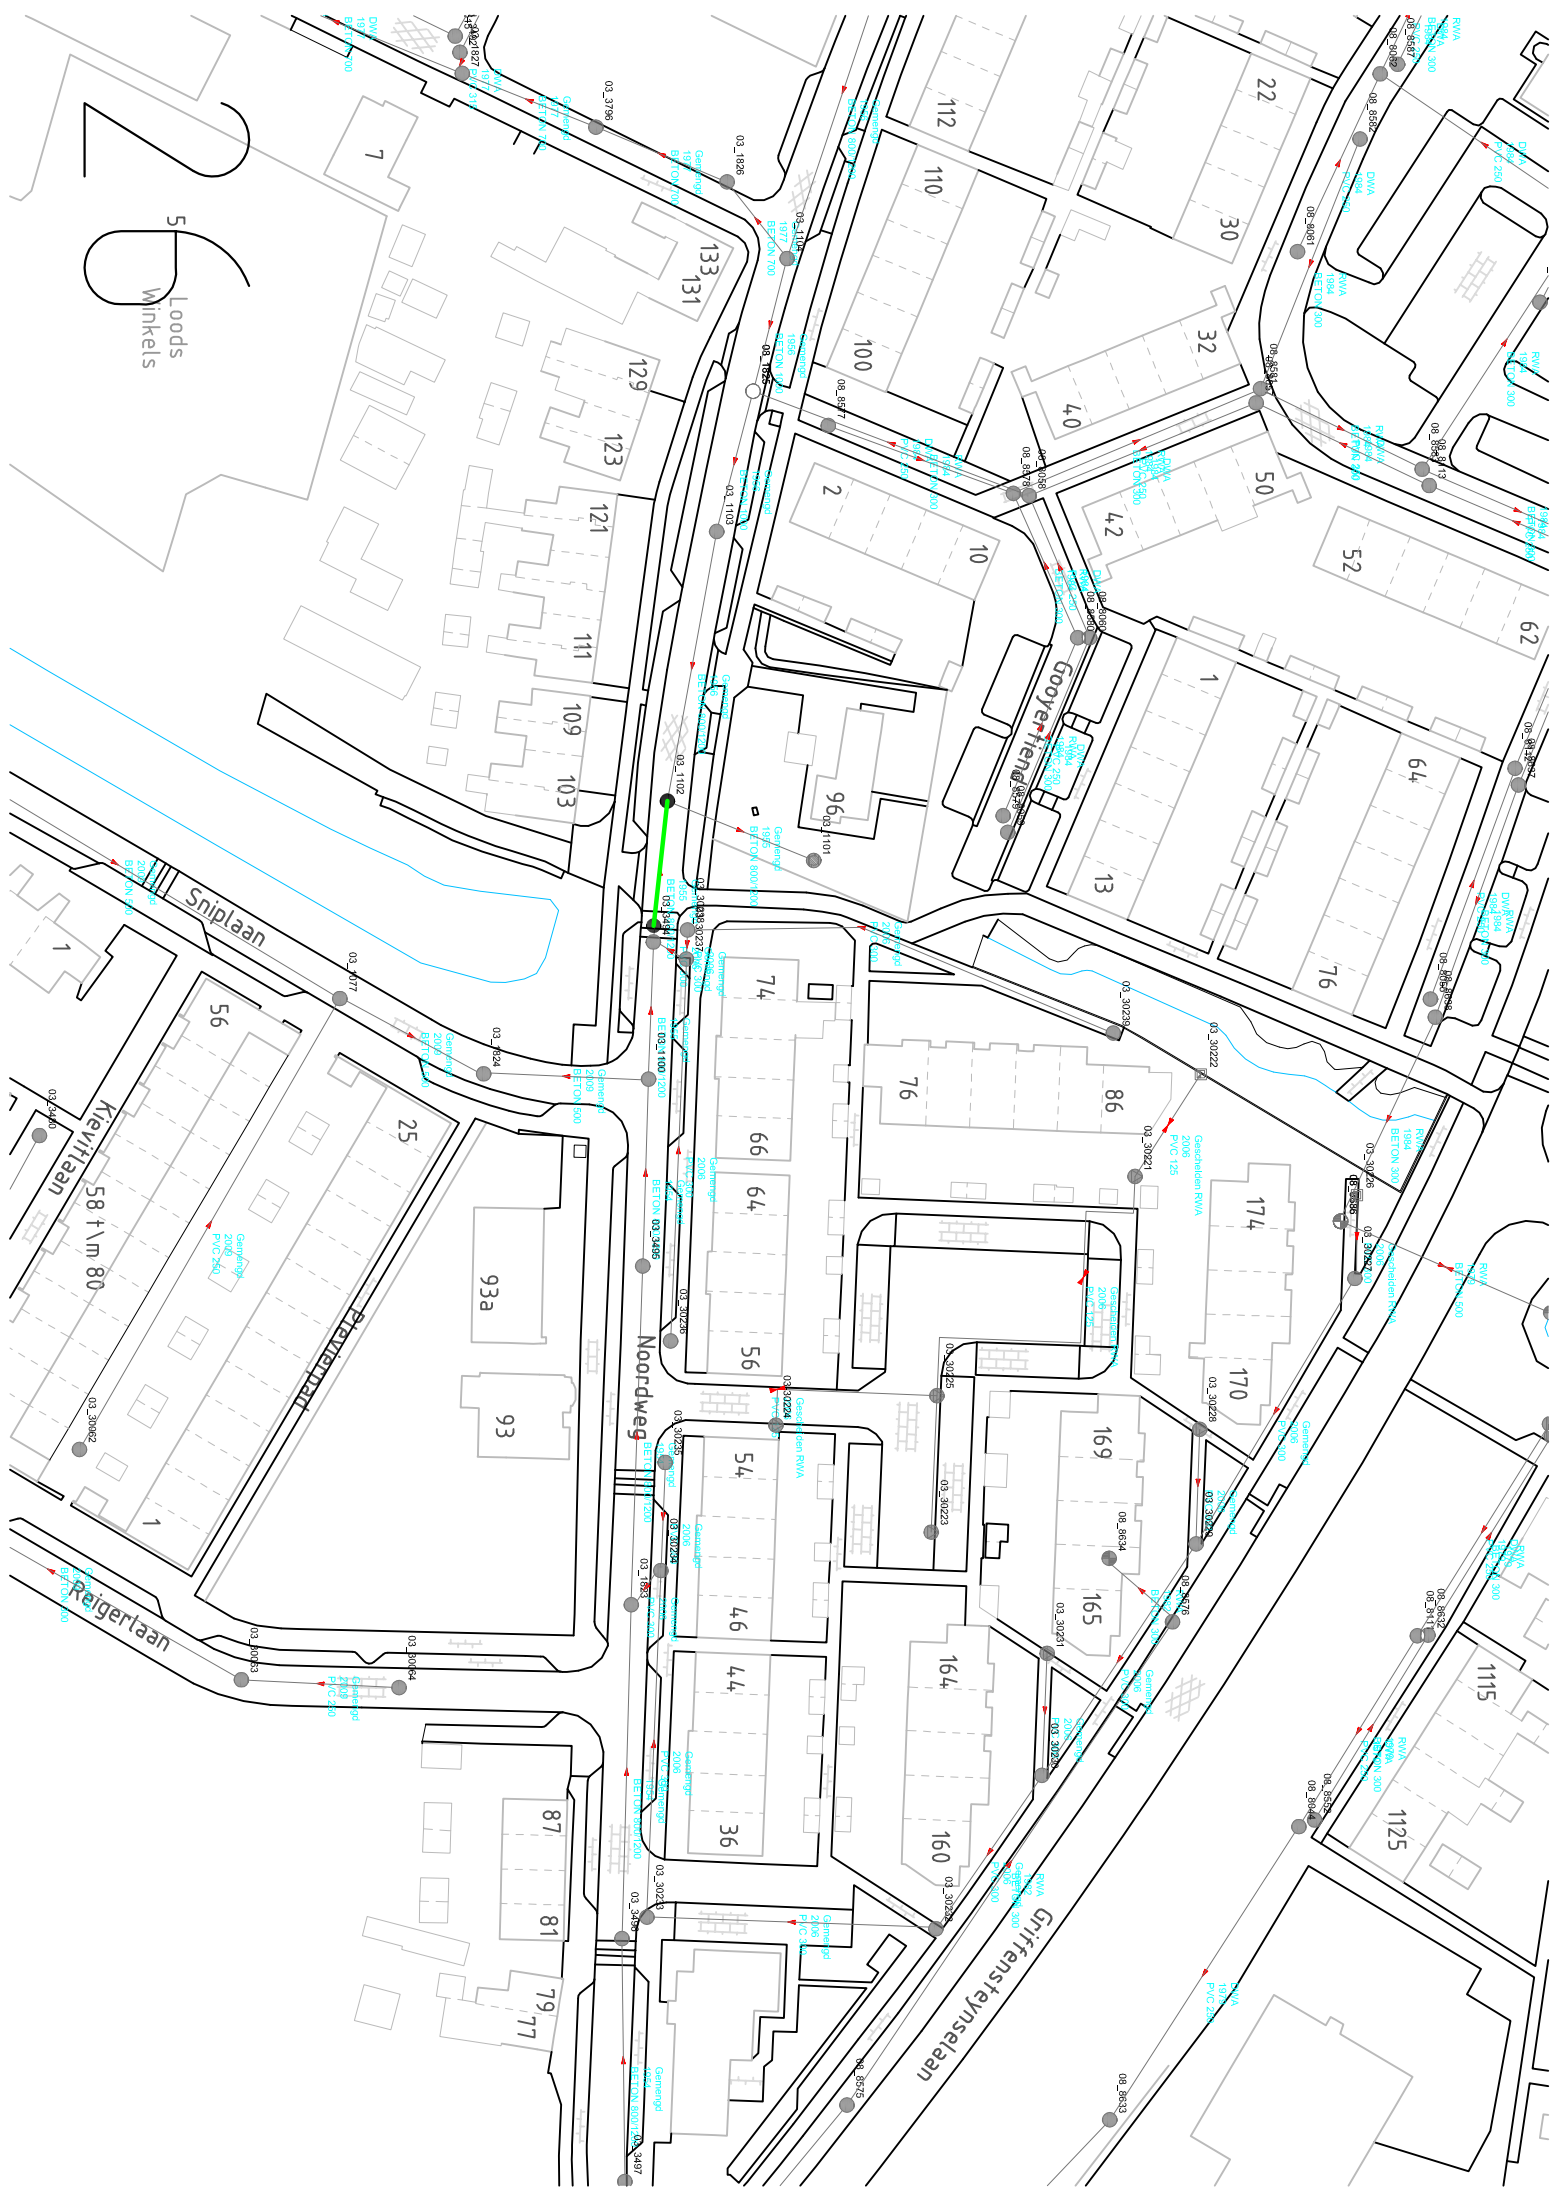


56
Loods
Winkels

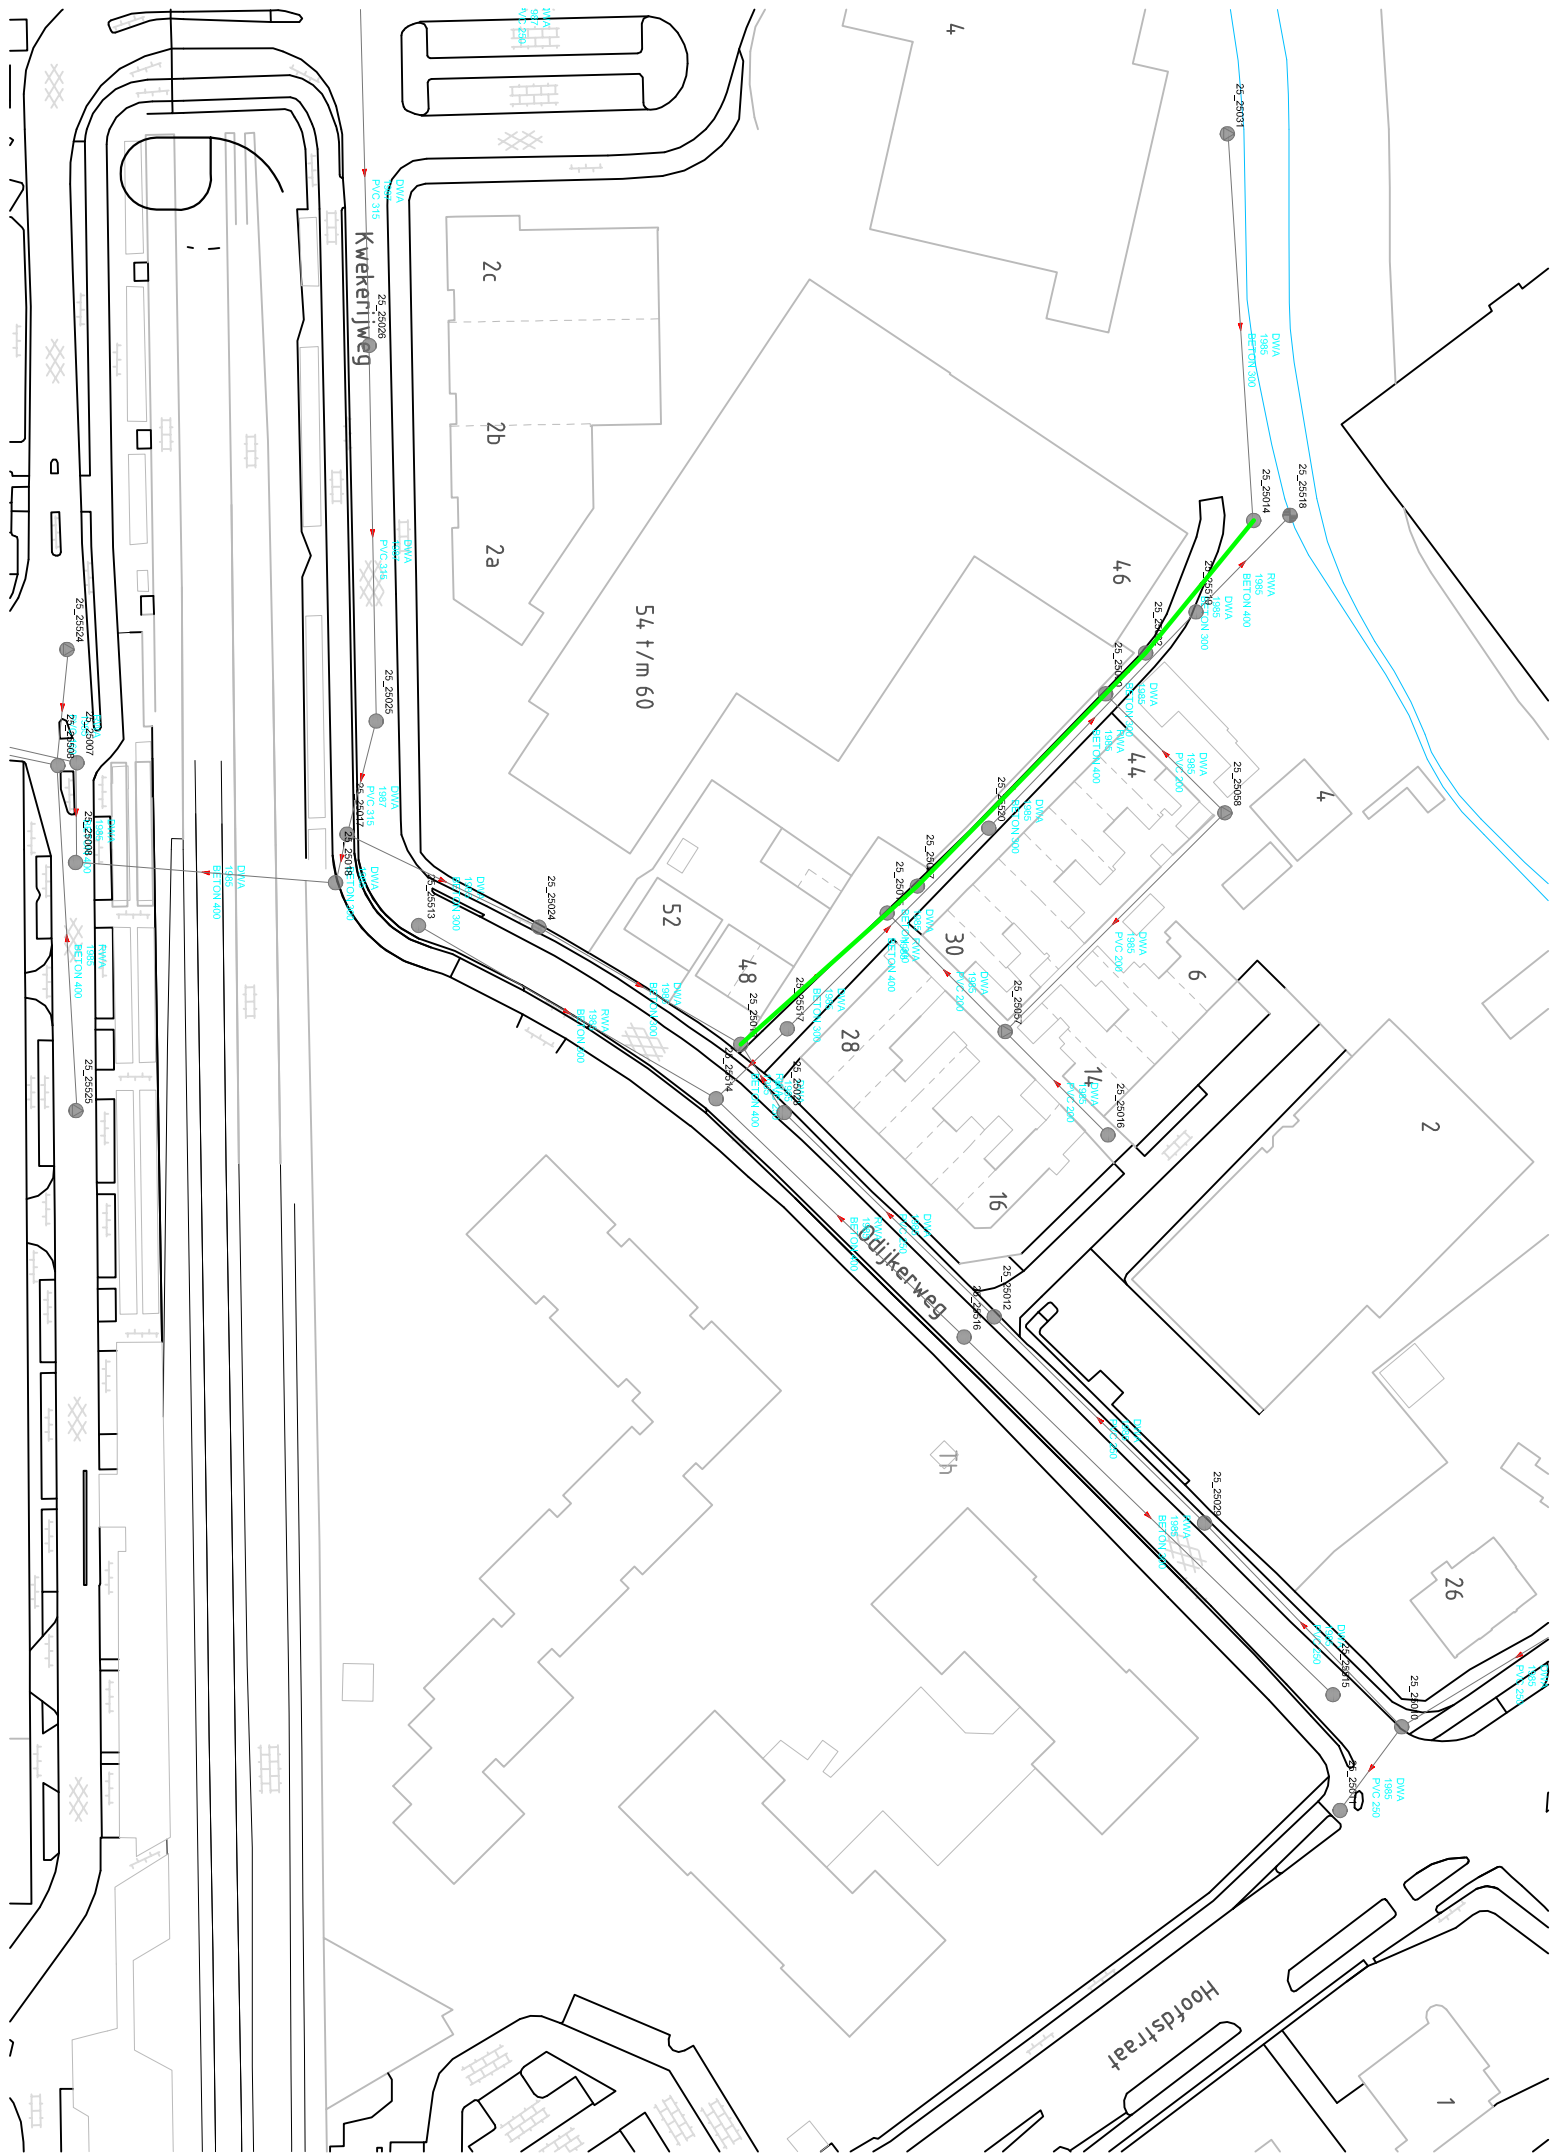

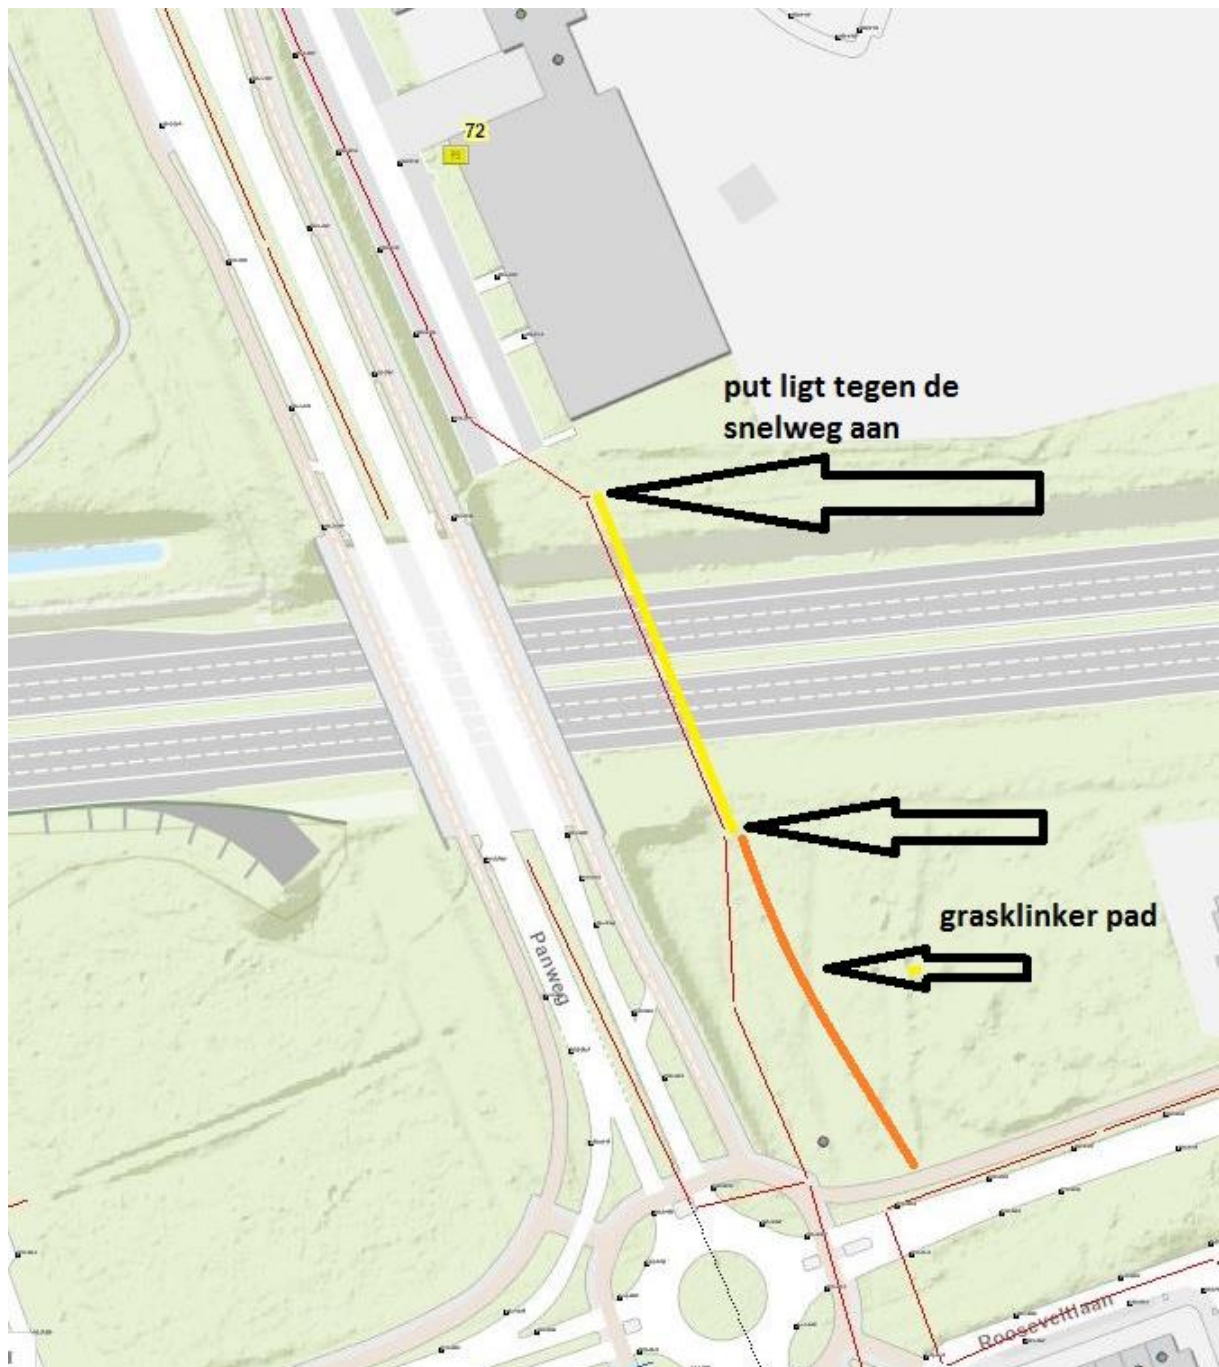

Renesselaan 32a

SubTitel

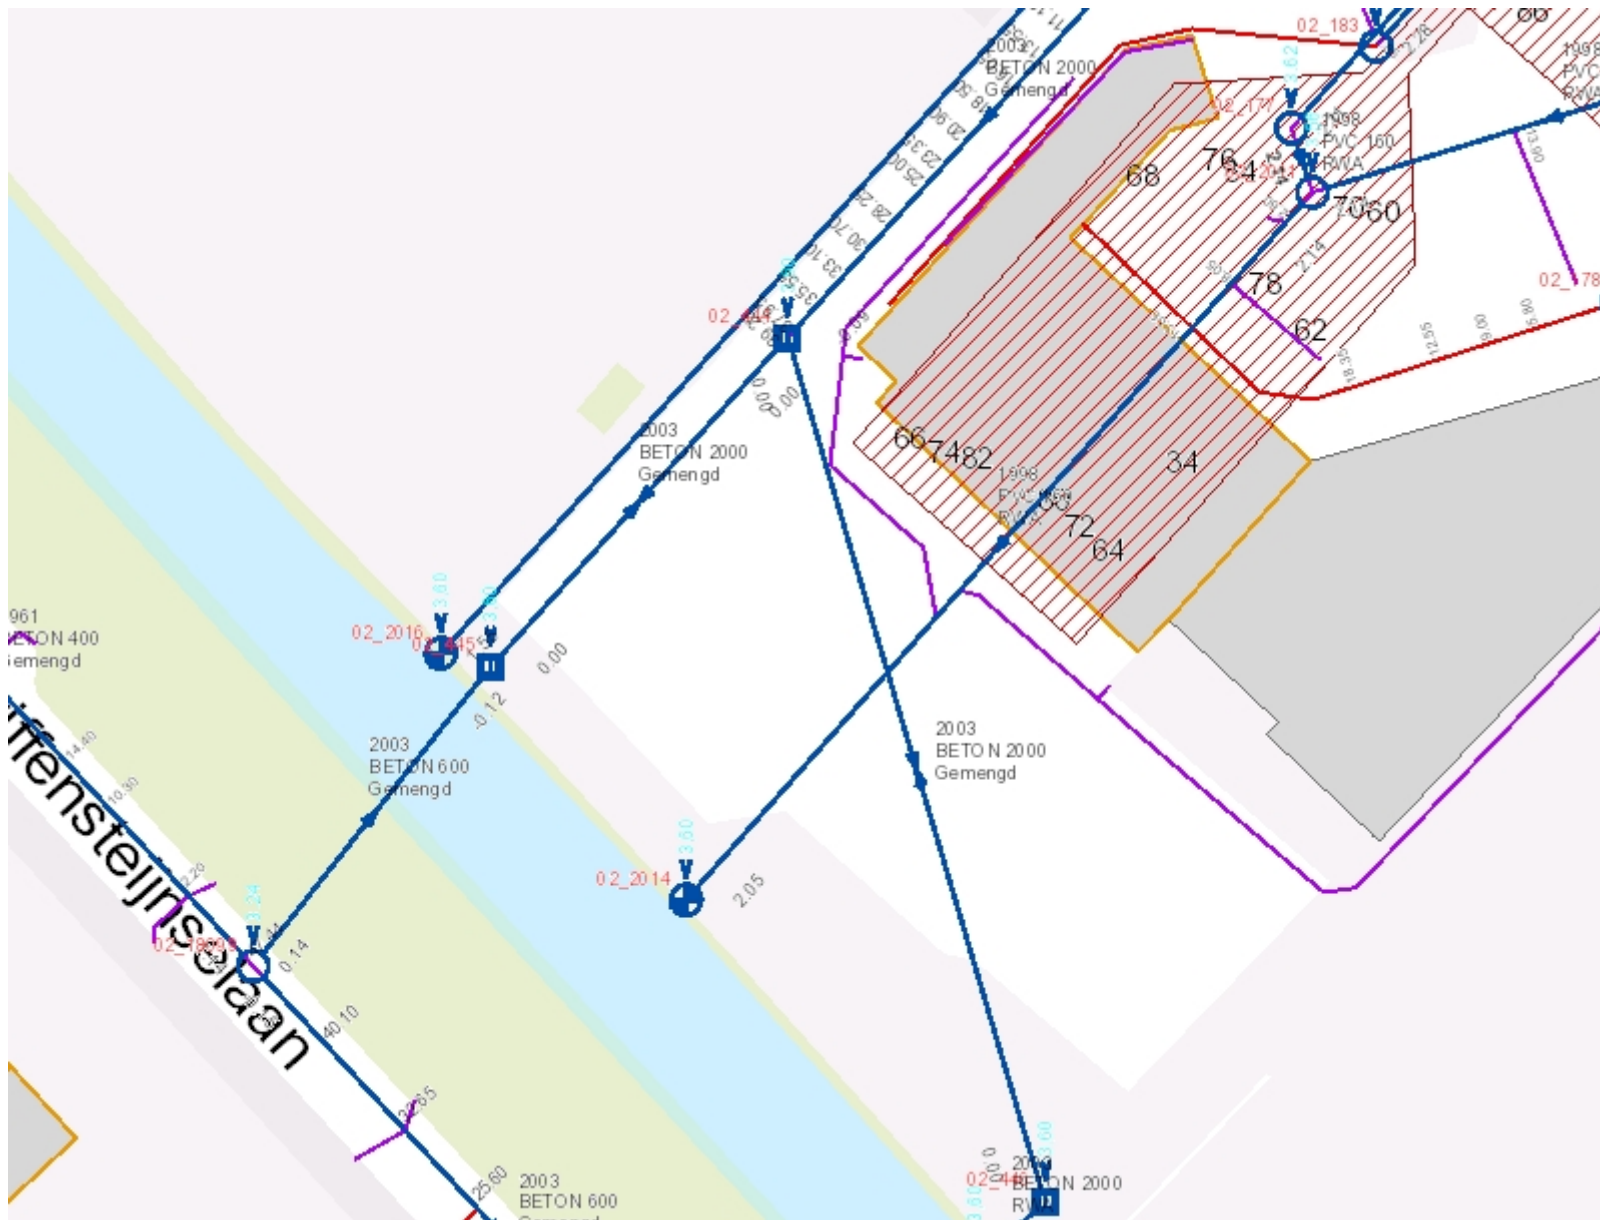


Legenda


- Hoordriool
 - Huisaansluitingen
 - Overige aansluiting
 - Huisaansluiting
 - Adresseerbare Objecten
 - Verblijfsobjecten
 - ▣ Verblijfsobject buiten gebruik
 - ▣ Verblijfsobject gevormd
 - ▣ Verblijfsobject in gebruik (niet ingemeten)
 - ▣ Verblijfsobject in gebruik
 - ▣ Gemeentegrens (Kadaster)
 - pand_v
 - wegdelen
 - ▣ <all other values>
 - ▣ spoorbaan
 - ▣ fietspad
 - ▣ inrit
 - ▣ overig
 - ▣ overweg; rijbaan autosnelweg; rijbaan autosnelweg:calamiteitendoorsteek; rijbaan autosnelweg:verbindingsweg; rijbaan autoweg:calamiteitendoorsteek; rijbaan autoweg:verbindingsweg
 - ▣ parkeervlak
 - ▣ rijbaan lokale weg; rijbaan lokale weg: verkeerdsdrempel; rijbaan regionale weg:verkeersdrempel; rijbaan regionale weg:verbindingsweg; rijbaan regionale weg
 - ▣ transitie
 - ▣ voetgangersgebied
 - ▣ voetpad; voetpad op trap
 - ▣ woonerf
 - ▣ ondersteunendWegdeel_v (functie)
 - ▣ begroeidTerreindeel_v
 - ▣ onbegroeidTerreindeel_v
 - ▣ ondersteunendWaterdeel_v
 - ▣ waterdeel_v

Auteur: GeoWeb

Datum: 10-10-2018

Schaal: 1:500

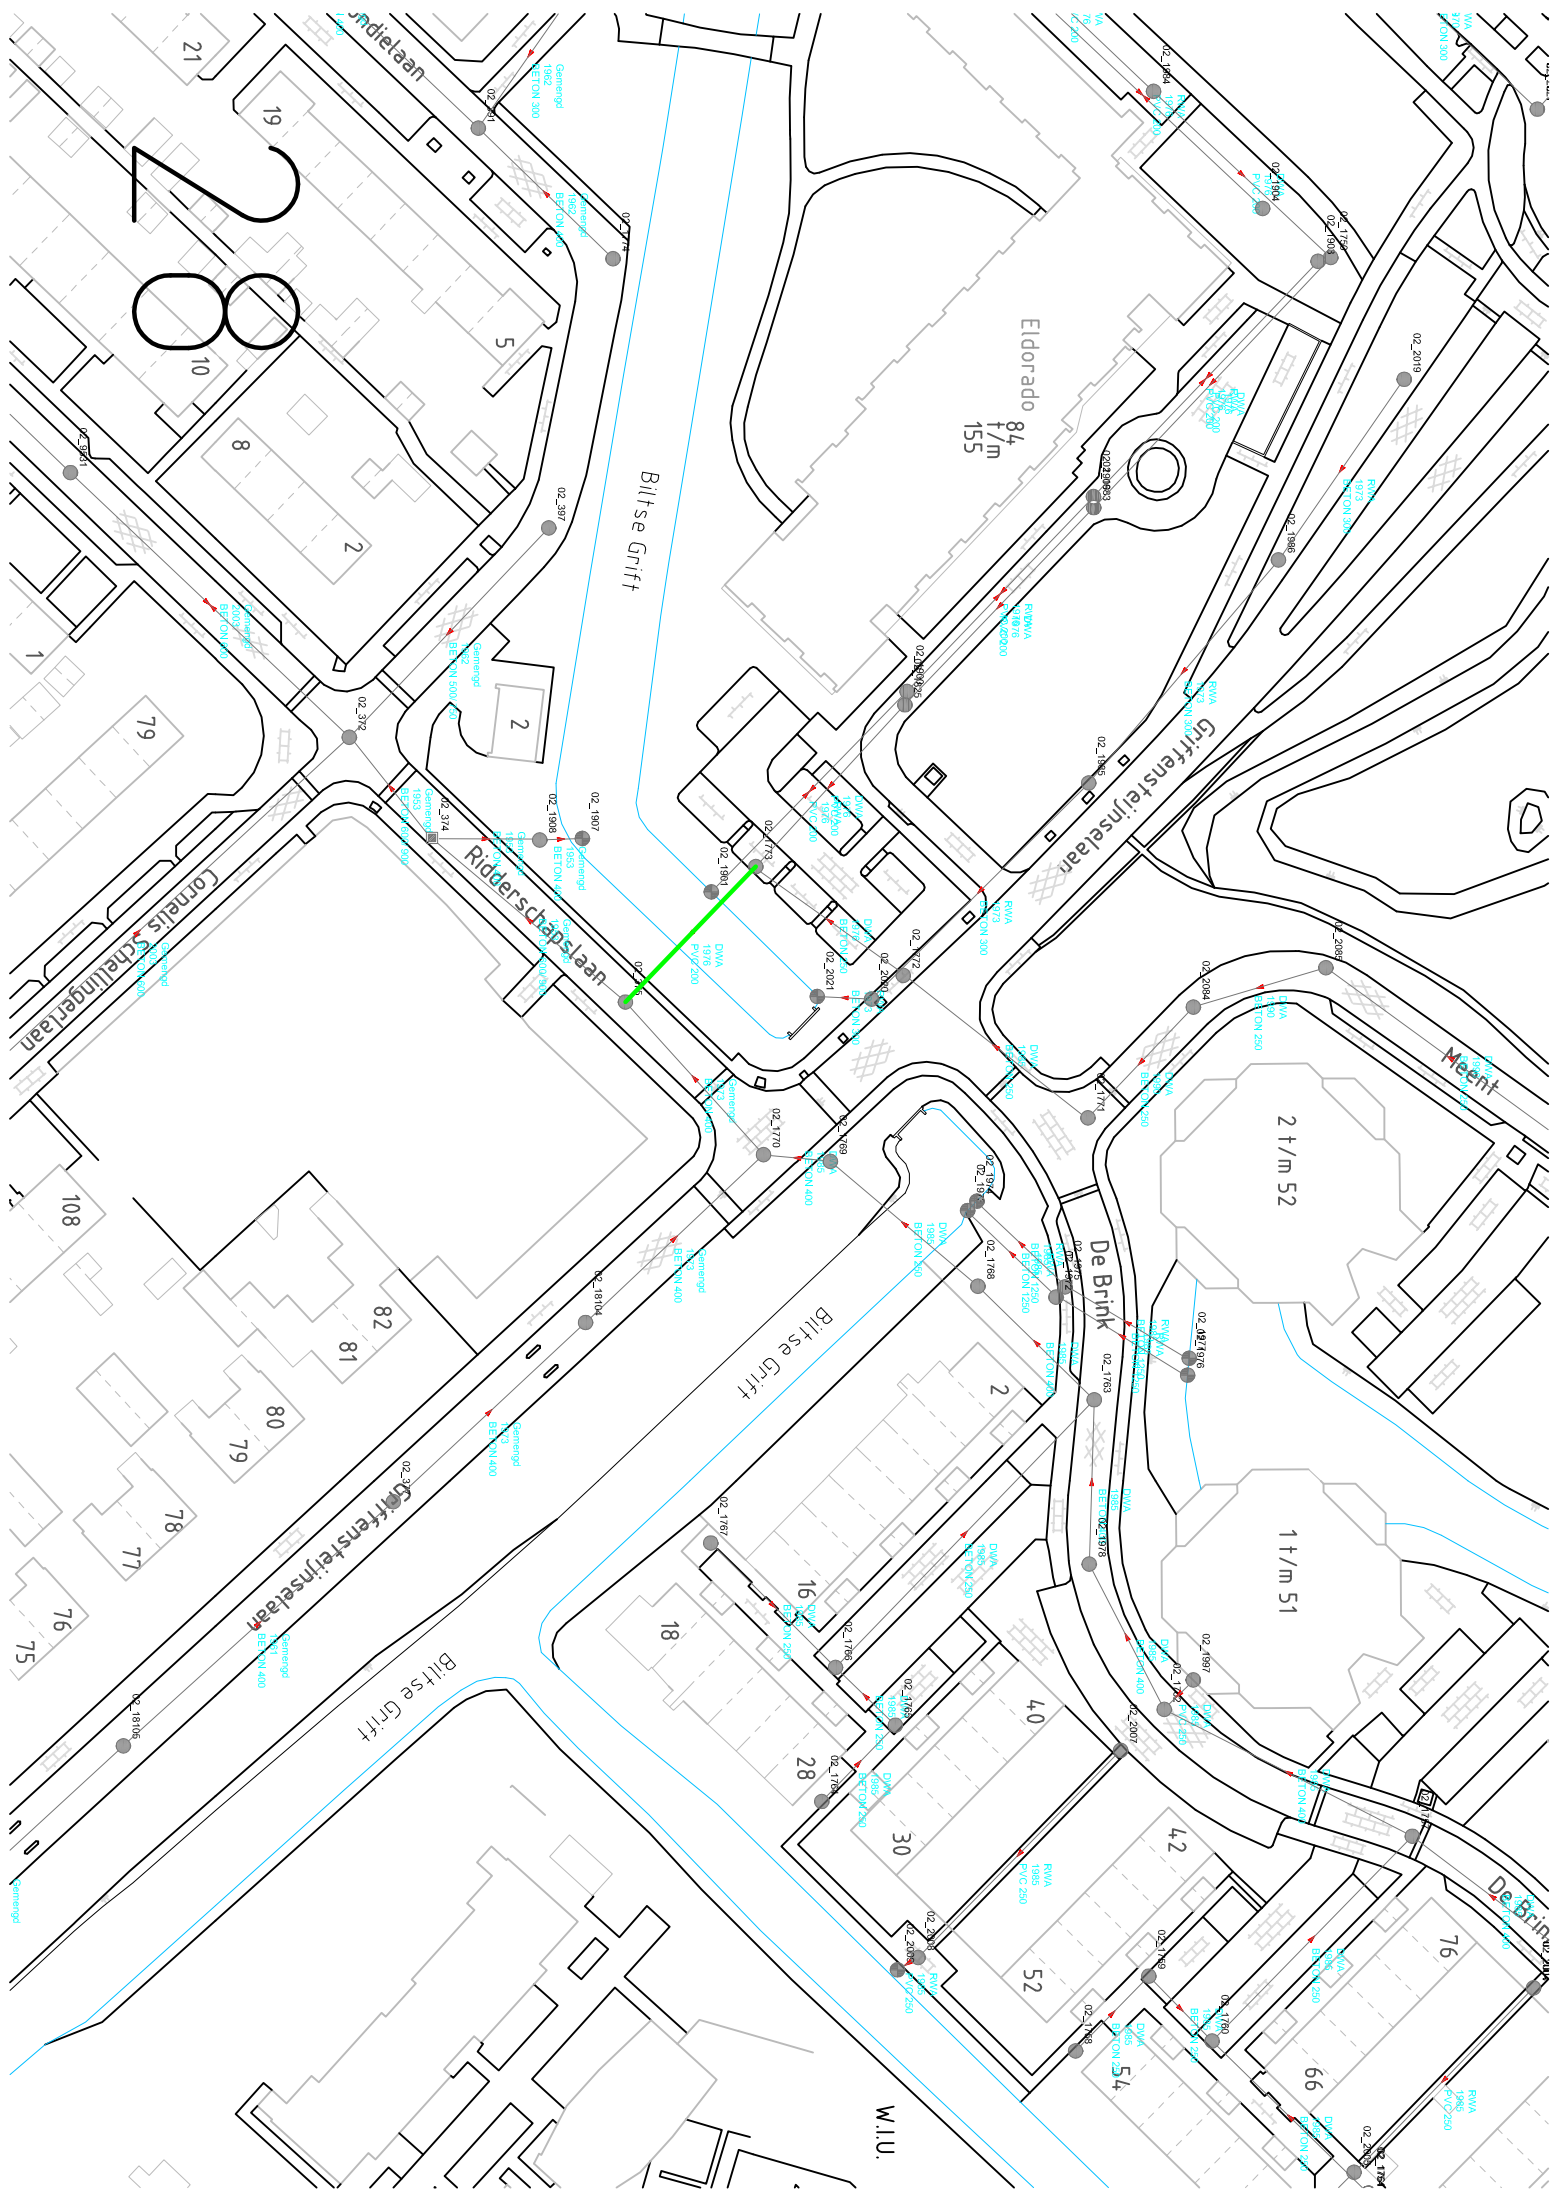

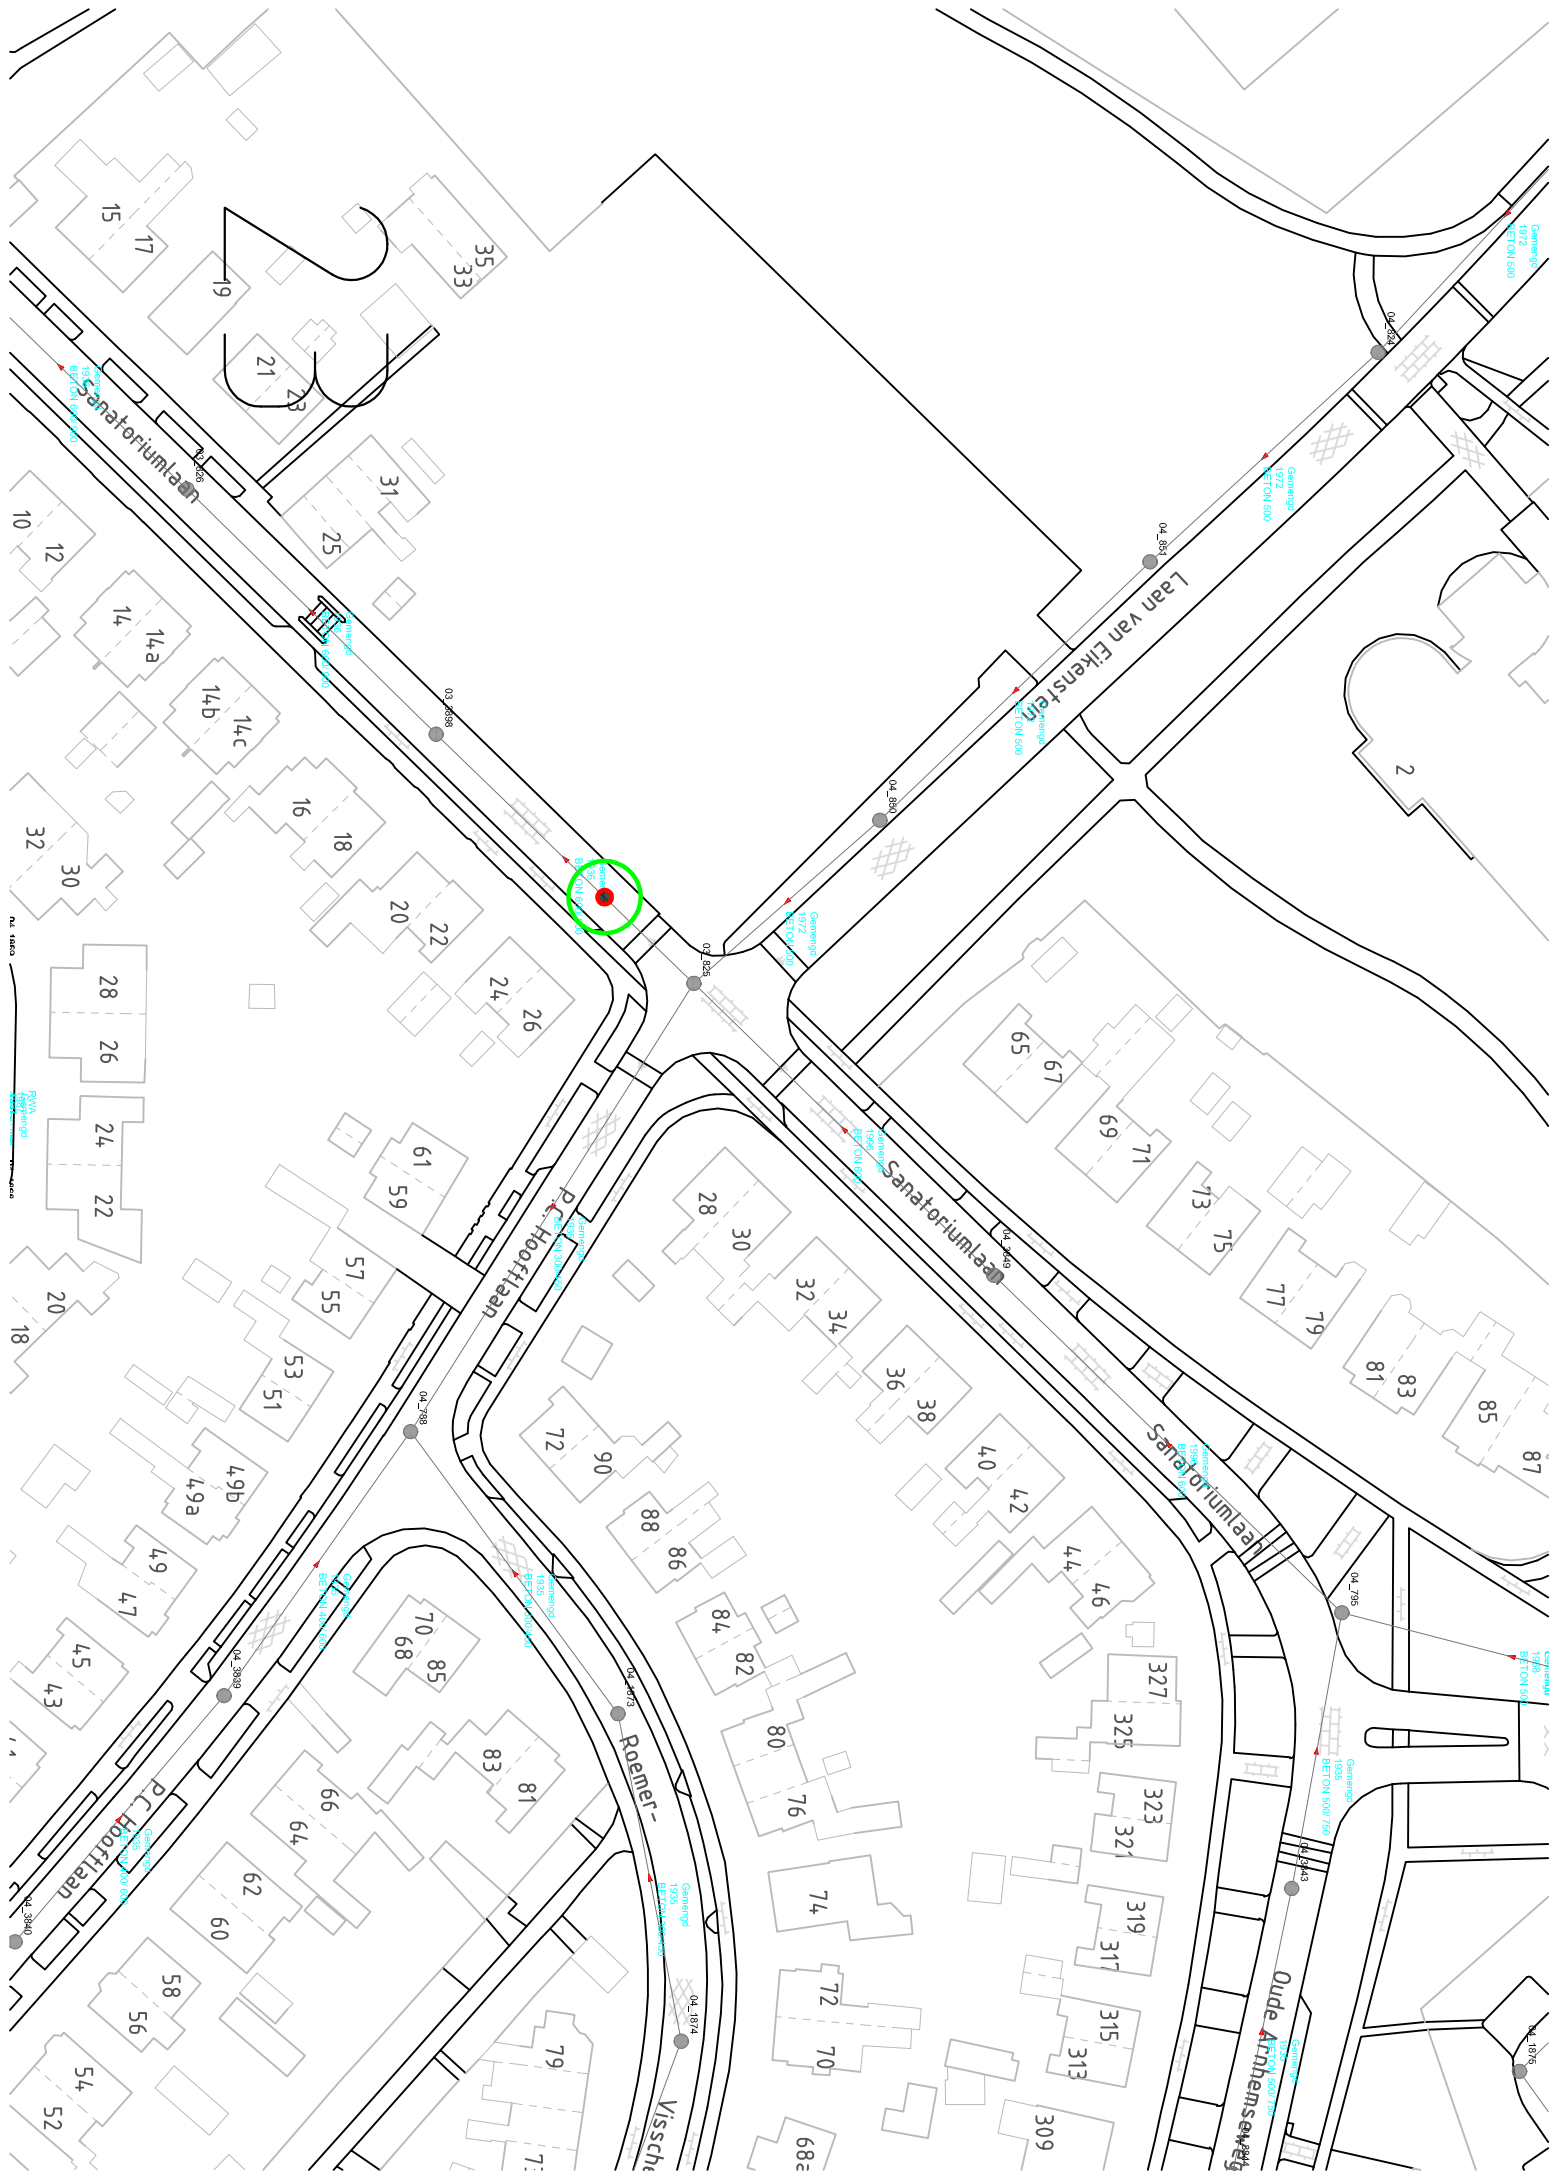

NL 16823
PMA

