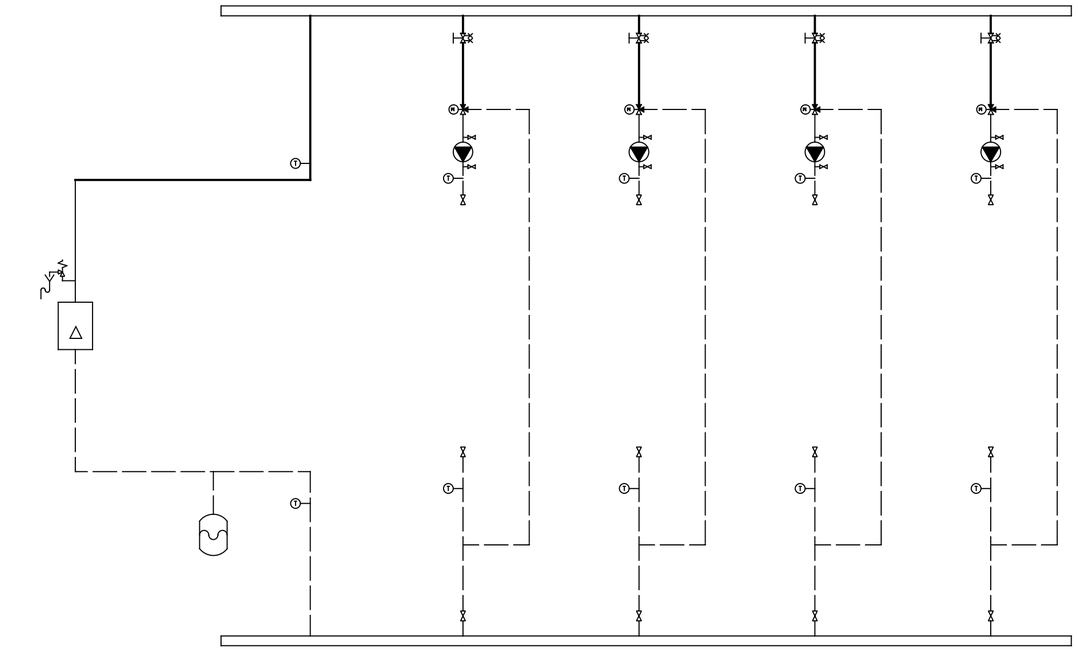


Bestaande gasketel

Note:
Aangegeven schema is op basis van bezoek op loactie opgezet.

HMAdvies
Visstraat 10
2611 JX Delft
T: 31(0)6 2231 1251
E: advies@hoekveenmonumenten.nl

Rev.	Datum:	Getekend:	Gezien:

Project:
De Groenswaard, Waddinxveen
Werktuigkundigeinstallaties

Tekening:
Principeschema
Bestaande installatie

Datum: 21–03–2022	Tekeningnummer:				
Getekend: PHo	Projectnr:	Discipline:	Volgnummer:	Revisie:
Schaal: n.v.t.	22002	W	P–001	
Formaat: A2				

Papierformaat A2 594x420mm