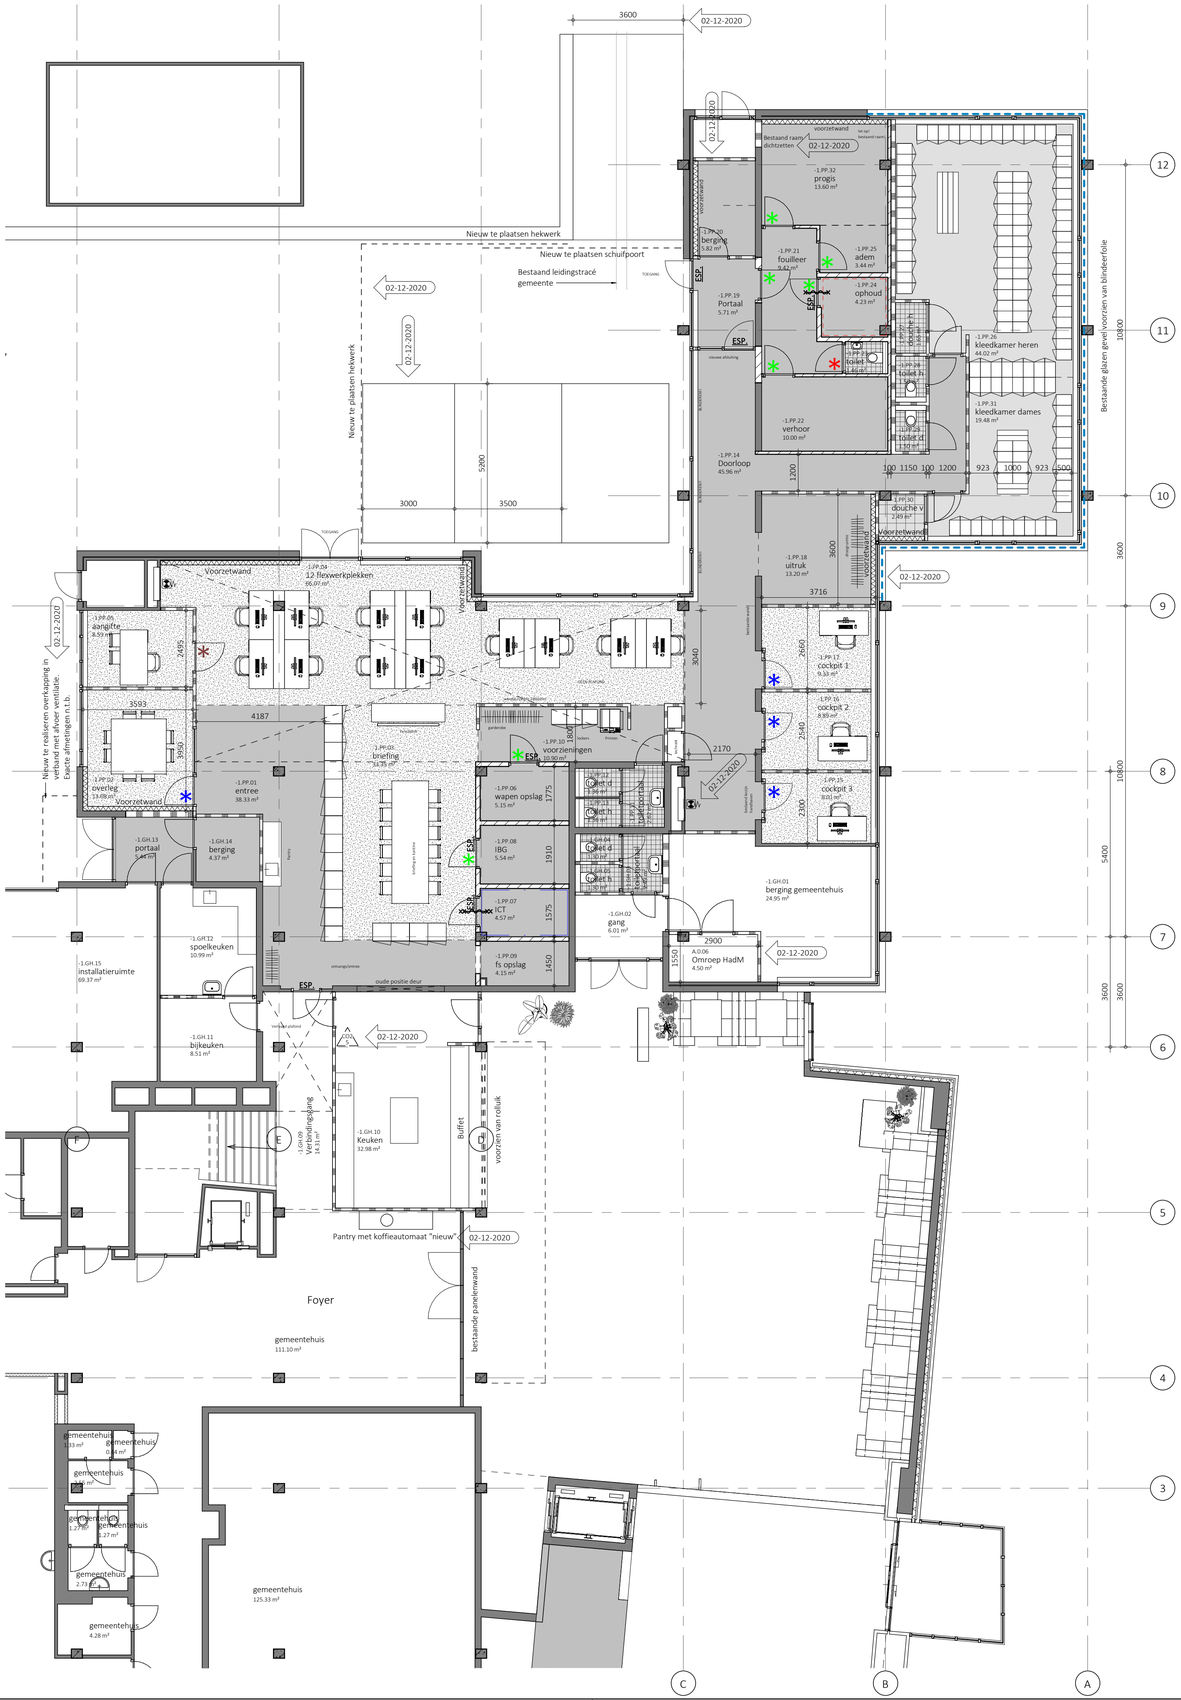

Ruimteschema

Nummer	Naam	Opp.	Opmerking	Vloerafwerking	Opmerking	Wandafwerking	Opmerking	Plafondafwerking	Opmerking
Gemeentehuis									
-1.GH.01	berging gemeentehuis	24.9 m²		Forbo hoogwaardig Vinyl. Eternal Material. Light Cement 12742		glasvezelbehang, geschilderd kleur wit RAL9010		Systeemplafond Rockfon Lithos, kleur wit. Tegel 600x600x15mm.Kantafwerking A15	
-1.GH.02	gang	6.0 m²		Forbo hoogwaardig Vinyl. Eternal Material. Light Cement 12742		glasvezelbehang, geschilderd kleur wit RAL9010		Systeemplafond Rockfon Lithos, kleur wit. Tegel 600x600x15mm.Kantafwerking A15	
-1.GH.03	toiletportaal	2.5 m²		MOSA GLOBAL COLLECTION: 75220V 015015 grijs uni		MOSA GLOBAL COLLECTION: 16900 015030. Accent Wit		Systeemplafond Gipsvinyl, kleur wit. Tegel 600x600x9.5mm. Kantafwerking A15	
-1.GH.04	toilet d	1.3 m²		MOSA GLOBAL COLLECTION: 75220V 015015 grijs uni		MOSA GLOBAL COLLECTION: 16900 015030. Accent Wit		Systeemplafond Gipsvinyl, kleur wit. Tegel 600x600x9.5mm. Kantafwerking A15	
-1.GH.05	toilet h	1.3 m²		MOSA GLOBAL COLLECTION: 75220V 015015 grijs uni		MOSA GLOBAL COLLECTION: 16900 015030. Accent Wit		Systeemplafond Gipsvinyl, kleur wit. Tegel 600x600x9.5mm. Kantafwerking A15	
-1.GH.09	Verbindingsgang	14.3 m²		Forbo hoogwaardig Vinyl. Eternal Material. Light Cement 12742		glasvezelbehang, geschilderd kleur wit RAL9010		Systeemplafond Rockfon Lithos, kleur wit. Tegel 600x600x15mm.Kantafwerking A15	
-1.GH.10	Keuken	33.0 m²		MOSA GLOBAL COLLECTION: 75220V 015015 grijs uni		MOSA GLOBAL COLLECTION: 16900 015030. Accent Wit		Systeemplafond Gipsvinyl, kleur wit. Tegel 600x600x9.5mm. Kantafwerking A15	
-1.GH.11	bijkeuken	8.5 m²		bestaande vloerafwerking handhaven en aanhelen		bestaande wandafwerking handhaven en aanhelen		bestaande plafond handhaven en aanhelen	
-1.GH.12	spoelkeuken	11.0 m²		bestaande vloerafwerking handhaven en aanhelen		bestaande wandafwerking handhaven en aanhelen		bestaande plafond handhaven en aanhelen	
Politiepost									
-1.PP.01	entree	38.3 m²		Forbo hoogwaardig Vinyl. Eternal Material. Light Cement 12742		glasvezelbehang, geschilderd kleur wit RAL9010		Systeemplafond Rockfon Lithos, kleur wit. Tegel 600x600x15mm.Kantafwerking A15	plafond zwart als bestaand
-1.PP.02	overleg	13.1 m²	apparatuur voor presentaties - bord ophangen aan wanden mogelijk	Desso Projecttegels, ProBase Polyver Grain 9111. Antraciet		glasvezelbehang, geschilderd kleur wit RAL9010		Systeemplafond Rockfon Lithos, kleur wit. Tegel 600x600x15mm.Kantafwerking A15	
-1.PP.03	briefing	33.3 m²	r voor presentaties - bord ophangen aan wanden mogelijk	Desso Projecttegels, ProBase Polyver Grain 9111. Antraciet		glasvezelbehang, geschilderd kleur wit RAL9010		Systeemplafond Rockfon Lithos, kleur wit. Tegel 600x600x15mm.Kantafwerking A15	deels zwart als bestaandidem 1.PP.01 deels en 1.PP.03 deels
-1.PP.04	12 flexwerkplekken	66.1 m²		Desso Projecttegels, ProBase Polyver Grain 9111. Antraciet		glasvezelbehang, geschilderd kleur wit RAL9010		Beton Plafond. kleur Zwart	
-1.PP.05	aangifte	8.6 m²		Desso Projecttegels, ProBase Polyver Grain 9111. Antraciet		glasvezelbehang, geschilderd kleur wit RAL9010		Systeemplafond Rockfon Lithos, kleur wit. Tegel 600x600x15mm.Kantafwerking A15	
-1.PP.06	wapen opslag	5.1 m²		Forbo hoogwaardig Vinyl. Eternal Material. Light Cement 12742		glasvezelbehang, geschilderd kleur wit RAL9010		Systeemplafond Rockfon Lithos, kleur wit. Tegel 600x600x15mm.Kantafwerking A15	
-1.PP.07	ICT	4.6 m²	Ruimte 60min brandwerend	Forbo hoogwaardig Vinyl. Eternal Material. Light Cement 12742		glasvezelbehang, geschilderd kleur wit RAL9010		Systeemplafond Rockfon Lithos, kleur wit. Tegel 600x600x15mm.Kantafwerking A15	
-1.PP.08	IBG	5.5 m²		Forbo hoogwaardig Vinyl. Eternal Material. Light Cement 12742		glasvezelbehang, geschilderd kleur wit RAL9010		Systeemplafond Rockfon Lithos, kleur wit. Tegel 600x600x15mm.Kantafwerking A15	
-1.PP.09	fs opslag	4.1 m²		Forbo hoogwaardig Vinyl. Eternal Material. Light Cement 12742		glasvezelbehang, geschilderd kleur wit RAL9010		Systeemplafond Rockfon Lithos, kleur wit. Tegel 600x600x15mm.Kantafwerking A15	
-1.PP.10	voorzieningen	10.9 m²		Forbo hoogwaardig Vinyl. Eternal Material. Light Cement 12742		glasvezelbehang, geschilderd kleur wit RAL9010		Systeemplafond Rockfon Lithos, kleur wit. Tegel 600x600x15mm.Kantafwerking A15	Plafond zwart als bestaand
-1.PP.11	toiletportaal	2.6 m²		MOSA GLOBAL COLLECTION: 75220V 015015 grijs uni		bestaand handhaven, deursparing aanhelen		bestaand handhaven	
-1.PP.12	toilet d	1.4 m²		MOSA GLOBAL COLLECTION: 75220V 015015 grijs uni		bestaand handhaven		bestaand handhaven	
-1.PP.13	toilet h	1.4 m²		MOSA GLOBAL COLLECTION: 75220V 015015 grijs uni		bestaand handhaven		bestaand handhaven	
-1.PP.14	Doorloop	46.0 m²		Forbo hoogwaardig Vinyl. Eternal Material. Light Cement 12742		Bestaand metselwerk texen - kleur wit Ral 9010 - Deursparing aanhelen met MS-stud wand en glasvezelbehang, geschilderd kleur wit Ral 9010		Systeemplafond Rockfon Lithos, kleur wit. Tegel 600x600x15mm.Kantafwerking A15	
-1.PP.15	cockpit 3	8.0 m²		Desso Projecttegels, ProBase Polyver Grain 9111. Antraciet		glasvezelbehang, geschilderd kleur wit RAL9010		Systeemplafond Rockfon Lithos, kleur wit. Tegel 600x600x15mm.Kantafwerking A15	
-1.PP.16	cockpit 2	8.9 m²		Desso Projecttegels, ProBase Polyver Grain 9111. Antraciet		glasvezelbehang, geschilderd kleur wit RAL9010		Systeemplafond Rockfon Lithos, kleur wit. Tegel 600x600x15mm.Kantafwerking A15	
-1.PP.17	cockpit 1	9.3 m²		Desso Projecttegels, ProBase Polyver Grain 9111. Antraciet		glasvezelbehang, geschilderd kleur wit RAL9010		Systeemplafond Rockfon Lithos, kleur wit. Tegel 600x600x15mm.Kantafwerking A15	
-1.PP.18	uitruk	13.2 m²	Voldoende WCD's voor zaklampen en oplaadbaar apparatuur	Forbo hoogwaardig Vinyl. Eternal Material. Light Cement 12742		glasvezelbehang, geschilderd kleur wit RAL9010		Systeemplafond Rockfon Lithos, kleur wit. Tegel 600x600x15mm.Kantafwerking A15	
-1.PP.19	Portaal	5.7 m²	Prio-knop om poort te openen - voorzien van intercom	schoonloopmat - Coral antraciet		Bestaand metselwerk texen - kleur wit Ral 9010 - Deursparing aanhelen met MS-stud wand en glasvezelbehang, geschilderd kleur wit Ral 9010		Systeemplafond Rockfon Lithos, kleur wit. Tegel 600x600x15mm.Kantafwerking A15	
-1.PP.20	berging	5.8 m²		Forbo hoogwaardig Vinyl. Eternal Material. Light Cement 12742		glasvezelbehang, geschilderd kleur wit RAL9010		Systeemplafond Rockfon Lithos, kleur wit. Tegel 600x600x15mm.Kantafwerking A15	
-1.PP.21	foulleer	9.4 m²		Forbo hoogwaardig Vinyl. Eternal Material. Light Cement 12742		Metselwerk vzv stucwerk en wapex - Ral 9010		Systeemplafond Rockfon Lithos, kleur wit. Tegel 600x600x15mm.Kantafwerking A15	
-1.PP.22	verhoor	10.0 m²		Forbo hoogwaardig Vinyl. Eternal Material. Light Cement 12742		Metselwerk vzv stucwerk en wapex - Ral 9010		Systeemplafond Rockfon Lithos, kleur wit. Tegel 600x600x15mm.Kantafwerking A15	
-1.PP.23	toilet	1.5 m²		MOSA GLOBAL COLLECTION: 75220V 015015 grijs uni	vandaalbestendige epoxycoating met reinigbare laag	MOSA GLOBAL COLLECTION: 16900 015030. Accent Wit		Vast plafond - molestbestendig, niet uitneembaar - geschilderd wit Ral 9010	
-1.PP.24	ophoud	4.2 m²	wanden van metselwerk (150mm). Ruimte 30min brandwerend	Forbo hoogwaardig Vinyl. Eternal Material. Light Cement 12742		Metselwerk vzv stucwerk en wapex - Ral 9010	vandaalbestendige epoxycoating met reinigbare laag op een achterlaag van cementgebonden stucwerk	Vast plafond - molestbestendig, niet uitneembaar - geschilderd wit Ral 9010	beton/ molestbestendig bevestigd plaatmateriaal met afgeronde buitenhoeken (geschroefd/gelast/verlijmd)
-1.PP.25	adem	3.4 m²		Forbo hoogwaardig Vinyl. Eternal Material. Light Cement 12742		Metselwerk vzv stucwerk en wapex - Ral 9010		Systeemplafond Rockfon Lithos, kleur wit. Tegel 600x600x15mm.Kantafwerking A15	
-1.PP.26	kleedkamer heren	44.0 m²		Forbo hoogwaardig Vinyl. Eternal Material. Light Cement 12742		glasvezelbehang, geschilderd kleur wit RAL9010		Systeemplafond Gipsvinyl, kleur wit. Tegel 600x600x9.5mm. Kantafwerking A15	
-1.PP.27	douche h	1.7 m²		MOSA GLOBAL COLLECTION: 75220V 015015 grijs uni	tegels antislip	MOSA GLOBAL COLLECTION: 16900 015030. Accent Wit		Systeemplafond Gipsvinyl, kleur wit. Tegel 600x600x9.5mm. Kantafwerking A15	
-1.PP.28	toilet h	1.5 m²		MOSA GLOBAL COLLECTION: 75220V 015015 grijs uni		MOSA GLOBAL COLLECTION: 16900 015030. Accent Wit		Systeemplafond Gipsvinyl, kleur wit. Tegel 600x600x9.5mm. Kantafwerking A15	
-1.PP.29	toilet d	1.5 m²		MOSA GLOBAL COLLECTION: 75220V 015015 grijs uni		MOSA GLOBAL COLLECTION: 16900 015030. Accent Wit		Systeemplafond Gipsvinyl, kleur wit. Tegel 600x600x9.5mm. Kantafwerking A15	
-1.PP.30	douche v	2.5 m²		MOSA GLOBAL COLLECTION: 75220V 015015 grijs uni	tegels antislip	MOSA GLOBAL COLLECTION: 16900 015030. Accent Wit		Systeemplafond Gipsvinyl, kleur wit. Tegel 600x600x9.5mm. Kantafwerking A15	
-1.PP.31	kleedkamer dames	19.5 m²		Forbo hoogwaardig Vinyl. Eternal Material. Light Cement 12742		glasvezelbehang, geschilderd kleur wit RAL9010		Systeemplafond Gipsvinyl, kleur wit. Tegel 600x600x9.5mm. Kantafwerking A15	
-1.PP.32	progis	13.6 m²		Forbo hoogwaardig Vinyl. Eternal Material. Light Cement 12742		glasvezelbehang, geschilderd kleur wit RAL9010		Systeemplafond Rockfon Lithos, kleur wit. Tegel 600x600x15mm.Kantafwerking A15	
Grand total: 41		507.6 m²							

*Alle nieuwe deuren en kozijnen in kleur RAL9010
*Rolluik in kleur conform bestaande panelenwand 02-12-2020

RENVOOI 02-12-2020

- baksteen metselwerk
- kalkzandsteen metselwerk / lijmblokken 100-120-150-214-300mm
- lichte scheidingswand 70-100mm
- poriso metselwerk / lijmblokken 100-120-140mm
- prefab beton
- in het werk gestort beton
- metal stud met dubbele beplating 100mm
- metal stud met enkele beplating 100mm
- voorzetwand
- WBDBO van tenminste 30 minuten
- WBDBO van tenminste 60 minuten
- WBDBO van tenminste 30 minuten zelfsluitend
- WBDBO van tenminste 60 minuten zelfsluitend
- zelfsluitend
- (ontl.) st.l. (ontluchting) standleiding
- wm/dr opstelplaats wasmachine/droger (kraan 700mm uit hoek)
- kt opstelplaats kooktoestel
- kk opstelplaats koelkast
- mv mechanische ventilatie
- nv natuurlijke ventilatie
- v ventilatie rooster
- p paneelvulling
- wmp watermeterput
- meterkast
- RM rookmelder
- vluchtrichting (noodverlichting sterkte 1 lux)
- brandweer paneel
- brandmeld centrale
- BMC radiator
- Pa panieksluiting met duwregel over volle breedte deur
- Pb deur te openen zonder sleutel (knopcilinder)
- 20m 20mm 20m 20mm brandslanghaspel, 20m/20mm/6mm uitvoering en waterlevering NEN3211
- brandslanghaspel, inbouw kast 20m/20mm/6mm uitvoering en waterlevering NEN3211 incl. brandblusser

- P6 poederblusser
- CO2 5kg poederblusser
- compartimentering brand WBDBO 30min
- compartimentering brand WBDBO 60min
- vluchtroute aanduiding

Cv-installatie	: volgens NEN 3028 & NEN 1078
Isolatie	: volgens NEN 1068
Riolering	: volgens NEN 3215 & NPR 3216
Ventilatie	: volgens NEN 1087 & NPR 1088
Inbraakwerendheid	: volgens NEN 5087 & NEN 5096 weerstandsklasse 2
Constructie	: volgens tek. en berek. constructeur
Elektra	: volgens NEN 1010
	in woningscheidende wanden min. 250mm verspringend aanbrengen
Beglazing	: volgens NEN 3569
Nagalm	: gemeenschappelijke verkeersruimte : volgens NEN 5078
Geluidswering	: volgens NEN 5077
Vochtwering	: volgens NEN 2778
Drinkwaterinstallatie	: volgens NEN 1006
bescherming tegen ratten en muizen	: volgens afd. 3.10 bouwbesluit

PEIL = b.k. afgewerkte begane grond vloer
verlichtingssterkte van 10 lux op de vloer

- ESP. deur voorzien van elektrische sluitplaat
- deur massief multiplex met HPL afwerking
- deur massief multiplex met HPL afwerking, aan boven en onderzijde 300 mm ingekort
- deur voorzien van valdorpel
- deur voorzien van valdorpel en spion
- bestaand glas voorzien van blindeerfolie

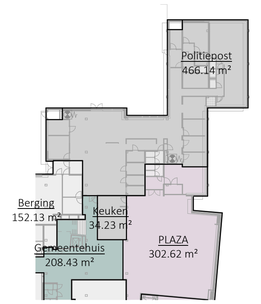

project
Gemeentehuis Horst aan de Maas - politiepost
Wilhelminaplein 6, 5961 ES Horst

opdrachtgever
Politie Horst aan de Maas

onderwerp
Plattegrond bouwlaag -1 - nieuwe situatie
politiepost

fase
DEFINITIEF ONTWERP

getekend BT/GH/VD
datum 06-05-2020
schaal 1:100
formaat A1
status Voorlopig
wijziging L 02-12-2020
projectnummer 1199A
bladnummer DO-100

BUROKADE
De Menglfabriek
Tramkade 26 (1e Verdieping)
5211VB 's-Hertogenbosch
T 073 - 658 70 70
post@burokade.nl
www.burokade.nl