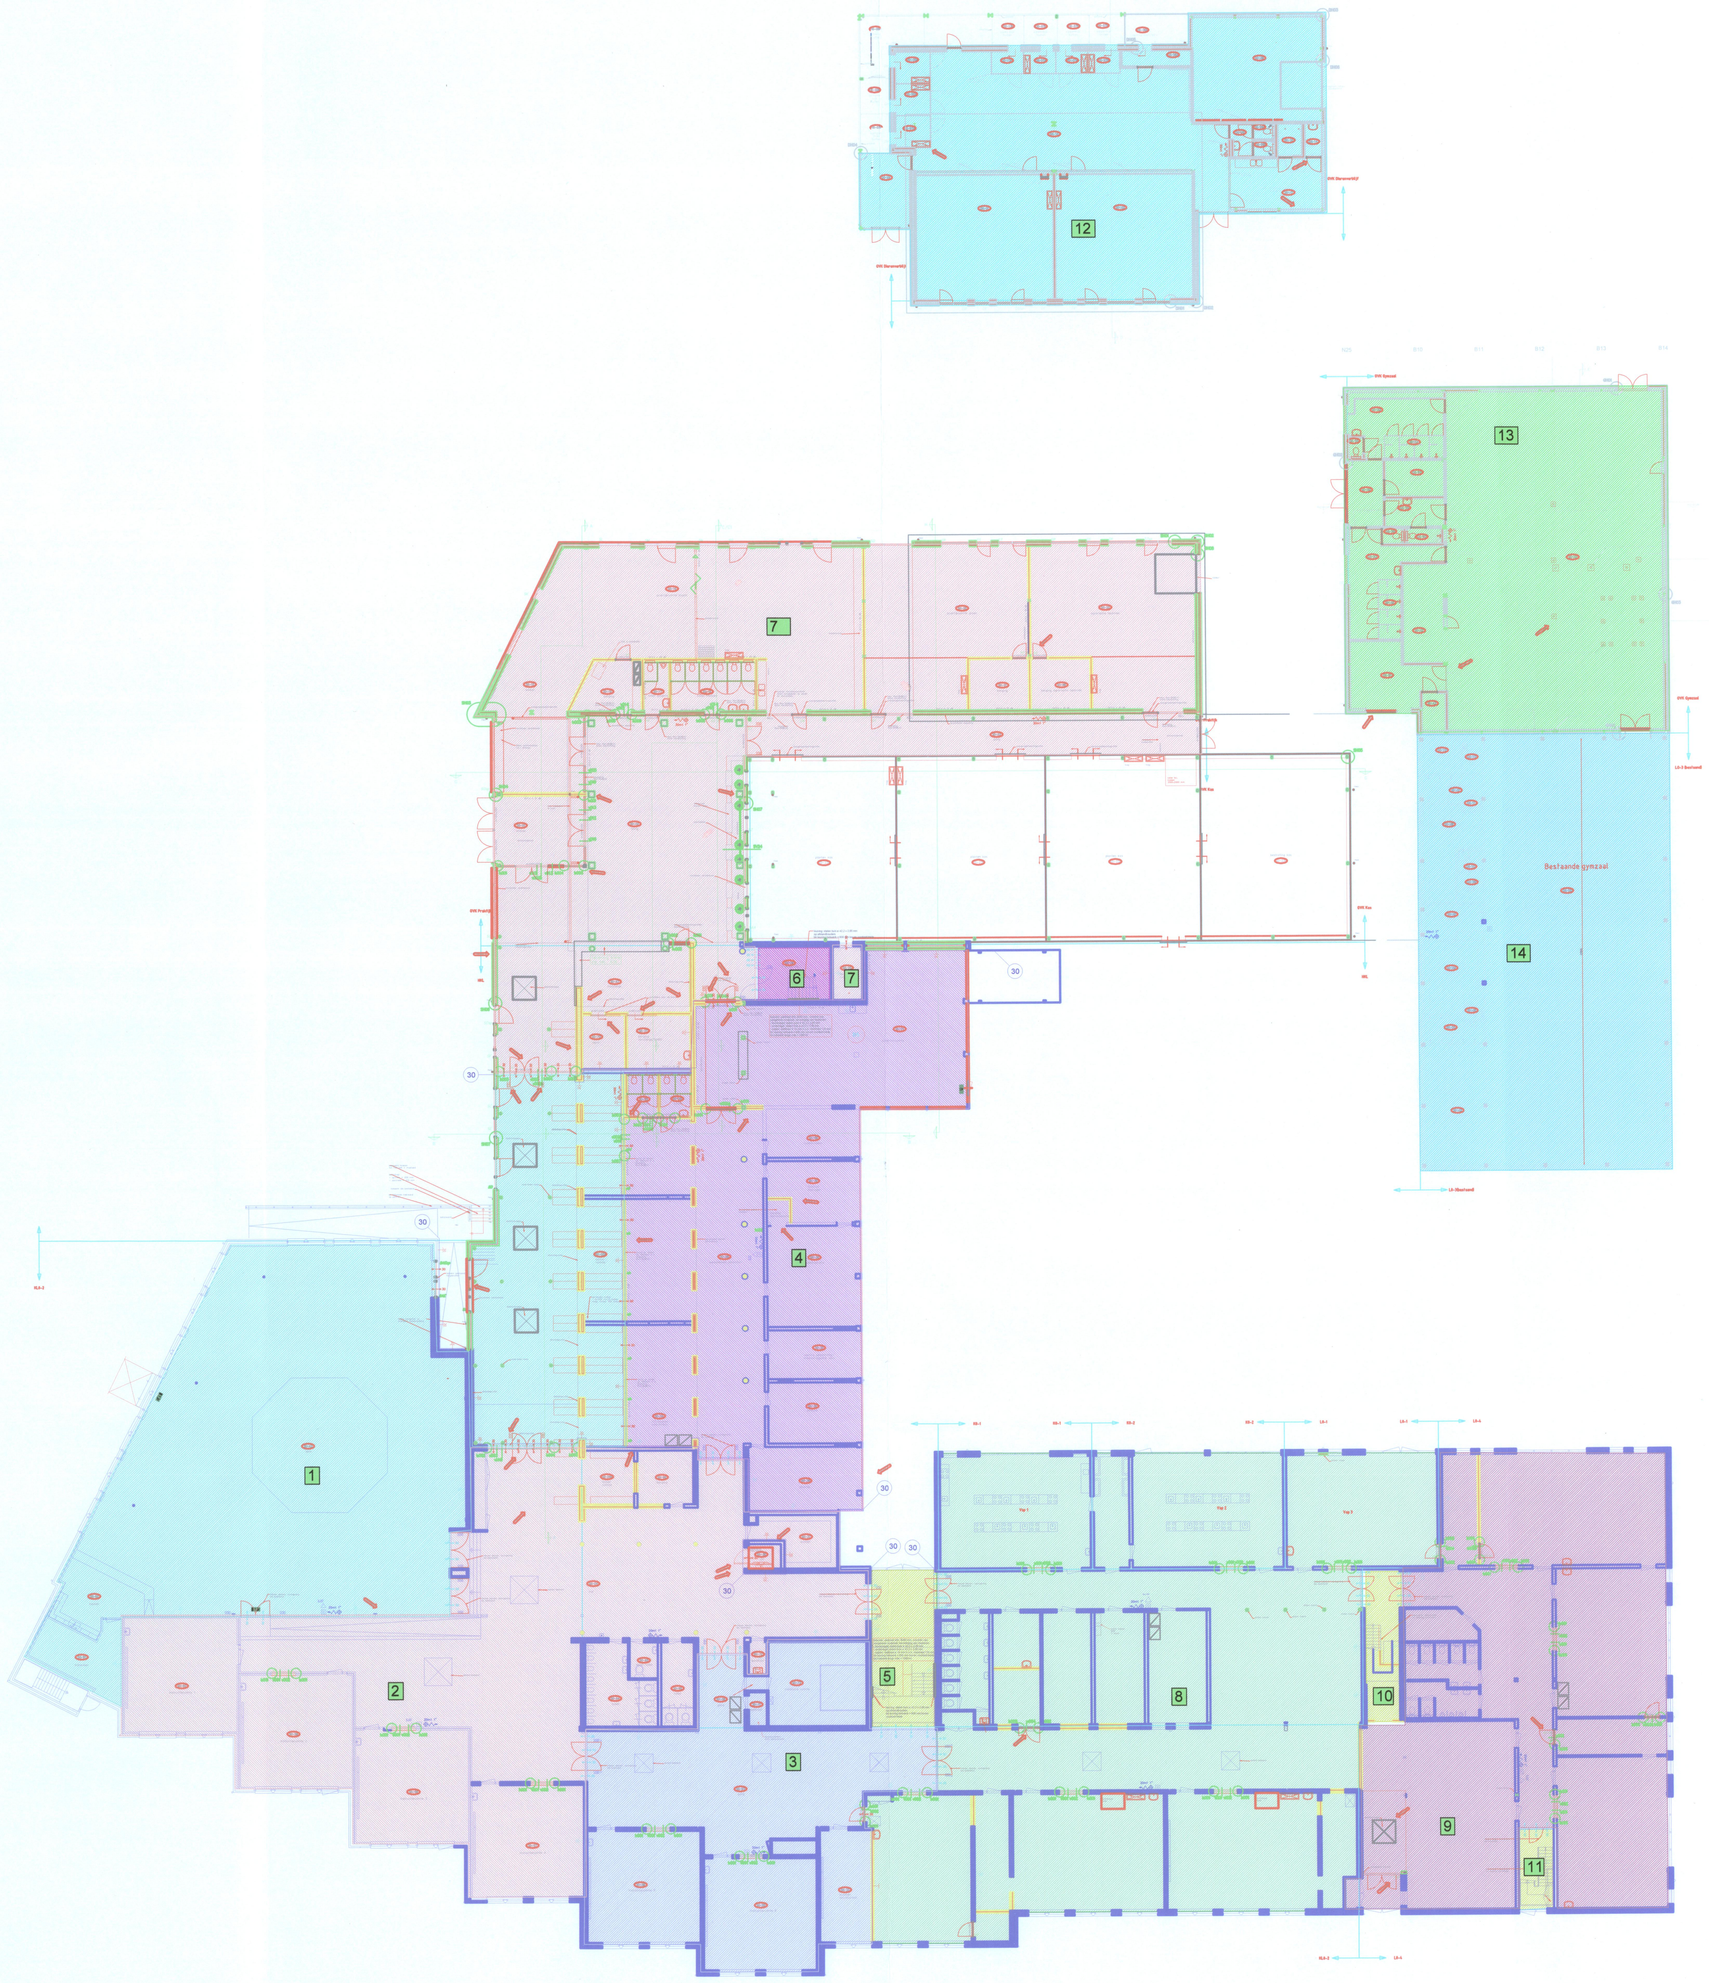

xx Zone nummer

STATUS DOCUMENT

☐	ONTVANGEN	d.d.
☒	TER CONTROLE /GOEDKEURING	d.d. 14-08-2014
☐	TER INFORMATIE	d.d.
☐	VOORLOPIG / CONCEPT	d.d.
☐	DEFINITIEF / VOOR UITVOERING	d.d.
☐	VERVALLEN	d.d.
☐	AS BUILD	d.d.

Naam: par.

Controle Projecterings deskundige

Datum: 18-8-14

Akkoord: Ja / ~~Nee~~

Paraaf Dhr. P.Lambeets

STATUS	Par
Voorstel dd	
Uitvoering dd	
Vervallen dd	
Ter goedkeuring dd	
Gecontroleerd dd	

Opdrachtgever:

Chubb Fire & Security B.V.
Cruquiusweg 118 1019 AK Amsterdam

Chubb Fire & Security

ONDERWERP: Zone Indeling
Brandmeld installatie
Clusius College Castricum

Offerteno: -
Schaal: 1:200
Type nr: -
Formaat: A0
Tekeningnr: -
Datum: 14-8-2014
Fase
Bouwdeel
Projectnr: 06.358173
Getekend: MTE
Bouwlaag: 0
Bladnr: 1v2

Wijz.	Datum:	Omschrijving:	Init.	Gez.	Cont.

Ontwerp

HIG dynamisch in Techniek Building Solutions
NEWTONSTRAAT 37, 1704 SB HEERHUGOWAARD TEL: (072)-850 10 10 FAX: (072)-850 10 19

Opgavens:
Naam: Clusius College Castricum
Lokatie:
Straat: Oranjelaan 2a
PC: 1901 TX Plaats: Castricum
Land: NL

Omschrijving:
Terreintekening

Tek.nr:	Blad:	Datum:	Gek.:	Gez.:	Proj.L:	Schaal:	Formaat:
K001	A0	25-4-2014	RM	RR	RR	1:200	A0

Tekening mag niet worden gekopieerd of aan derden worden verstrekt zonder toestemming van HIG Building Solutions
P:\projecten\Castricum\Clusius College Castricum\Tekeningen\K001 Terreintekening Begane grond - Standaard\Terreintekening Begane grond - Standaard.dwg
Gebaseerd op: StabiCAD®