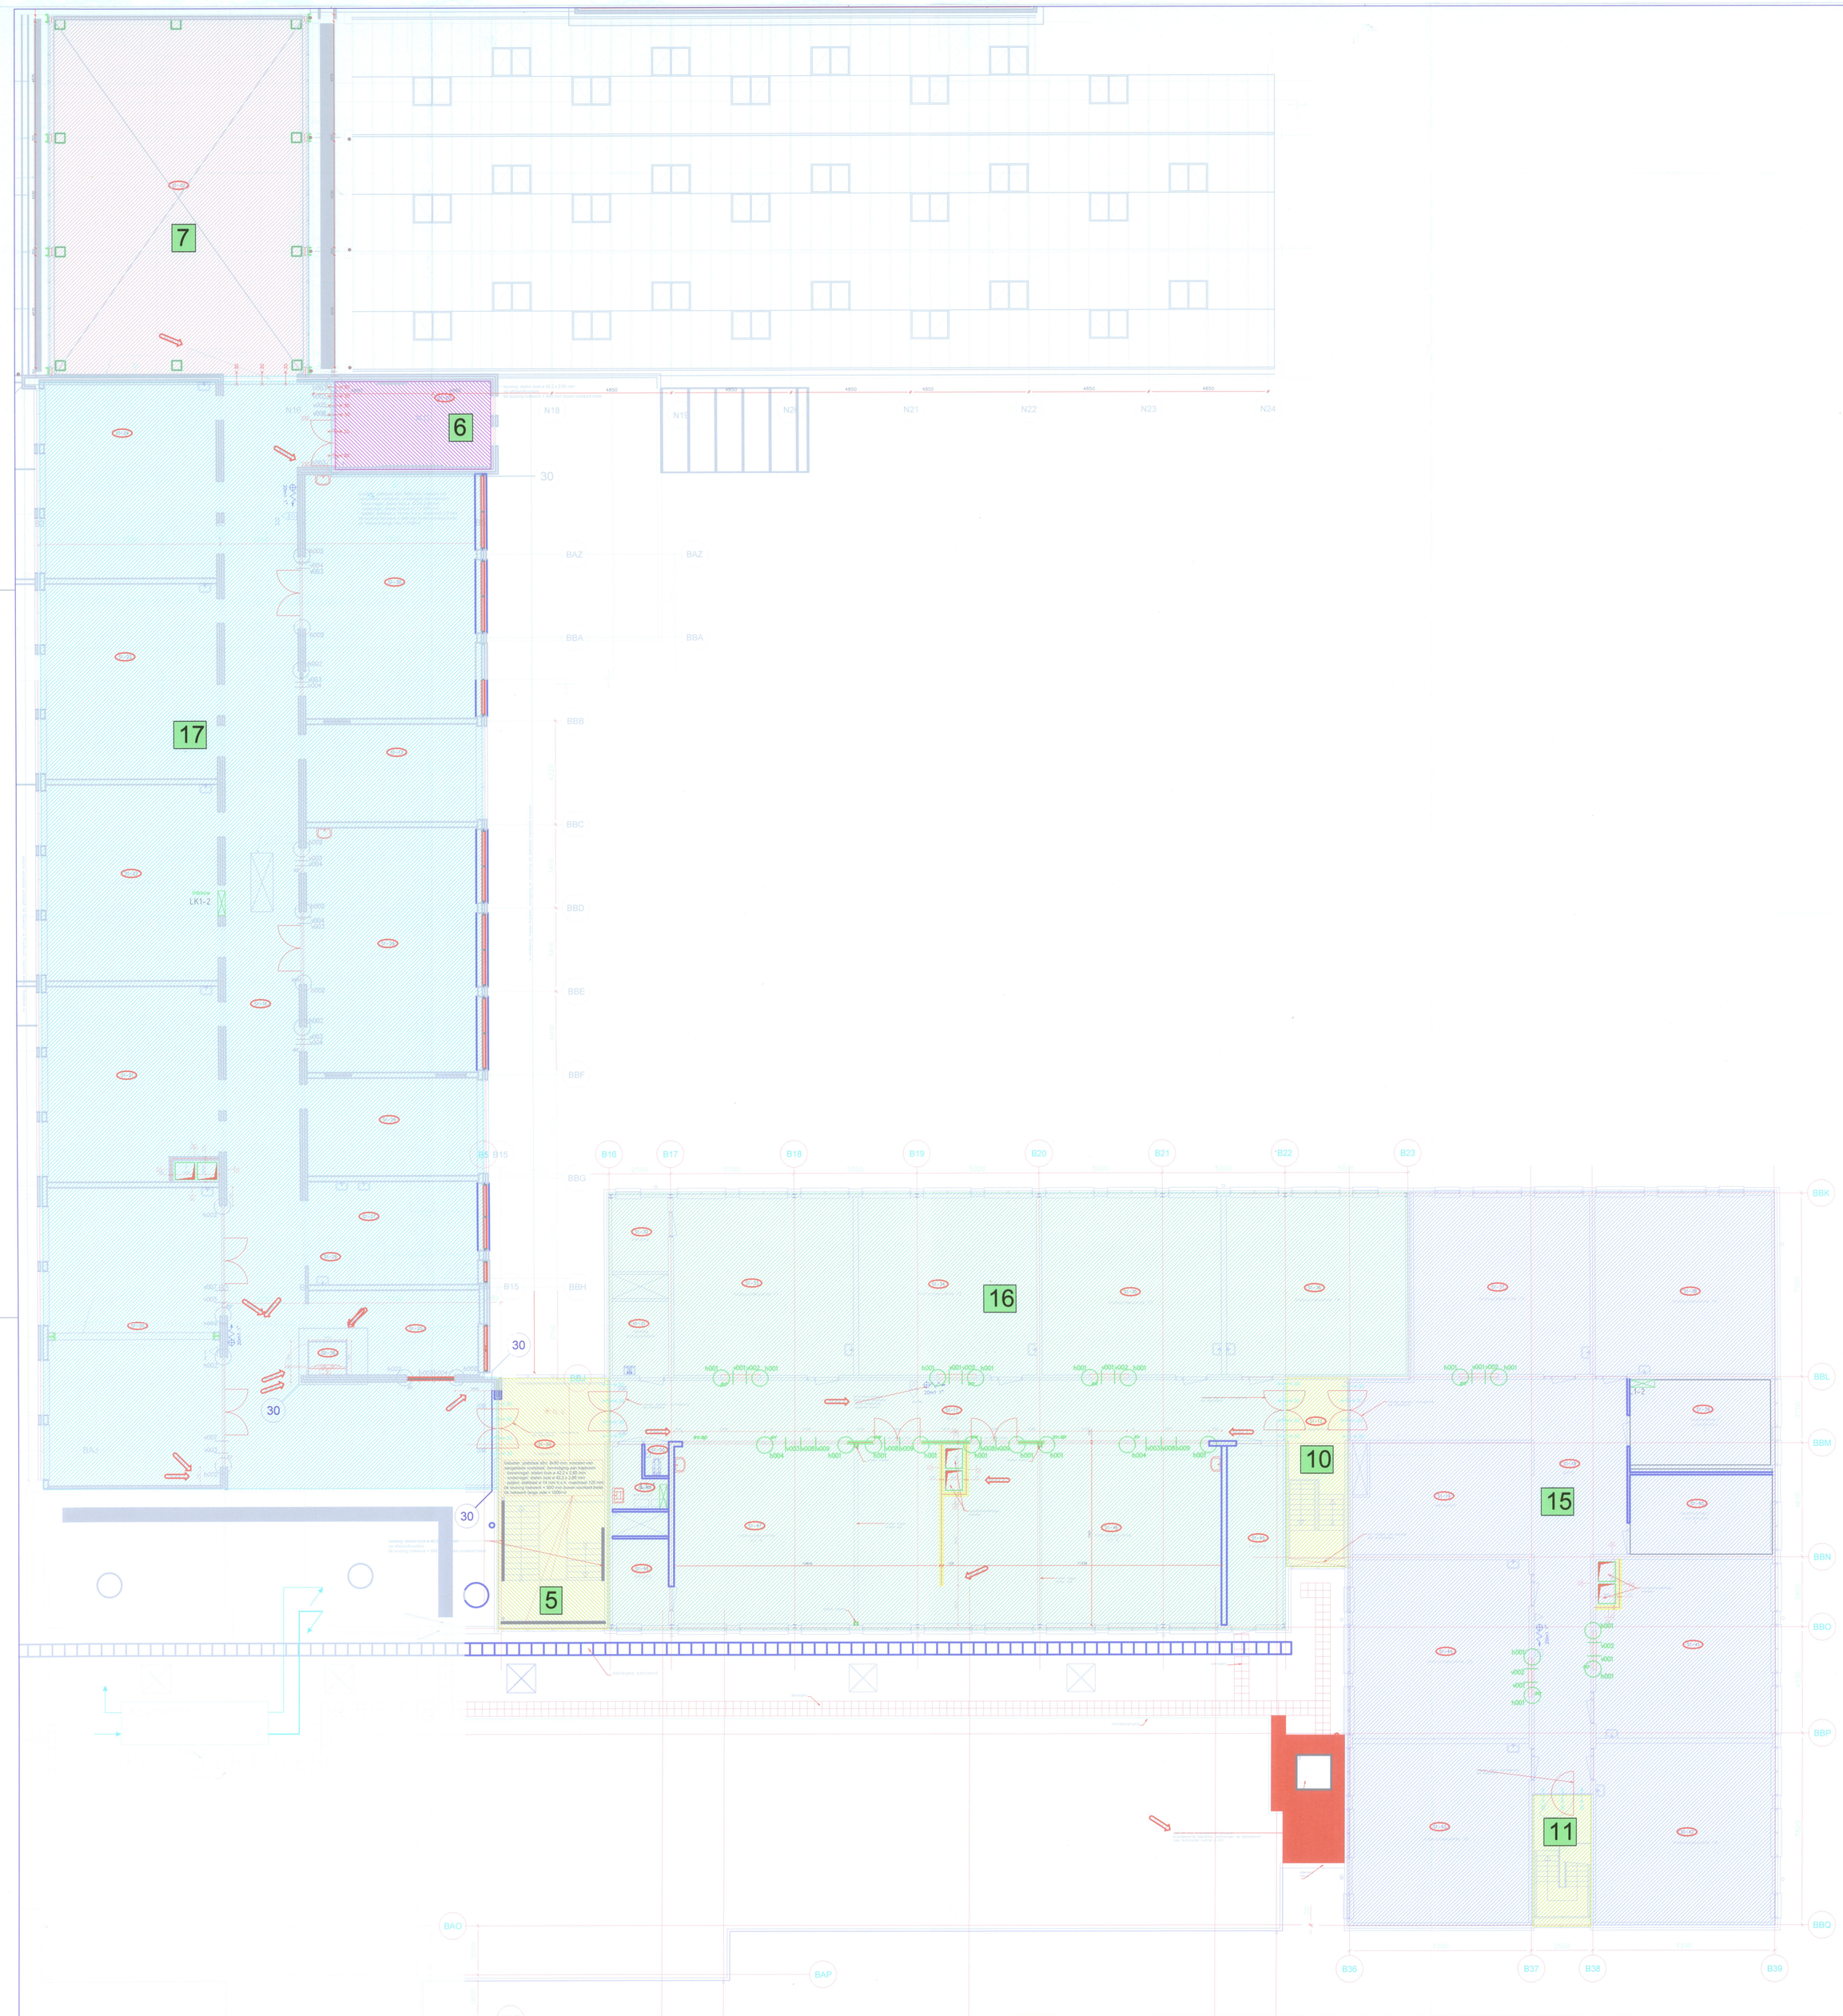

xx Zone nummer

STATUS DOCUMENT

☐	ONTVANGEN	d.d.
☒	TER CONTROLE /GOEDKEURING	d.d. 14-08-2014
☐	TER INFORMATIE	d.d.
☐	VOORLOPIG / CONCEPT	d.d.
☐	DEFINITIEF / VOOR UITVOERING	d.d.
☐	VERVALLEN	d.d.
☐	AS BUILD	d.d.

Naam: par.

Controle Projecterings deskundige

Datum: 18-8-14

Akkoord: Ja / Nee

Paraaf Dhr. P. Lambert

STATUS	Par
Voorstel dd	
Uitvoering dd	
Vervallen dd	
Ter goedkeuring dd	
Geconfroleerd dd	

Chubb Fire & Security B.V.
Cruquiusweg 118 1019 AK Amsterdam

Chubb Fire & Security

ONDERWERP: Zone Indeling
Brandmeld installatie
Clusius College Castricum

Opdrachtgever:

Offertenr: - | Type nr: | Projectnr: 06.358173
Schaal: 1:100 | Formaat: A0 | Tekenafdnr:
Datum: 14-8-2014 | Getekend: MTE
Fase | Bouwdeel | Bouwlaag 1 | Bladnr. 2v2

Wijz.	Datum:	Omschrijving:	Init.	Gez.	Contr.

HIG dynamisch in Techniek Building Solutions
NEWTONSTRAAT 37, 1704 SB HEERHUGOWAARD TEL: (072)-850 10 10 FAX: (072)-850 10 19

Ontwerp

Gegevens:
Naam: Clusius College Castricum
Lokaliteit:
Straat: Oranjelaan 2A
PC: 1901 TX Plaats: Castricum
Land: NL

Omschrijving:
Brandmeldinstallatie hoofdgebouw verdieping

Tek.nr.:	Blad:	Datum:	Dat.:	Gez.:	Proj.Lt.:	Schaal:	Formaat:
E104	A0	4-4-2014	RM	RH	RH	1:100	A2

gekend met StabiCAD®