SLUIT AAN OP DEEL 4, TEKENINGNUMMER E65-01-41

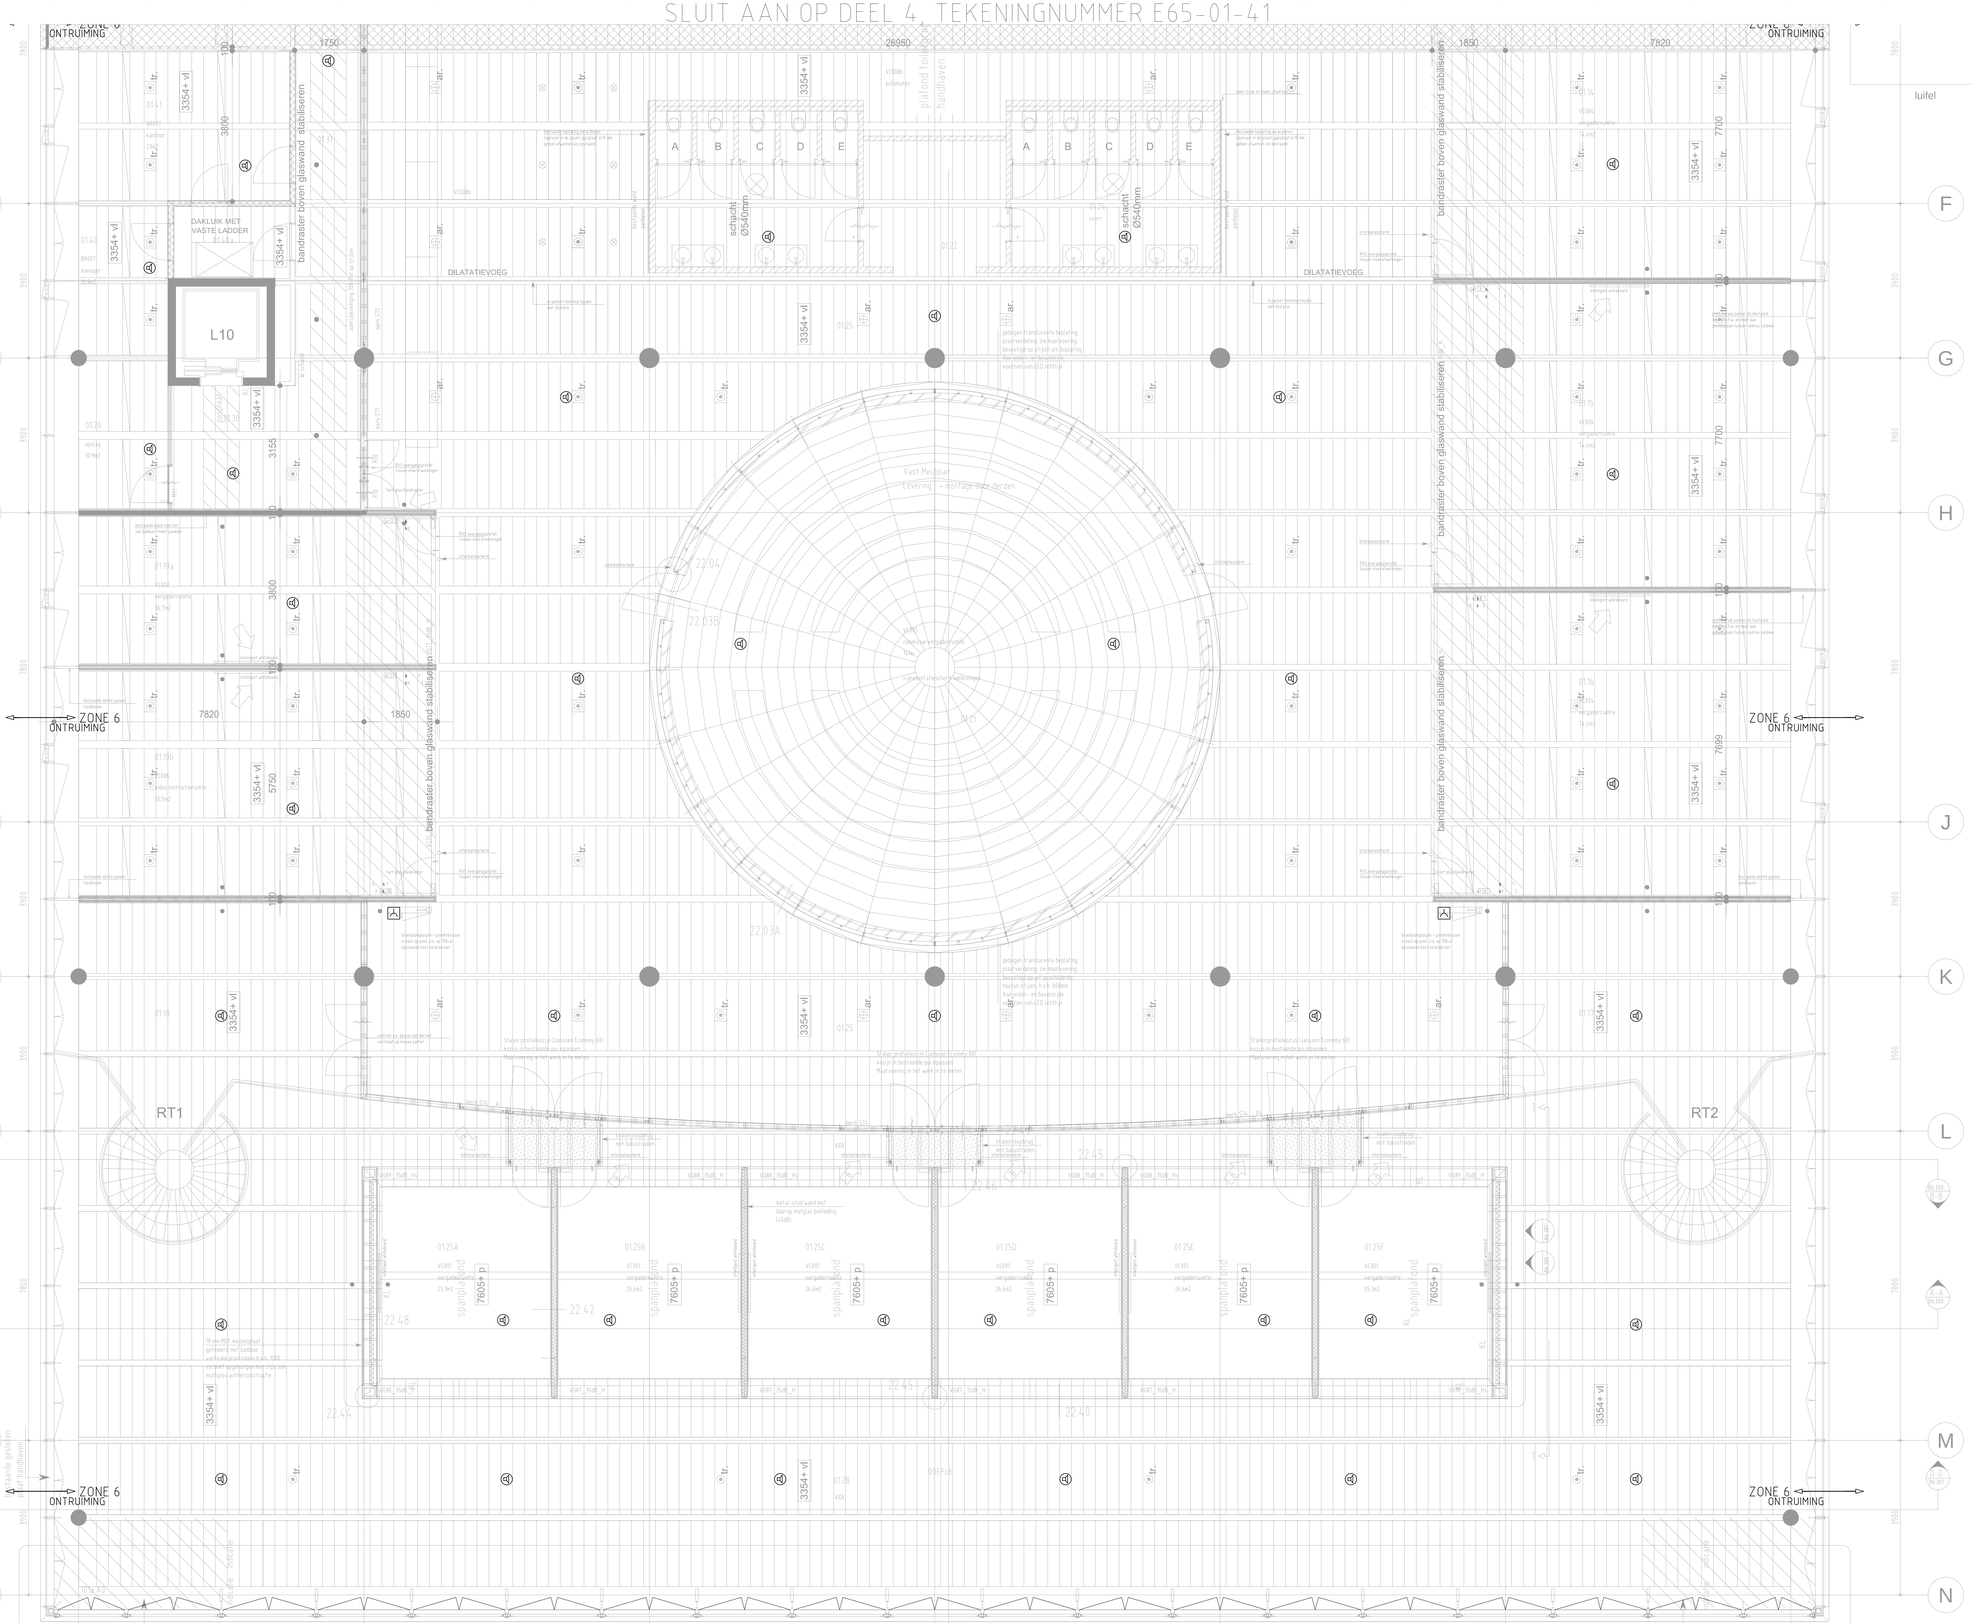

Legenda

- Rookmelder
  Afstand tot de wand > 0.5m
  Afstand tot uitblaasopening > 1.5m
- Handmelder H= 1.2m - 1.5m
- Kleefmagneet
- Stuursignaal van BMC
- Ontvangstsignaal naar BMC
- Nevenindicator
- Luidspeaker opbouw (BOSCH, 6W, Φ220mm, diepte:111mm Type: LC1-WM06E8 + LC1-CSMB)
- Luidspeaker inbouw plafond (SIEMENS, 6W, Φ150mm, diepte:62mm, wall/ceiling, Type:L98104-W9002-P25)
- Stuurbox(en) t.b.v. afschakelen sloten 24V TGC
  Aantal en lokatie n.t.b. na definitief ontwerp BMC.
- BMC Brandmeldcentrale/Sprinklercentrale
- Flitslicht
- Zwaailicht

CONCEPT

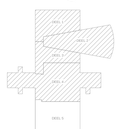

Opdrachtgever Provinciehuis Utrecht	Phytagoraslaan 101 3584 BB Utrecht T 030 2589111 www.provincie-utrecht.nl
Architect Van Mourik Architecten	Wassenaarseweg 32 2596 CJ Den Haag T 070 3606830 www.architectenvanmourik.nl
Deerns RAADGEVENDE INGENIEURS BV	Fleminglaan 10 Postbus 1211 2280 CE Rijswijk T 088 374 0000 www.deerns.nl

rev	omschrijving	datum	getek	gecontr.	dirc.
3	Revisie	26-1-2012	DS	JVI	

Eureka Provinciehuis Utrecht
1e Verdieping - Deel 5
Brandmeld- & Ontruimingsinstallatie

CAD-Ref. E-WT-01.dwg
behoort bij:
Website Workspheres: www.workspheres.nl
Email:

Strukton Workspheres
Locatie Maarssen
Planetenbaan 1
Postbus 1030
3606 AA Maarssen
3600 BV Maarssen
Tel. 0346-588888
Fax. 0346-588030

status: Revisie

archief:
schaal: 150
proj.nr. 143059900
tek.nr. E65-01-51
A0+
M. 5/5

AUTEURSRECHTEN VOORBEHOUDEN OVEREENKOMSTIG DE WET