


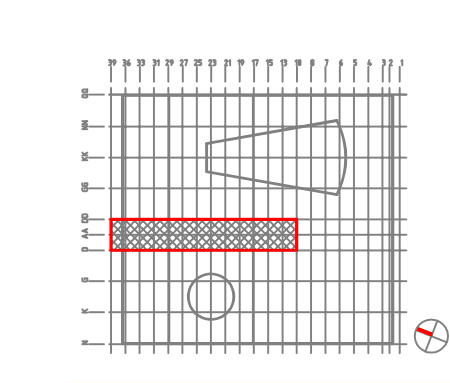

- Legenda**
- Rookmelder
 - Brandhandmelder
 - Kleefmagneet
 - Stuursignaal van BMC
 - Ontvangstsignaal naar BMC
 - Nevenindicator
 - Luidspreker opbouw
 - Luidspreker inbouw plafond
 - Stuurbox(en) t.b.v. afschakelen sloten 24V TGC
 - Brandmeldcentrale/Sprinklercentrale
 - Flitslicht
 - Zwaailicht
 - Nevenpaneel



Oprachtgever
Provinciehuis Utrecht

Architect
Van Mourik Architecten

Deerns
RAADGEVENDE INGENIEURSB.V.

rev. omschrijving
Platform: 14-10-2015
d.d.
get.
groot
lsc.
lsc.

1. Revisie: brandmelding
14-10-2015
P.J.
A x d.w.

2. Definitief
14-10-2015
G.S.
A x d.w.

3. Concept
14-10-2015
G.S.
A x d.w.

Eureka provinciehuis Utrecht
2e Verdieping
Brandmeld- & Ontruimingsinstallatie

status
architect
schied. 150
proj.nr. 14099900
pak.nr.
E65-02-01
1/1

Revisie

Strukton

2e verdieping
001.02.AC
22-11-2010

Phytagoralaan 101
3504 GB Utrecht
T 030 2589111
www.provincie-utrecht.nl

Wassenaarseweg 32
2006 CJ Den Haag
T 070 3606830
www.architectenvanmourik.nl

Flaminglaan 10
Postbus 1211
2280 CE Rijswijk
T 088 374 0000
www.deerns.nl

Website: Workshpere
www.workshpere.nl
Email:

Autorenspreken, Voorbereiden, Overeenkomstig de