




- Legenda**
- Rookmelder
 - Brandmelder
 - Kleefmagneet
 - Stuursignaal van BMC
 - Ontvangstsignaal naar BMC
 - Nevenindicator
 - Luidspreker opbouw
 - Luidspreker inbouw plafond
 - Stuurboxen/ t.b.v. afschakelen sloten 24V TGC
 - Brandmeldcentrale/Sprinklercentrale
 - Flitslicht
 - Zwaailicht
 - Nevenpaneel

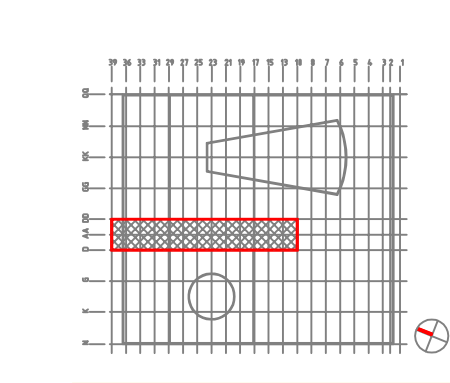

Opdrachtgever
Provinciehuis Utrecht
Phylagoralaan 101
3504 GB Utrecht
T 030 2589111
www.provincie-utrecht.nl

Architect
Van Mourik Architecten
Wassenaarseweg 32
2006 CJ Den Haag
T 070 3606330
www.architectenvanmourik.nl

Deerns
RAADGEVENDE INGENIEURS BV
Fleminglaan 10
Postbus 1231
2280 CE Rijswijk
T 088 374 0000
www.deerns.nl

rev.	omschrijving	Platdatum: 04-06-2015	o.s.	get.	gaten	acc.	acc.
1	Revisie: brandmelding	21-01-2015	P.N.	A.v.d.M.			
2	Definitief	14-03-2015	OS				
3	Concept	26-1-2015	OS	PN			

Eureka provinciehuis Utrecht
4e Verdieping
Brandmeld- & Ontruimingsinstallatie

Strukton
Locatie: Haasroos
Postbus 9030
3406 AK Haasroos
T 0346-588888
F 0346-588888

Workspere
T 0346-588888
F 0346-588888

Revisie

staten

staten	archief	schakel	150	A0
1	1	1	1	1

4e verdieping
001.04.02
22-11-2010

AUTORENRECHTEN VOORBEHOUDEN OVERNAMEPOTEGT DE