

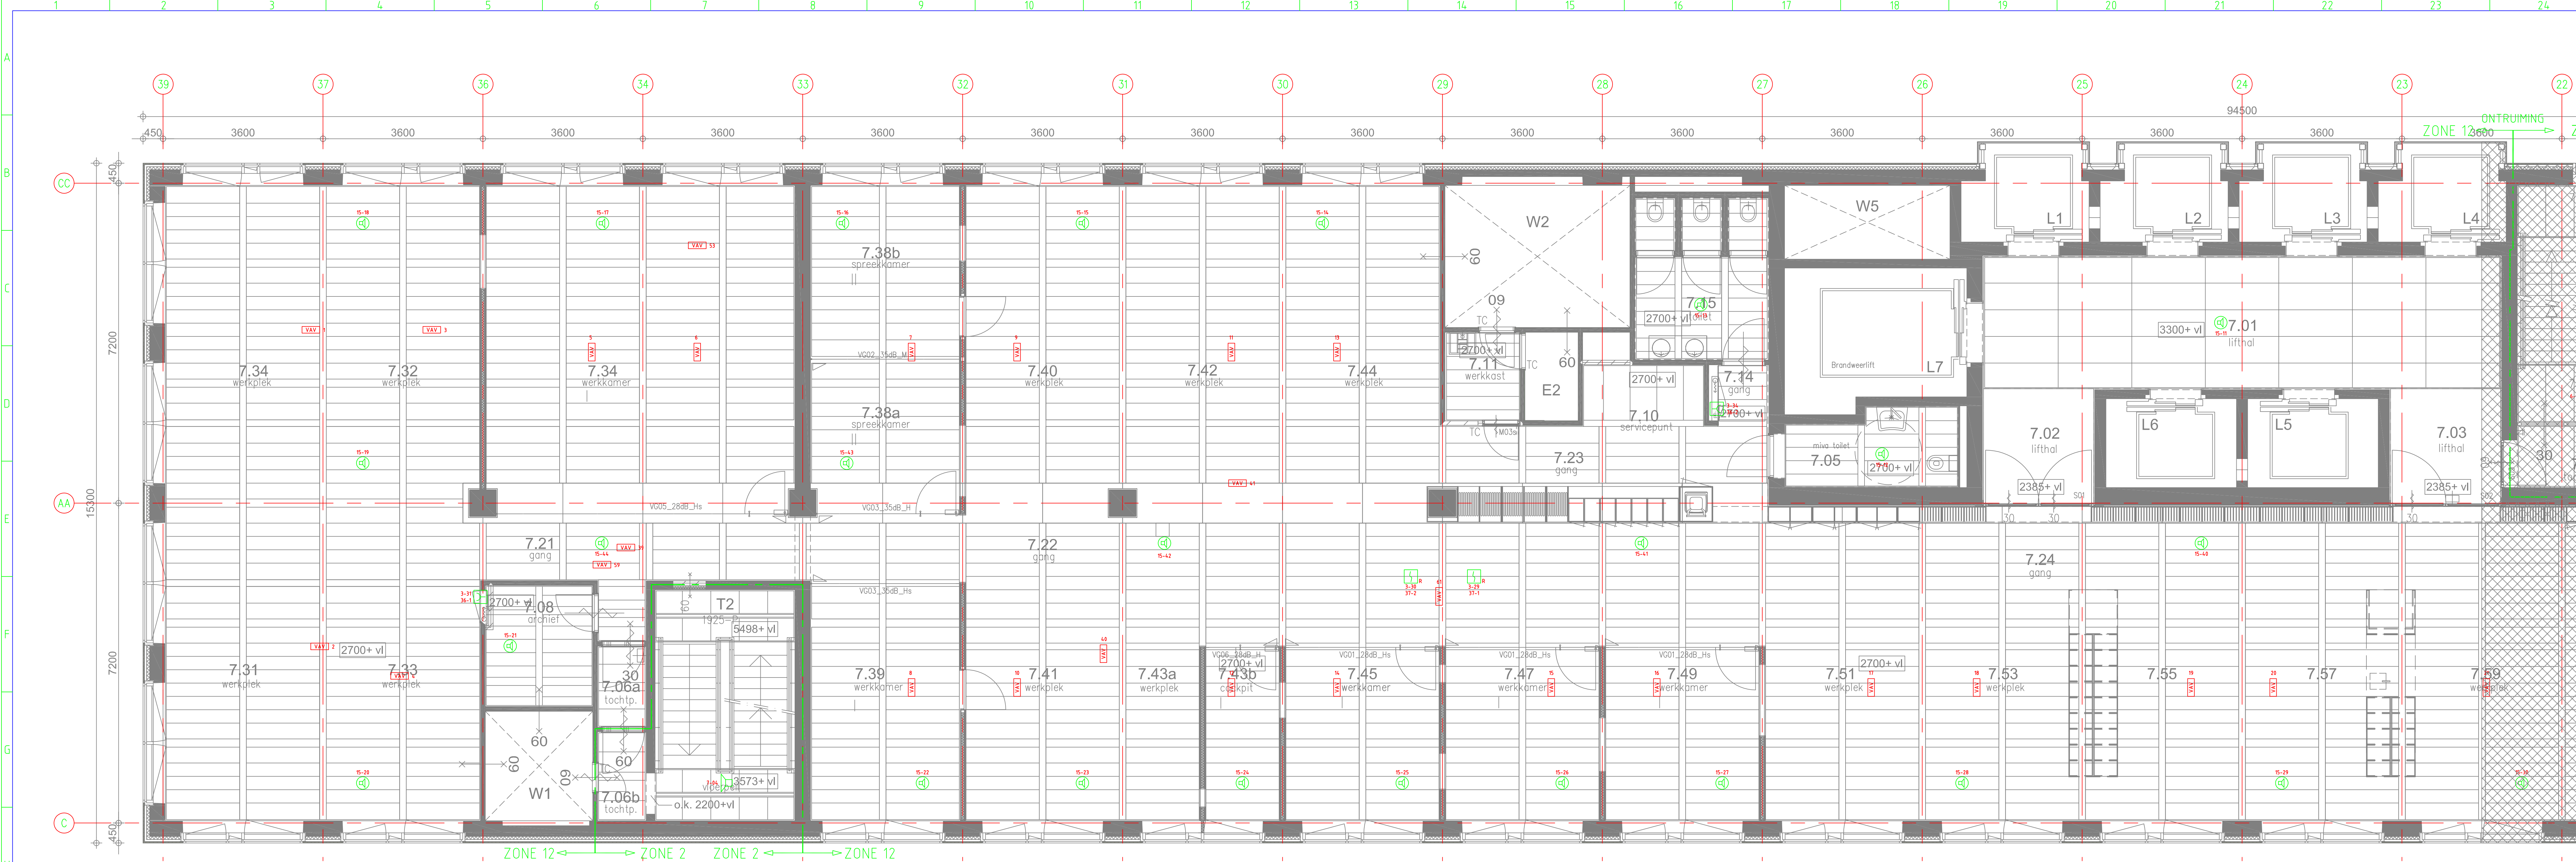
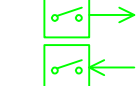
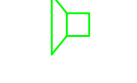
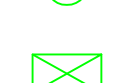


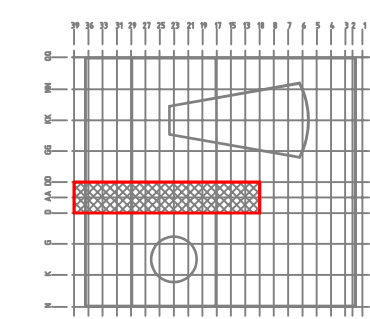

Legenda

-  Rookmelder
Afstand tot de wand > 0.5m
Afstand tot uitblaasopening > 1.5m
 -  Handmelder H= 12m - 15m
Kleefmagneet
Stuursignaal van BMC
Ontvangstsignaal naar BMC
Nevenindicator
 -  Luidspreker opbouw (BOSCH, 6W, Ø220mm, diepte:111mm
Type: LC1-WM0616 + LC1-CSM6)
Luidspreker inbouw plafond (SIEMENS, 6W, Ø150mm, diepte:52mm, wall/ceiling, Type:L98104-W9002-P25)
 -  Stuurbbox(en) t.b.v. afschakelen sloten 24V TGC
Aantal en lokatie n.t.b. na definitief ontwerp BMC
 -  Brandmeldcentrale/Sprinklercentrale
 -  Flitslicht
 -  Zwaalicht
- Kabel type ontruiming: DRAX VULT-N-MB 2X15 R00D MT
Kabel type brandmeld: DRAX SIGK MBZH 1X2X0,8 BM MT

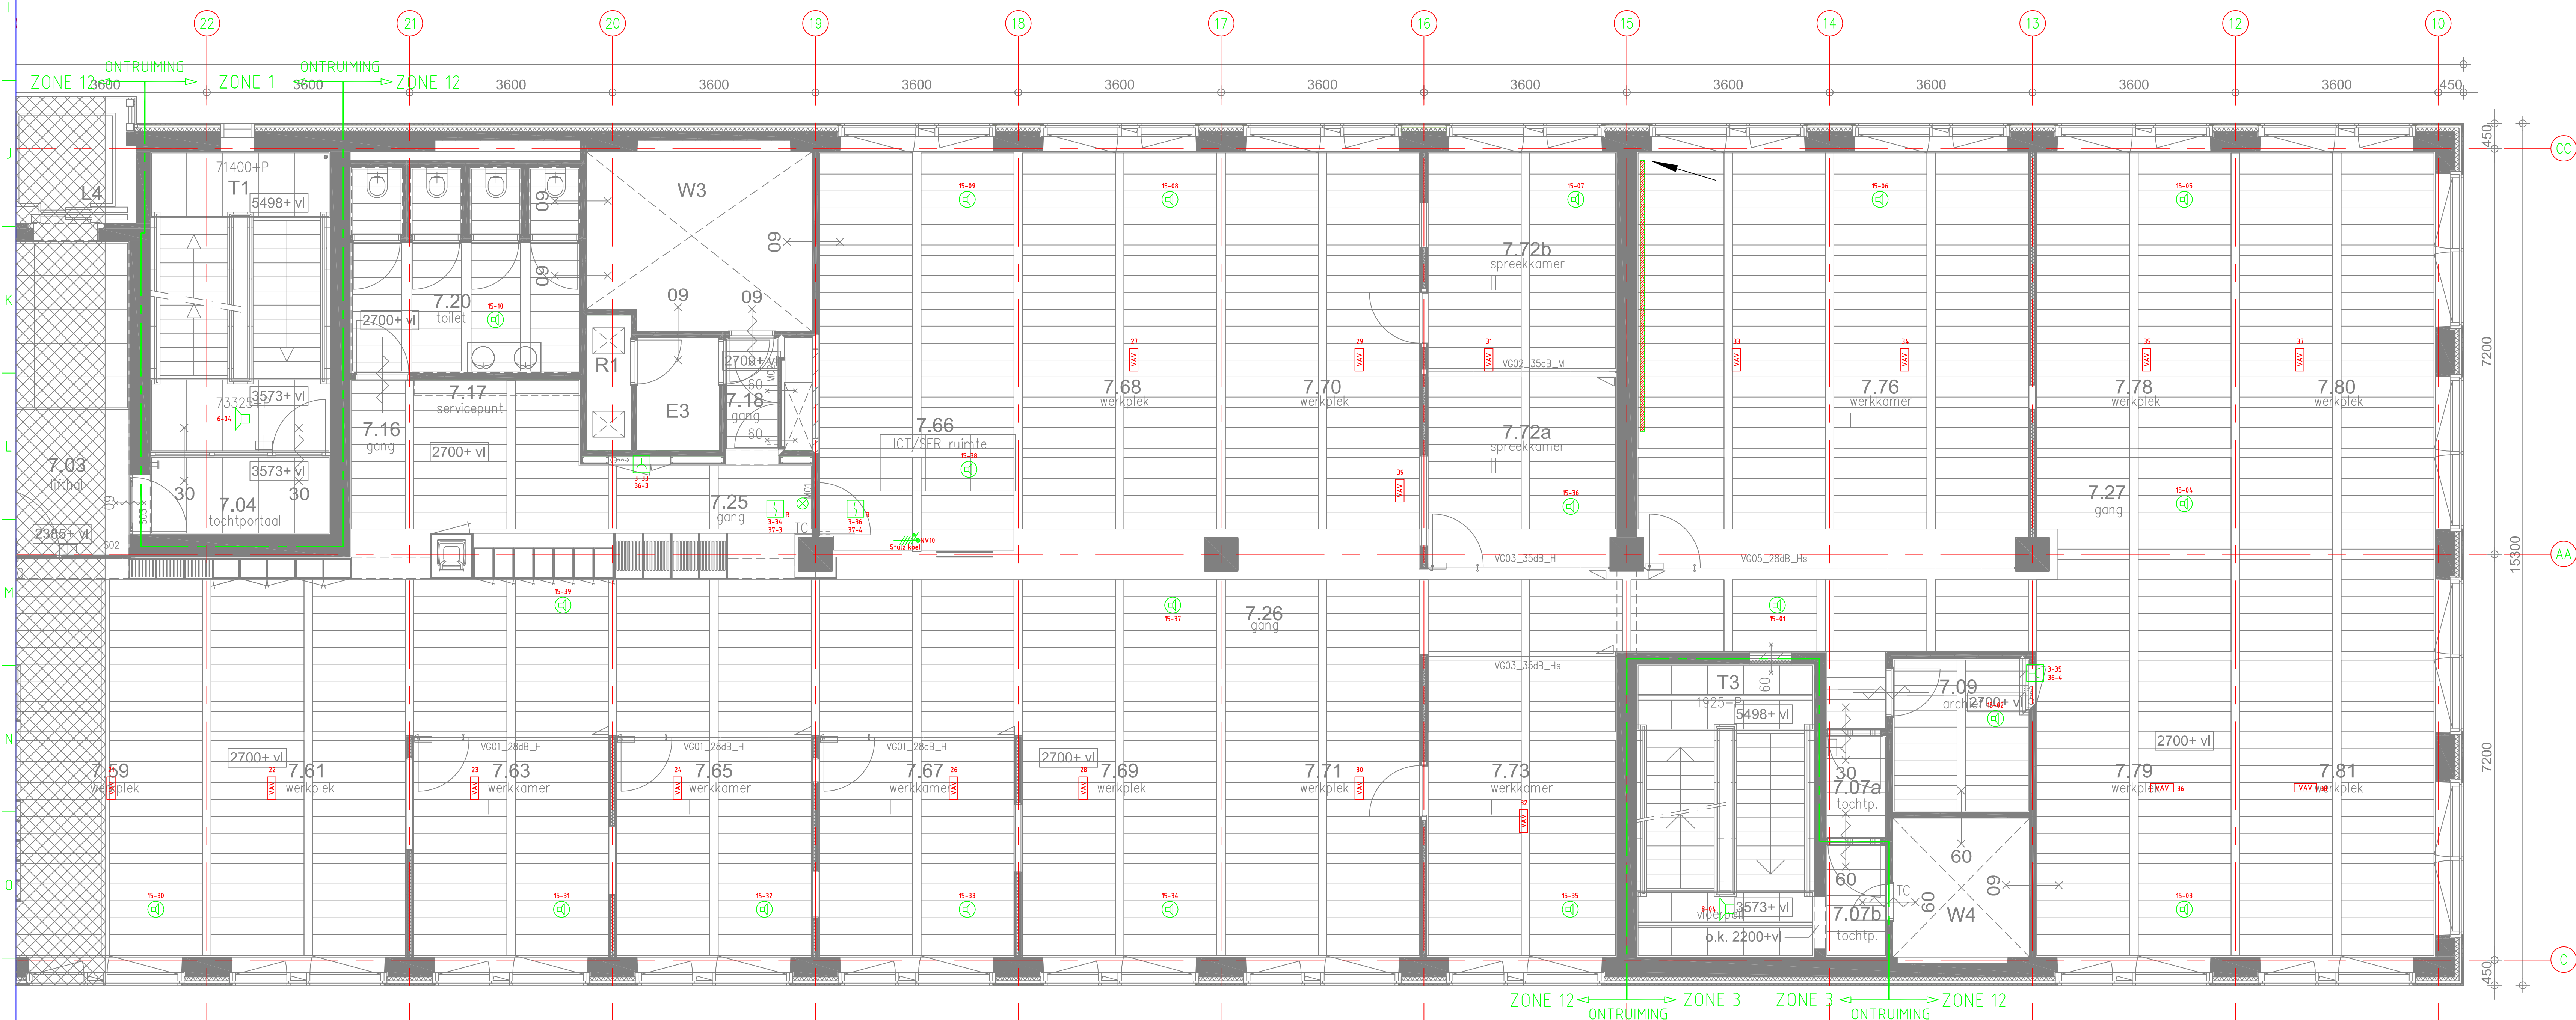

Plafond tekening d.d. 07-02-2013
Bouwkundige onderlegger d.d. 07-02-2013

Opdrachtgever
Provinciehuis Utrecht

Phytogoralaan 101
www.provincie-utrecht.nl

Deerns
RAADGEVENDE INGENIEURSBY

Pleninglaan 10
Postbus 12111
2280 CE Rijswijk
T 088 374 0000
www.deerns.nl

rev	omschrijving	td	gtd	gtdn	tdn	rev
1	Revisie brandmelding	21-01-2015	PJK	A.L.M.		
2	Definitief	21-01-2015	Wdbs	MR	PM	
Eureka provinciehuis Utrecht 7e verdieping Brandmeld- & Ontruimingsinstallatie						
Status Revisie						
A0						
E65-07-01						