




- Legenda**
- Rookmelder  
Afstand tot de wand > 0.5m  
Afstand tot uitblaasopening > 1.5m
  - Handmelder H= 1.2m - 1.5m  
Kleefmagneet  
Stuursignaal van BMC  
Ontvangstsignaal naar BMC  
Nevenindicator
  - Luidspreker opbouw ( BOSCH, 6W, Ø220mm, diepte111mm  
Type: LC1-WM068 + LC1-CSMB )
  - Luidspreker inbouw plafond ( SIEMENS, 6W, Ø150mm,  
diepte62mm, wal/ceiling, TypeL98104-W9002-P25 )
  - Stuurbox(en) t.b.v. afschakelen sloten 24V TGG  
Aantal en lokatie n.t.b. na definitieve ontwerp BMC
  - Brandmeldcentrale/Sprinklercentrale
  - Flitslicht
  - Zwaailicht
  - Kabel type ontruiming: DRAX VULT-N-MB 2X15 R00D MT
  - Kabel type brandmeld: DRAX SIGK MBZH 1X2X0,8 BM MT

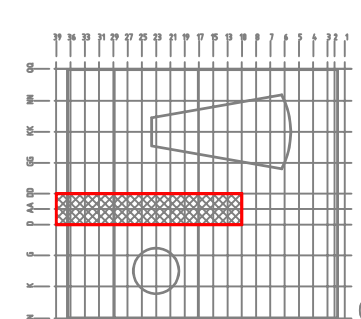

Plafond tekening d.d. 07-02-2013  
Bouwkundige onderlegger d.d. 07-02-2013

Opdrachtgever  
**Provinciehuis Utrecht**  
Phylagorealaan 101  
Postbus 1211  
2280 CE Rijswijk  
T 088 374 0000  
www.provincie-utrecht.nl

**Deerns**  
RAADGEVENDE INGENIEURSBY

| omschrijving            | td         | gft | gaten  | tel | en |
|-------------------------|------------|-----|--------|-----|----|
| 1. Revisie brandmelding | 21-01-2015 | PJK | A.L.M. |     |    |
| 2. Definitief           | 26-01-2015 | PPH |        |     |    |

Eureka provinciehuis Utrecht  
9e verdieping  
Brandmeld- & Ontruimingsinstallatie

**Strukton**  
Worksphere  
Locatie Utrecht  
Merkwaardijk 2  
Postbus 930  
3600 BV Maarssen

**Revisie**  
archief: 150  
tel: 0344-588988  
fax: 0344-588990  
E65-09-01

status: A0