




- Legenda**
- Rookmelder
 - Brandhandmelder
 - Kleefmagneet
 - Stuursignaal van BMC
 - Ontvangstsignaal naar BMC
 - Nevenindicator
 - Luidspreker opbouw
 - Luidspreker inbouw plafond
 - Stuurbox(en) t.b.v. afschakelen sloten 24V TGC
 - Brandmeldcentrale/Sprinklercentrale
 - Flitslicht
 - Zwaailicht
 - Nevenpaneel

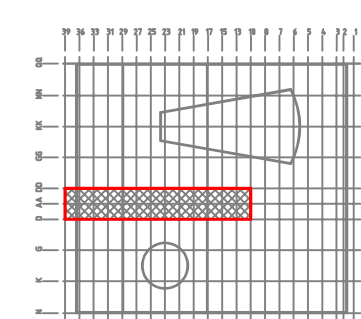

Plafond tekening B8.410 d.d. 26-01-2012
Bouwkundige onderlegger B8.110 d.d. 26-01-2012

Opdrachtgever		Phytagoraal 101		3504 BB Utrecht		T 030 2589111		www.provincie-utrecht.nl	
Architect		Van Mourik Architecten		Wassenaarseweg 32		2206 CE Rijswijk		T 070 3608300	
								www.architectenvanmourik.nl	
Deerns		RAADGEVEND INGENIEURS BV		Pijnlinglaan 10		Postbus 1211		2280 CE Rijswijk	
								T 088 374 0000	
								www.deerns.nl	
Revisie		Plafond: 10-10-2015		get.		groot		acc.	
1		Revisie: brandmelding		21-01-2015		P.N.		A.v.d.M.	
2		Detail: 10-10-2015		G.S.		G.S.		G.S.	
3		Concept: 26-1-2015		G.S.		P.N.		P.N.	
