




- Legenda**
- Rookmelder
 - Brandhandmelder
 - Kleefmagneet
 - Stuursignaal van BMC
 - Ontvangstsignaal naar BMC
 - Nevenindicator
 - Luidspreker opbouw
 - Luidspreker inbouw plafond
 - Stuurbox(en) t.b.v. afschakelen sloten 24V TGC
 - Brandmeldcentrale/Sprinklercentrale
 - Flitslicht
 - Zwaailicht
 - Nevenpaneel

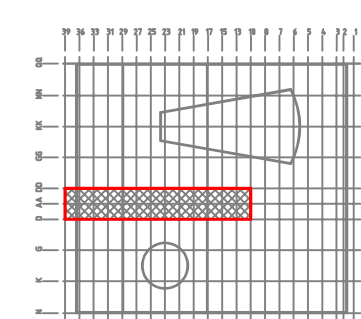

Plafond tekening B8.410 d.d. 26-01-2012
Bouwkundige onderlegger B8.110 d.d. 26-01-2012

Opdrachtgever
Provinciehuis Utrecht
Phylagoralaan 101
3504 BS Utrecht
T 030 2589111
www.provincie-utrecht.nl

Architect
Van Mourik Architecten
Wassenaarseweg 32
2006 CJ Den Haag
T 070 3608300
www.architectenvanmourik.nl

Deerns
RAADGEVENDE INGENIEURSB.V.
Pijnlinglaan 10
Postbus 1211
2280 CE Rijswijk
T 088 374 0000
www.deerns.nl

rev.	omschrijving	Plafond: 14-16-215	d.d.	get.	groot.	acc.	acc.
1	Revisie: brandmelding	21-01-2015	P.J.	A.v.d.M.			
2	Definitief	14-1-2012	DS				
3	Concept	26-1-2012	DS	P.J.			

Eureka provinciehuis Utrecht
11e Verdieping
Brandmeld- & Ontruimingsinstallatie

Website: www.workspace.nl
E-mail: info@workspace.nl

Strukton
Locatie: Haarsloo
Postbus 1830
T 0345-508888

Revisie
A0
1/1