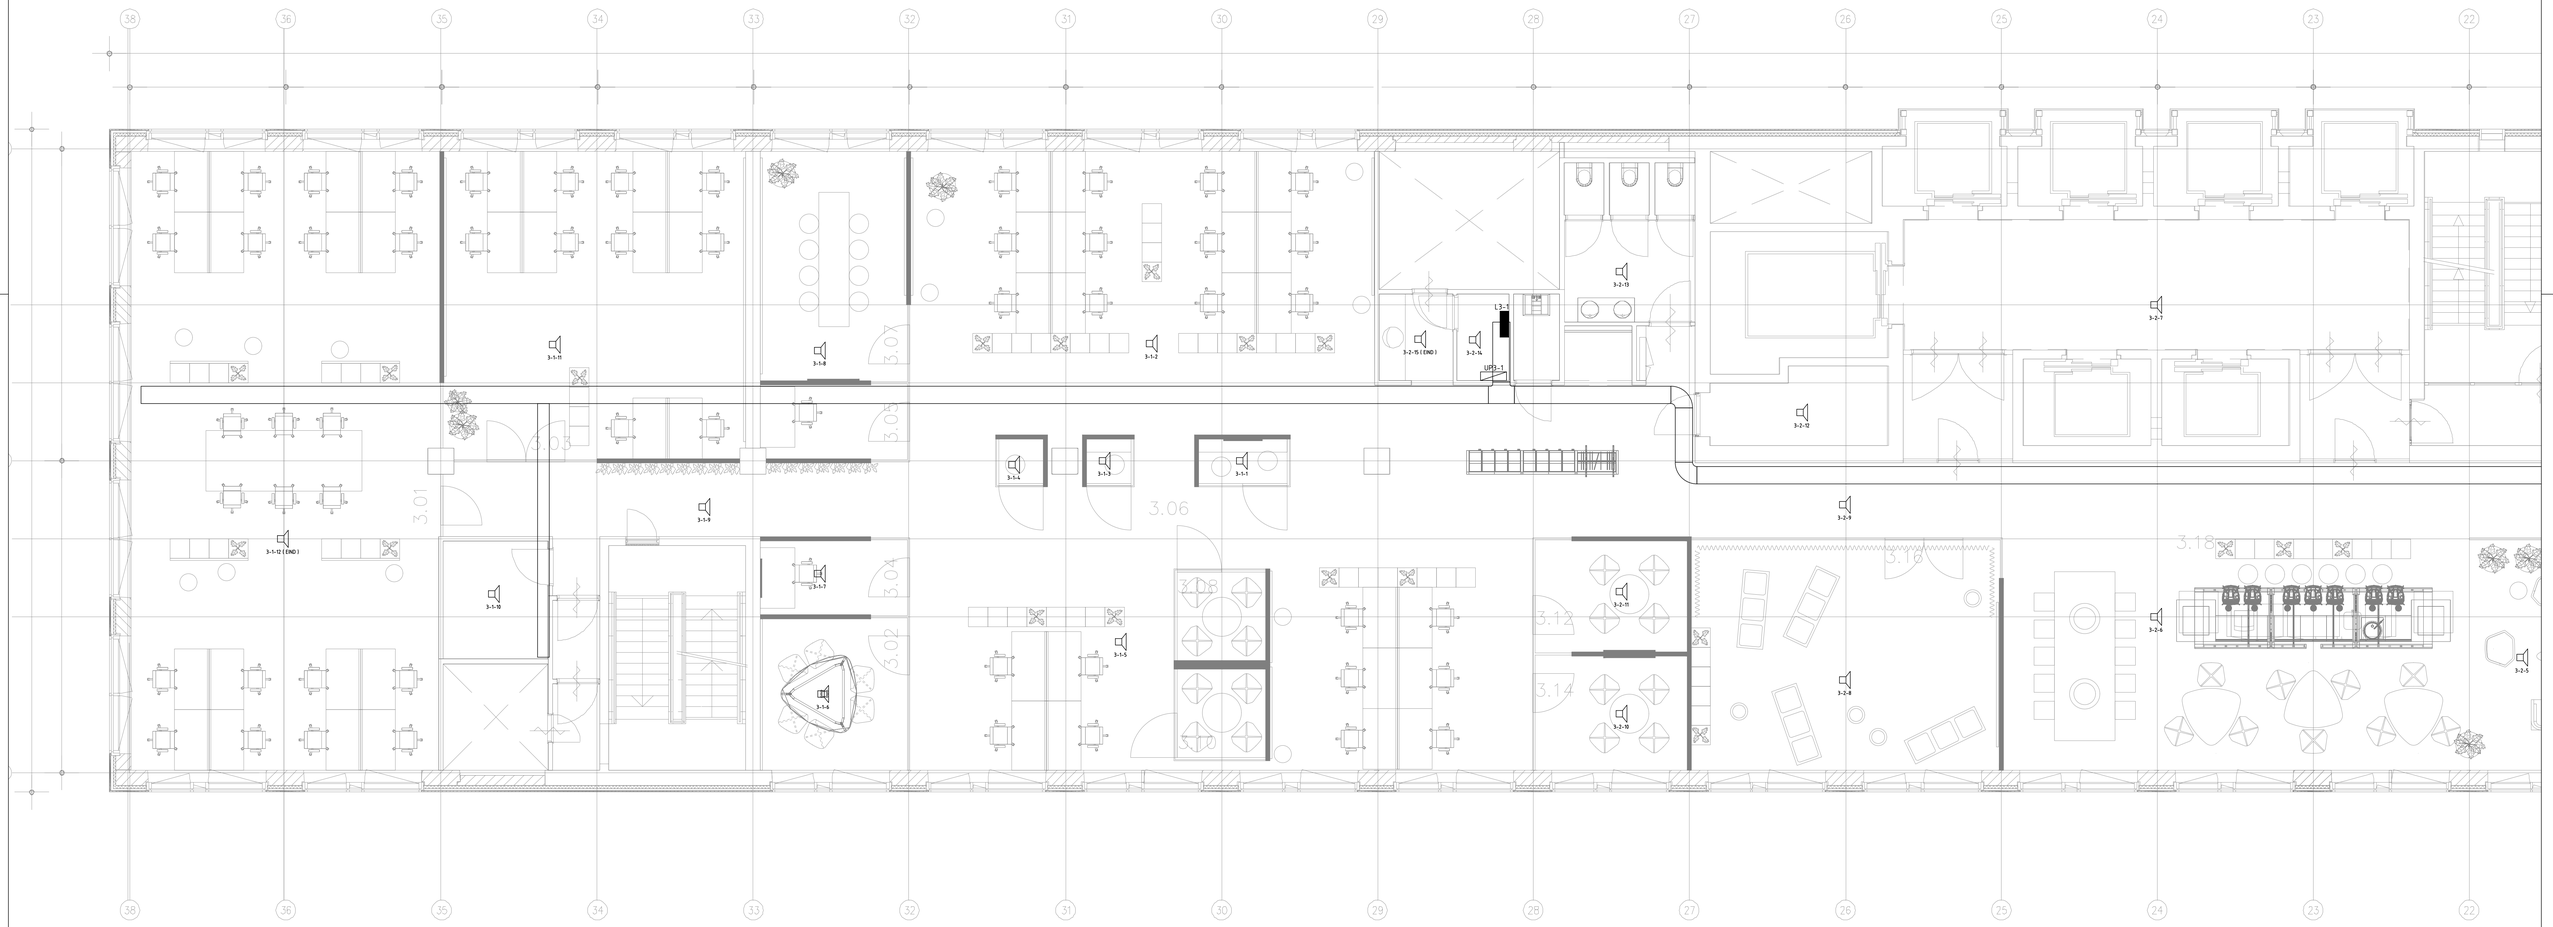

kronenburg techniek

Archimedesbaan 25
3439 ME Nieuwegein
☎ 030 287 17 66
✉ info@kronenburg-techniek.nl
www.kronenburg-techniek.nl

Akkoord 1:	Akkoord 2:
paraaf:	paraaf:
d.d. : ... - ... - 20...	d.d. : ... - ... - 20...

Revisie

Projectnummer
2100029

Opdrachtgever:
Adviseur:
Architect:

Tekeningnr.: **EBO-03-01**
Wijzigingcd.: **A**

Bestemd voor:

Provinciehuis te Utrecht
Archimedeslaan 6, 3584 BA Utrecht

Omschrijving:

Ontruimingsalarminstallatie
3e verdieping - Deel 1

Project en Tekening
Projectleider: RIO
Tekenaar: EL
Datum: 13-7-21
Schaal: 1:50
Formaat: A0

Bouwkundige onderlegger
Door:
Datum:
Tekening:

Code:	Door:	Datum:	Wijzigingen:
A	EL	4-5-22	Revisie