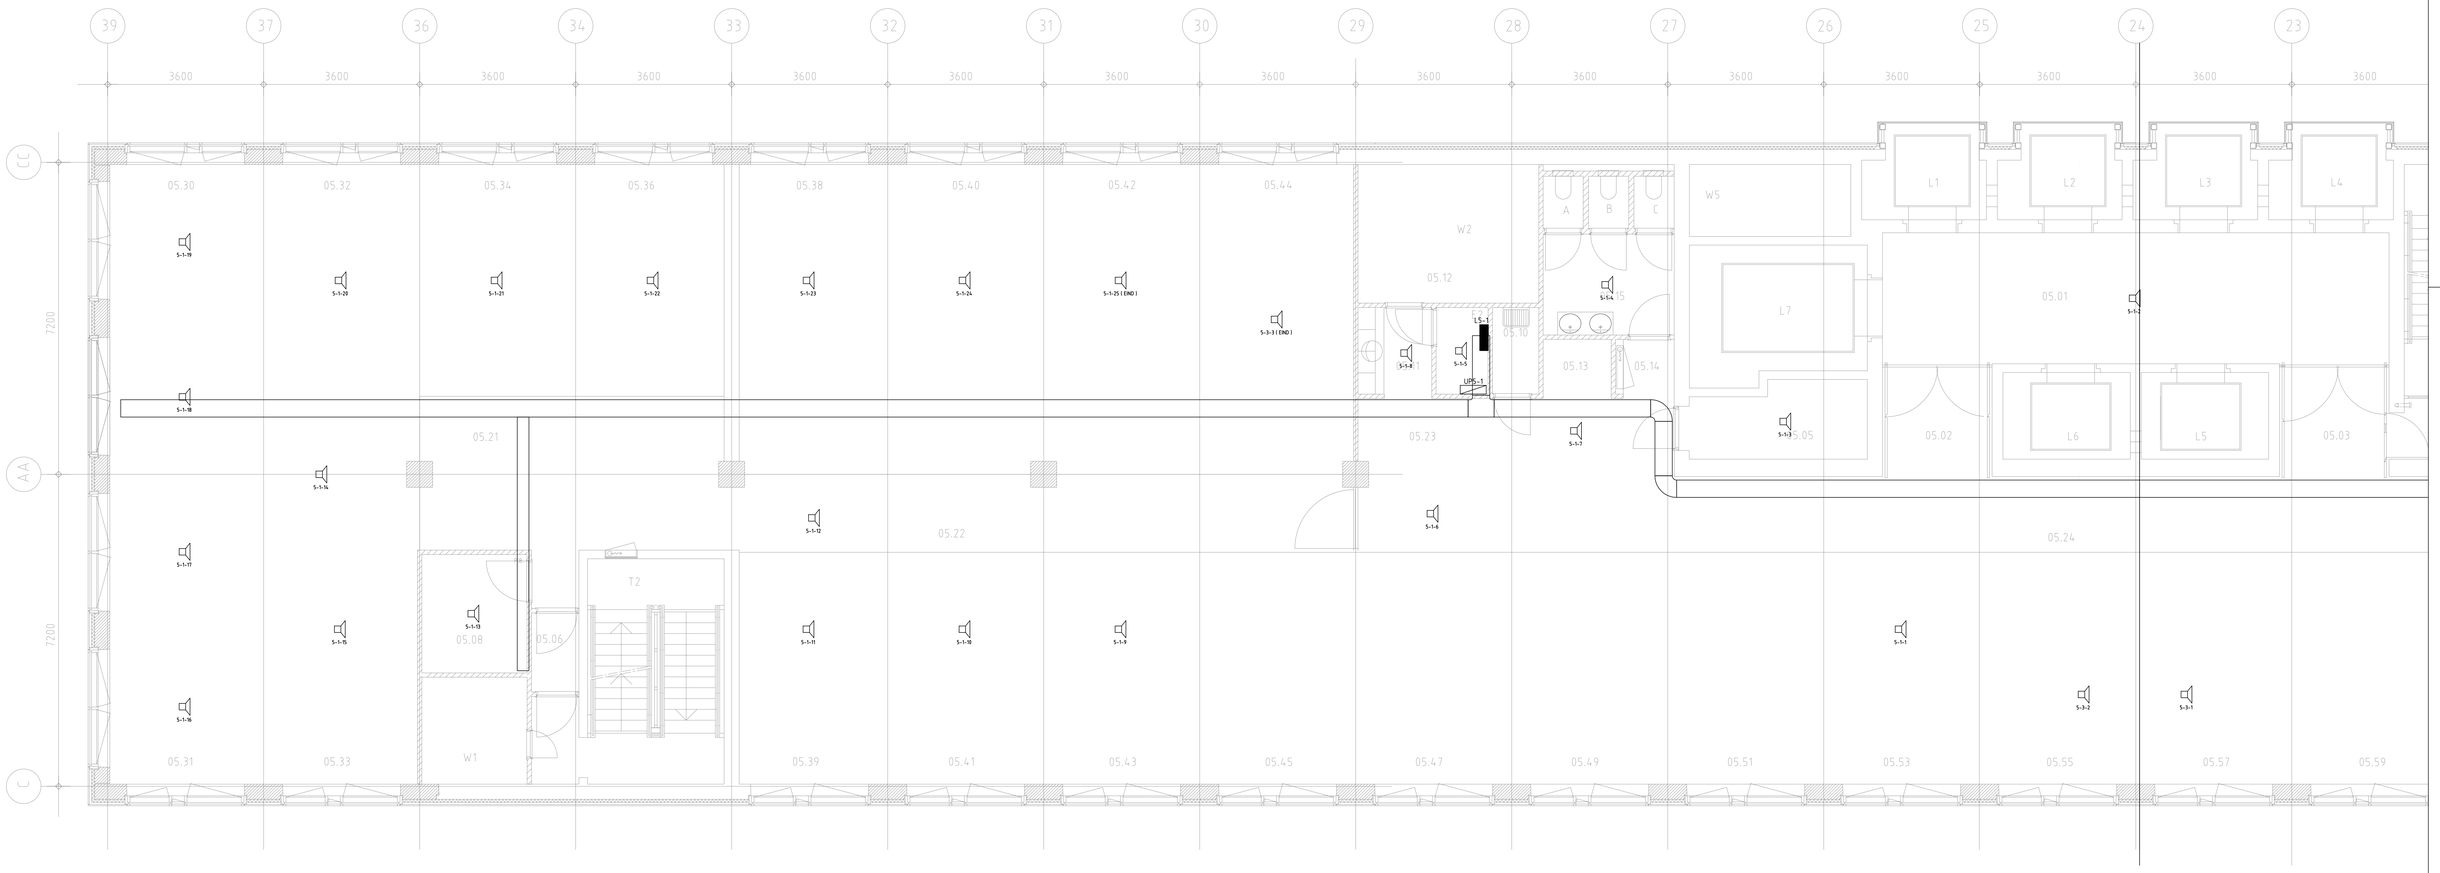

kronenburg techniek

Archimedesbaan 25
3439 ME Nieuwegein
☎ 030 287 17 66
info@kronenburg-techniek.nl
www.kronenburg-techniek.nl

Akkoord 1:	Akkoord 2:
gezien:	gezien:
d.d. :	d.d. : .....

Revisie

Projectnummer
2100029

Opdrachtgever:
Adviseur:
Architect:
Bestend voor:

Provinciehuis te Utrecht
Archimedeslaan 6, 3584 BA Utrecht

Omschrijving:

Ontruimingsalarminstallatie
5e verdieping - Deel 1

Tekeningnr.
EBO-05-01

Wijzigingcd.
A

Project en Tekening
Projectleider: RIO
Tekenaar: EL
Datum: 13-7-21
Schaal: 1:50
Formaat: A0

Bouwkundige onderlegger
Door:
Datum:
Tekening:

Code:	Door:	Datum:	Wijzigingen:
A	EL	4-5-22	Revisie