


Leg- en ballastplan dak 1

Ballast in tegels

|                                            | Geel     | Groen    | Grijs    | Blauw      | Oranje     |
|--------------------------------------------|----------|----------|----------|------------|------------|
| Te plaatsen tegels á 9 kg per fundatie (*) | 1 tegels | 0 tegels | 1 tegels | 1,5 tegels | 1,5 tegels |


0.40 0.34 0.34 0.51 0.34 0.33 0.33 0.34 0.43 0.34 0.35

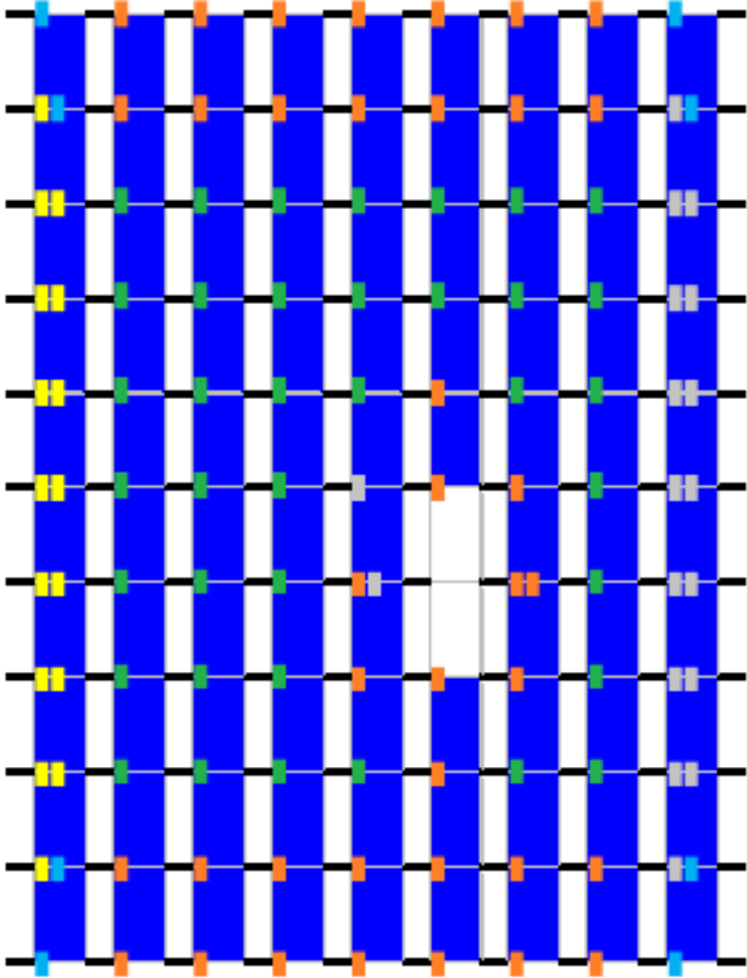

Leg- en ballastplan dak 2

Ballast in tegels


| Geel                                       | Groen    | Grijs    | Blauw      | Oranje     |
|--------------------------------------------|----------|----------|------------|------------|
| 1 tegels                                   | 0 tegels | 1 tegels | 1,5 tegels | 1,5 tegels |
| Te plaatsen tegels á 9 kg per fundatie (*) |          |          |            |            |

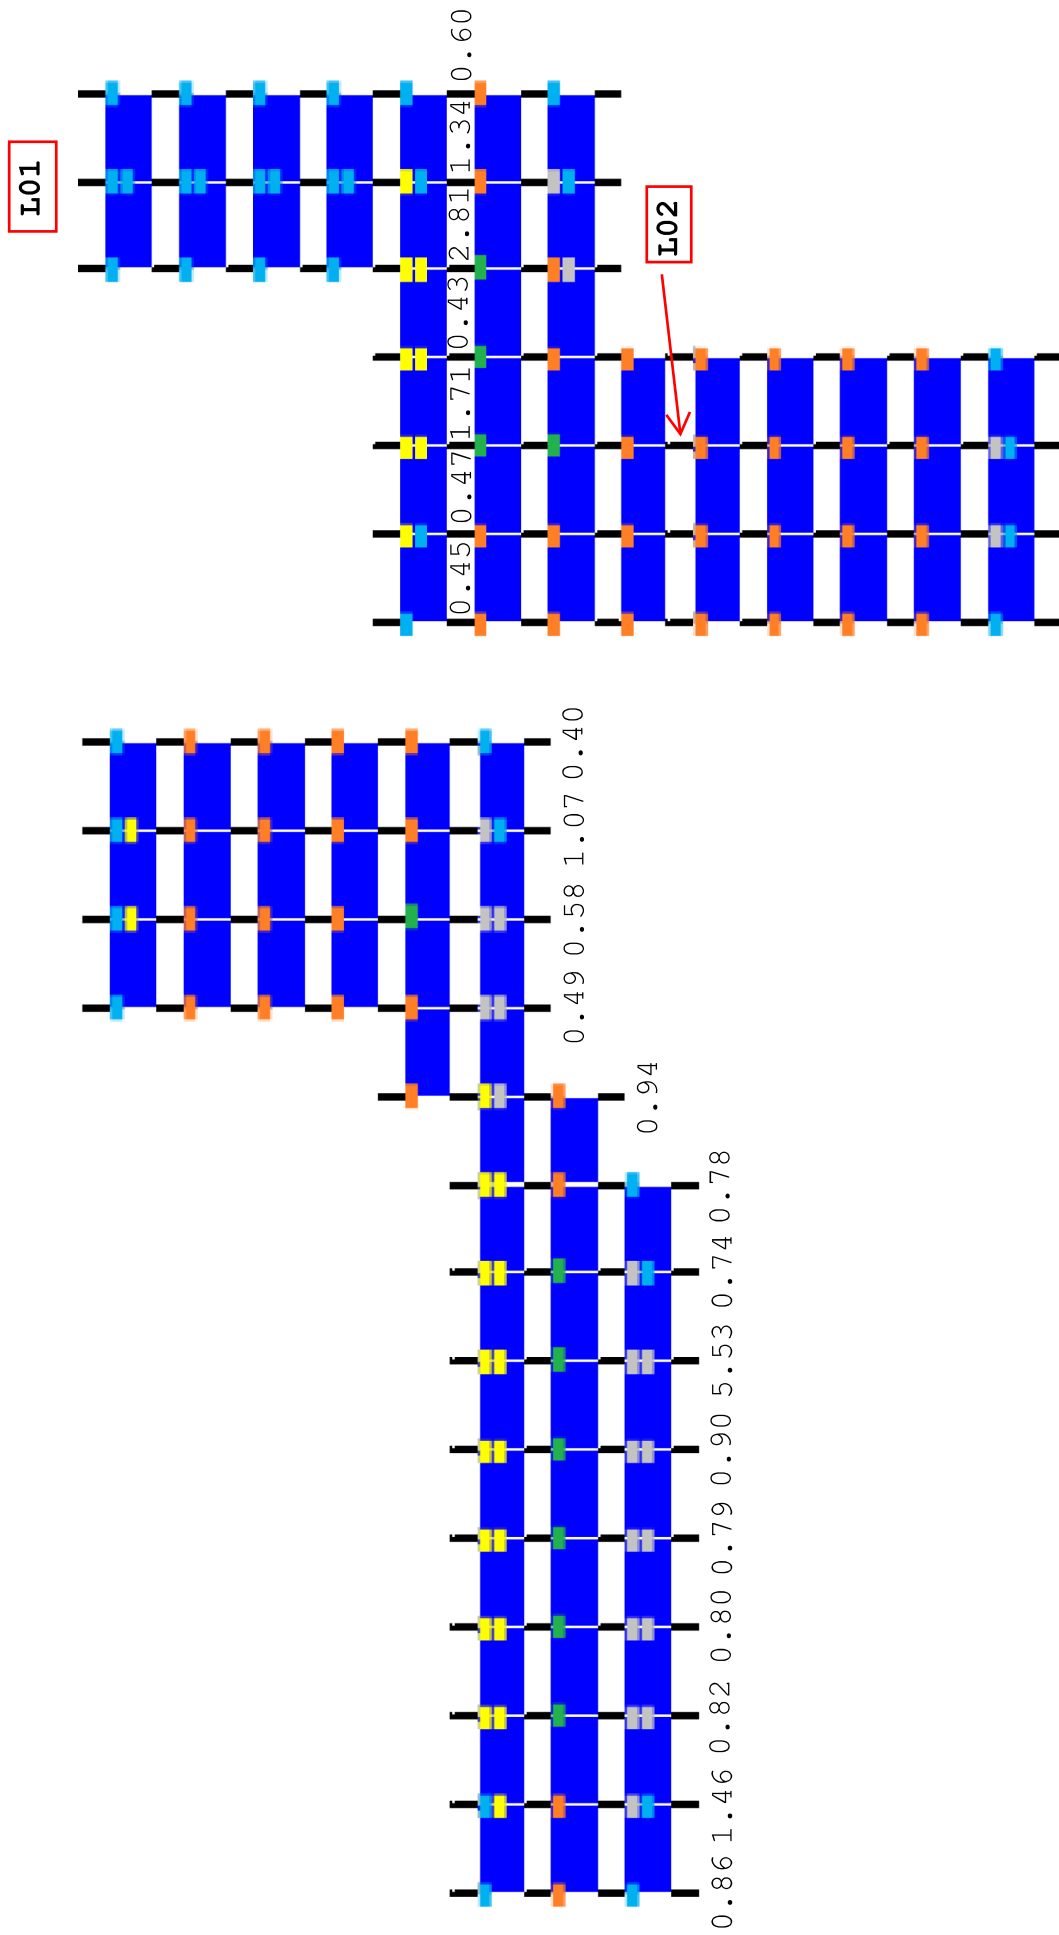

### Leg- en ballastplan dak 3

## Ballast in tegels


|                                            | Geel     | Groen    | Grijs    | Blauw    | Oranje     |
|--------------------------------------------|----------|----------|----------|----------|------------|
| Te plaatsen tegels á 9 kg per fundatie (*) | 4 tegels | 1 tegels | 4 tegels | 4 tegels | 1,5 tegels |

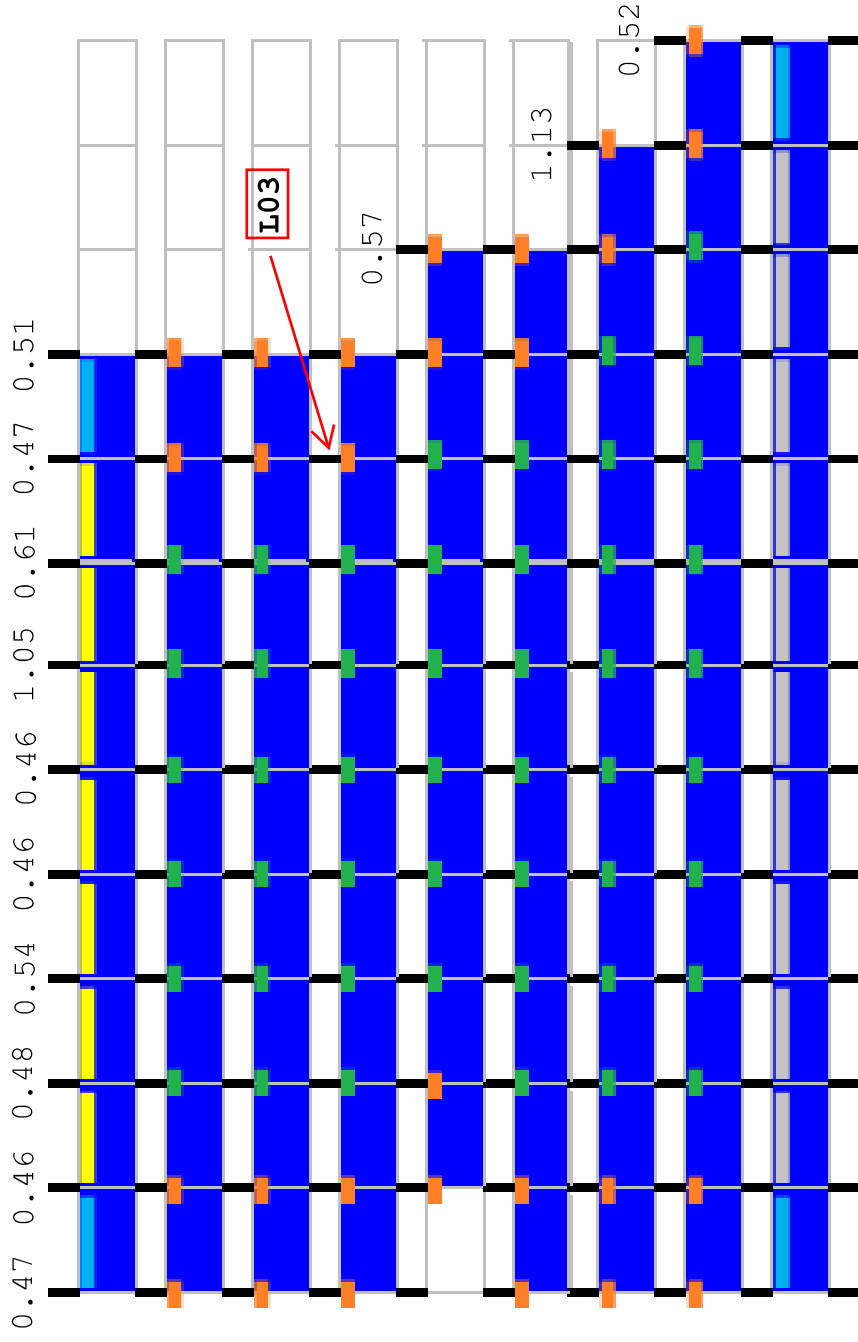

Leg- en ballastplan dak 4

Ballast in tegels

| Geel                                       | Groen    | Grijs    | Blauw    | Oranje     |
|--------------------------------------------|----------|----------|----------|------------|
| 4 tegels                                   | 1 tegels | 4 tegels | 4 tegels | 1,5 tegels |
| Te plaatsen tegels á 9 kg per fundatie (*) |          |          |          |            |

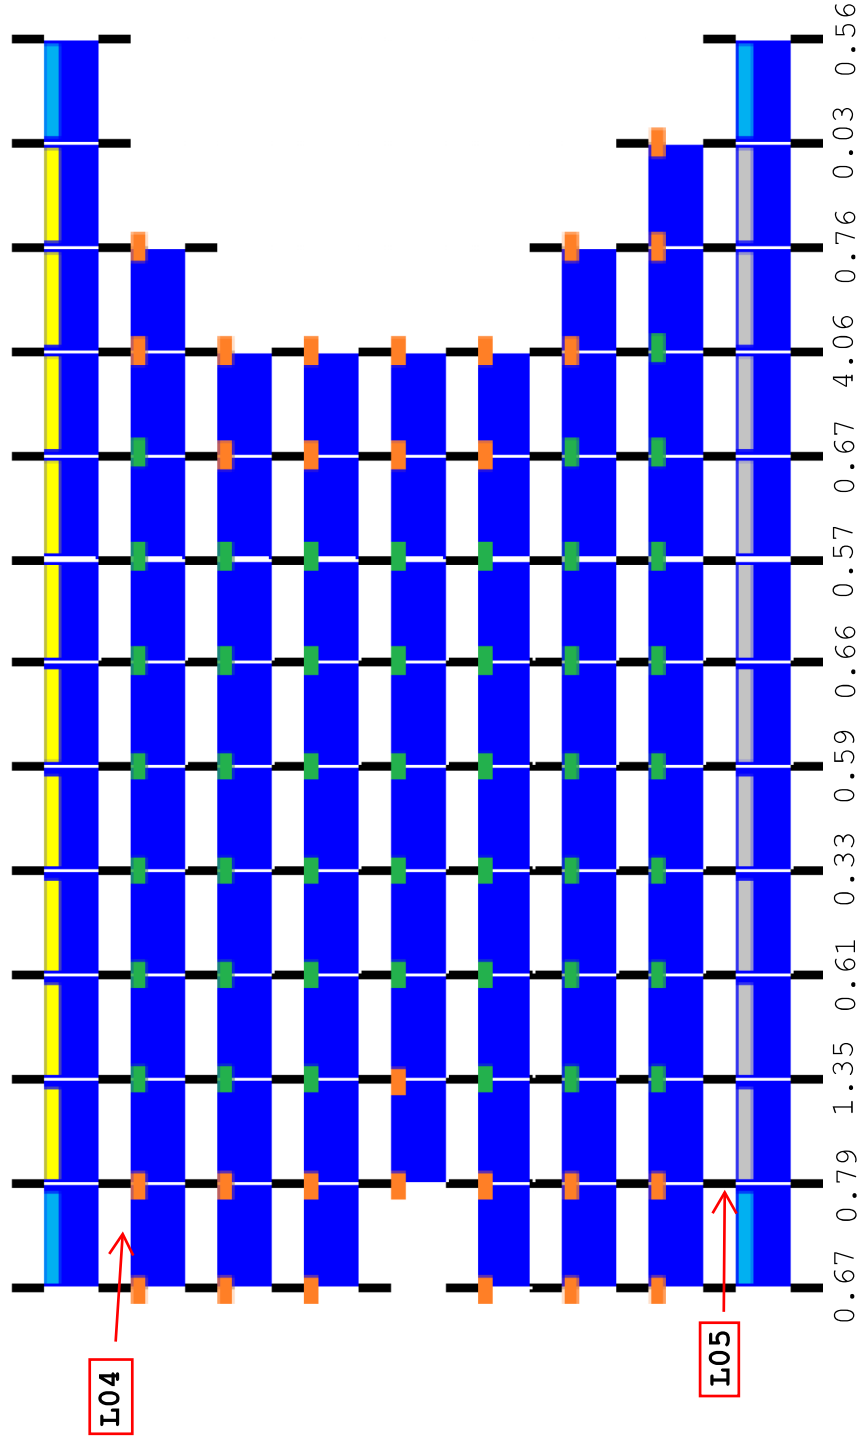

Leg- en ballastplan dak 5

Ballast in tegels

|                                            | Geel     | Groen    | Grijs    | Blauw      | Oranje     |
|--------------------------------------------|----------|----------|----------|------------|------------|
| Te plaatsen tegels á 9 kg per fundatie (*) | 1 tegels | 0 tegels | 1 tegels | 1,5 tegels | 1,5 tegels |

