

RENVOL GEBRUIKSVERGUNNING

- B60 BRANDSCHEIDING 60 MIN. (FYSIEK 30 MIN. BRANDSCHEIDING I.C.M. SPRINKLER)
- B60 BRANDSCHEIDING 60 MIN. (FYSIEK 60 MIN.)
- B60 BRANDSCHEIDING 60 MIN. (ZIE 1 EN 2)

- (1) FYSIEK 30 MIN. ROOKSCHEIDING I.C.M. SPRINKLER
- (2) FYSIEK 30 MIN. ROOKSCHEIDING I.C.M. SIDE-WALL SPRINKLERS (GLASWAND)

ALLE RUIMTEN GESPRINKLERD GEBIED

OPSTELPLAATS BRANDWEER

ZELFSLUITENDE DEUR

UITGANG

11 VLUCHTROUTE RECHTDOOR NAAR BENEDEN

11 VLUCHTROUTE RECHTDOOR NAAR BOVEN

11 VLUCHTROUTE NAAR RECHTS

11 VLUCHTROUTE NAAR LINKS

BRANDWELDCEENTRALE

BRANDWEERPANEEL

BRANDSLANGHASPEL

SLOW-WHOOP (AAN PLAFOND)

HANDBRANDDELEDER

BRANDWEERLUFT

NOODVERLICHTING CONFORM NEN-EN 1838

ROOKWELDER

SLEUTELKLUIS


BRANDWEERINGANG

AANSLUITPUNT NATTE BLUSLEIDING

P PANIEKSLEUTING

ALLE VLUCHTDEUREN ZIJN TE OPENEN ZONDER LOS VOORWERP (SLEUTEL)

GEBRUIKSOPPERVLAK 2152m²

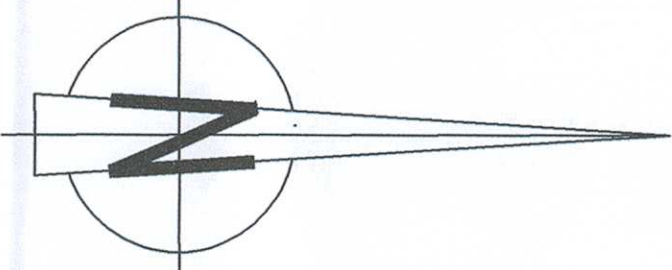

Gemeente Nieuwegein	
Toucheert: P. van der Grinten	Beoordelt: H. van der Grinten
Ingeklemd: 16-4-2012	Ingeklemd: 16-4-2012
Datum: 16-4-2012	Datum: 16-4-2012



zie opmerkingen blad 3

Project: STADSHUIS NIEUWEGEIN

Opdrachtgever: GEMEENTE NIEUWEGEIN

Onderwerp: Blad: 8

PLATTEGROND 5E VERDIEPING


GEBRUIKSVERGUNNING

Schaal: 1:100

Datum: 20-07-2011

Formaat: A4

Gedateerd: 16-4-2012

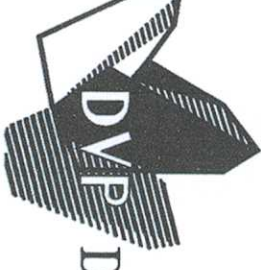

Diepenhorst de Vos en Partners

Prinses Alexiaaan 6 2406 XA Den Haag, Telefoon 088 01 06 8300