


Veiligheidsplattegrond

O. B.S. Azelo
 Secr. Engelbertinkstraat 16
 7495 TW Ambt Delden
 Hof van Twente

	brandblusser
	brandslanghaspel
	handbrandmelder
	brandmeldcentrale
	blusdeken
	verbandkoffer
	uitgang
	nooduitgang
	verzamelpunt
	hoofdkraan gas
	hoofdkraan water
	hoofdschakelaar electra
	vluchtwegplattegrond
	hoofdschakelaar CV
	steurelkuis

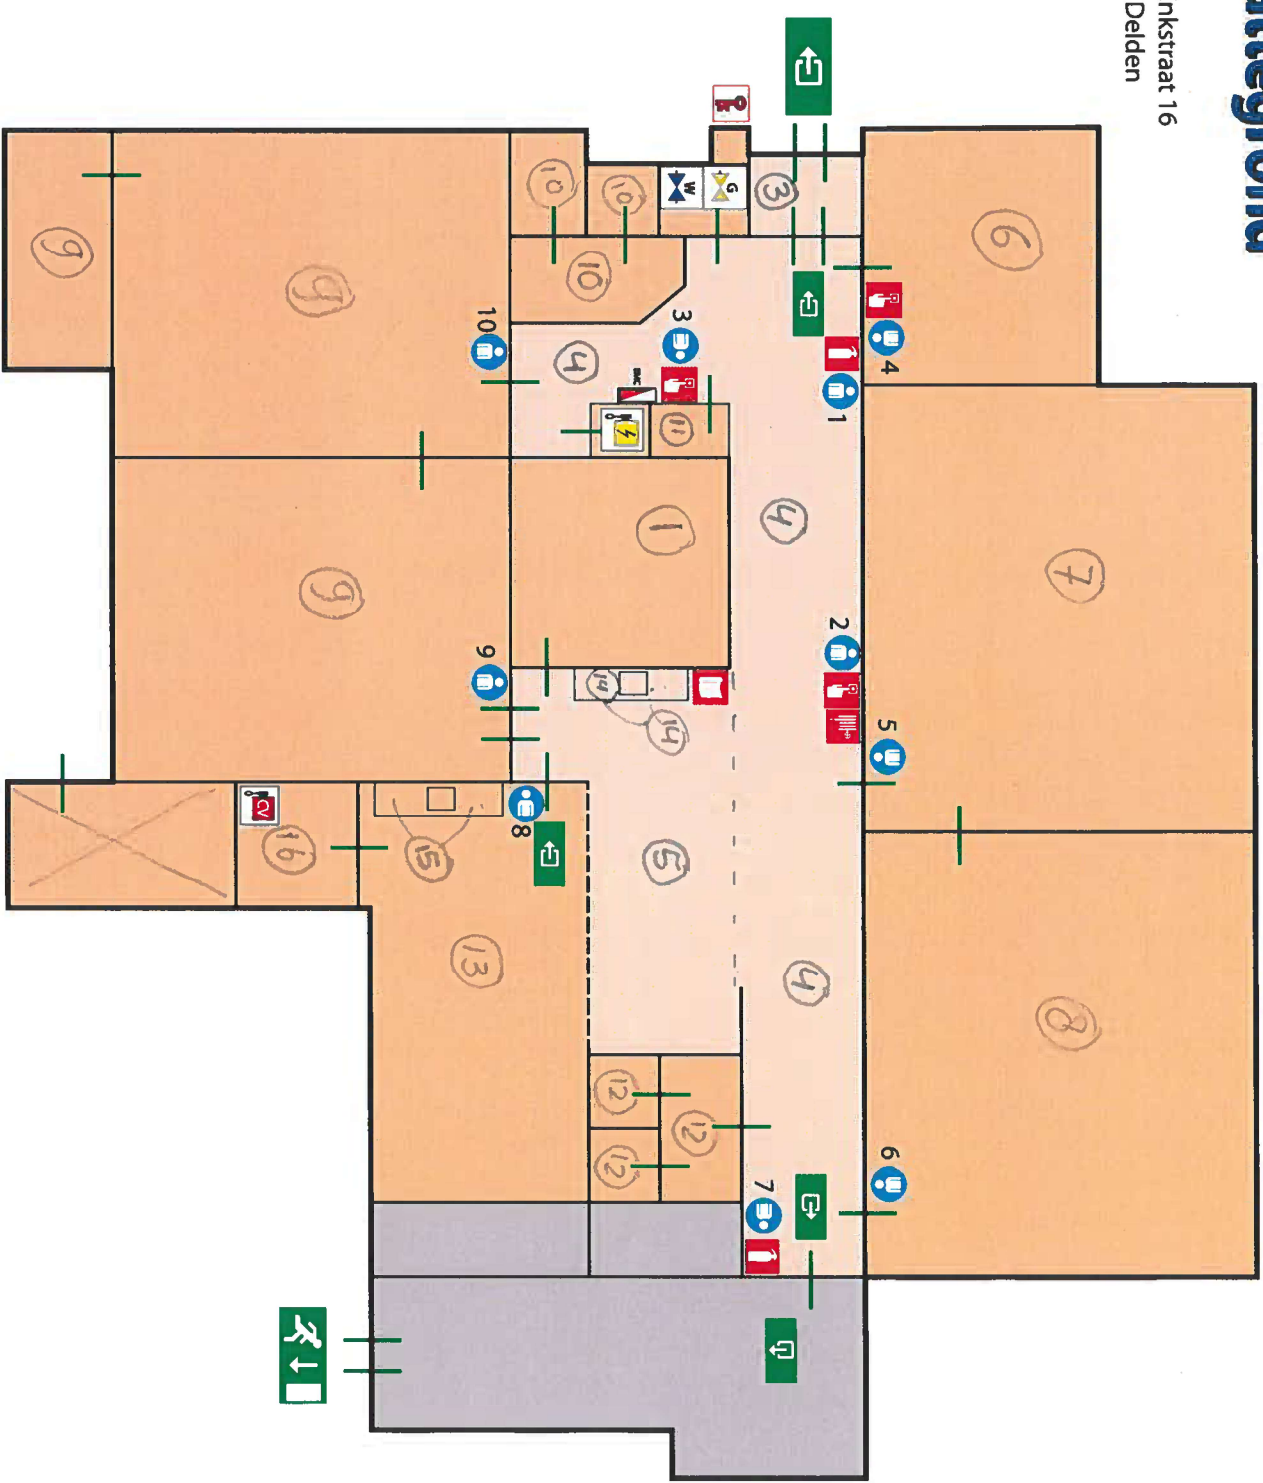

Grasveld