



Veiligheidsplattegrond

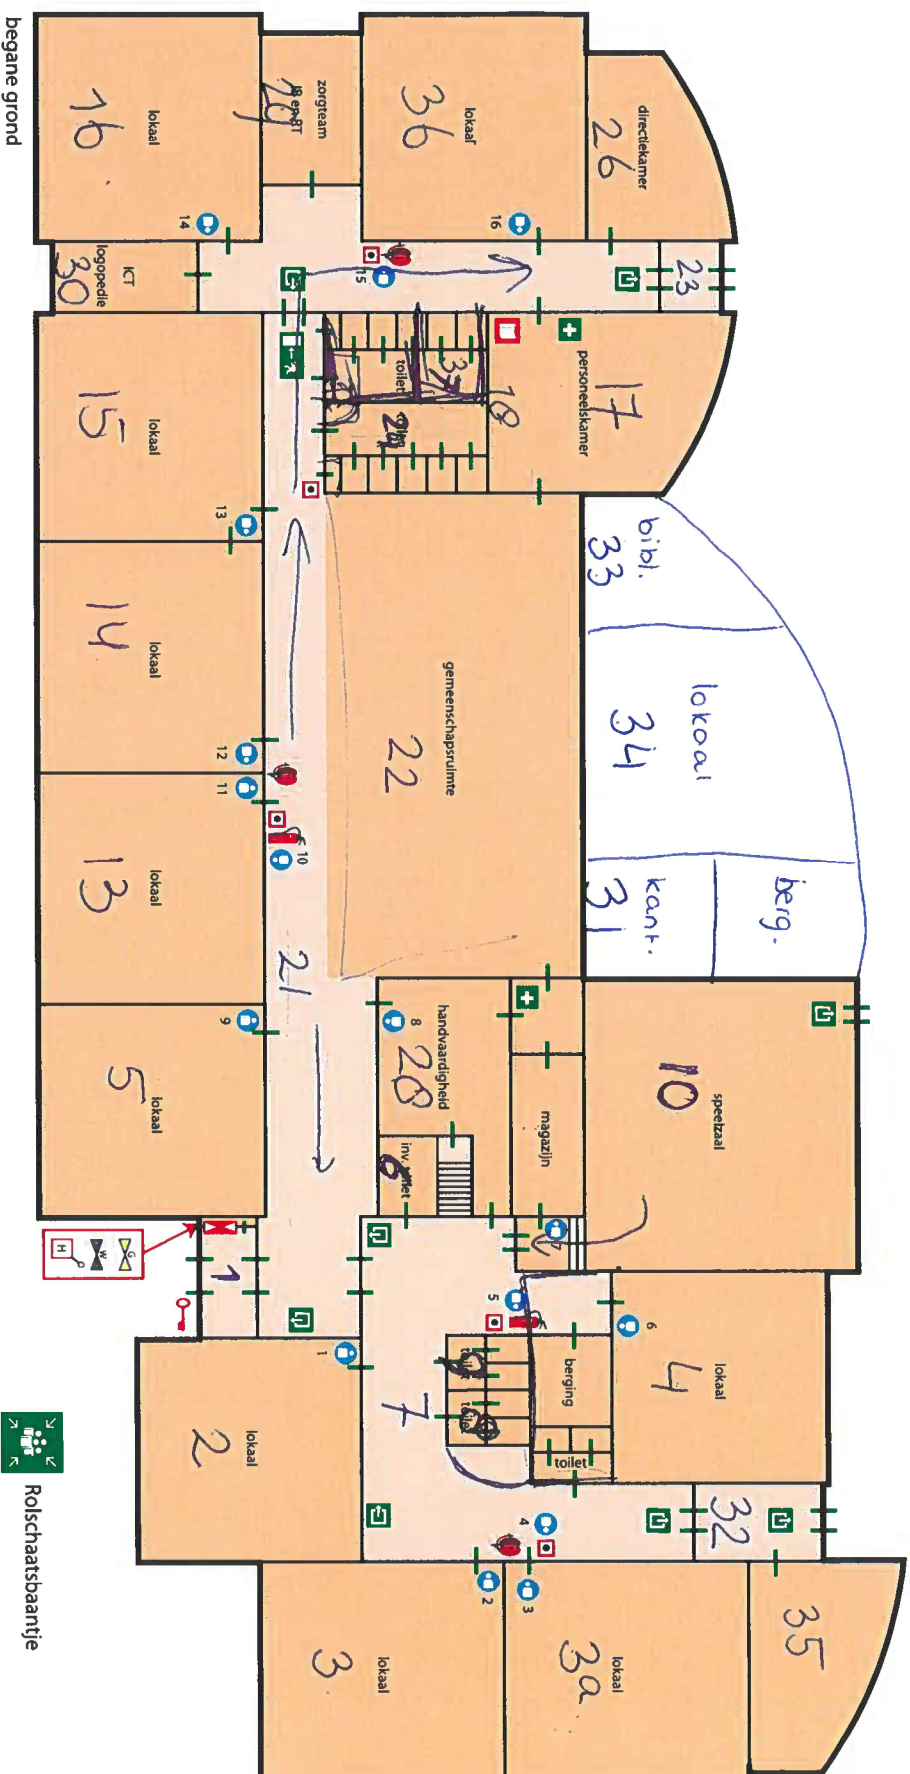

O.B.S. Stedeke
Kuingaarden 15
7478 AN Diepenheim

CONCEPT

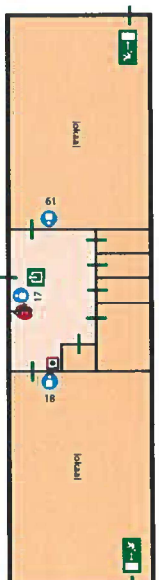

- brandblusser
- handbrandmelder
- brandmeldcentrale
- uitgang
- nooduitgang
- verzamelpunt
- hoofdkraan gas
- hoofdkraan water
- sleutelkluis
- hoofdschakelaar electra
- vluchtwegplattegrond