


14.4 Bijlage 4: Plattegrond eerste etage:

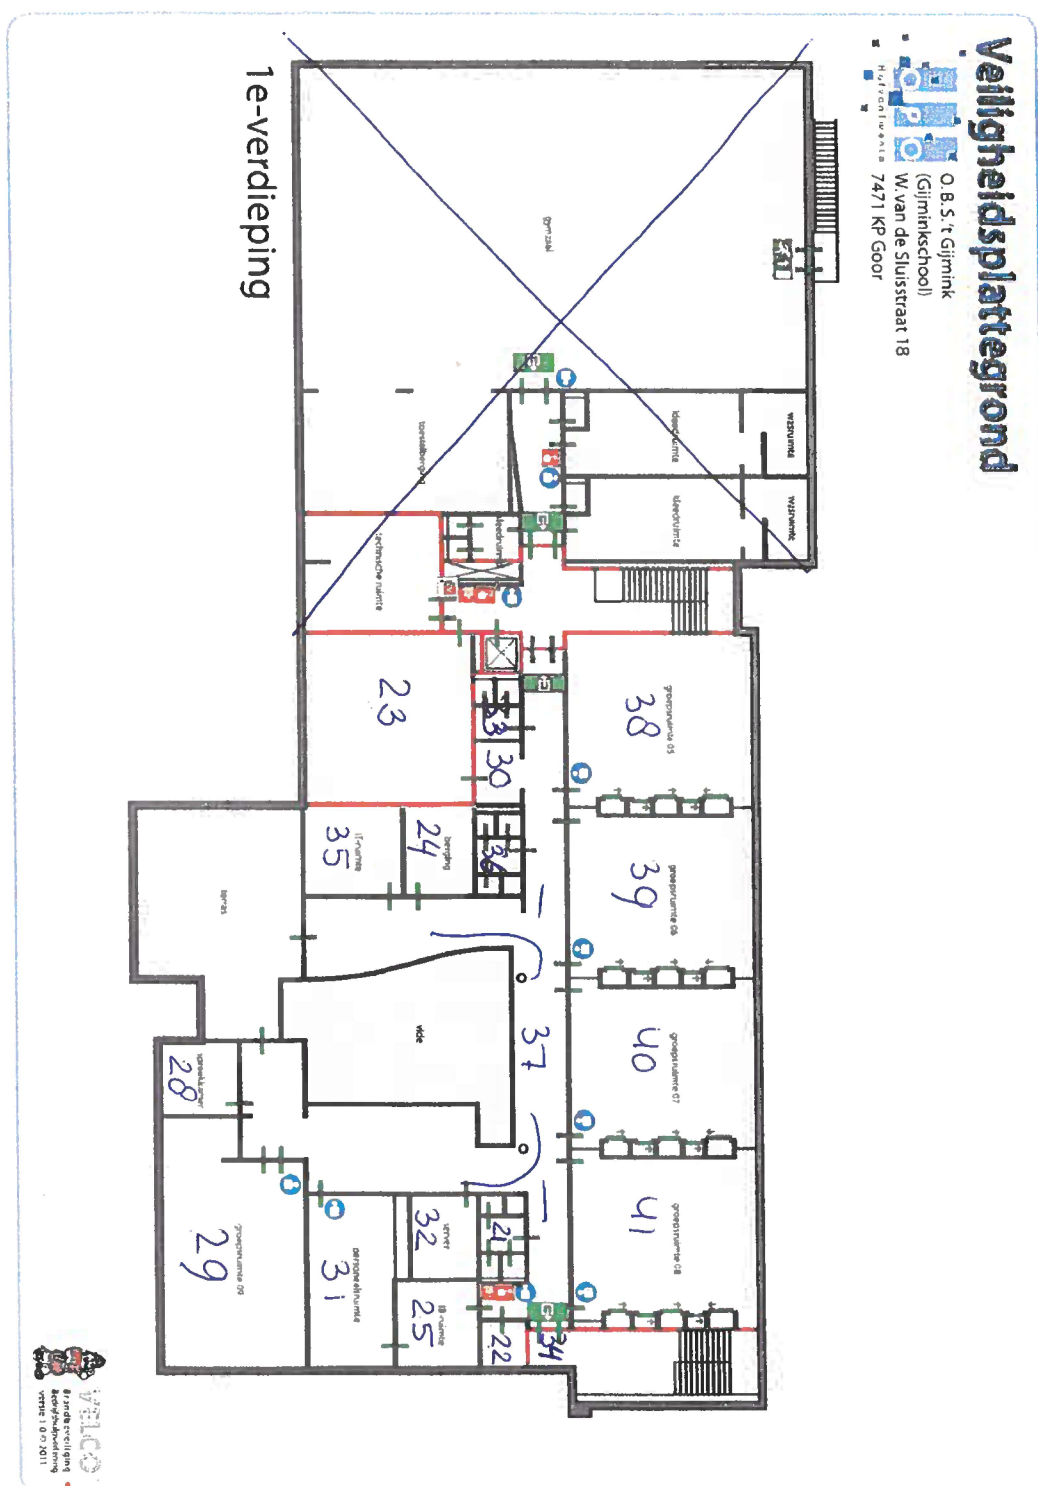

14.3 Bijlage 3: Plattegrond begane grond.

