


Overzichtskaart

schaal:

1:1764

datatransport KL1051	gas hoge druk KL1081	laagspanning GM0513	riool over/onderdruk GM0513
datatransport KL1081	gas lage druk KL1081	laagspanning KL1081	riool vrijval GM0513
datatransport KL1089		middenspanning KL1081	water KL1184
datatransport KL1264		overig GM0513	

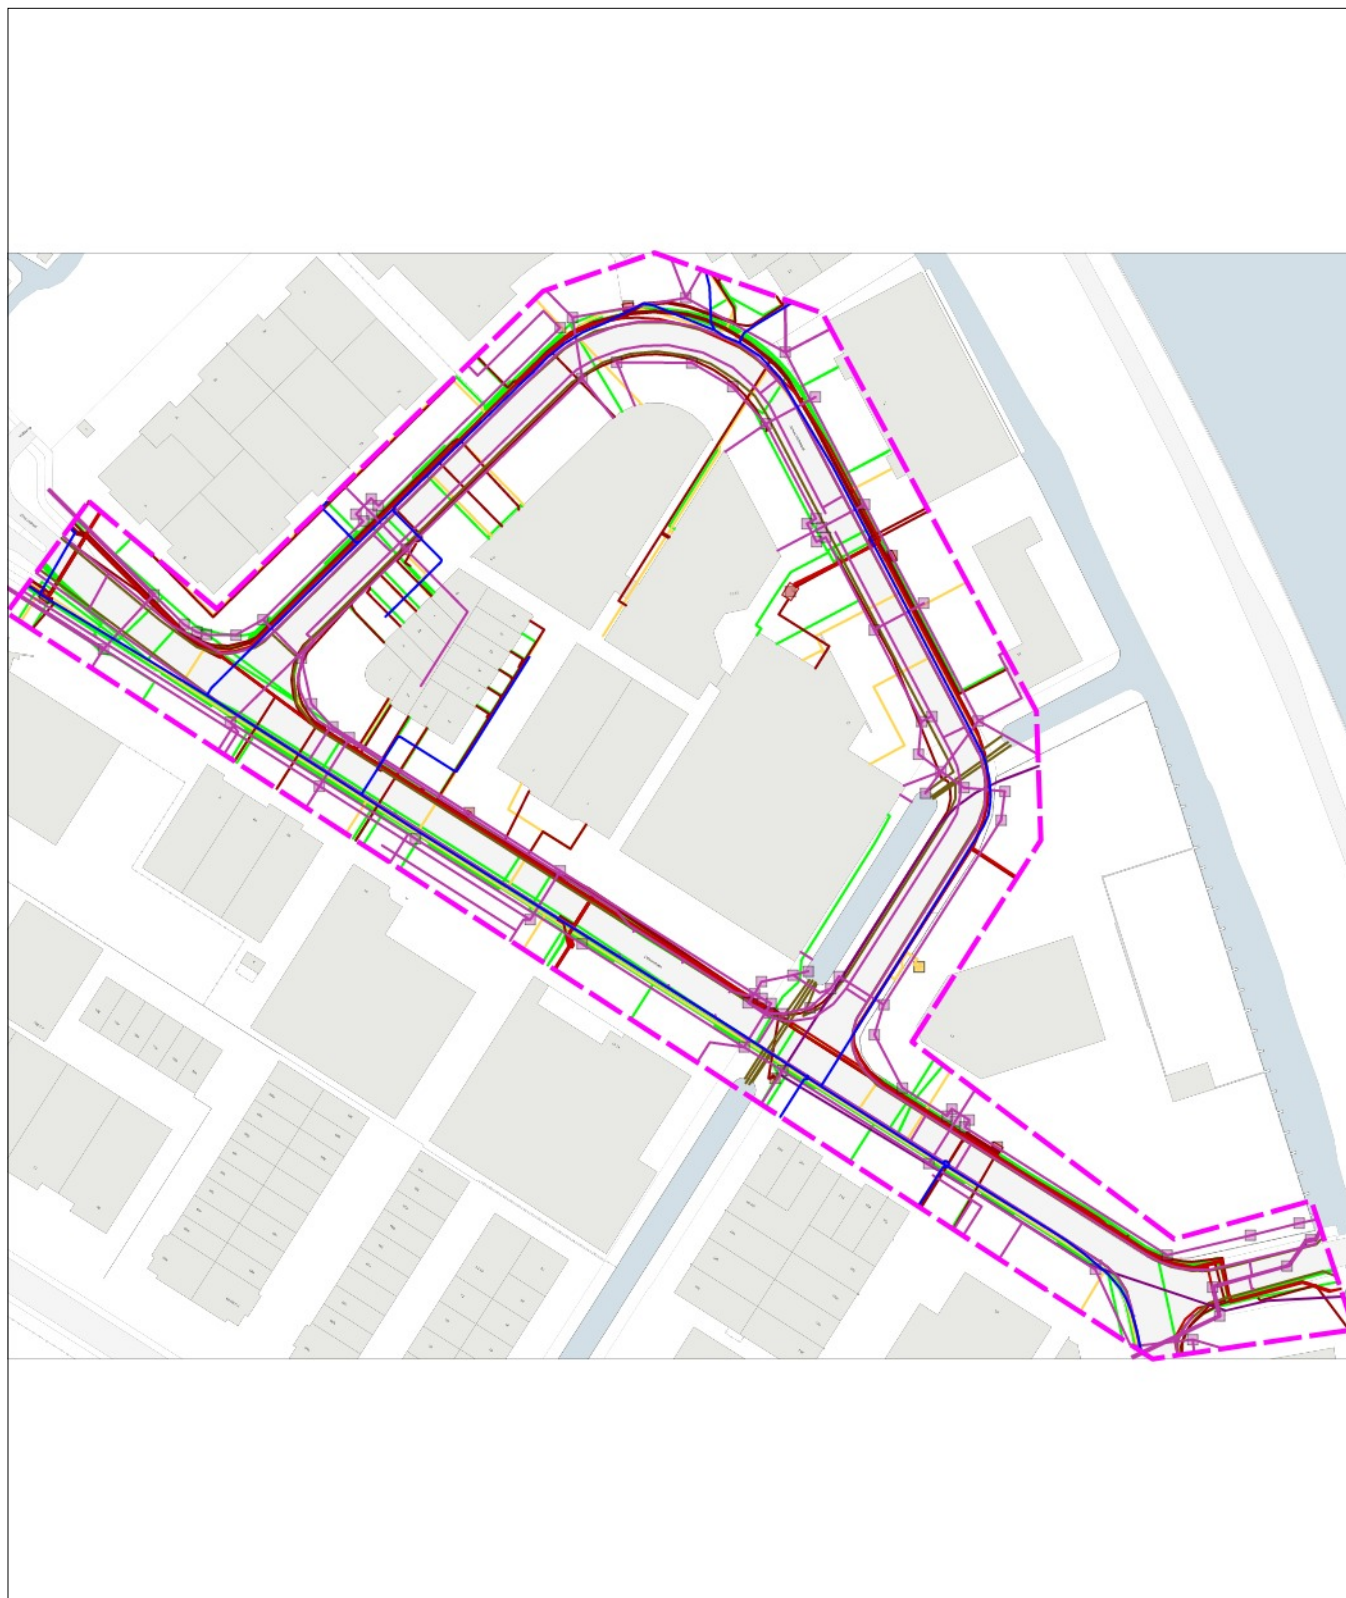


0 44 88 meter

linksonder: X: 106.989,0 Y: 446.480,0
rechtsboven: X: 107.303,0 Y: 446.738,0

Meetpunt

Gevel nr. 5a

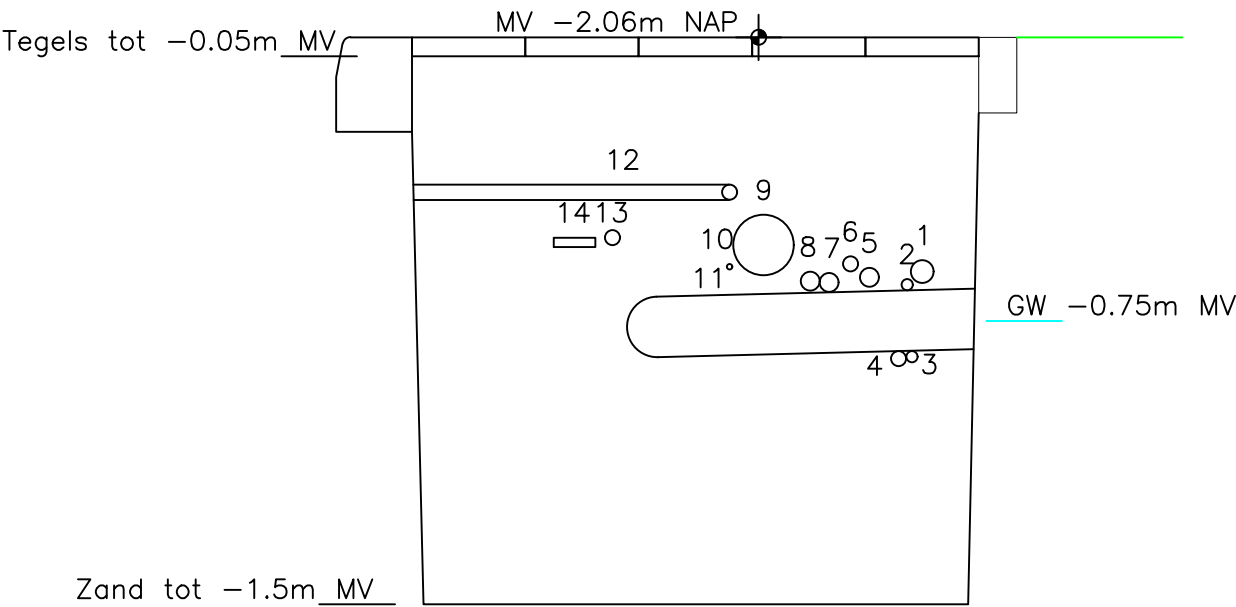

1

ID	Soort	Materiaal	Kleur	Diameter of breedte	Hoogte t.o.v. MV	Hoogte t.o.v. NAP	Afstand vanuit: gevel nr. 5a	
1	Elektra	Staal	Zwart	60 mm	0,58 m	-2,65 m	10,95 m	
2	Elektra	Staal	Zwart	30 mm	0,62 m	-2,70 m	10,99 m	
3	Elektra	Staal	Zwart	30 mm	0,81 m	-2,89 m	10,99 m	
4	Elektra	Staal	Zwart	40 mm	0,81 m	-2,89 m	11,01 m	
5	Elektra	PVC	Grijs	50 mm	0,61 m	-2,67 m	11,09 m	
6	Elektra	Staal	Zwart	40 mm	0,56 m	-2,64 m	11,14 m	
7	Elektra	PVC	Grijs	50 mm	0,62 m	-2,69 m	11,20 m	
8	Elektra	PVC	Grijs	50 mm	0,62 m	-2,68 m	11,24 m	
9	Mantelbuis Elektra	PVC	Rood	160 mm	0,46 m	-2,53 m	11,37 m	
10	Elektra	PVC	Grijs	15 mm	0,56 m	-2,66 m	11,46 m	
11	Riool aansluiting	PVC	Grijs	160 mm	0,69 m	-2,75 m	11,50 m	
12	Data	PVC	Blauw	40 mm	0,39 m	-2,45 m	11,74 m	
13	Data	PVC	Groen	40 mm	0,50 m	-2,57 m	11,77 m	
14	Data	PVC	Groen	110 mm	0,53 m	-2,59 m	11,87 m	

opdrachtgever

Megaborn

Opzoeken kabels en leidingen Edisonstraat - James Wattstraat te Gouda
Proefsleuf 1

project nr.

GG21-057

blad nr.

1

schaal

1:20

datum

15-9-2021

gewijzigd



n.v.t.

status

n.v.t.


getekend

RS

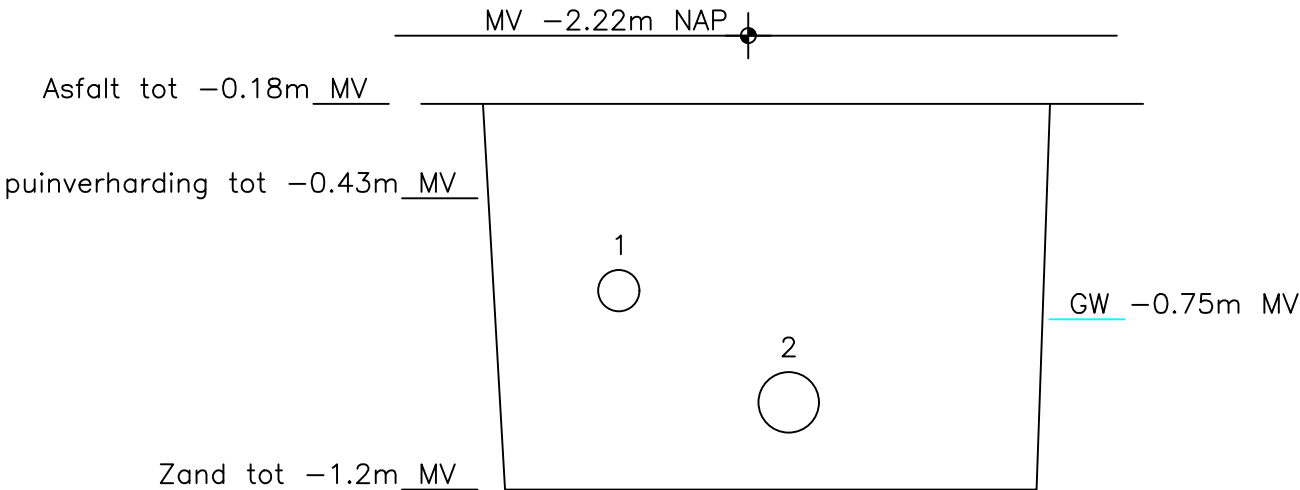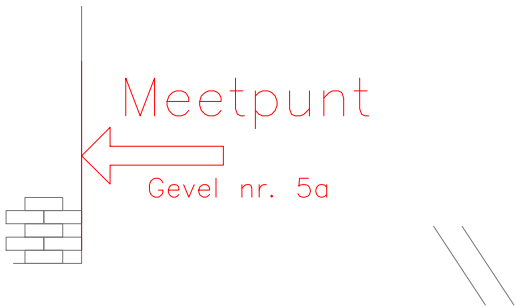


2

ID	Soort	Materiaal	Kleur	Diameter of breedte	Hoogte t.o.v. MV	Hoogte t.o.v. NAP	Afstand vanuit: hoek gevel	
1	Gas	PVC	Geel	110 mm	0,61 m	-2,84 m	14,76 m	
2	Water	PE	Zwart	160 mm	0,89 m	-3,11 m	15,21 m	

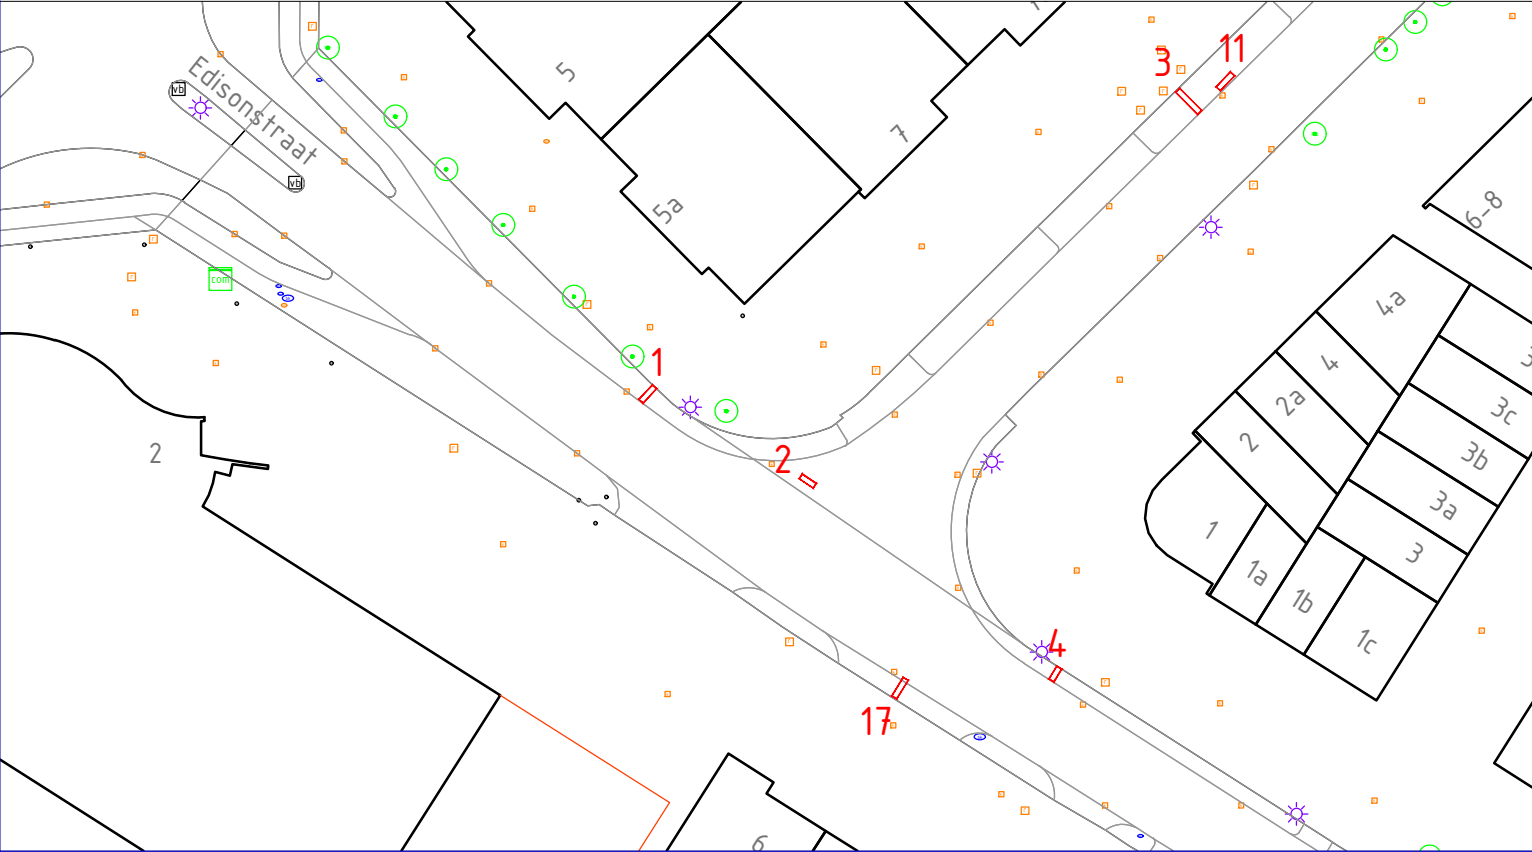


opdrachtgever Megaborn Opzoeken kabels en leidingen Edisonstraat - James Wattstraat te Gouda Proefsleuf 2						
project nr.	blad nr.	schaal	datum	gewijzigd	status	getekend
GG21-057	2	1:20	15-9-2021	n.v.t.	n.v.t.	RS

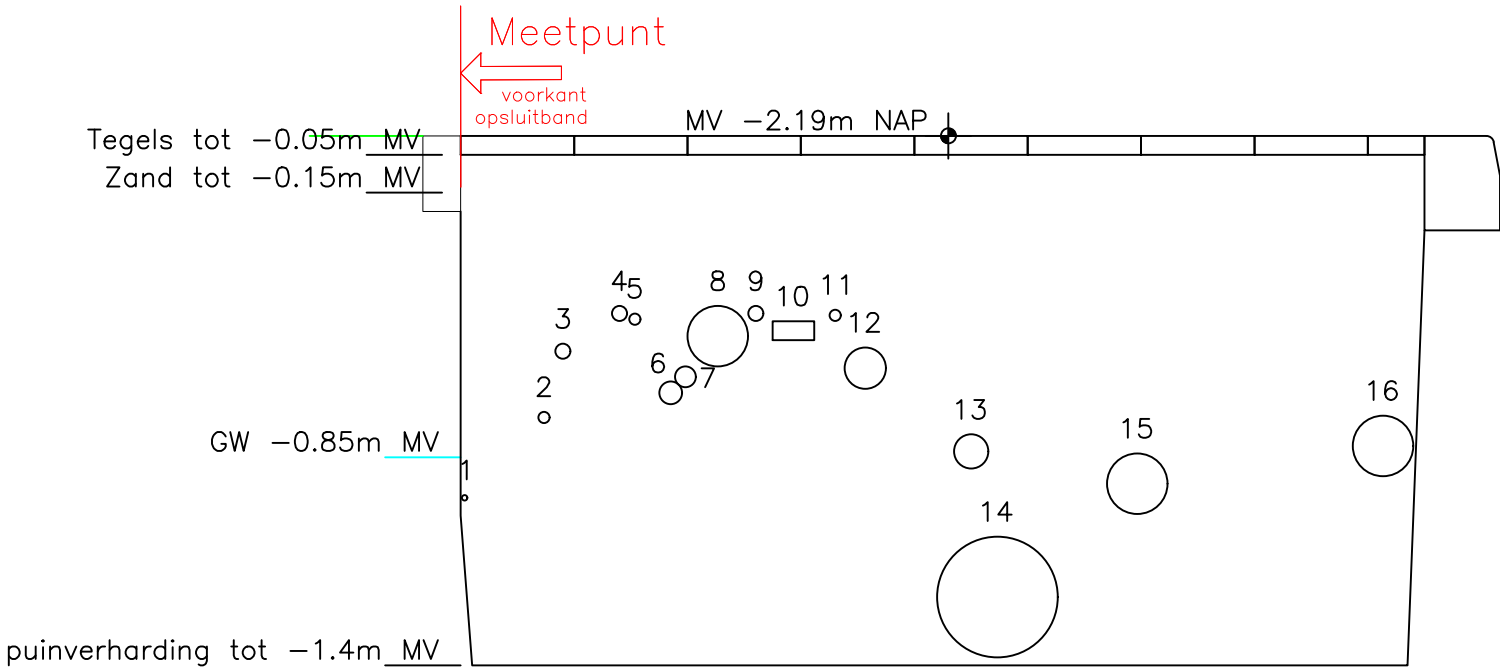

3


ID	Soort	Materiaal	Kleur	Diameter of breedte	Hoogte t.o.v. MV	Hoogte t.o.v. NAP	Afstand vanuit: voorkant opsluitband	
1	Data	PVC	Blauw	15 mm	0,92 m	-3,14 m	0,01 m	
2	Data	Staal	Zwart	30 mm	0,70 m	-2,92 m	0,22 m	
3	Data	Staal	Zwart	40 mm	0,53 m	-2,74 m	0,27 m	
4	Data	PVC	Blauw	40 mm	0,43 m	-2,64 m	0,42 m	
5	Data	PVC	Groen	30 mm	0,44 m	-2,66 m	0,46 m	
6	Elektra	Staal	Zwart	60 mm	0,65 m	-2,84 m	0,56 m	
7	Elektra	PVC	Grijs	55 mm	0,60 m	-2,80 m	0,59 m	
8	Mantelbuis Elektra	PVC	Rood	160 mm	0,46 m	-2,64 m	0,68 m	
9	Data	PVC	Groen	40 mm	0,46 m	-2,64 m	0,78 m	
10	Data bundel	PVC	Groen	110 mm	0,51 m	-2,68 m	0,88 m	
11	Data	PVC	Groen	30 mm	0,46 m	-2,65 m	0,99 m	
12	Gas	PVC	Geel	110 mm	0,58 m	-2,75 m	1,07 m	
13	Drainage	PVC	Bruin	90 mm	0,81 m	-2,98 m	1,35 m	
14	Riool aansluiting	PVC	Grijs	320 mm	1,08 m	-3,25 m	1,42 m	
15	Water	PVC	Wit	160 mm	0,85 m	-3,03 m	1,79 m	
16	Riool kolkaansluiting	PVC	Grijs	160 mm	0,71 m	-2,93 m	2,44 m	

opdrachtgever Megaborn Opzoeken kabels en leidingen Edisonstraat - James Wattstraat te Gouda Proefsleuf 3						
project nr.	blad nr.	schaal	datum	gewijzigd	status	getekend
GG21-057	3	1:20	15-9-2021	n.v.t.	n.v.t.	RS


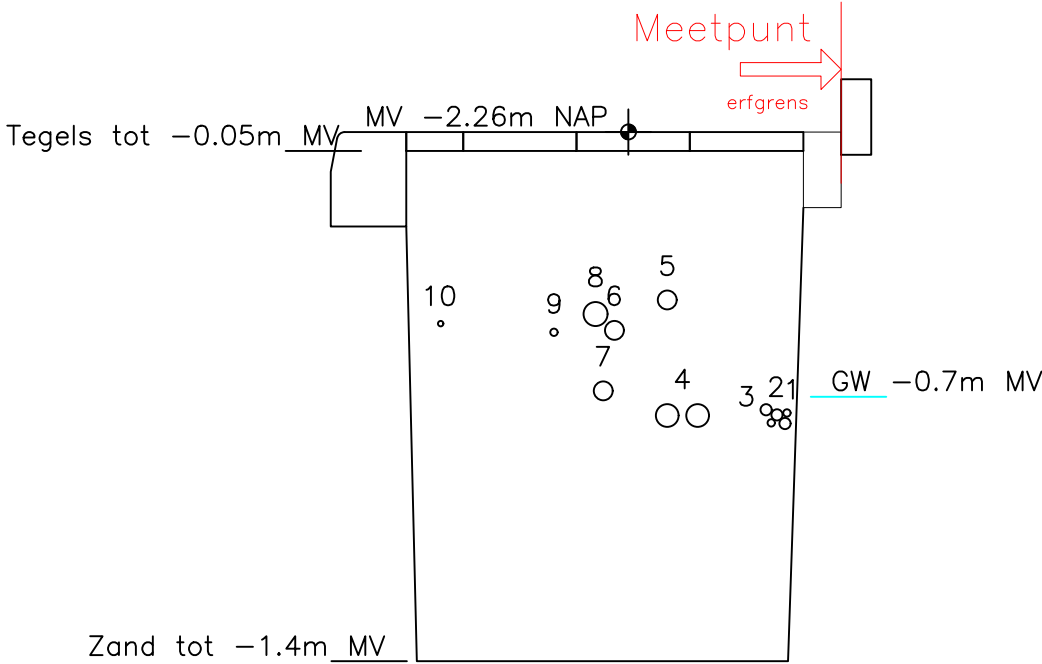


4

ID	Soort	Materiaal	Kleur	Diameter of breedte	Hoogte t.o.v. MV	Hoogte t.o.v. NAP	Afstand vanuit: erfgrns nr. 1	
1	Data 2x	PVC	Blauw	20 mm	0,71 m	-2,98 m	0,17 m	
2	Data 2x	Staal	Rd/Wi/Bl	30 mm	0,71 m	-2,98 m	0,17 m	
3	Data	Staal	Zwart	30 mm	0,71 m	-2,98 m	0,17 m	
4	Elektra 2x	Staal	Zwart	60 mm	0,71 m	-2,98 m	0,42 m	
5	Elektra	PVC	Grijs	50 mm	0,42 m	-2,68 m	0,46 m	
6	Elektra	PVC	Grijs	50 mm	0,50 m	-2,76 m	0,60 m	
7	Elektra	PVC	Grijs	50 mm	0,66 m	-2,92 m	0,63 m	
8	Gas	PE	Geel	63 mm	0,45 m	-2,71 m	0,65 m	
9	Elektra	PVC	Grijs	20 mm	0,50 m	-2,78 m	0,76 m	
10	Elektra	PVC	Grijs	15 mm	0,48 m	-2,76 m	1,06 m	

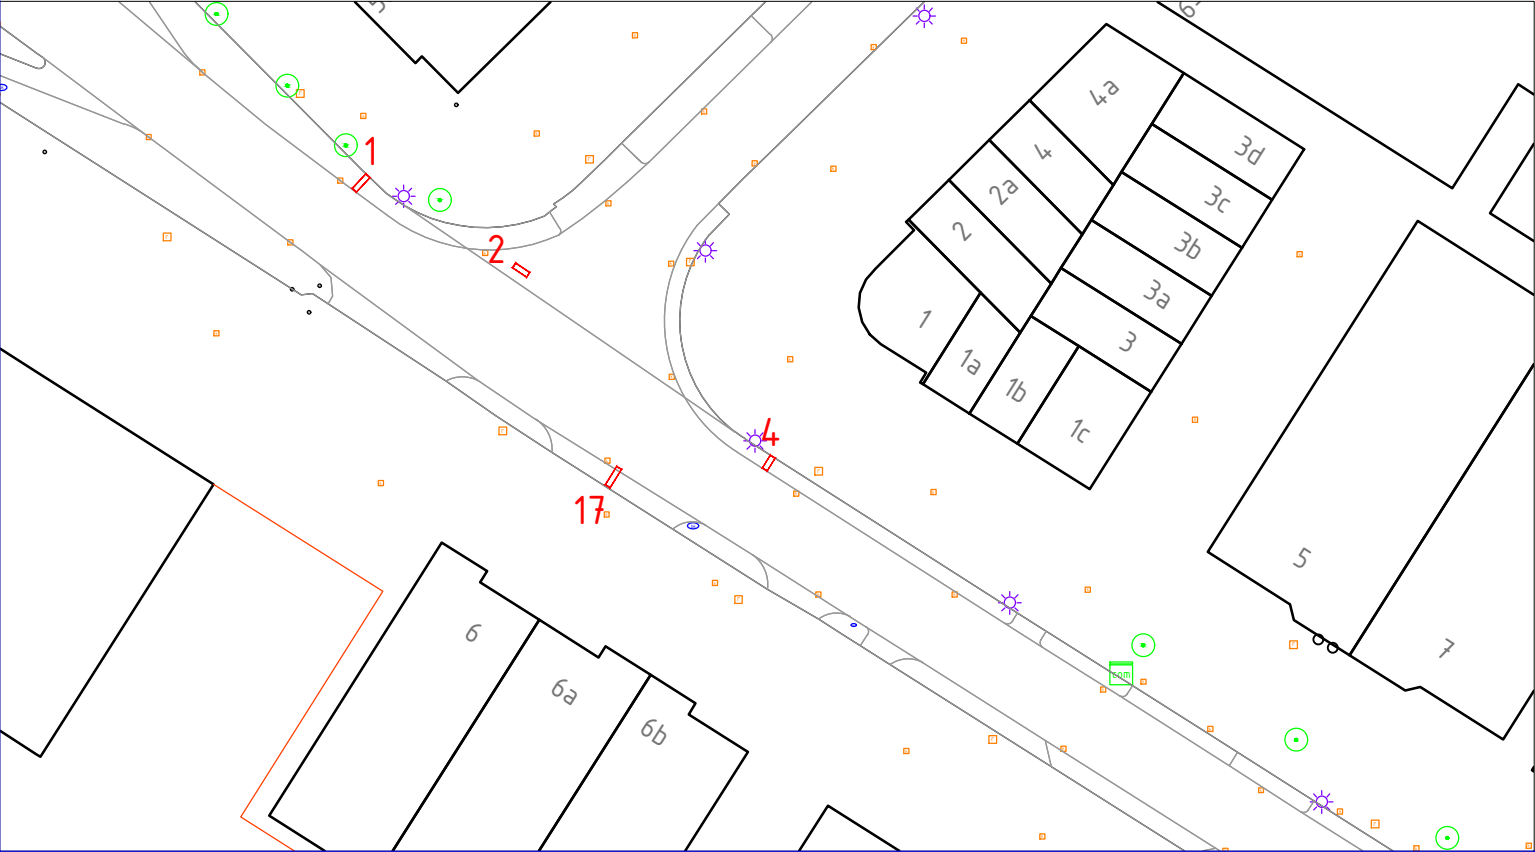


opdrachtgever Megaborn Opzoeken kabels en leidingen Edisonstraat - James Wattstraat te Gouda Proefsleuf 4						
project nr.	blad nr.	schaal	datum	gewijzigd	status	getekend
GG21-057	4	1:20	15-9-2021	n.v.t.	n.v.t.	RS

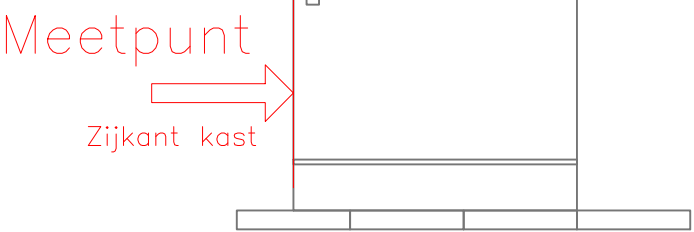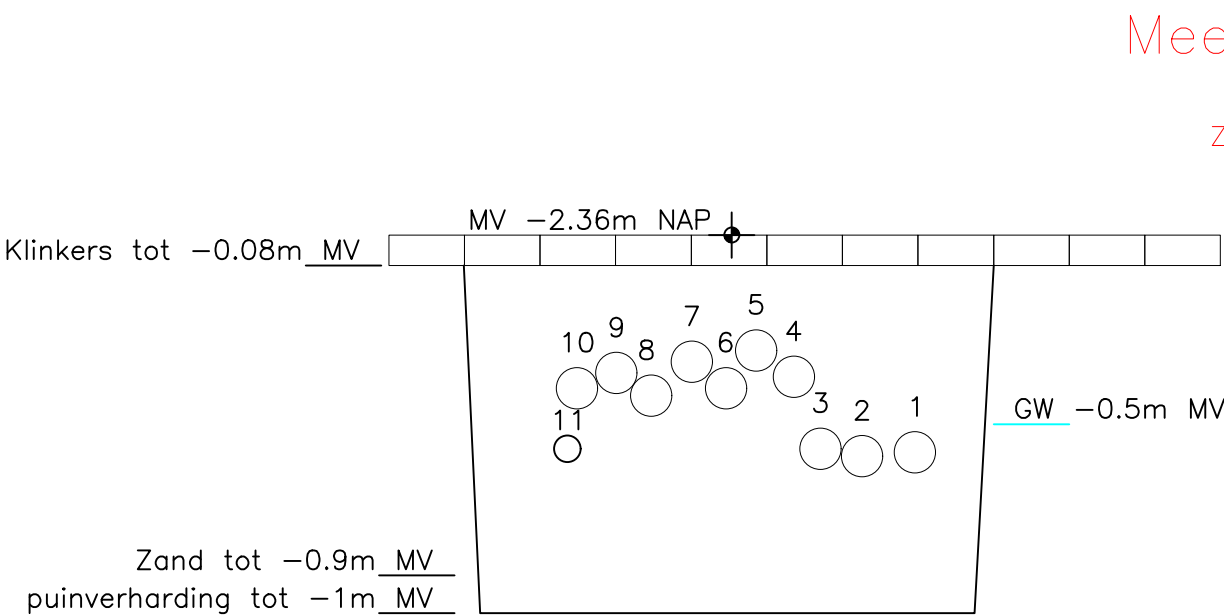


5

ID	Soort	Materiaal	Kleur	Diameter of breedte	Hoogte t.o.v. MV	Hoogte t.o.v. NAP	Afstand vanuit: zijkant straatkast	
1	Mantelbuis	PVC	Wit	110 mm	0,49 m	-2,88 m	1,33 m	
2	Mantelbuis	PVC	Wit	110 mm	0,50 m	-2,89 m	1,47 m	
3	Mantelbuis	PVC	Wit	110 mm	0,50 m	-2,87 m	1,58 m	
4	Mantelbuis	PVC	Rood	110 mm	0,30 m	-2,68 m	1,65 m	
5	Mantelbuis	PVC	Wit	110 mm	0,26 m	-2,61 m	1,75 m	
6	Mantelbuis	PVC	Rood	110 mm	0,34 m	-2,71 m	1,83 m	
7	Mantelbuis	PVC	Wit	110 mm	0,28 m	-2,64 m	1,92 m	
8	Mantelbuis	PVC	Rood	110 mm	0,37 m	-2,73 m	2,04 m	
9	Mantelbuis	PVC	Wit	110 mm	0,31 m	-2,67 m	2,12 m	
10	Mantelbuis	PVC	Rood	110 mm	0,36 m	-2,71 m	2,22 m	
11	Elektra	PVC	Rood	70 mm	0,54 m	-2,89 m	2,25 m	

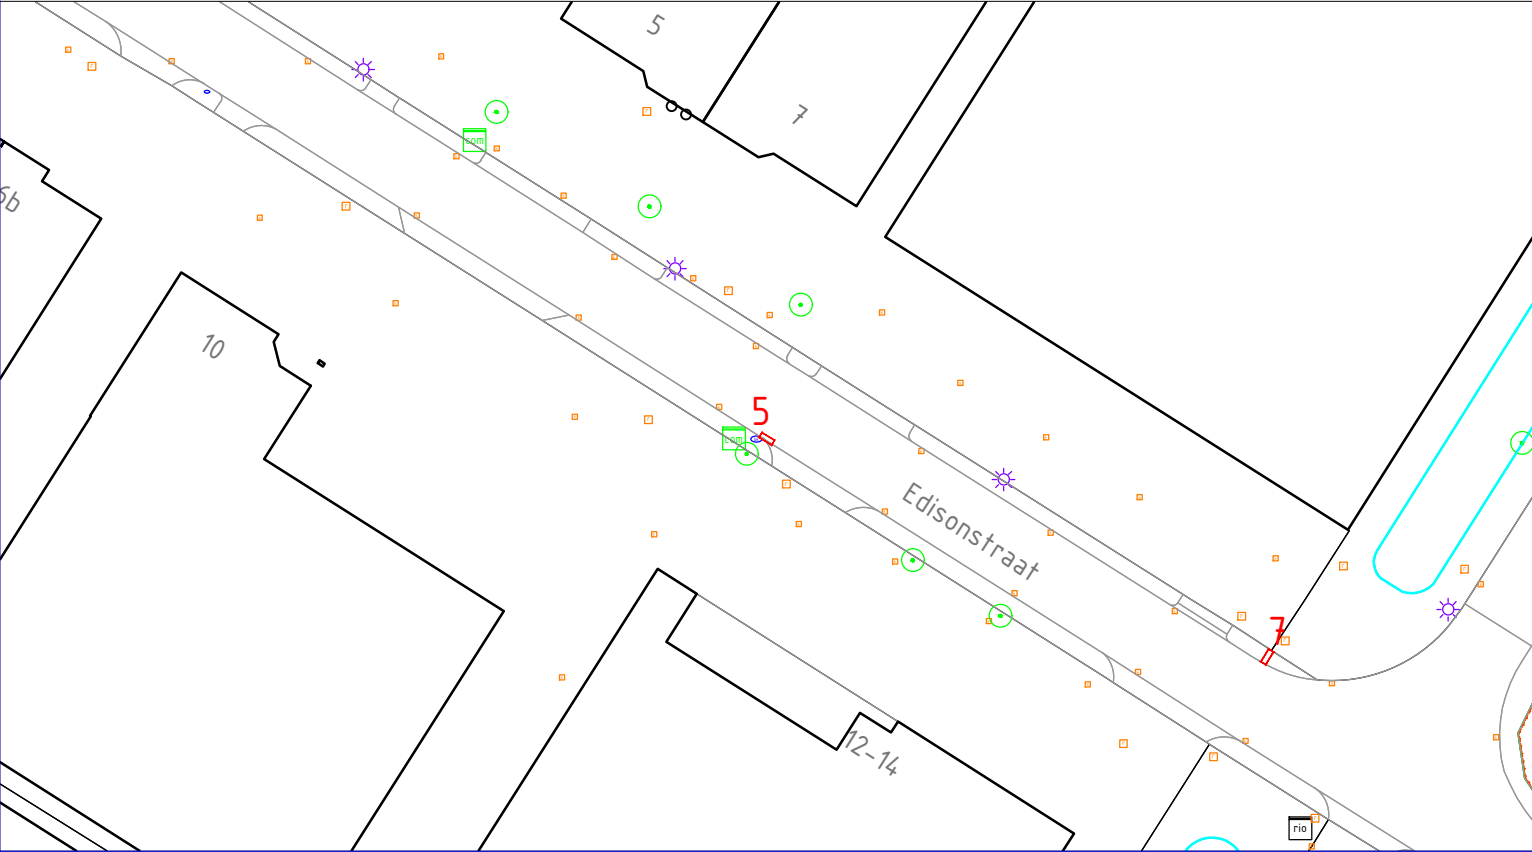


opdrachtgever Megaborn Opzoeken kabels en leidingen Edisonstraat - James Wattstraat te Gouda Proefsleuf 5						
project nr.	blad nr.	schaal	datum	gewijzigd	status	getekend
GG21-057	5	1:20	15-9-2021	n.v.t.	n.v.t.	RS

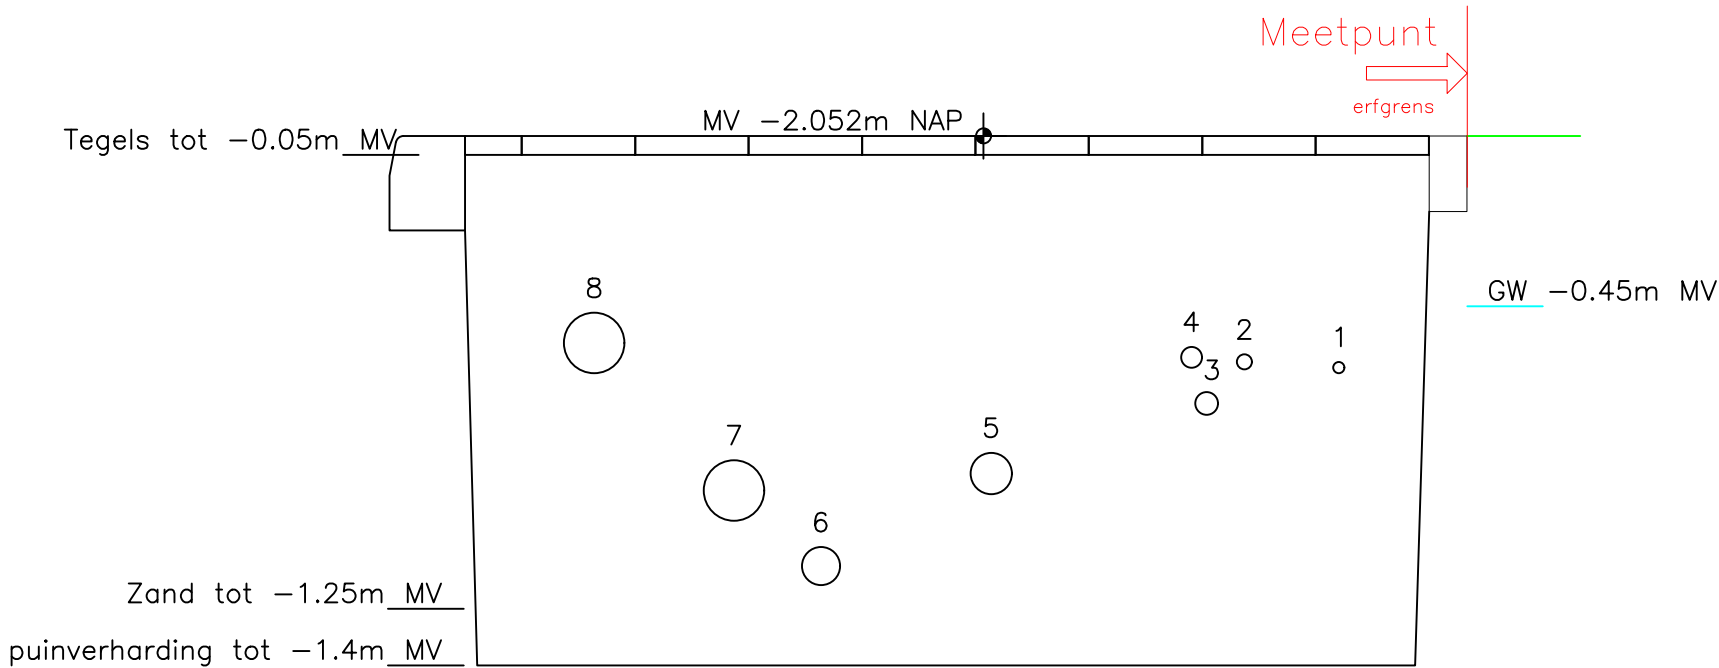


6

ID	Soort	Materiaal	Kleur	Diameter of breedte	Hoogte t.o.v. MV	Hoogte t.o.v. NAP	Afstand vanuit: erfgrens	
1	Data	PVC	Blauw	30 mm	0,61 m	-2,65 m	0,34 m	
2	Elektra	PVC	Grijs	40 mm	0,59 m	-2,63 m	0,59 m	
3	Elektra	PVC	Grijs	60 mm	0,70 m	-2,73 m	0,69 m	
4	Elektra	PVC	Grijs	55 mm	0,58 m	-2,61 m	0,73 m	
5	Gas	PVC	Geel	110 mm	0,84 m	-2,89 m	1,26 m	
6	Drainage	PVC	Bruin	100 mm	1,09 m	-3,14 m	1,71 m	
7	Water	PVC	Wit	160 mm	0,86 m	-2,91 m	1,94 m	
8	Riool	PVC	Grijs	160 mm	0,46 m	-2,52 m	2,31 m	

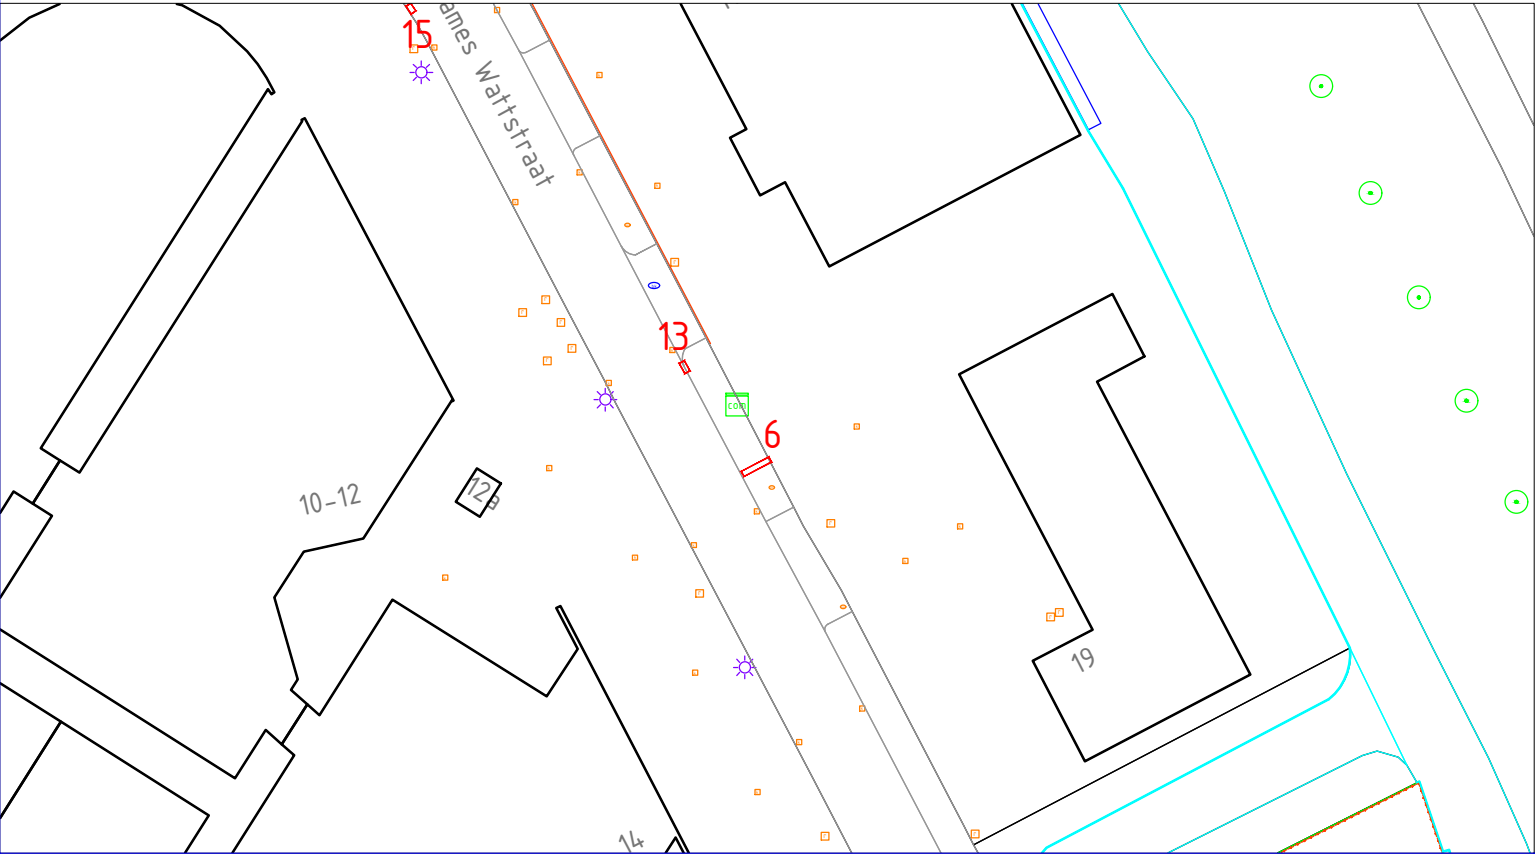


opdrachtgever Megaborn Opzoeken kabels en leidingen Edisonstraat - James Wattstraat te Gouda Proefsleuf 6						
project nr.	blad nr.	schaal	datum	gewijzigd	status	getekend
GG21-057	6	1:20	15-9-2021	n.v.t.	n.v.t.	RS

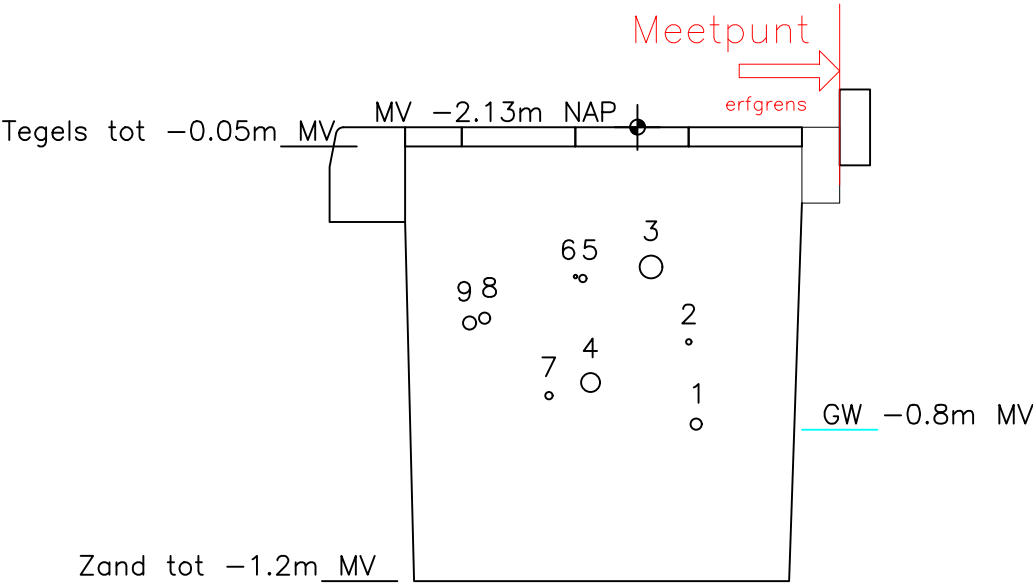


7

ID	Soort	Materiaal	Kleur	Diameter of breedte	Hoogte t.o.v. MV	Hoogte t.o.v. NAP	Afstand van nult: erfgrns	
1	Data	Staal	Rd/Wi/Bl	30 mm	0,79 m	-2,90 m	0,38 m	
2	Data (loos)	PVC	Blauw	15 mm	0,56 m	-2,69 m	0,40 m	
3	Elektra	PVC	Grijs	60 mm	0,33 m	-2,47 m	0,50 m	
4	Elektra	PVC	Grijs	50 mm	0,62 m	-2,78 m	0,66 m	
5	Elektra	PVC	Grijs	20 mm	0,37 m	-2,52 m	0,68 m	
6	Elektra	PVC	Grijs	10 mm	0,38 m	-2,52 m	0,70 m	
7	Data	PVC	Groen	20 mm	0,67 m	-2,83 m	0,77 m	
8	Data	PVC	Groen	30 mm	0,46 m	-2,62 m	0,94 m	
9	Data	PVC	Groen	35 mm	0,46 m	-2,63 m	0,98 m	

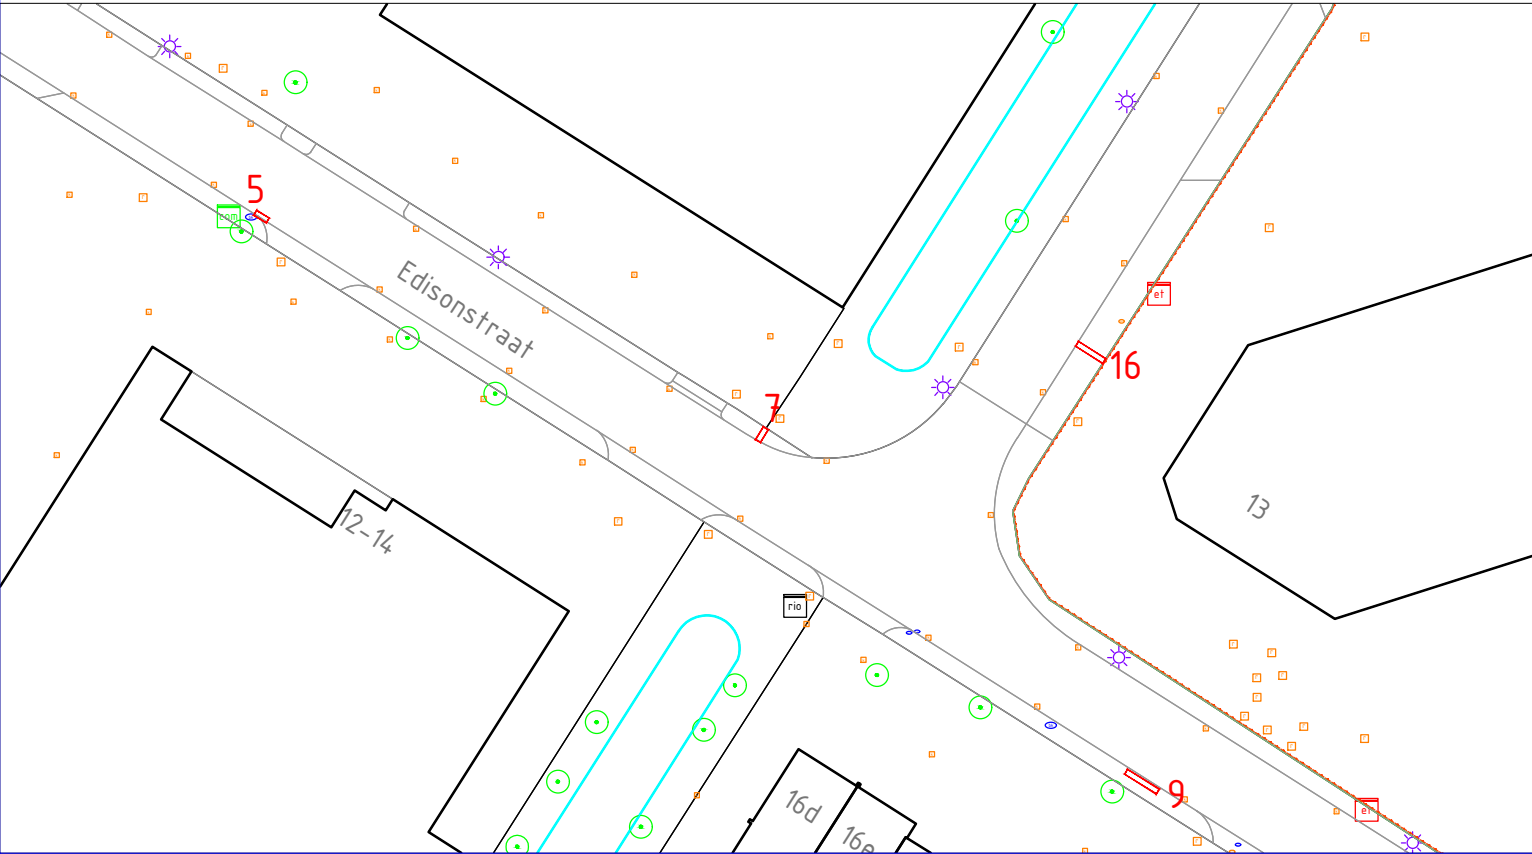


opdrachtgever Megaborn Opzoeken kabels en leidingen Edisonstraat - James Wattstraat te Gouda Proefsleuf 7						
project nr.	blad nr.	schaal	datum	gewijzigd	status	getekend
GG21-057	7	1:20	15-9-2021	n.v.t.	n.v.t.	RS

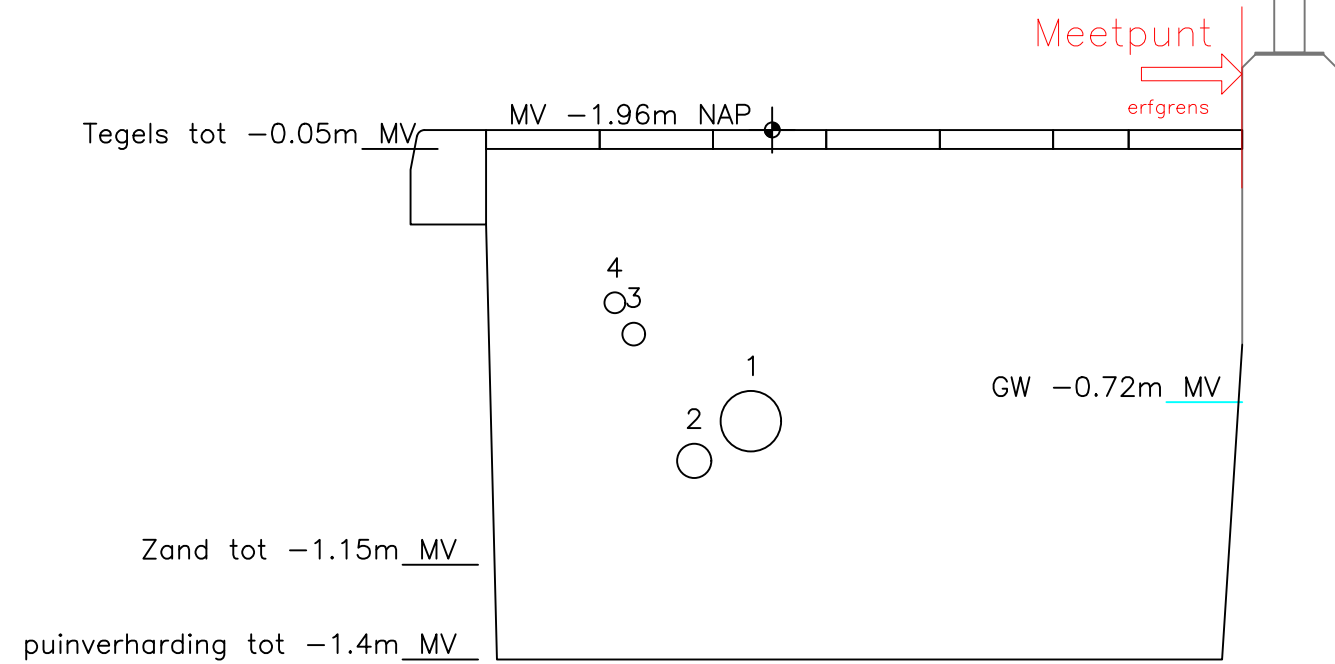

8

ID	Soort	Materiaal	Kleur	Diameter of breedte	Hoogte t.o.v. MV	Hoogte t.o.v. NAP	Afstand vanuit: erfgrns	
1	Water	PE	Zwart	160 mm	0,71 m	-2,65 m	1,30 m	
2	Drainage	PVC	Bruin	90 mm	0,84 m	-2,79 m	1,45 m	
3	Elektra	PVC	Rood	60 mm	0,48 m	-2,47 m	1,61 m	
4	Elektra	PVC	Grijs	55 mm	0,40 m	-2,39 m	1,66 m	

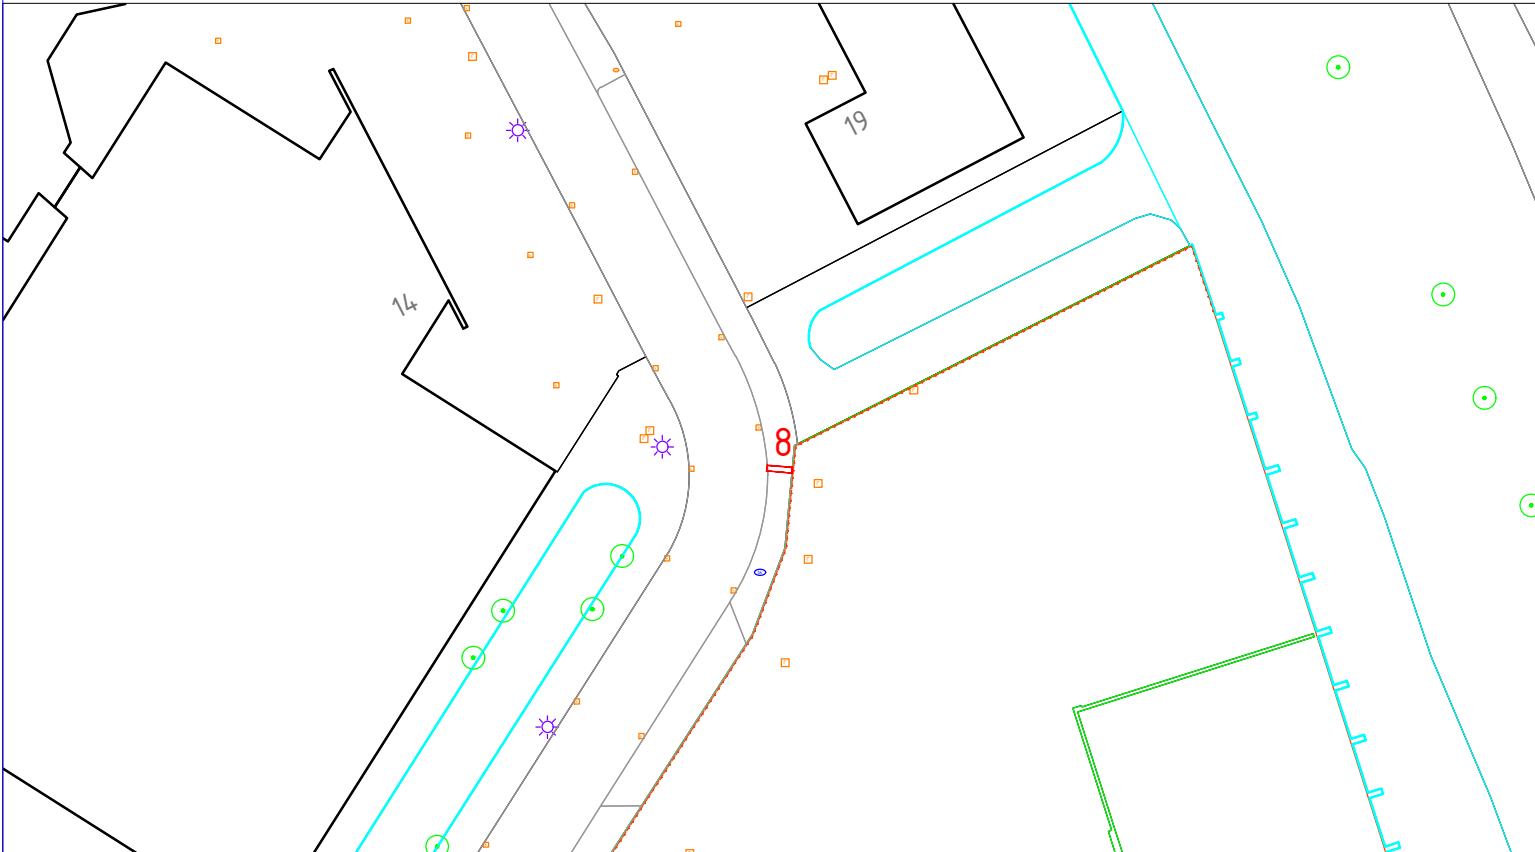

opdrachtgever Megaborn Opzoeken kabels en leidingen Edisonstraat - James Wattstraat te Gouda Proefsleuf 8						
project nr.	blad nr.	schaal	datum	gewijzigd	status	getekend
GG21-057	8	1:20	15-9-2021	n.v.t.	n.v.t.	RS

16J

16H

Meetpunt
erfscheiding

MV -2.24m NAP

Tegels tot -0.05m MV


GW -0.7m MV

Zand tot -1.5m MV

1
○


9

ID	Soort	Materiaal	Kleur	Diameter of breedte	Hoogte t.o.v. MV	Hoogte t.o.v. NAP	Afstand vanuit: erfscheiding 16J - 16H	
1	Data	PE	Zwart	63 mm	0,63 m	-2,87 m	3,55 m	

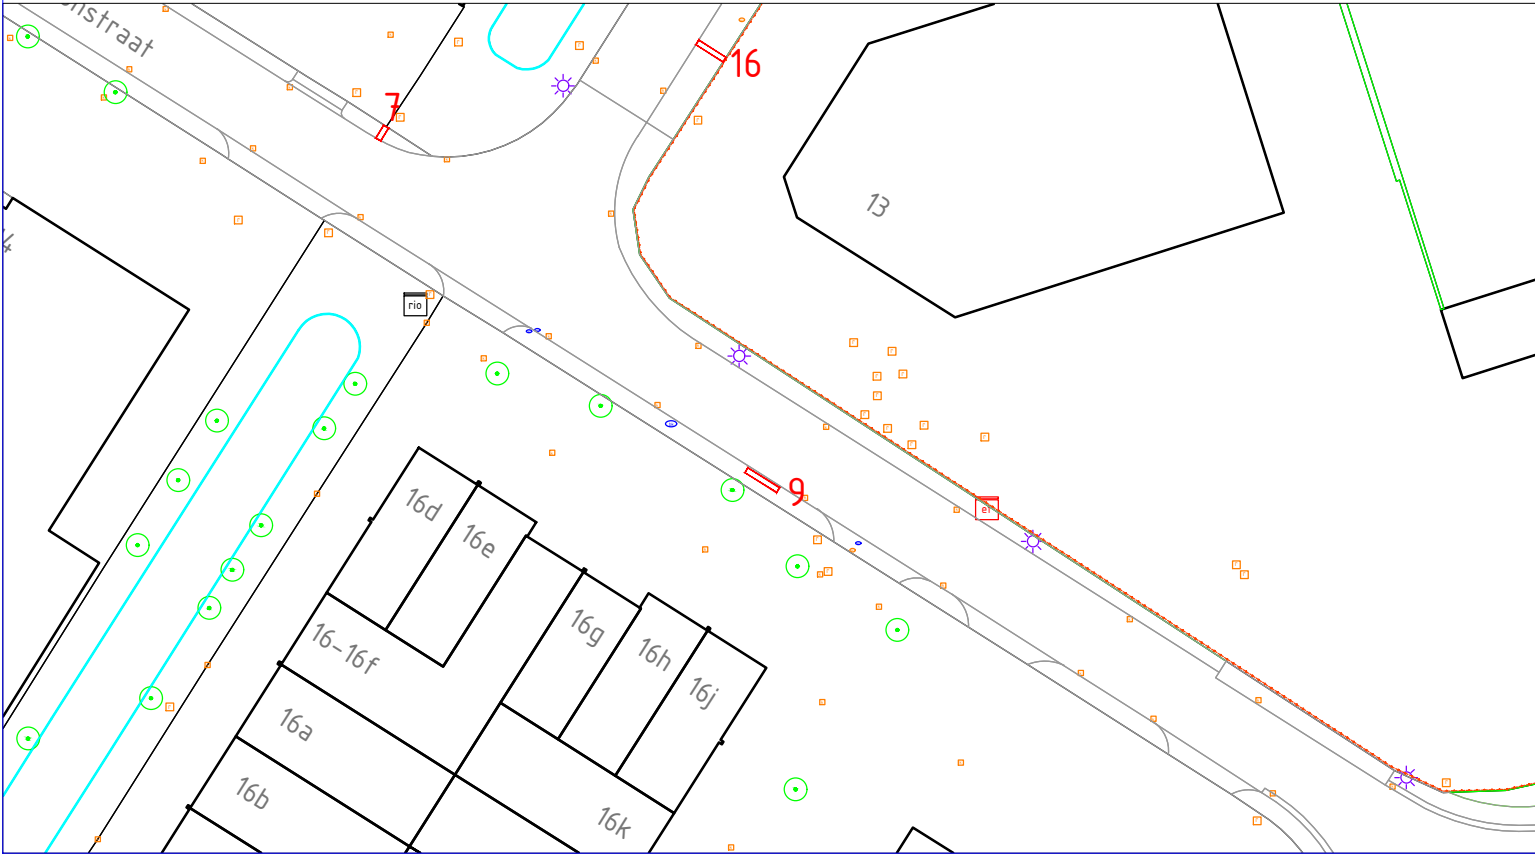

opdrachtgever		Megaborn Opzoeken kabels en leidingen Edisonstraat - James Wattstraat te Gouda Proefsleuf 9					
project nr.	blad nr.	schaal	datum	gewijzigd	status	getekend	
GG21-057	9	1:20	15-9-2021	n.v.t.	n.v.t.	RS	


Meetpunt
Gevel nr. 7B

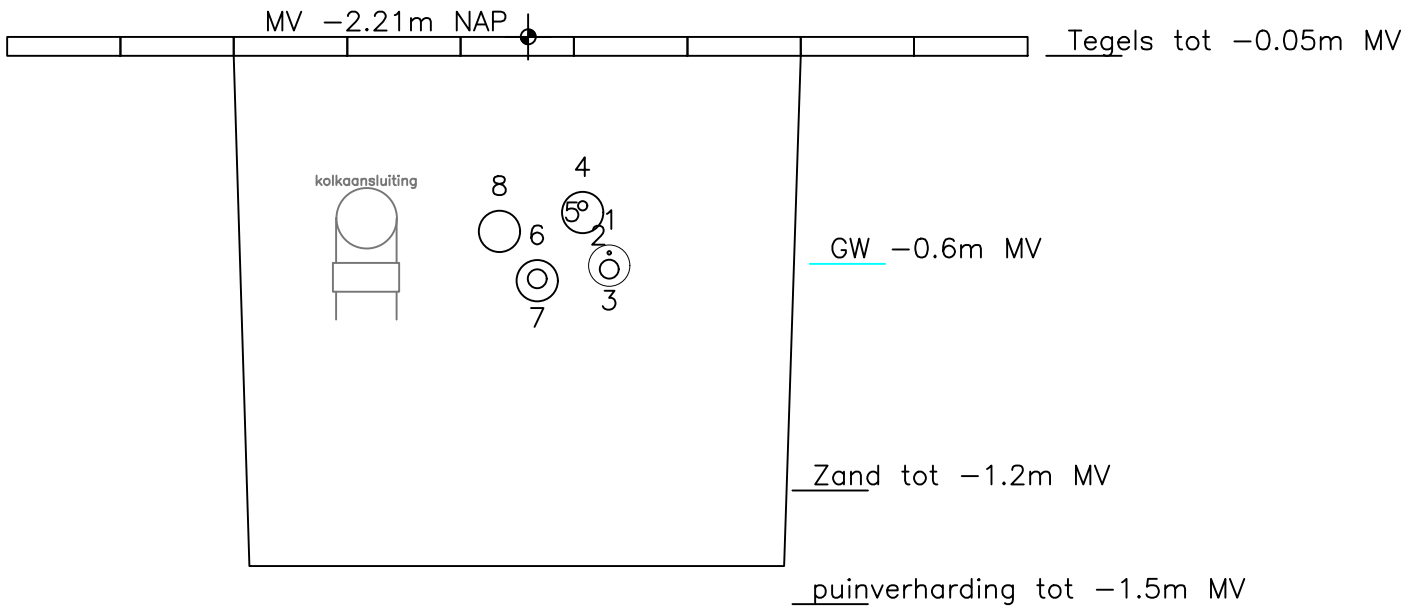


11

ID	Soort	Materiaal	Kleur	Diameter of breedte	Hoogte t.o.v. MV	Hoogte t.o.v. NAP	Afstand vanuit: hoek gevel 7b	
1	Mantelbuis	PVC	Grijs	110 mm	0,55 m	-2,76 m	8,71 m	
2	Data	PVC	Blauw	10 mm	0,55 m	-2,76 m	8,71 m	
3	Elektra	PVC	Grijs	50 mm	0,55 m	-2,76 m	8,71 m	
4	Mantelbuis Data	PVC	Grijs	110 mm	0,41 m	-2,62 m	8,78 m	
5	Data	PVC	Blauw	25 mm	0,41 m	-2,62 m	8,78 m	
6	Mantelbuis Water	PVC	Wit	110 mm	0,58 m	-2,80 m	8,90 m	
7	Water	PE	Zwart	50 mm	0,58 m	-2,80 m	8,90 m	
8	Mantelbuis Gas	PVC	Grijs	110 mm	0,47 m	-2,67 m	9,00 m	

opdrachtgever Megaborn Opzoeken kabels en leidingen Edisonstraat - James Wattstraat te Gouda Proefsleuf 11						
project nr.	blad nr.	schaal	datum	gewijzigd	status	getekend
GG21-057	11	1:20	15-9-2021	n.v.t.	n.v.t.	RS

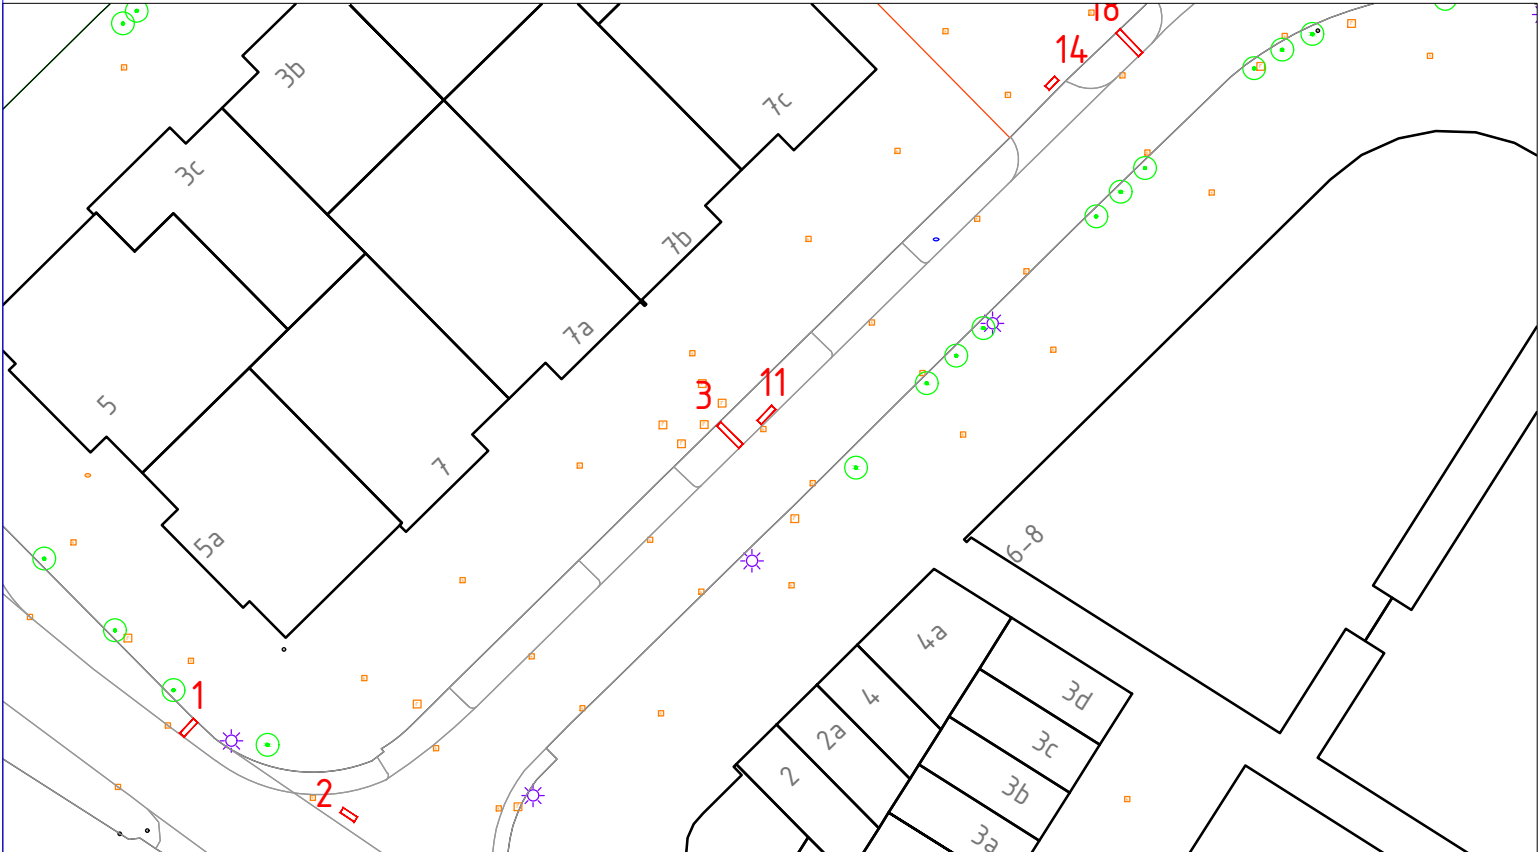


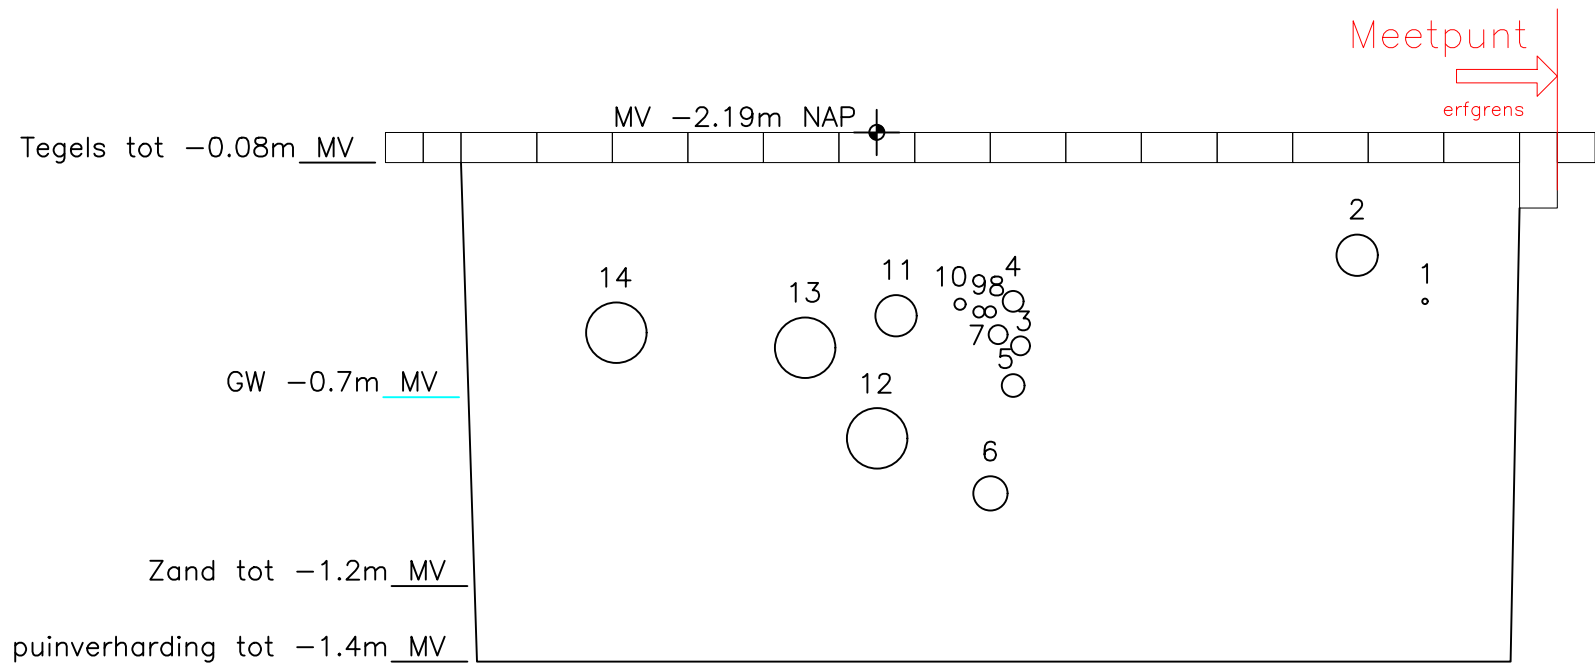


12

ID	Soort	Materiaal	Kleur	Diameter of breedte	Hoogte t.o.v. MV	Hoogte t.o.v. NAP	Afstand vanuit: erfgrns	
1	Kabel ?	PVC	Zwart	15 mm	0,53 m	-2,63 m	0,35 m	
2	Mantelbuis Data	PVC	Groen	110 mm	0,35 m	-2,46 m	0,53 m	
3	Elektra	PVC	Grijs	50 mm	0,55 m	-2,73 m	1,42 m	
4	Elektra	PVC	Grijs	55 mm	0,43 m	-2,61 m	1,44 m	
5	Elektra	PVC	Grijs	60 mm	0,65 m	-2,83 m	1,44 m	
6	Drainage	PVC	Bruin	90 mm	0,92 m	-3,10 m	1,50 m	
7	Elektra	PVC	Grijs	50 mm	0,52 m	-2,70 m	1,48 m	
8	Data	PVC	Blauw	30 mm	0,47 m	-2,65 m	1,50 m	
9	Data	PVC	Blauw	30 mm	0,46 m	-2,65 m	1,53 m	
10	Data	PVC	Blauw	30 mm	0,44 m	-2,63 m	1,58 m	
11	Gas	PVC	Geel	110 mm	0,43 m	-2,62 m	1,75 m	
12	Water	PVC	Wit	160 mm	0,73 m	-2,92 m	1,80 m	
13	Leiding ?	PE	Zwart	160 mm	0,47 m	-2,68 m	1,99 m	
14	Riool	PVC	Grijs	160 mm	0,42 m	-2,64 m	2,49 m	


opdrachtgever Megaborn Opzoeken kabels en leidingen Edisonstraat - James Wattstraat te Gouda Proefsleuf 12						
project nr.	blad nr.	schaal	datum	gewijzigd	status	getekend
GG21-057	12	1:20	15-9-2021	n.v.t.	n.v.t.	RS

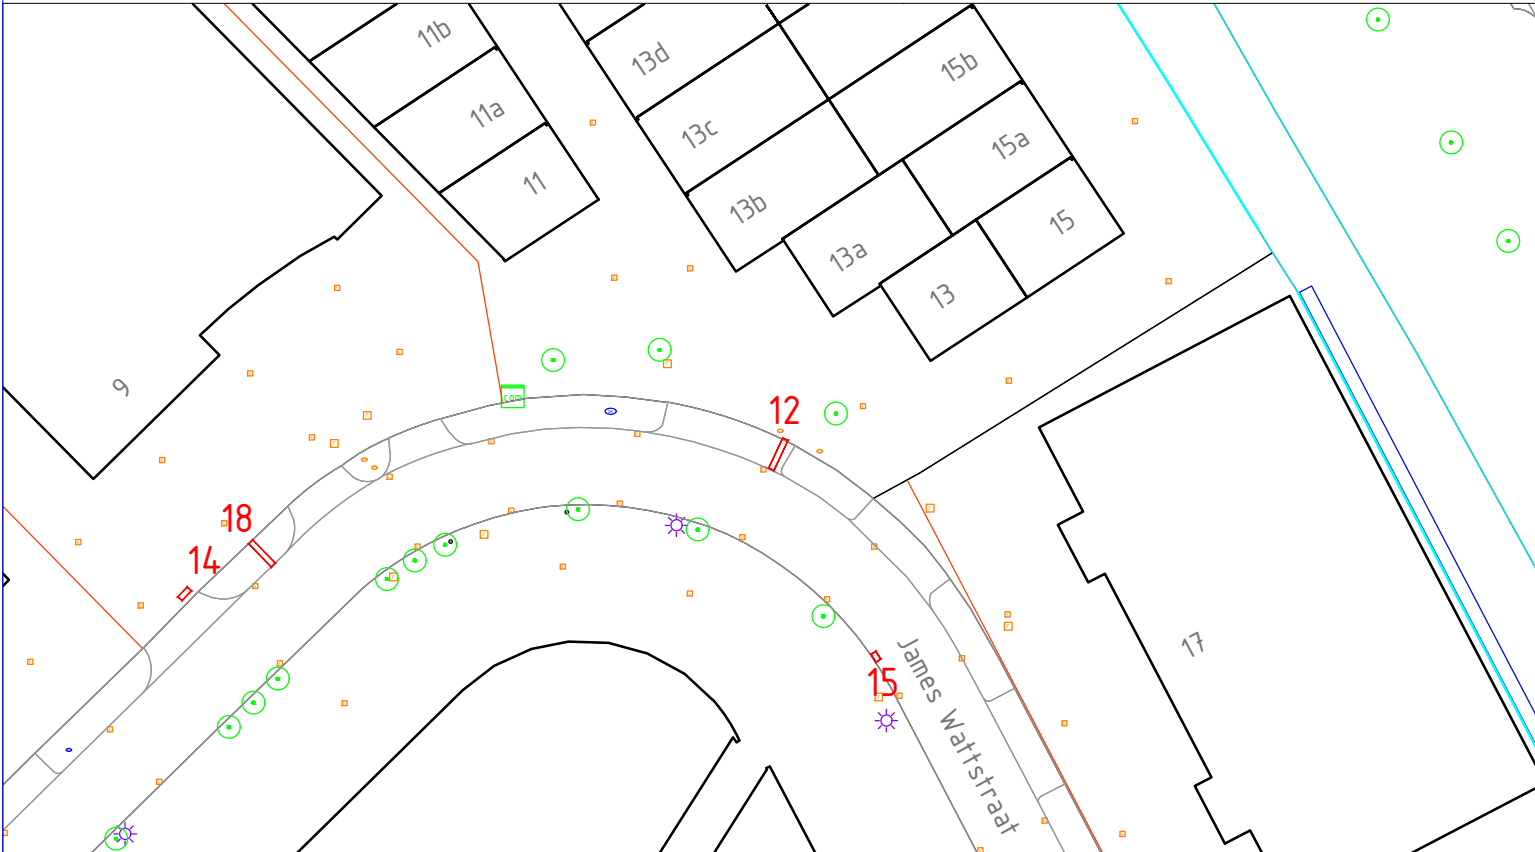

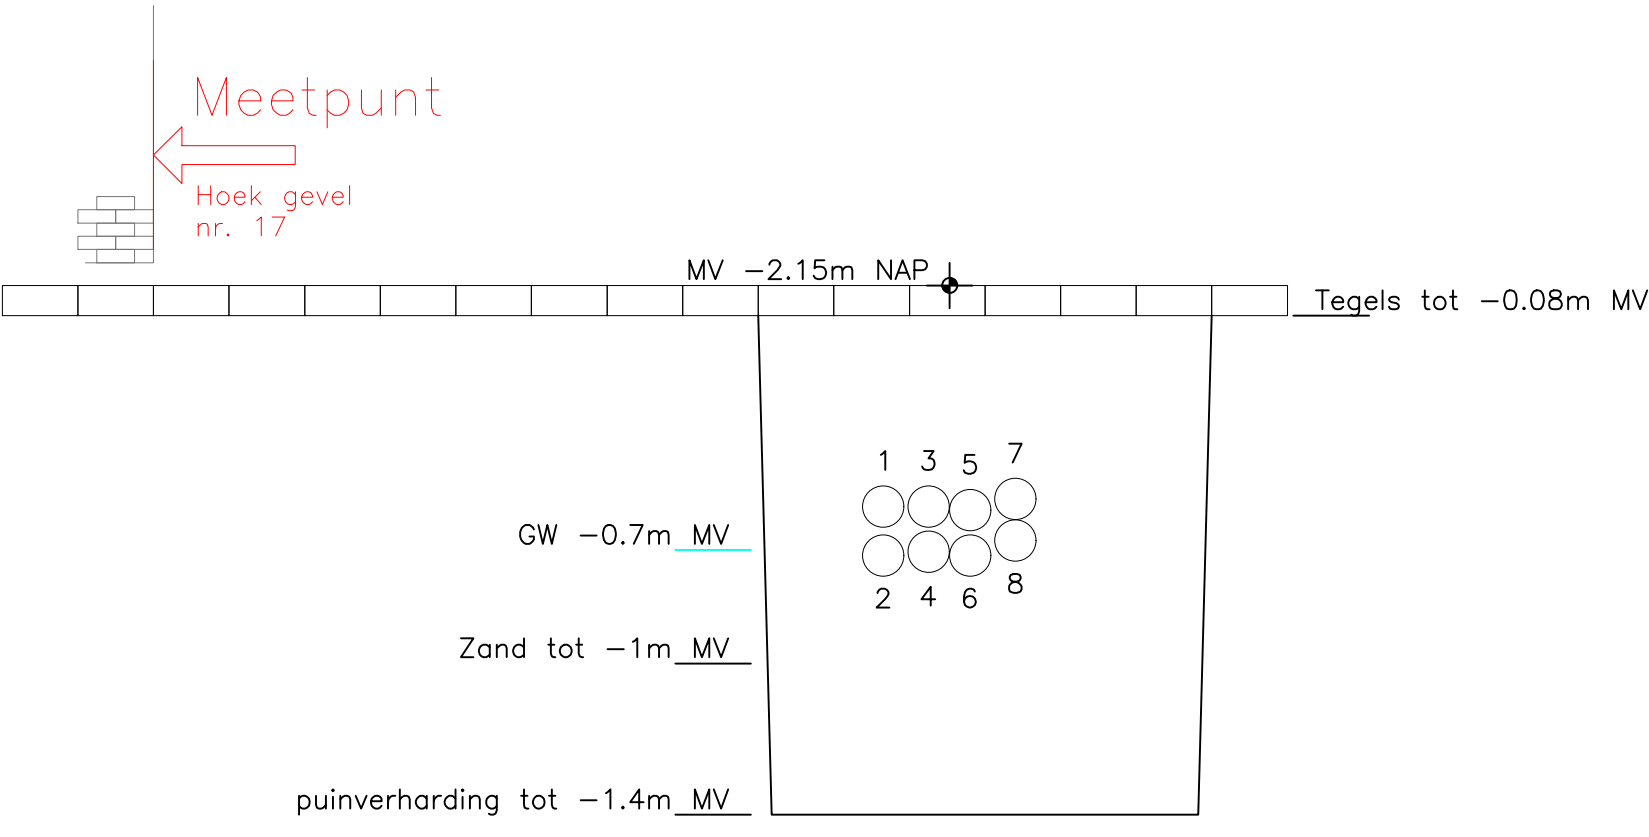


13


ID	Soort	Materiaal	Kleur	Diameter of breedte	Hoogte t.o.v. MV	Hoogte t.o.v. NAP	Afstand vanuit: hoek gevel nr. 17	
1	Mantelbuis	PVC	Wit	110 mm	0,53 m	-2,68 m	1,93 m	
2	Mantelbuis	PVC	Rood	110 mm	0,66 m	-2,81 m	1,93 m	
3	Mantelbuis	PVC	Wit	110 mm	0,54 m	-2,68 m	2,05 m	
4	Mantelbuis	PVC	Rood	110 mm	0,66 m	-2,80 m	2,05 m	
5	Mantelbuis	PVC	Wit	110 mm	0,54 m	-2,69 m	2,16 m	
6	Mantelbuis	PVC	Rood	110 mm	0,66 m	-2,81 m	2,16 m	
7	Mantelbuis	PVC	Wit	110 mm	0,52 m	-2,66 m	2,28 m	
8	Mantelbuis	PVC	Rood	110 mm	0,62 m	-2,77 m	2,28 m	

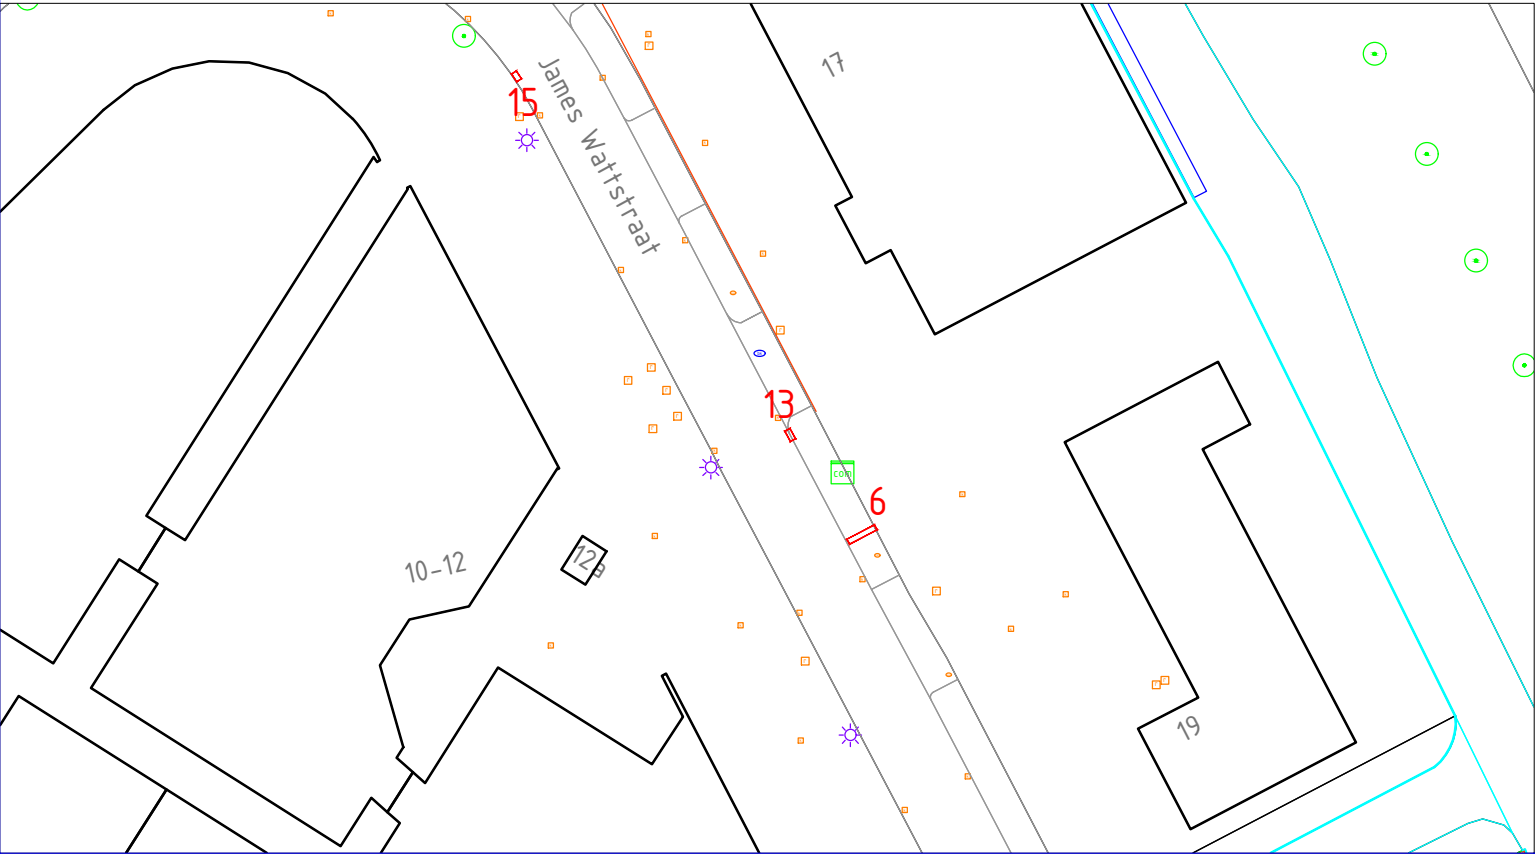


opdrachtgever Megaborn Opzoeken kabels en leidingen Edisonstraat - James Wattstraat te Gouda Proefsleuf 13						
project nr. GG21-057	blad nr. 13	schaal 1:20	datum 15-9-2021	gewijzigd n.v.t.	status n.v.t.	getekend RS

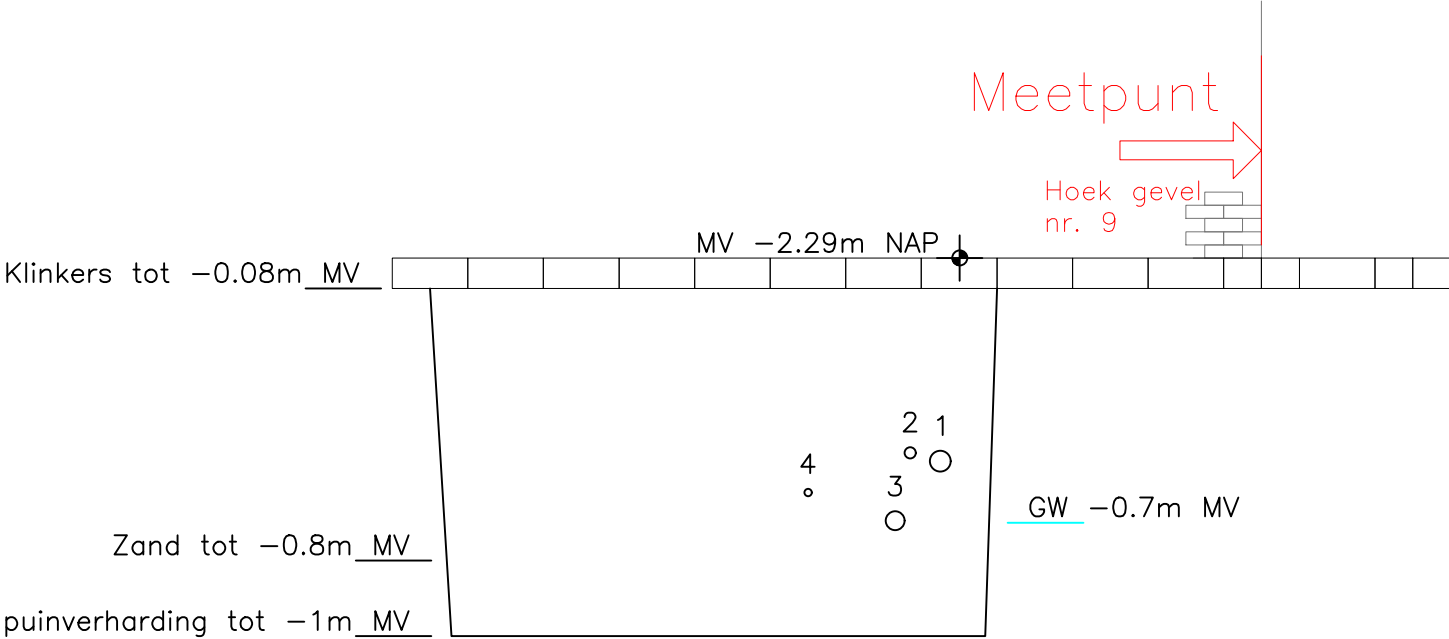

ID	Soort	Materiaal	Kleur	Diameter of breedte	Hoogte t.o.v. MV	Hoogte t.o.v. NAP	Afstand vanuit: hoek gevel nr. 9	
1	Elektra	PVC	Grijs	55 mm	0,51 m	-2,80 m	0,85 m	
2	Gas	PE	Geel	30 mm	0,49 m	-2,79 m	0,93 m	
3	Water	PE	Zwart	50 mm	0,66 m	-2,96 m	0,97 m	
4	Data	PVC	Wit	20 mm	0,60 m	-2,90 m	1,20 m	

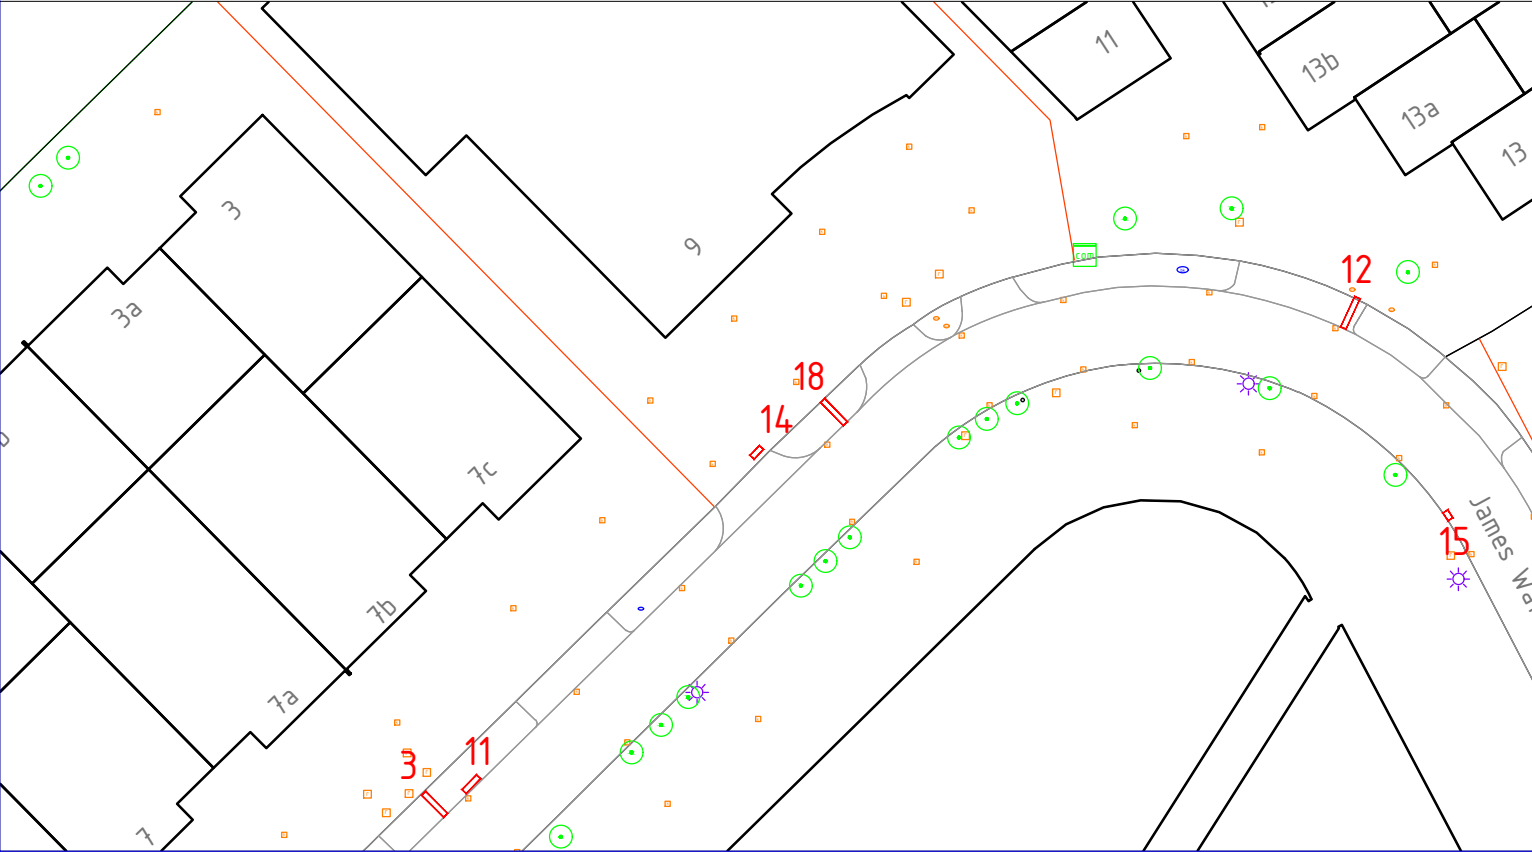


opdrachtgever Megaborn Opzoeken kabels en leidingen Edisonstraat - James Wattstraat te Gouda Proefsleuf 14						
project nr. GG21-057	blad nr. 14	schaal 1:20	datum 15-9-2021	gewijzigd n.v.t.	status n.v.t.	getekend RS

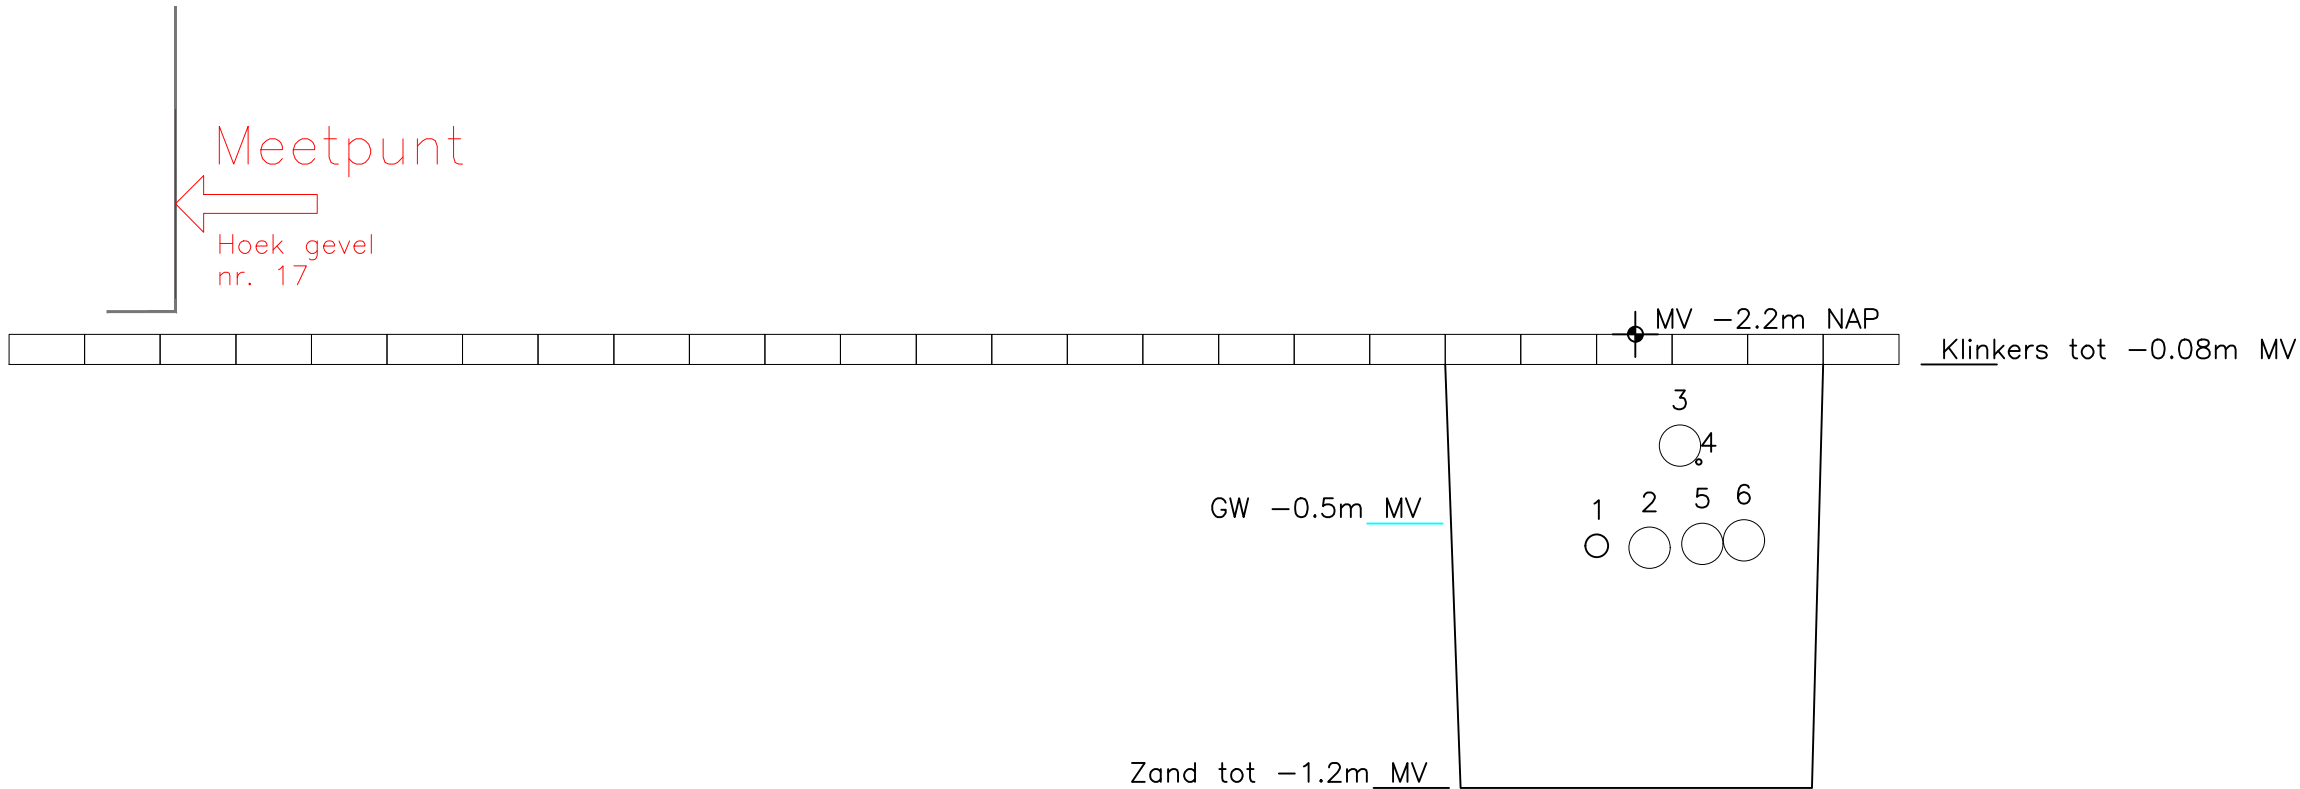


15

ID	Soort	Materiaal	Kleur	Diameter of breedte	Hoogte t.o.v. MV	Hoogte t.o.v. NAP	Afstand vanuit: hoek gevel nr. 10-12	
1	Gas	HPE	Geel	60 mm	0,53 m	-2,73 m	3,76 m	
2	Mantelbuis	PVC	Wit	110 mm	0,50 m	-2,71 m	3,90 m	
3	Mantelbuis	PVC	Wit	110 mm	0,23 m	-2,44 m	3,98 m	
4	Data	Staal	Blauw	15 mm	0,33 m	-2,53 m	4,03 m	
5	Mantelbuis	PVC	Wit	110 mm	0,50 m	-2,70 m	4,04 m	
6	Mantelbuis	PVC	Wit	110 mm	0,49 m	-2,69 m	4,15 m	

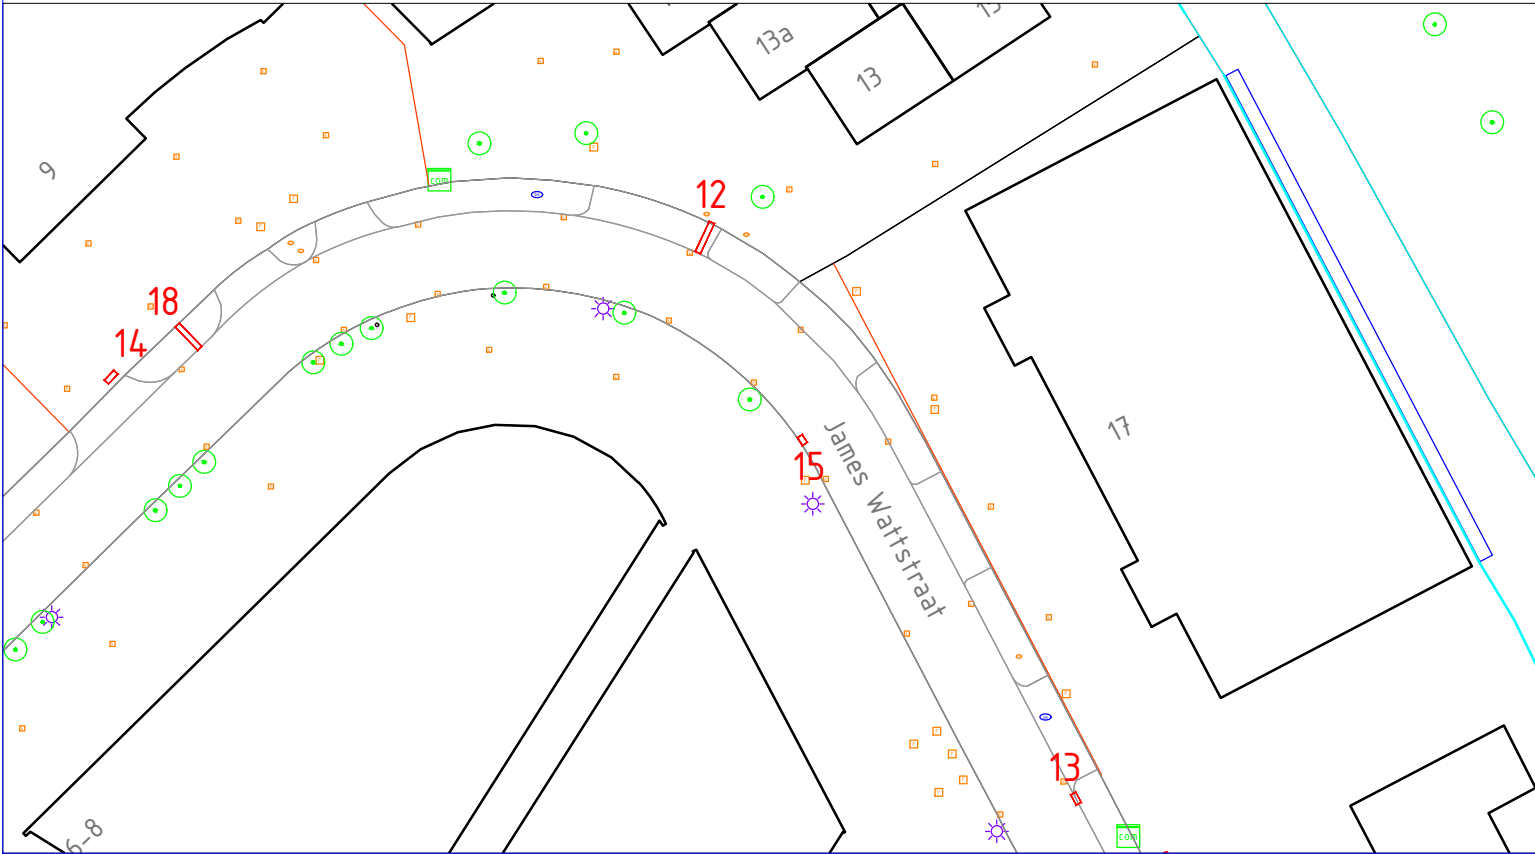


opdrachtgever Megaborn Opzoeken kabels en leidingen Edisonstraat - James Wattstraat te Gouda Proefsleuf 15						
project nr.	blad nr.	schaal	datum	gewijzigd	status	getekend
GG21-057	15	1:20	15-9-2021	n.v.t.	n.v.t.	RS

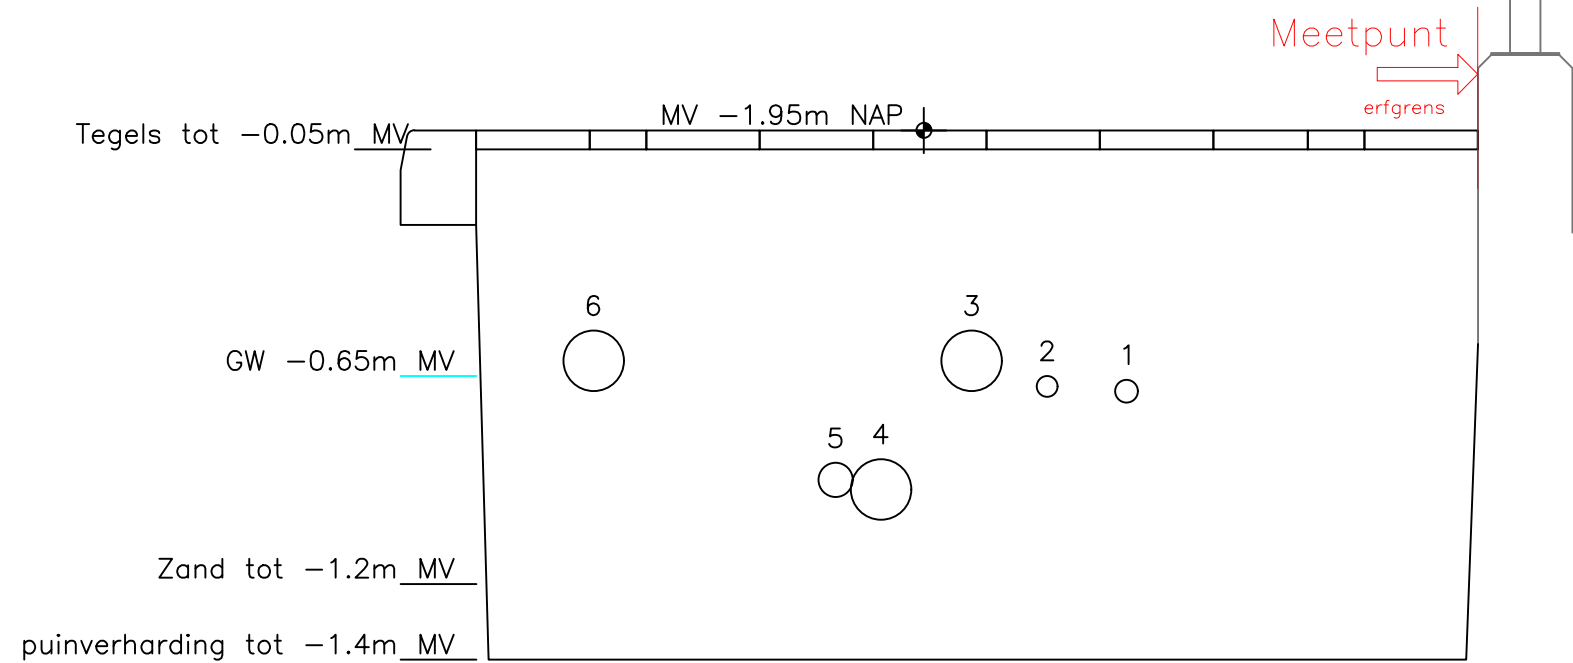


16

ID	Soort	Materiaal	Kleur	Diameter of breedte	Hoogte t.o.v. MV	Hoogte t.o.v. NAP	Afstand vanuit: erfgrns	
1	Elektra	PVC	Rood	60 mm	0,66 m	-2,61 m	0,93 m	
2	Elektra	PVC	Grijs	55 mm	0,64 m	-2,60 m	1,14 m	
3	Gas	HPE	Zwart	160 mm	0,51 m	-2,48 m	1,34 m	
4	Water	PVC	Wit	160 mm	0,83 m	-2,82 m	1,58 m	
5	Drainage	PVC	Bruin	90 mm	0,86 m	-2,83 m	1,70 m	
6	Riool aansluiting	PVC	Grijs	160 mm	0,50 m	-2,48 m	2,34 m	

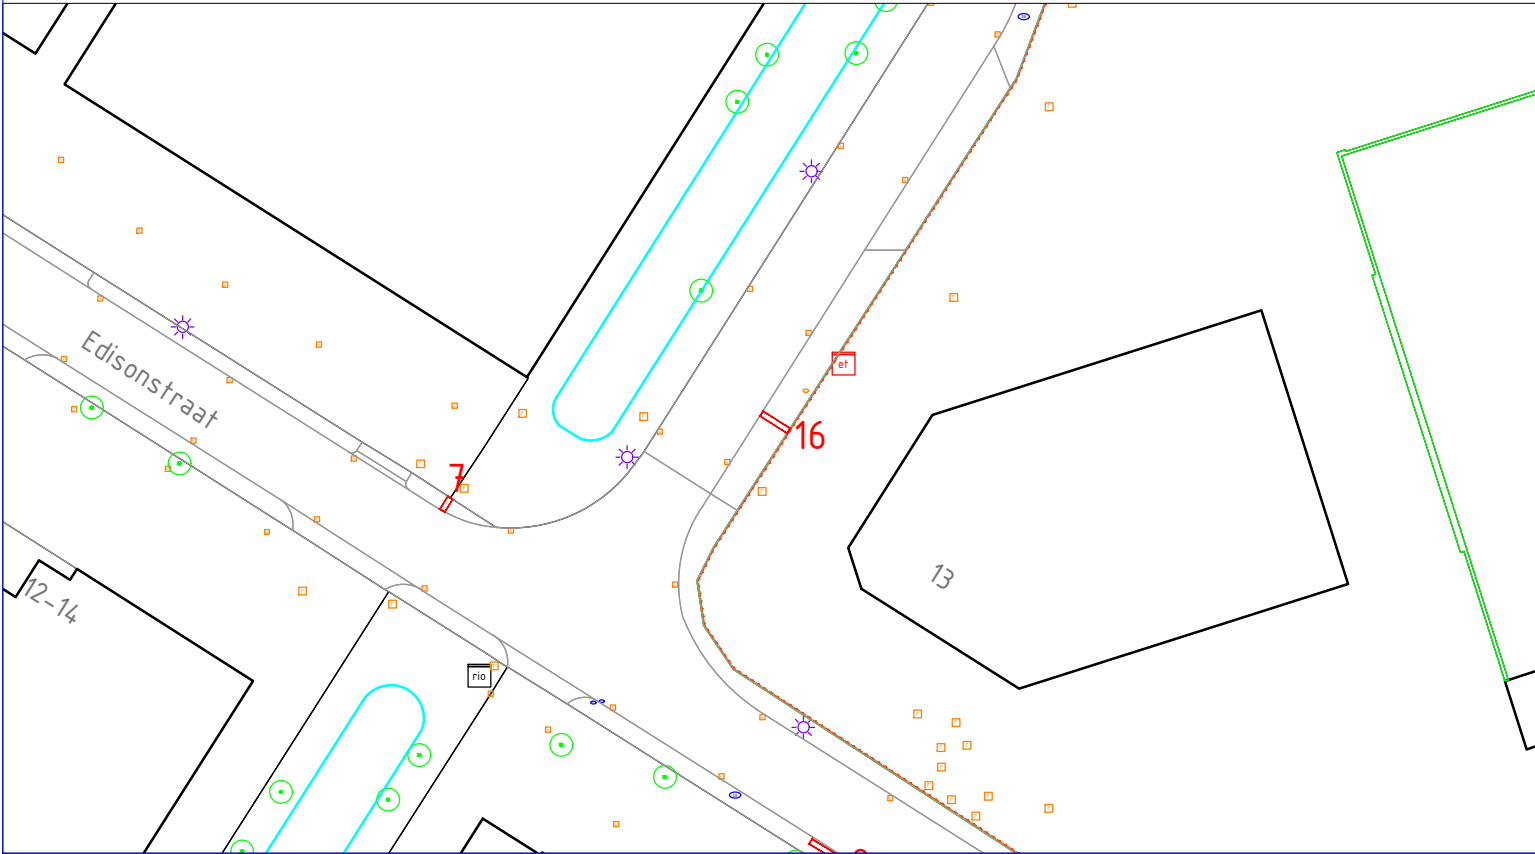


opdrachtgever Megaborn Opzoeken kabels en leidingen Edisonstraat - James Wattstraat te Gouda Proefsleuf 16						
project nr.	blad nr.	schaal	datum	gewijzigd	status	getekend
GG21-057	16	1:20	15-9-2021	n.v.t.	n.v.t.	RS

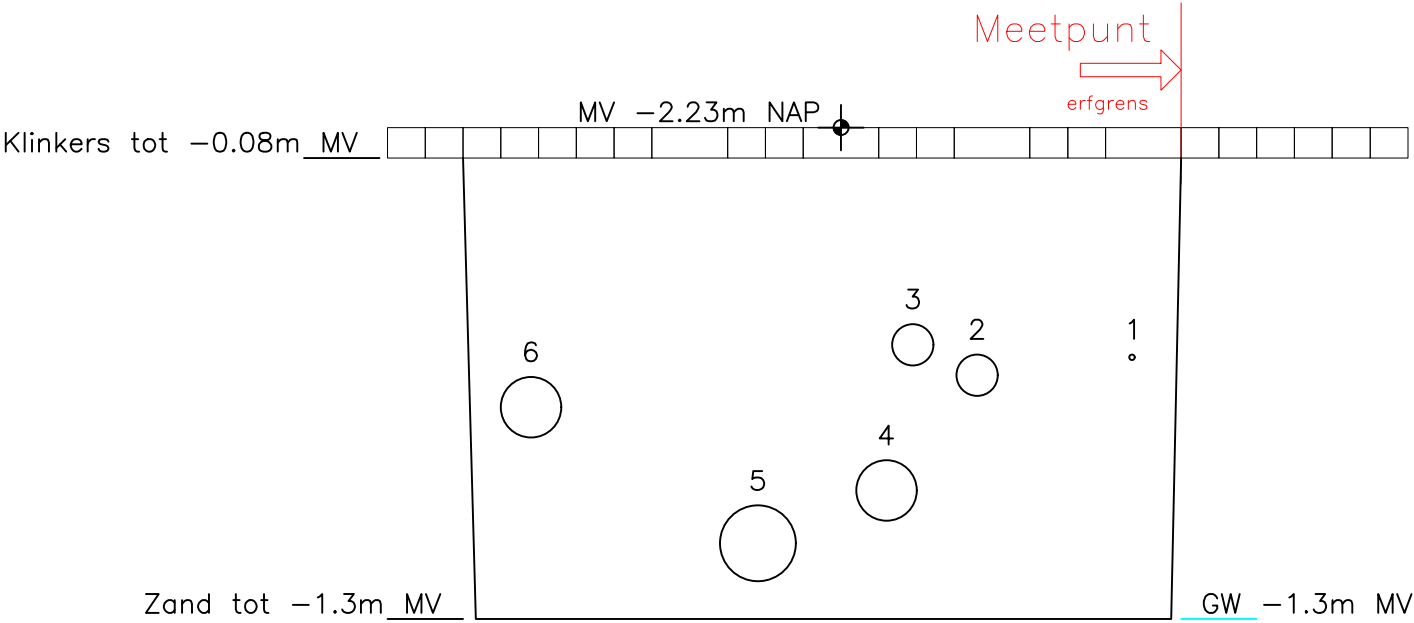


17

ID	Soort	Materiaal	Kleur	Diameter of breedte	Hoogte t.o.v. MV	Hoogte t.o.v. NAP	Afstand vanuit: erfgrns	
1	Data	PVC	Blauw	15 mm	0,62 m	-2,83 m	0,13 m	
2	Mantelbuis Data	PVC	Blauw	110 mm	0,62 m	-2,83 m	0,54 m	
3	Mantelbuis Data	PVC	Wit	110 mm	0,54 m	-2,75 m	0,71 m	
4	Gas	PVC	Geel	160 mm	0,88 m	-3,11 m	0,78 m	
5	Water	PVC	Wit	200 mm	0,98 m	-3,23 m	1,12 m	
6	Riool	PVC	Grijs	160 mm	0,62 m	-2,89 m	1,72 m	

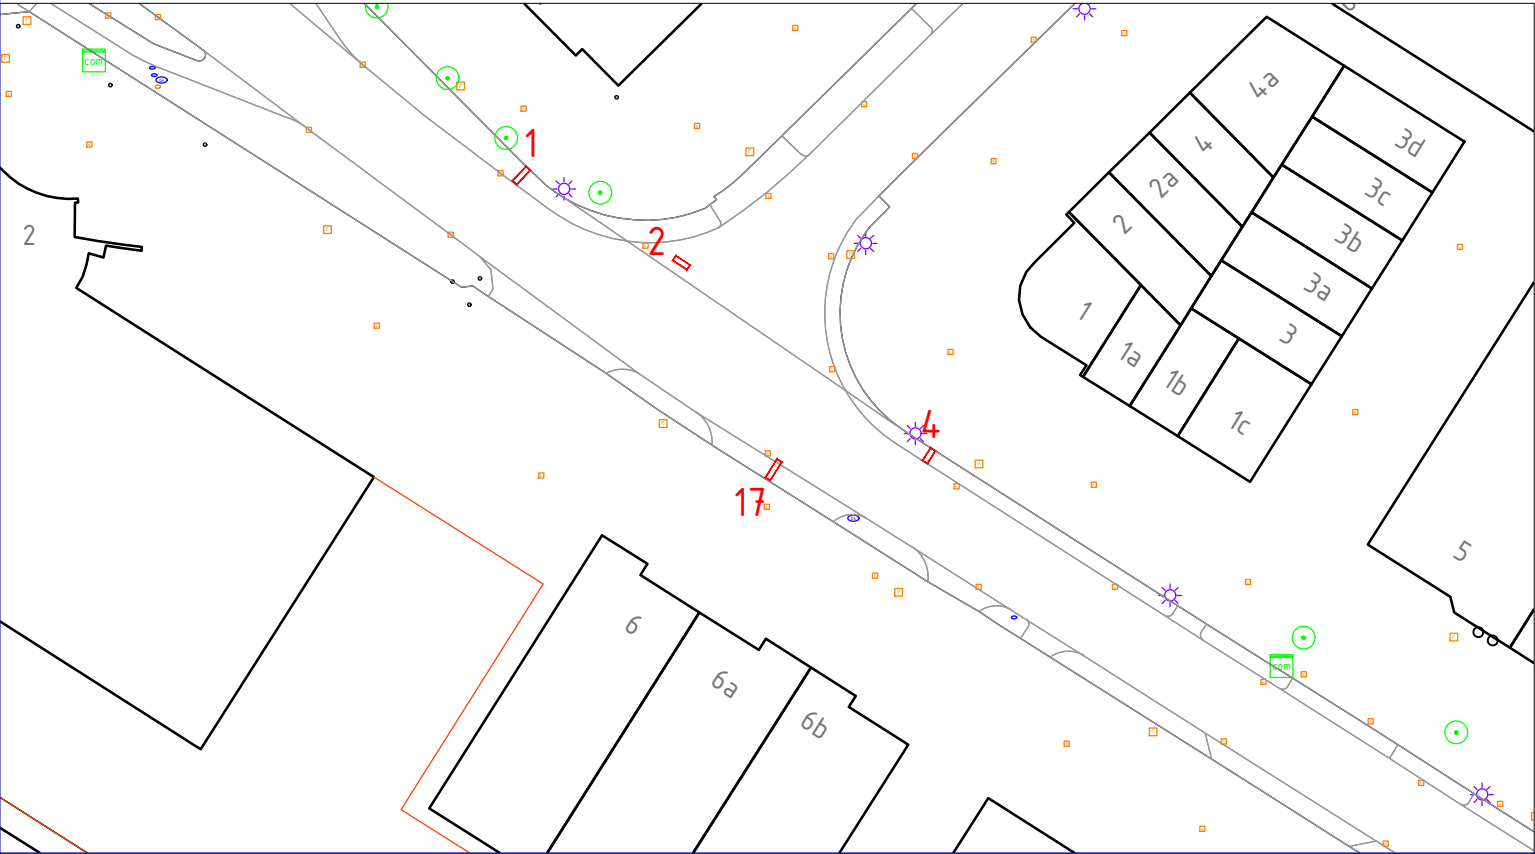


opdrachtgever Megaborn Opzoeken kabels en leidingen Edisonstraat - James Wattstraat te Gouda Proefsleuf 17						
project nr.	blad nr.	schaal	datum	gewijzigd	status	getekend
GG21-057	17	1:20	15-9-2021	n.v.t.	n.v.t.	RS

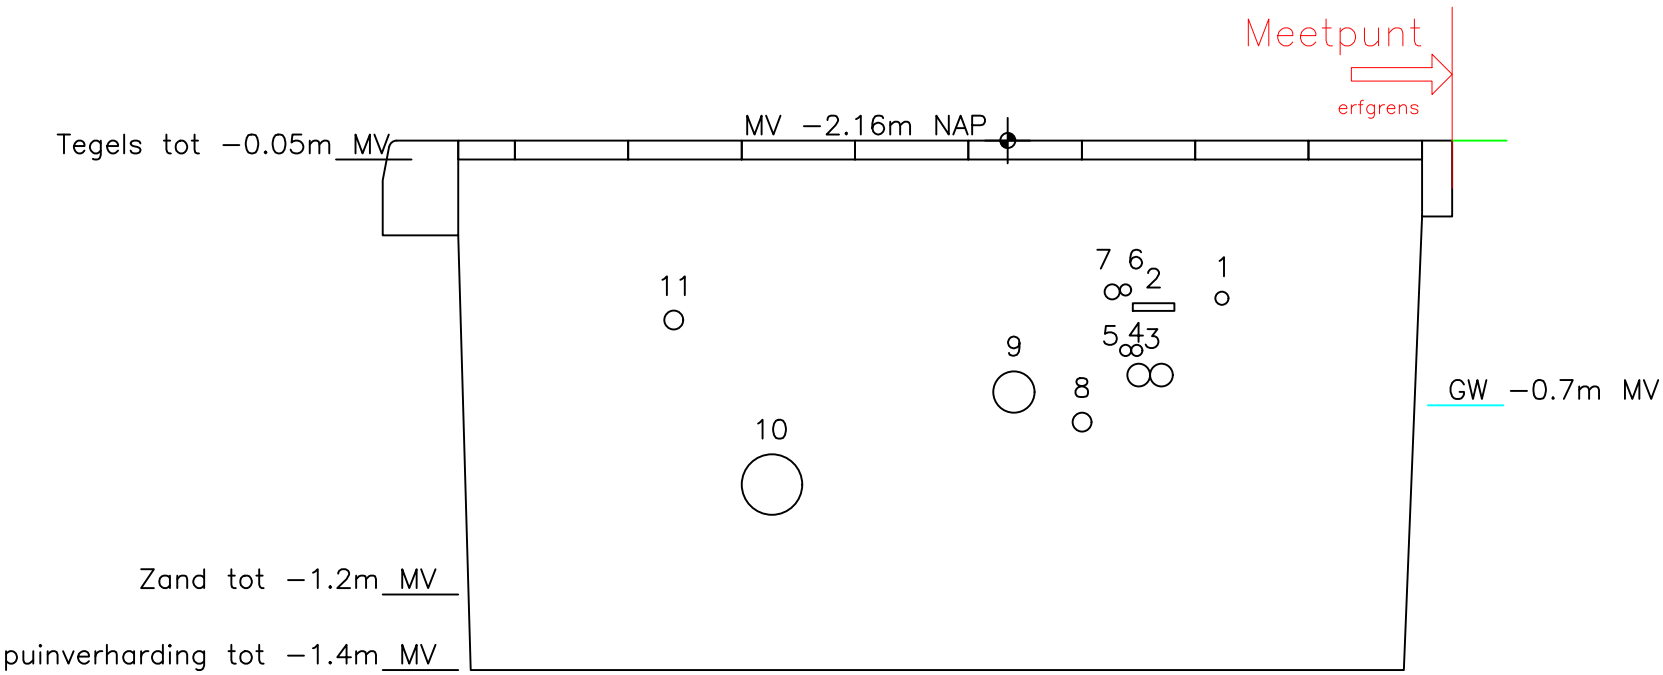

18

ID	Soort	Materiaal	Kleur	Diameter of breedte	Hoogte t.o.v. MV	Hoogte t.o.v. NAP	Afstand vanuit: achterkant opsluitband	
1	Data	PVC	Groen	35 mm	0,42 m	-2,56 m	0,61 m	
2	Data bundel	PVC	Grijs	110 mm	0,46 m	-2,59 m	0,79 m	
3	Elektra 2x	PVC	Div.	60 mm	0,62 m	-2,75 m	0,80 m	
4	Data	Staal	Zwart	30 mm	0,54 m	-2,70 m	0,85 m	
5	Data	PVC	Blauw	30 mm	0,54 m	-2,70 m	0,85 m	
6	Data	PVC	Groen	30 mm	0,38 m	-2,54 m	0,88 m	
7	Data	PVC	Groen	40 mm	0,38 m	-2,54 m	0,88 m	
8	Elektra	Staal	Zwart	50 mm	0,75 m	-2,88 m	0,98 m	
9	Gas	PVC	Geel	110 mm	0,64 m	-2,77 m	1,16 m	
10	Water	PE	Zwart	160 mm	0,82 m	-2,99 m	1,80 m	
11	Elektra	PVC	Grijs	50 mm	0,44 m	-2,61 m	2,06 m	

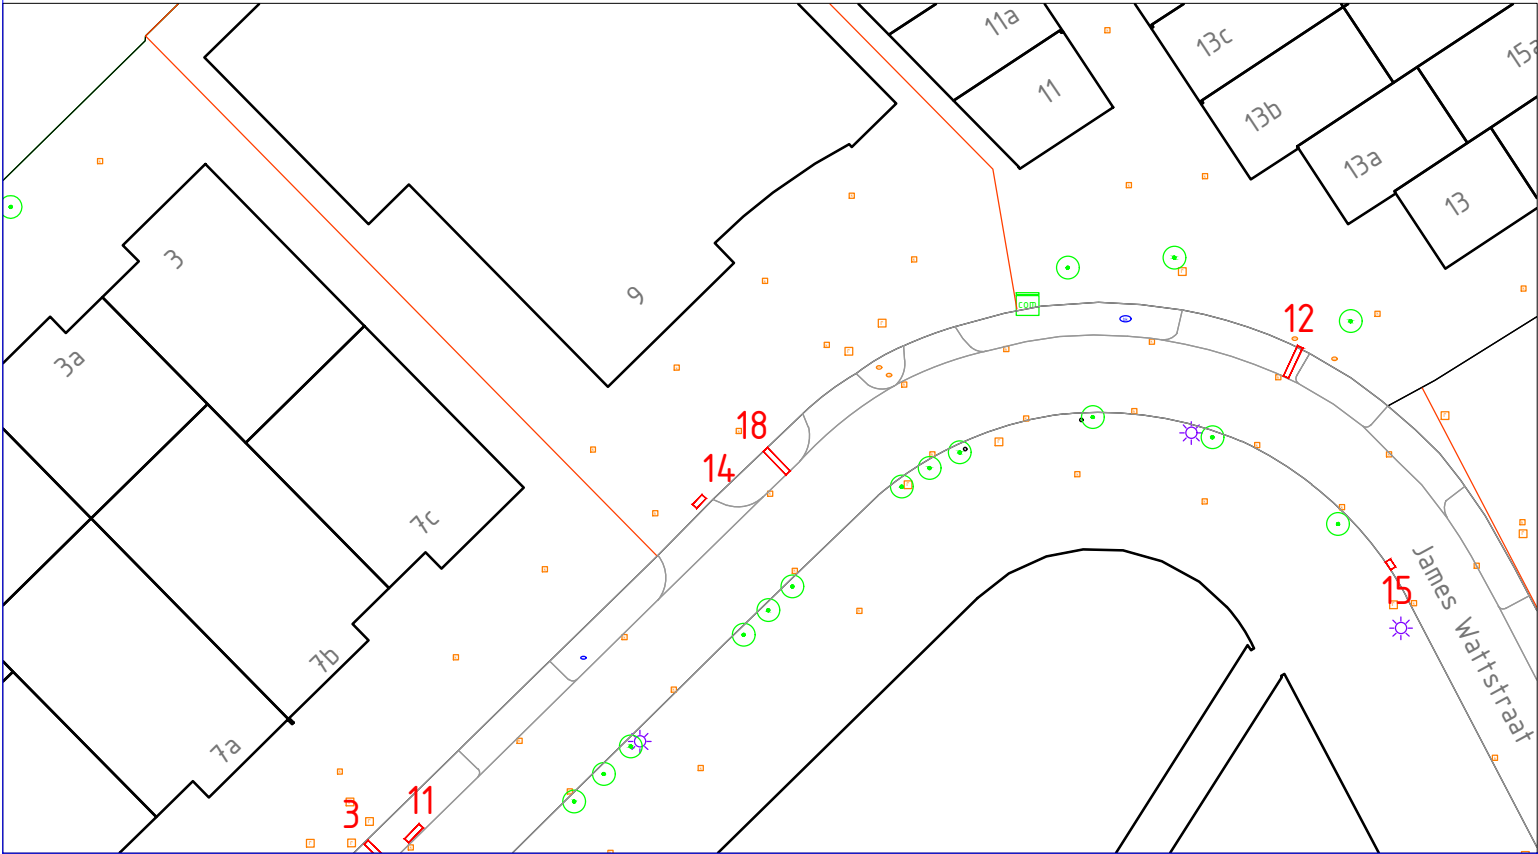

opdrachtgever Megaborn Opzoeken kabels en leidingen Edisonstraat - James Wattstraat te Gouda Proefsleuf 18						
project nr. GG21-057	blad nr. 18	schaal 1:20	datum 15-9-2021	gewijzigd n.v.t.	status n.v.t.	getekend RS