



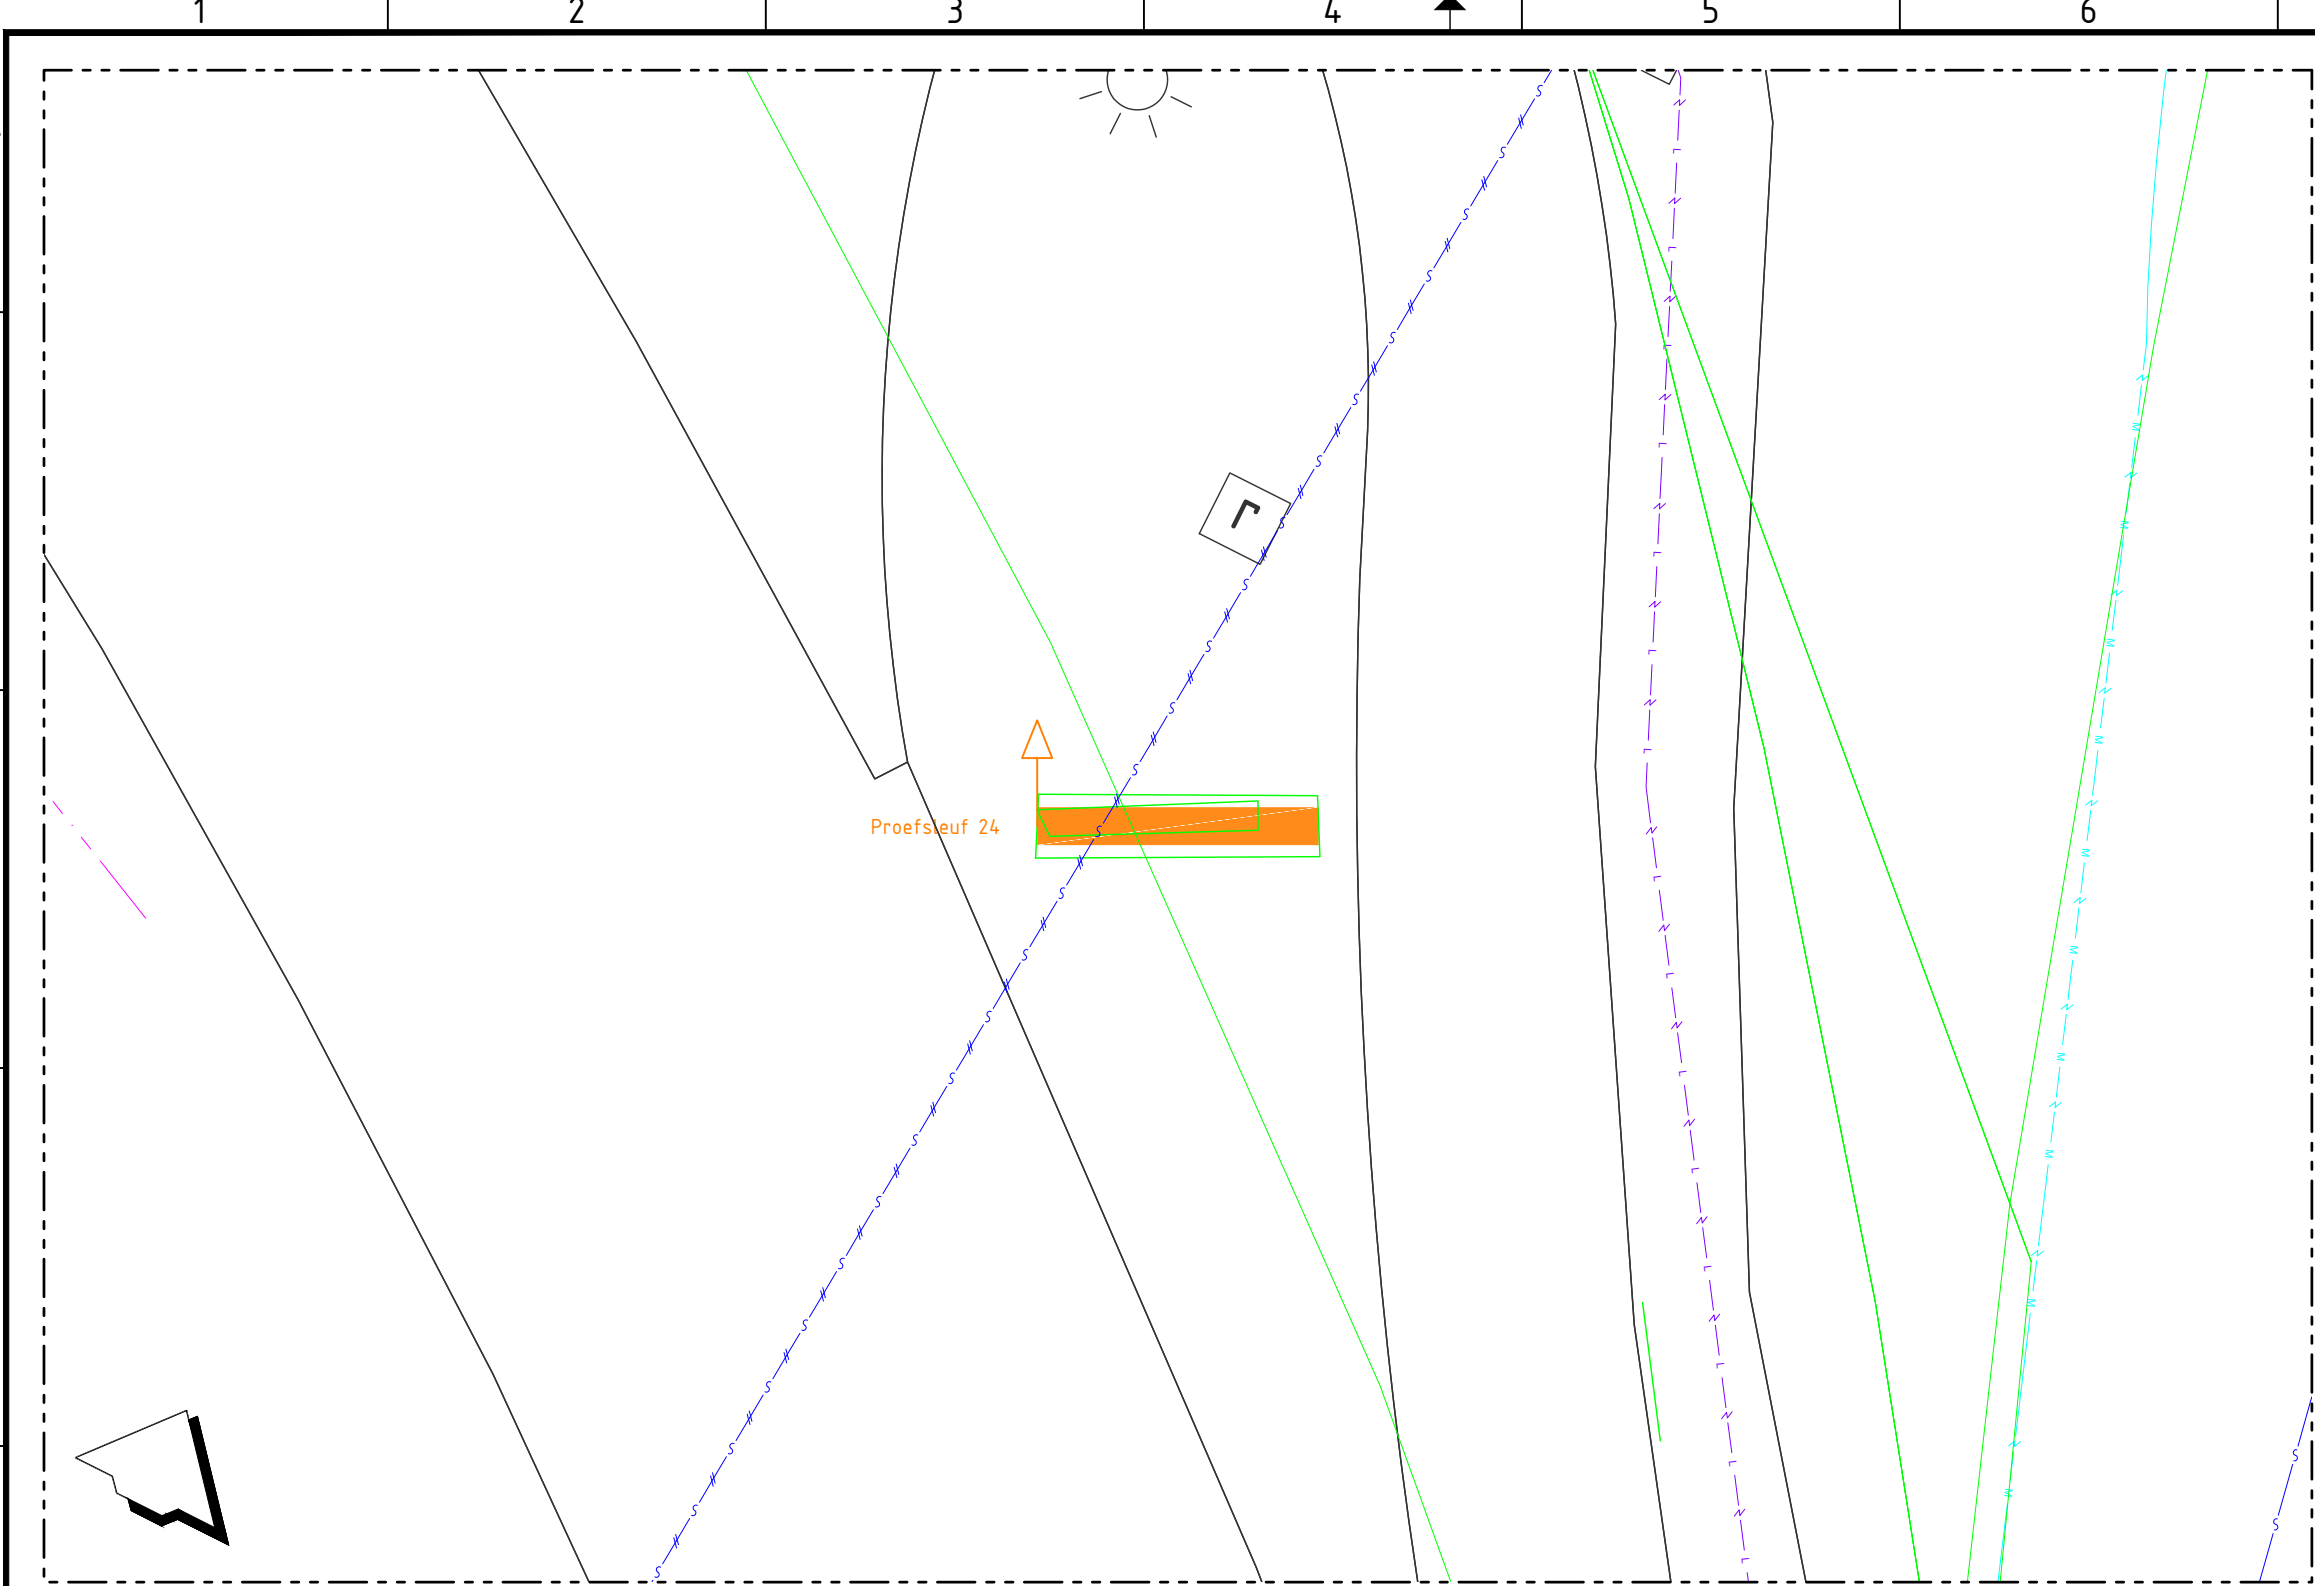

Bovenaanzicht proefsleuf
Schaal 1:50

NAP+7.00	
Afstand t.o.v. nulpunt	
Hoogte t.o.v. NAP	
Diepte t.o.v. nulpunt	
Afstand t.o.v. nulpunt (KLIC)	0.43 0.63

Proefsleuf 23
Schaal 1:20

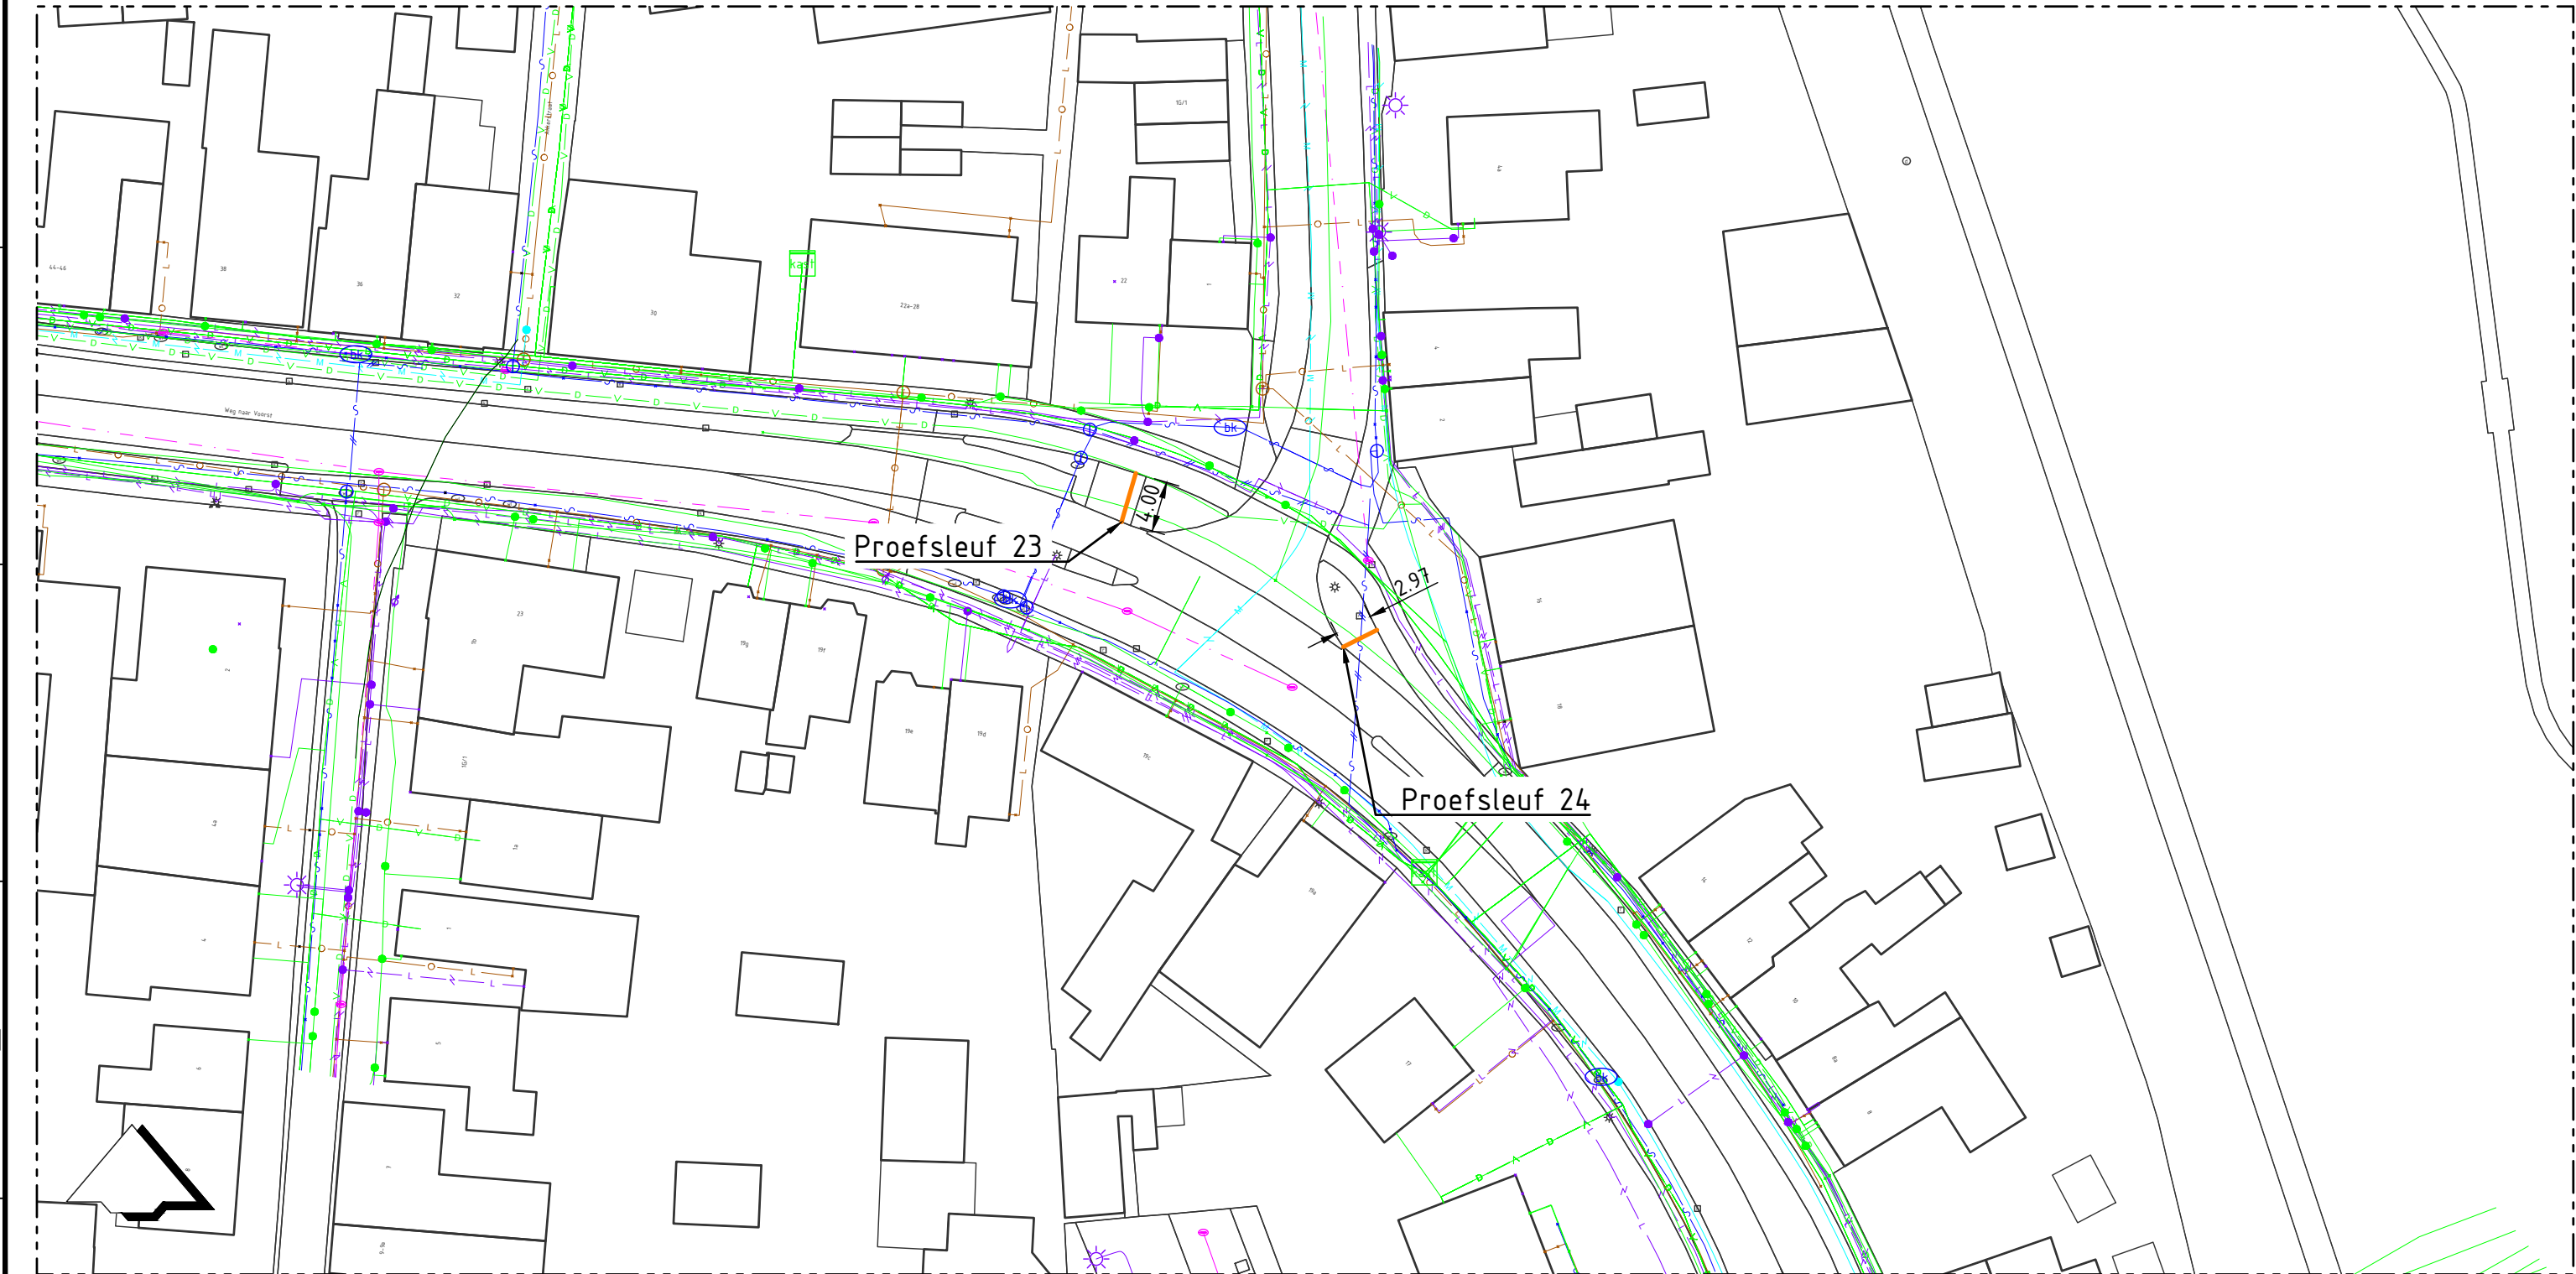

Overzicht proefsleuf
Schaal 1:500



Verklaring

- Buisleiding gevaarlijke inhoud
- Datatransport
- Laagspanning
- Middenspanning
- Gas hoge druk
- Gas lage druk
- Warmtenet
- Waterleiding
- Drukriolering
- Riolering vrijverval
- Eis Voorzorgsmaatregel

Proefsleuf 24					
Thema	Opmerking	Afstand	Diepte	Materiaal	Diam. Kleur

KLIC melding 21G707542 1 (24-11-2021)						
Thema	Netbeheer	Afstand	Type	Materiaal	Diam.	Status
Water	Vitens	0.43 m	Waterleiding	100 GU	100 mm	Vervallen
Datatransport	KPN B.V.	0.63 m	Kabelbed		- mm	Bestaand

Waarschuwing

De ligging van de kabels en leidingen is slechts schematisch aangegeven en behoeft niet volledig te zijn. Bij de uitvoering van werken gelden alleen de door de kabel- en leidingbeheerders verstrekte tekeningen.

Verklaring

Maten in meters, tenzij anders vermeld.
Materiaalmaten in mm, tenzij anders vermeld.
Peilmaten in meters t.o.v. NAP, tenzij anders vermeld.
Diameters in mm, tenzij anders vermeld.

Projectnummer G210021	Tekeningnummer 8024	Versie 0.1	Status CONCEPT	Vrijgegeven Rko	Documentnummer G210021-8024-1
Schaal 1:50	Fase Revisie	Opdrachtgever Gemeente Zutphen			
Bladformaat A1	Blad in bladen 1 / 1				
Getekend JSi	Gecheckt	Project Weg naar Voort			
22-12-2021		Project Resultaat proefsleuf 24 Situatie, profiel en tabel			