



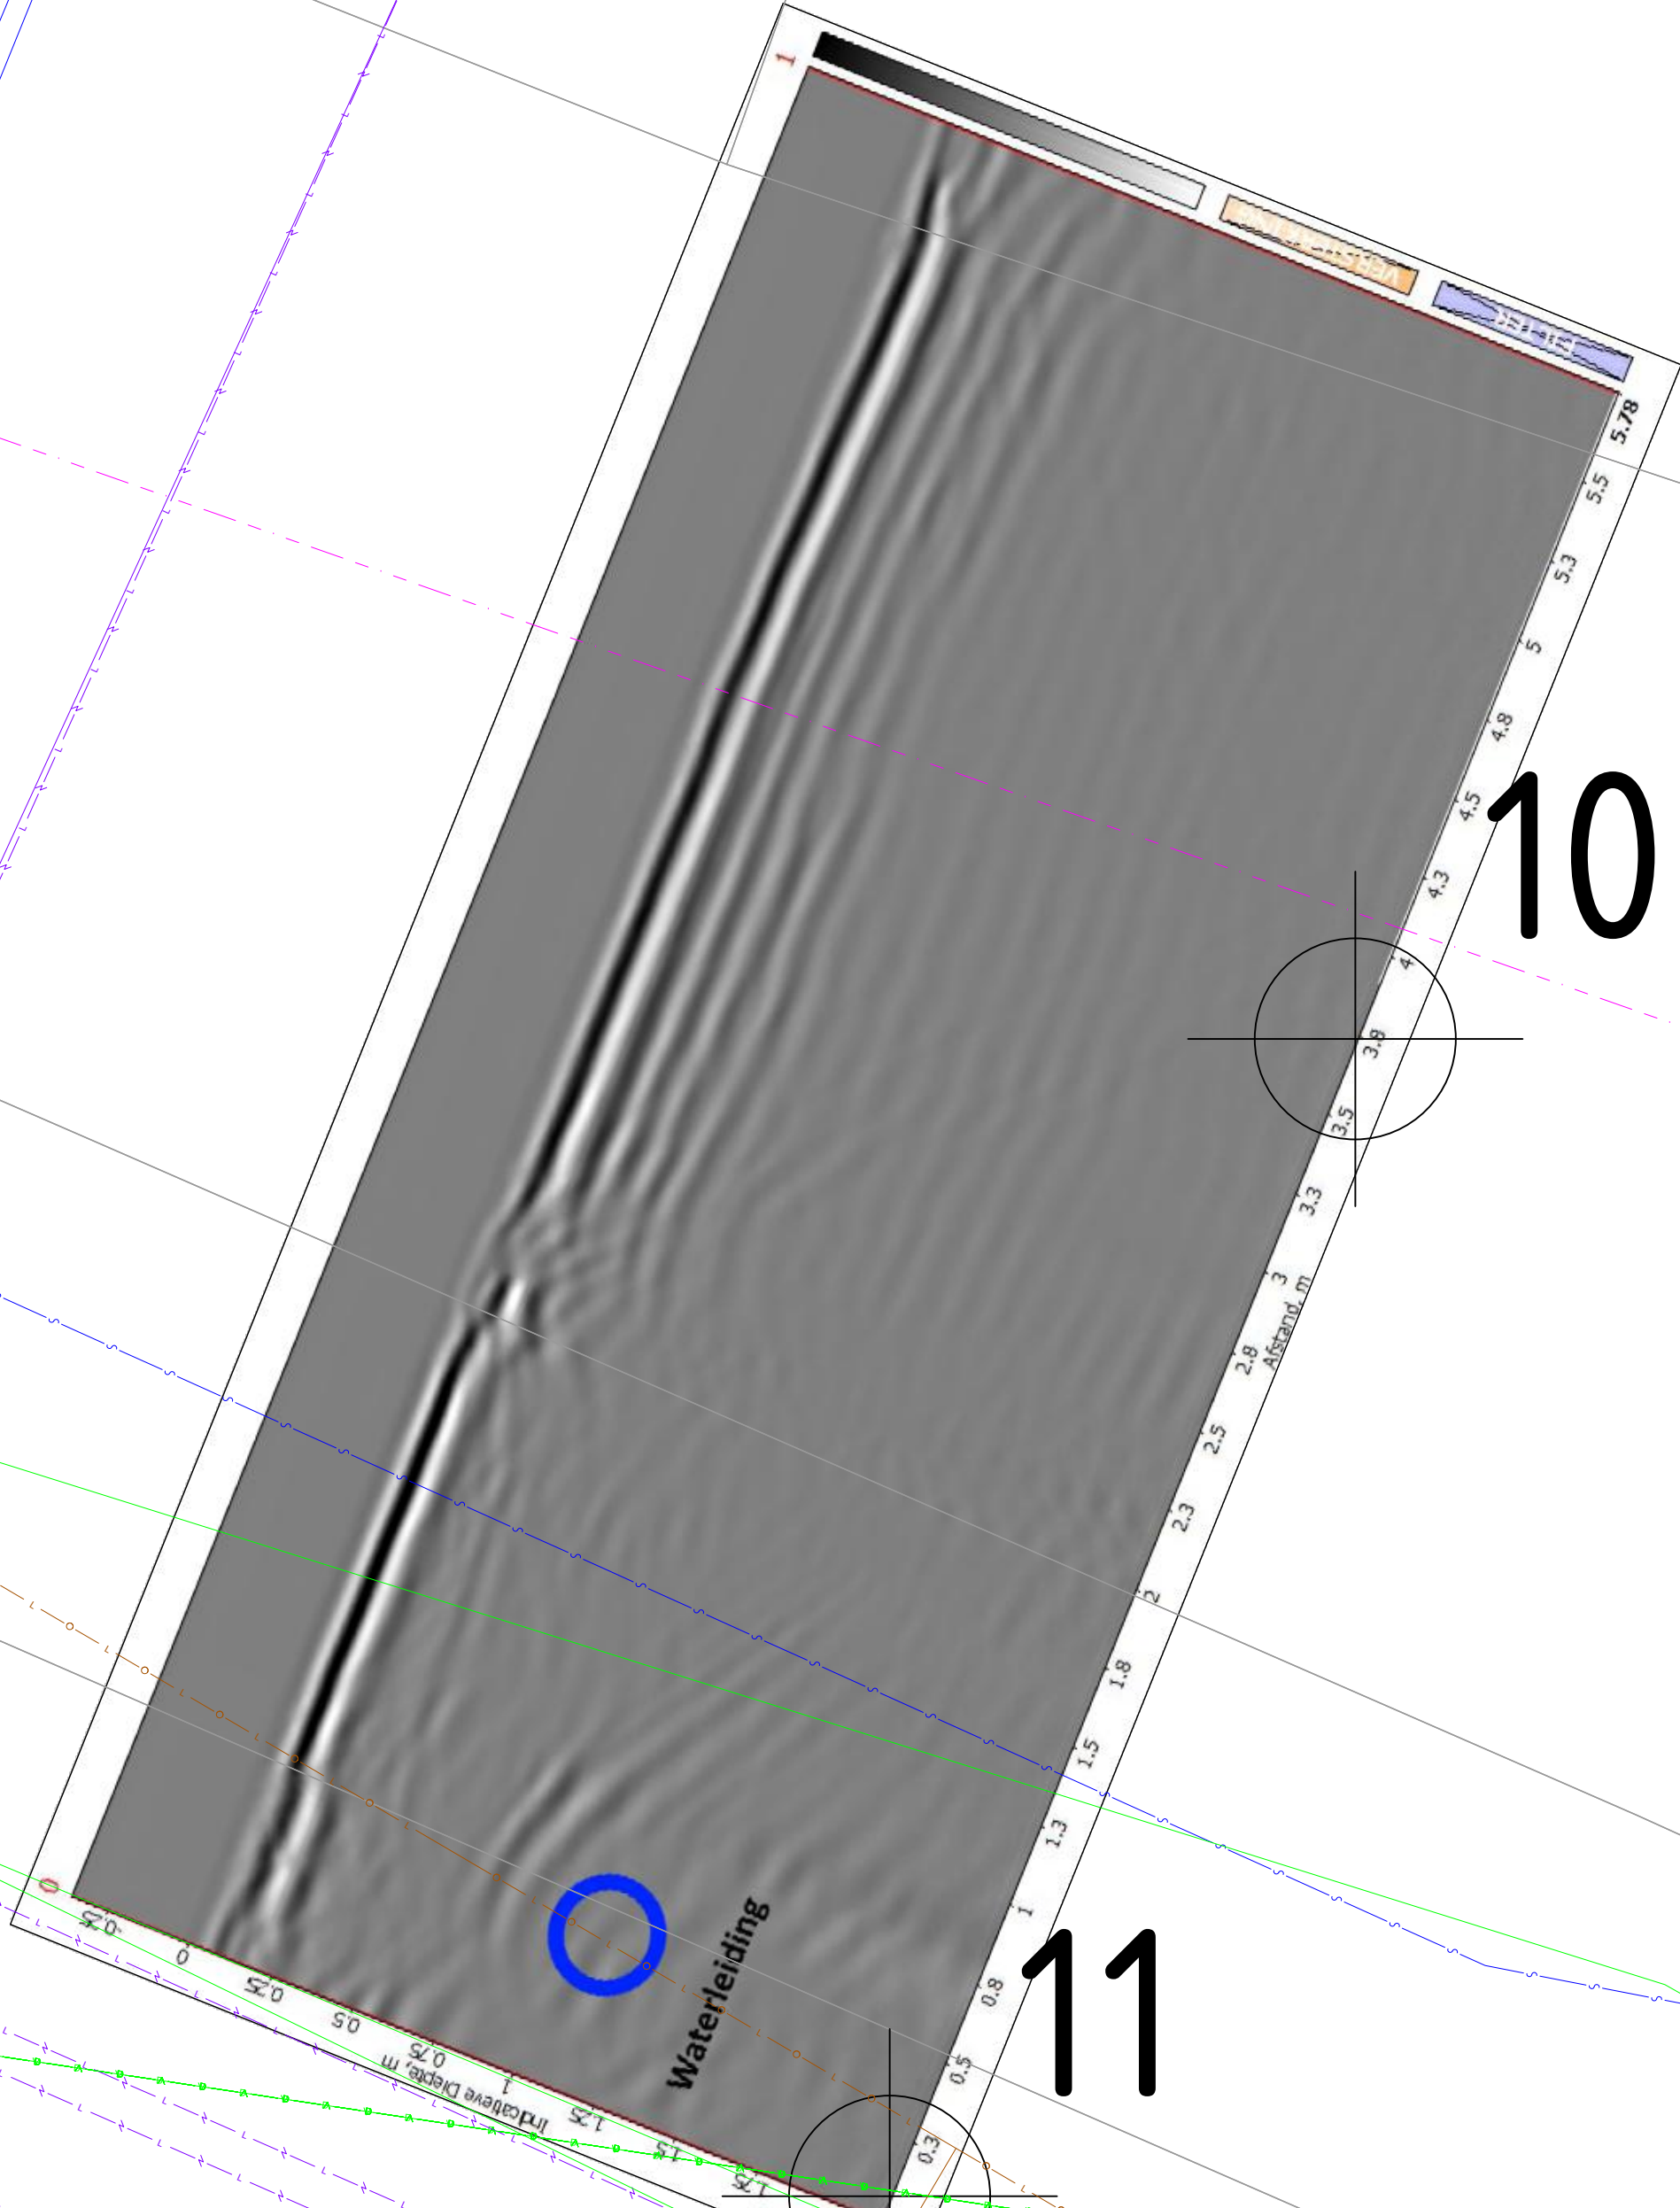

Projectnummer	Tekeningnummer	Status	Versie	Datum	Documentnummer	Schaal	Fase	Blad in bladen
G210012	PS01	CONCEPT	A	12-01-2022	G210012-1003-1	1:20	Studie	1 / 24
Gefekend	Gewijzigd	Vrijgegeven	Opdrachtgever					
AEI	TLA	RKO	Gemeente Zutphen					
GRONDRADAR B.V.			Project					
De Sloven 41-C 7206 AZ Zutphen 0575 - 74 30 89 info@grondradar.nl www.grondradar.nl			Reconstructie weg naar Voorst - Kanonsdijk					
			Omschrijving					
			Proefsleuf 01					

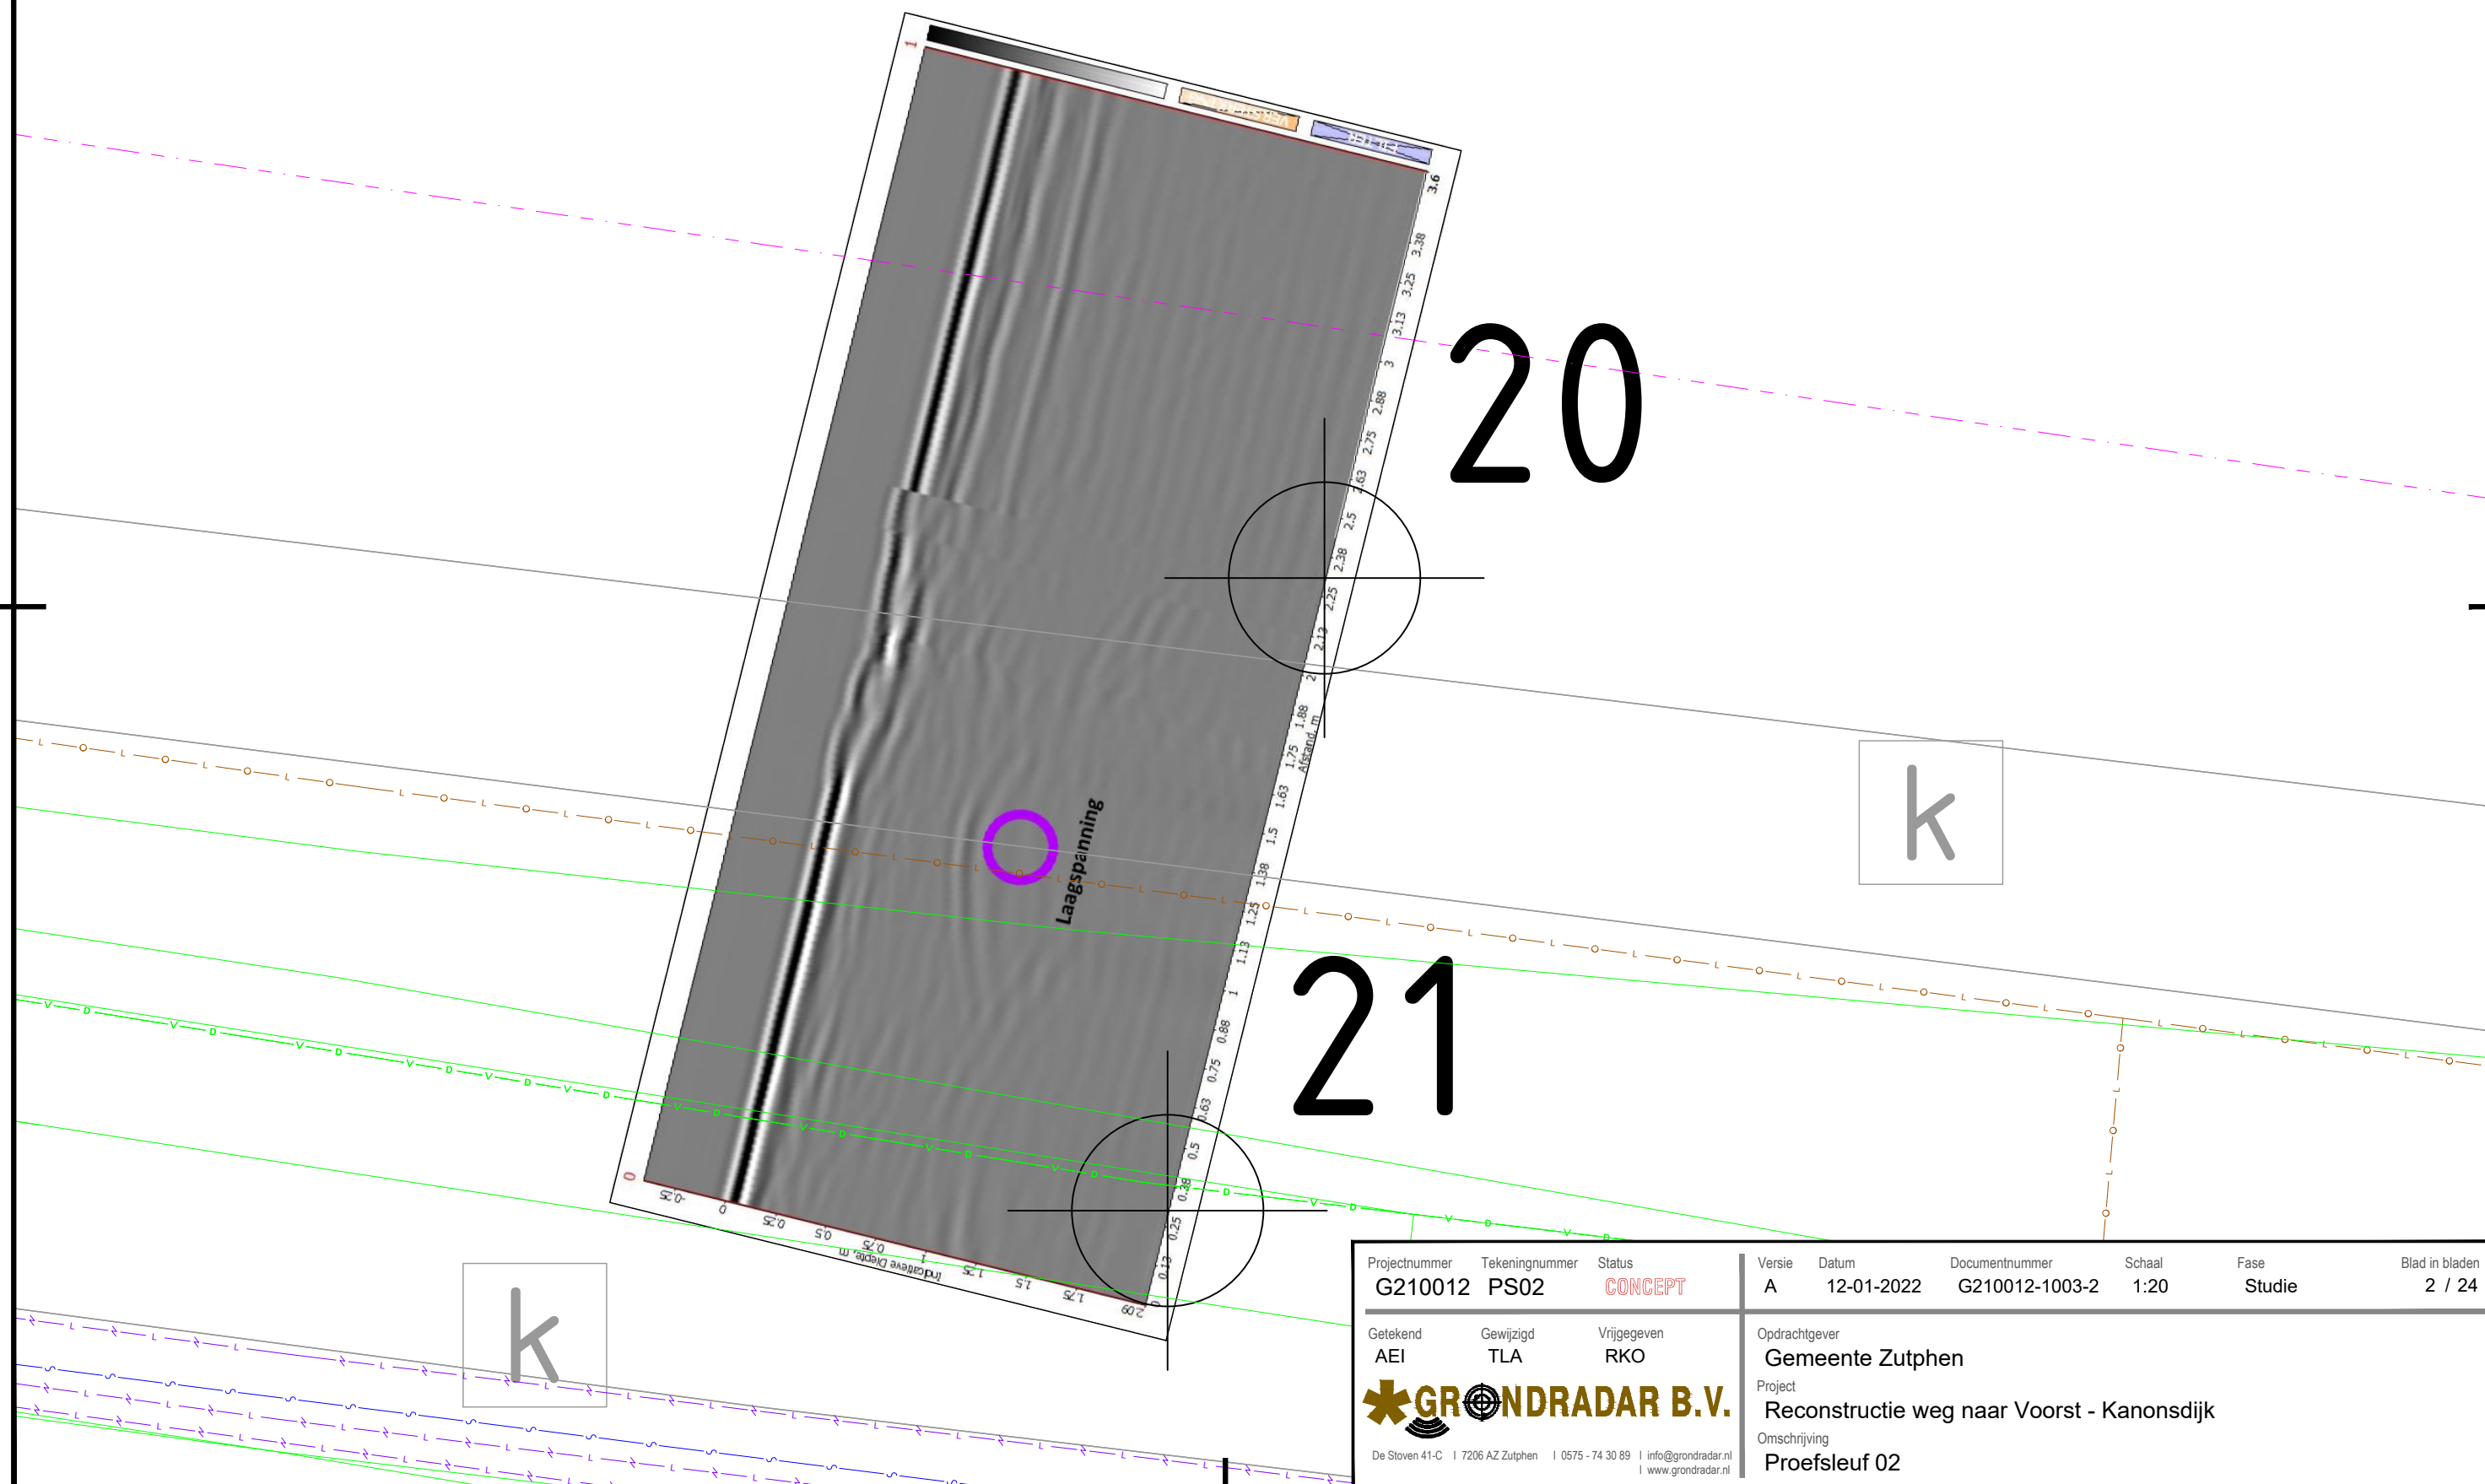


k

30


Laagspanning

31


Projectnummer G210012	Tekeningnummer PS03	Status CONCEPT	Versie A	Datum 12-01-2022	Documentnummer G210012-1003-3	Schaal 1:20	Fase Studie	Blad in bladen 3 / 24
Getekend AEI	Gewijzigd TLA	Vrijgegeven RKO	Opdrachtgever Gemeente Zutphen					
 GRONDRADAR B.V.			Project Reconstructie weg naar Voorst - Kanonsdijk					
De Stoven 41-C 7206 AZ Zutphen 0575 - 74 30 89 info@grondradar.nl www.grondradar.nl			Omschrijving Proefsleuf 03					

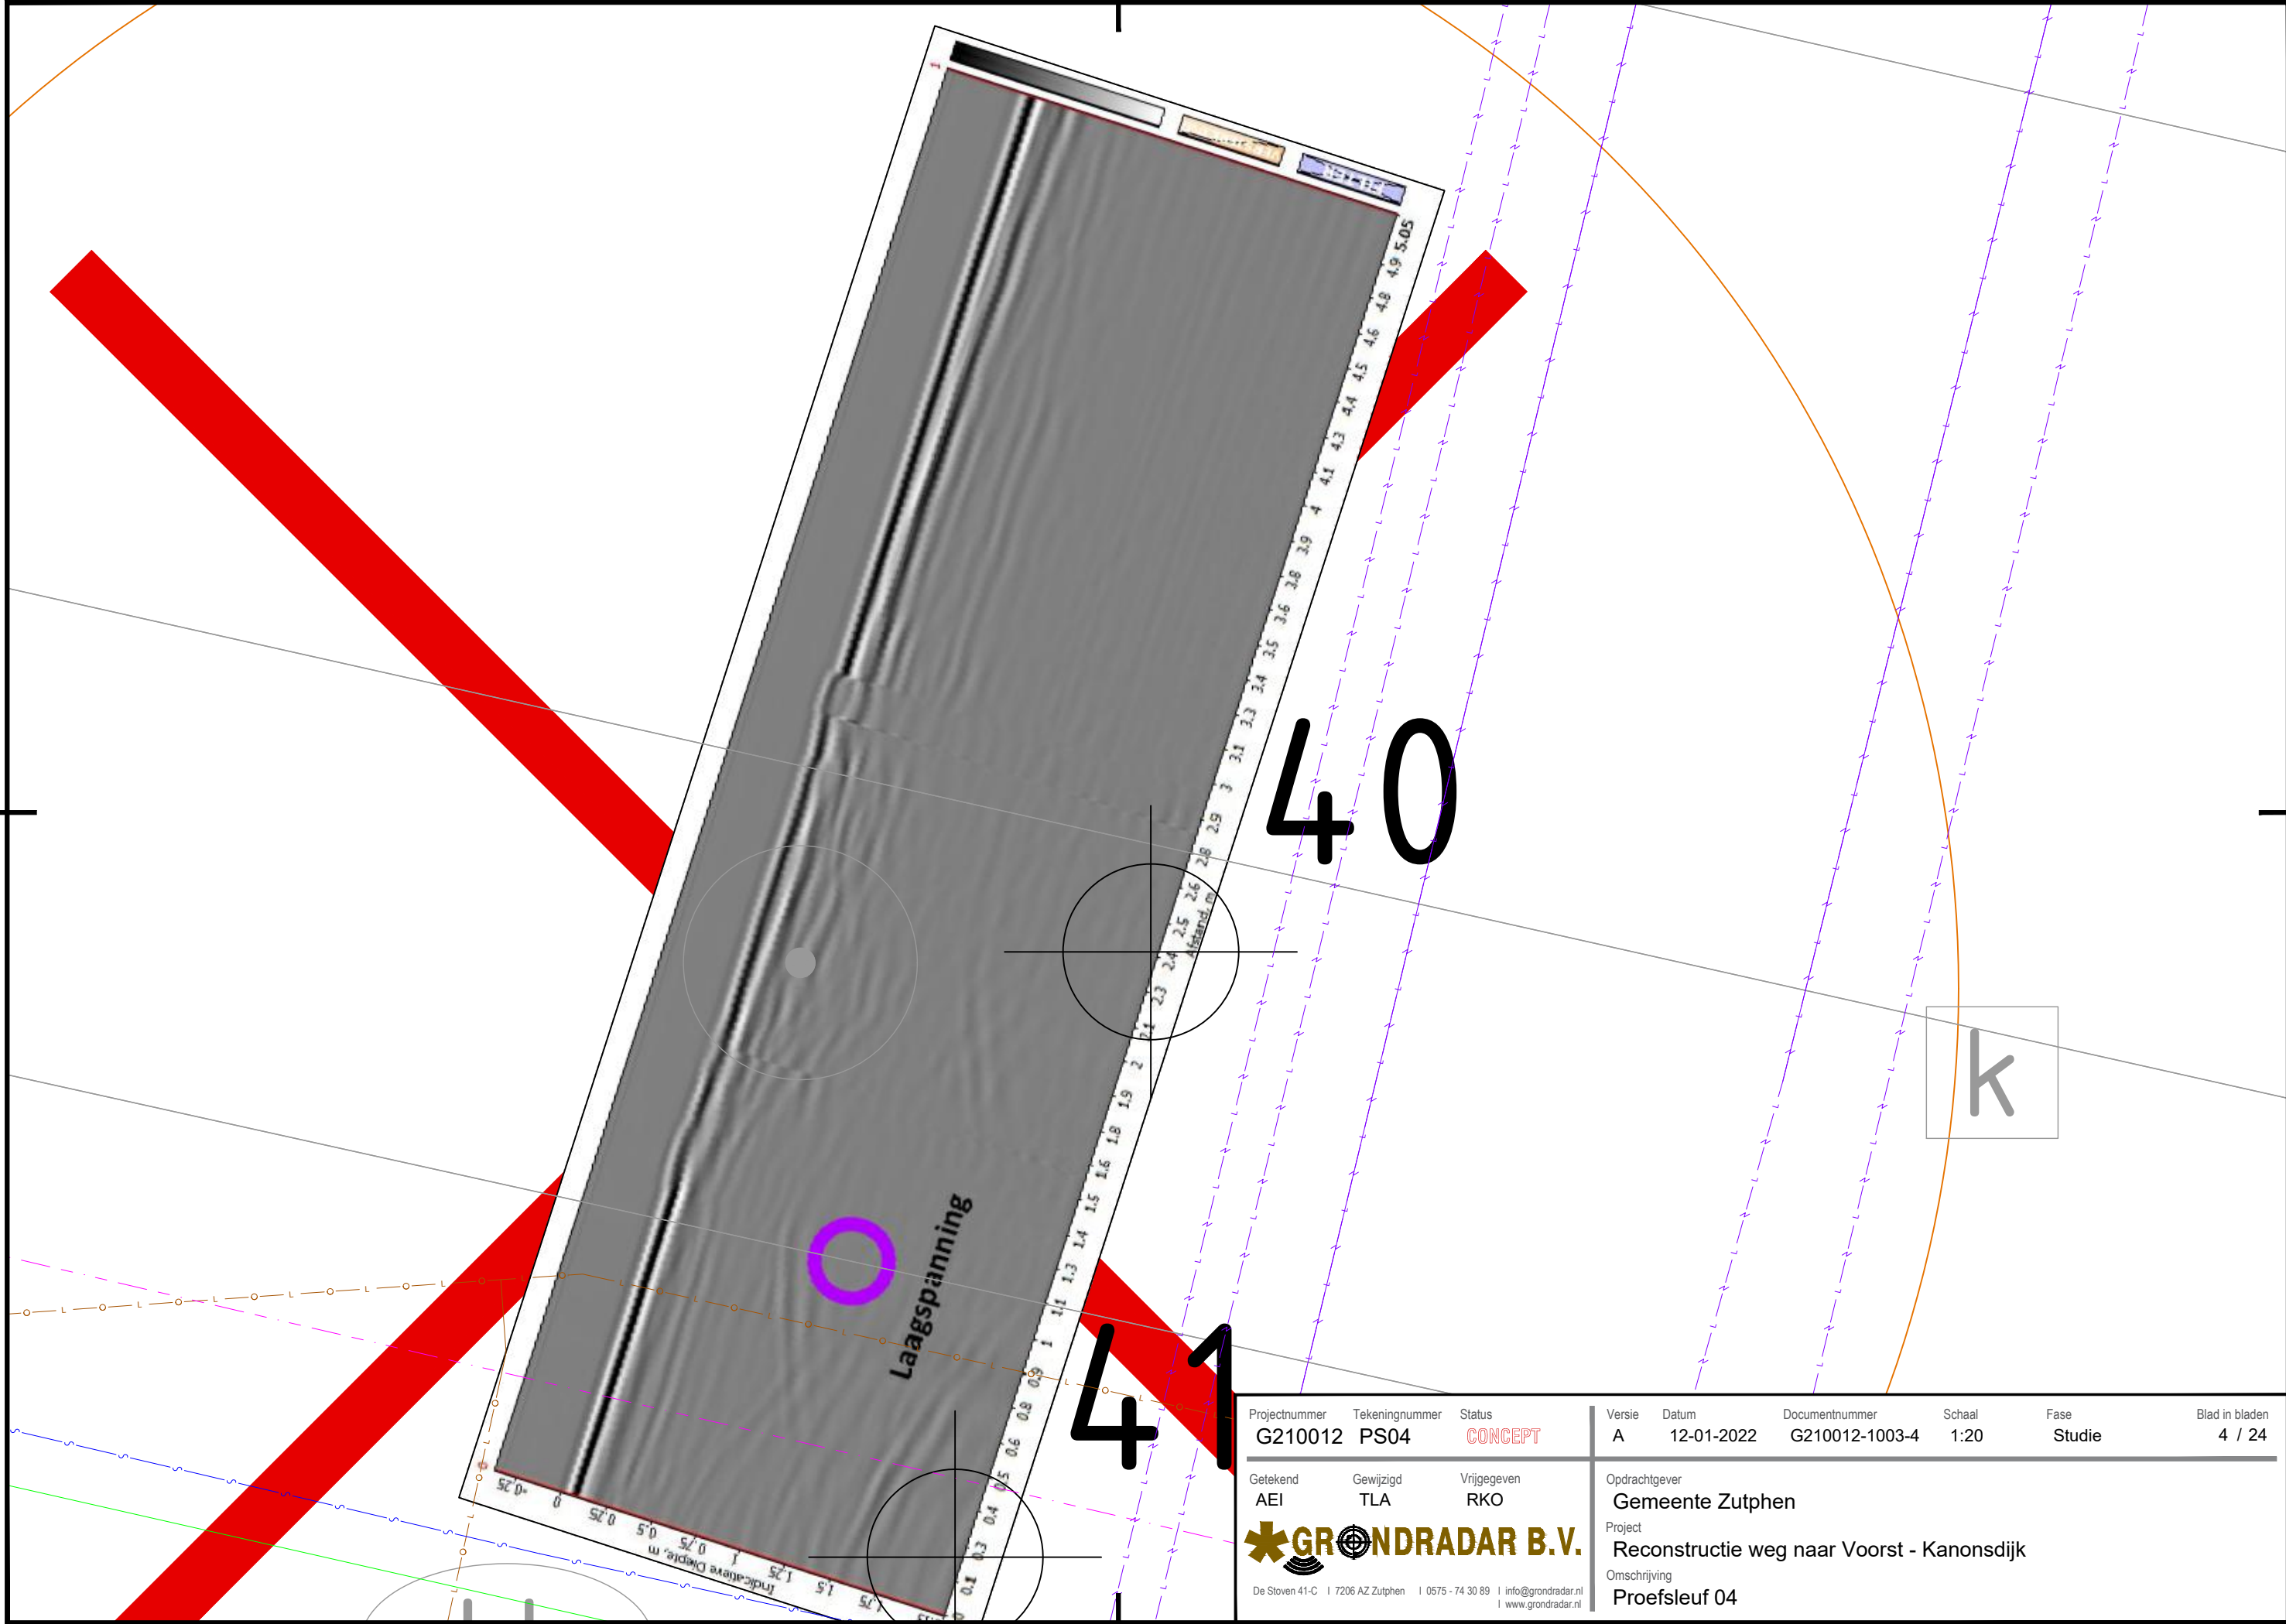

Projectnummer	Tekeningnummer	Status	Versie	Datum	Documentnummer	Schaal	Fase	Blad in bladen
G210012	PS04	CONCEPT	A	12-01-2022	G210012-1003-4	1:20	Studie	4 / 24
Getekend	Gewijzigd	Vrijgegeven	Opdrachtgever					
AEI	TLA	RKO	Gemeente Zutphen					
GRONDRADAR B.V.			Project					
			Reconstructie weg naar Voorst - Kanonsdijk					
			Omschrijving					
			Proefsleuf 04					

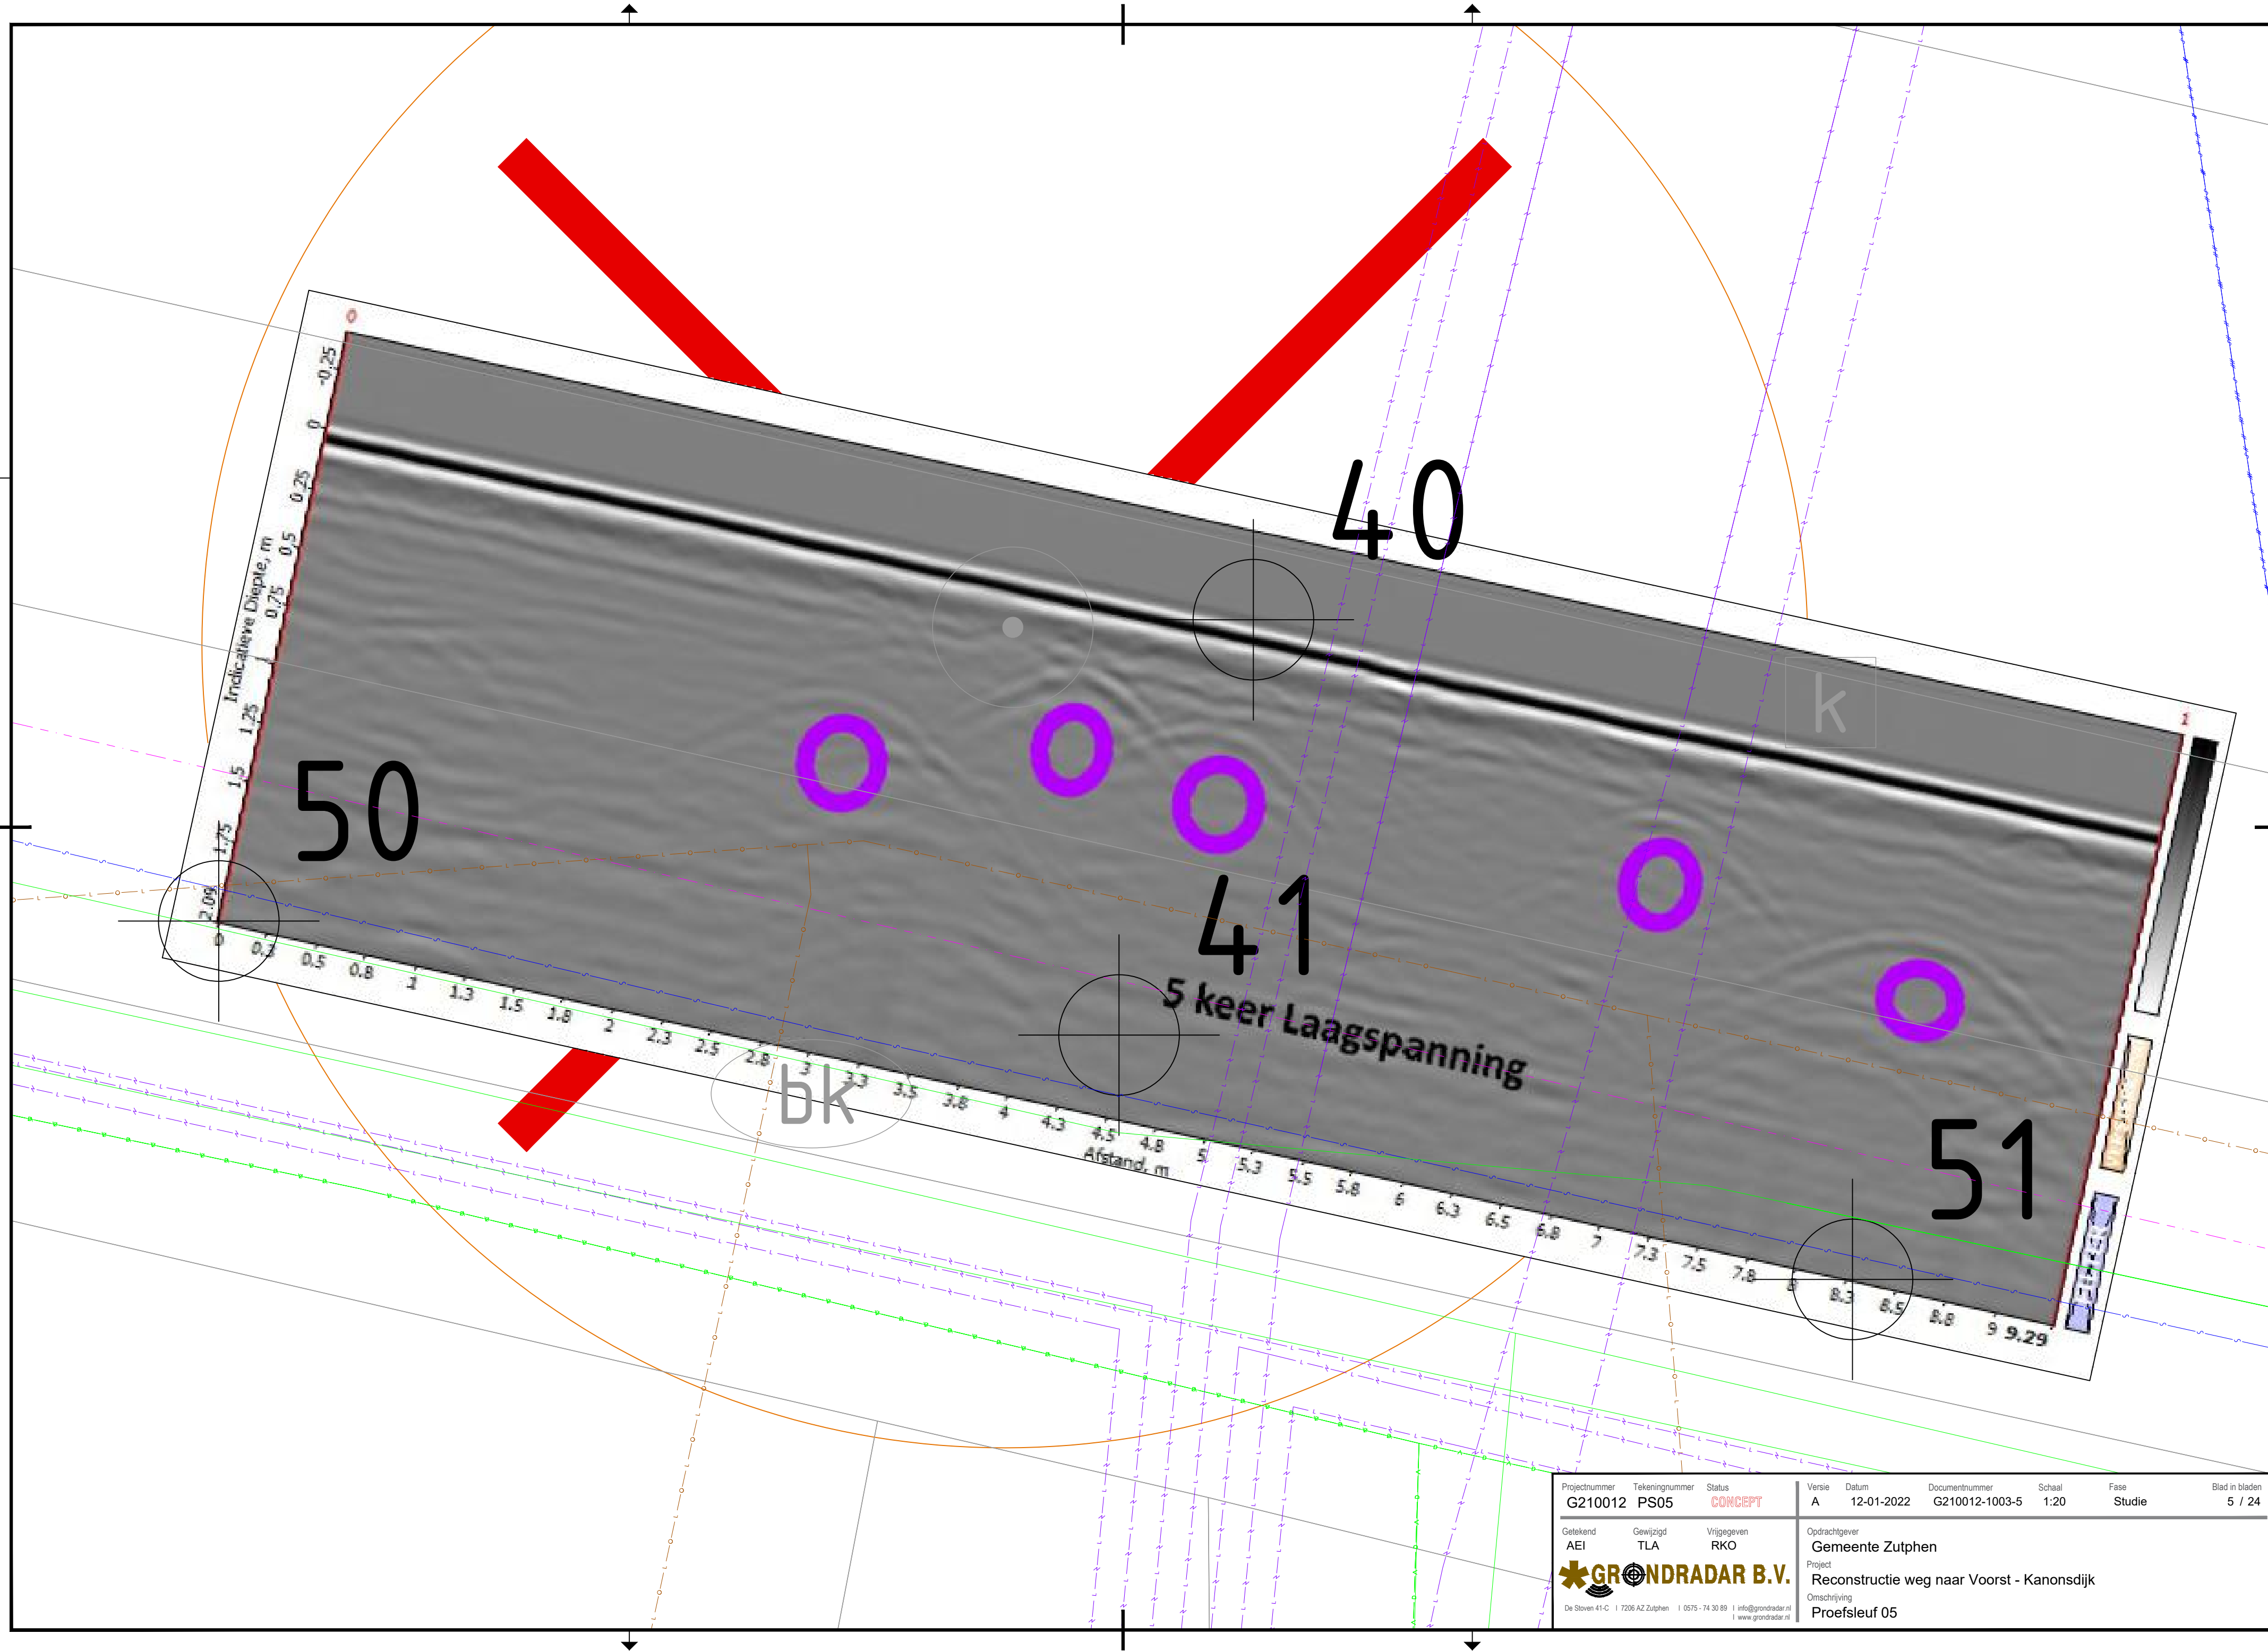

Projectnummer	Tekeningnummer	Status	Versie	Datum	Documentnummer	Schaal	Fase	Blad in bladen
G210012	PS05	CONCEPT	A	12-01-2022	G210012-1003-5	1:20	Studie	5 / 24
Getekend	Gewijzigd	Vrijgegeven	Opdrachtgever					
AEI	TLA	RKO	Gemeente Zutphen					
GRONDRADAR B.V.			Project					
De Sloven 41-C 7206 AZ Zutphen 0575 - 74 30 89 info@grondradar.nl www.grondradar.nl			Reconstructie weg naar Voorst - Kanonsdijk					
			Omschrijving					
			Proefsleuf 05					

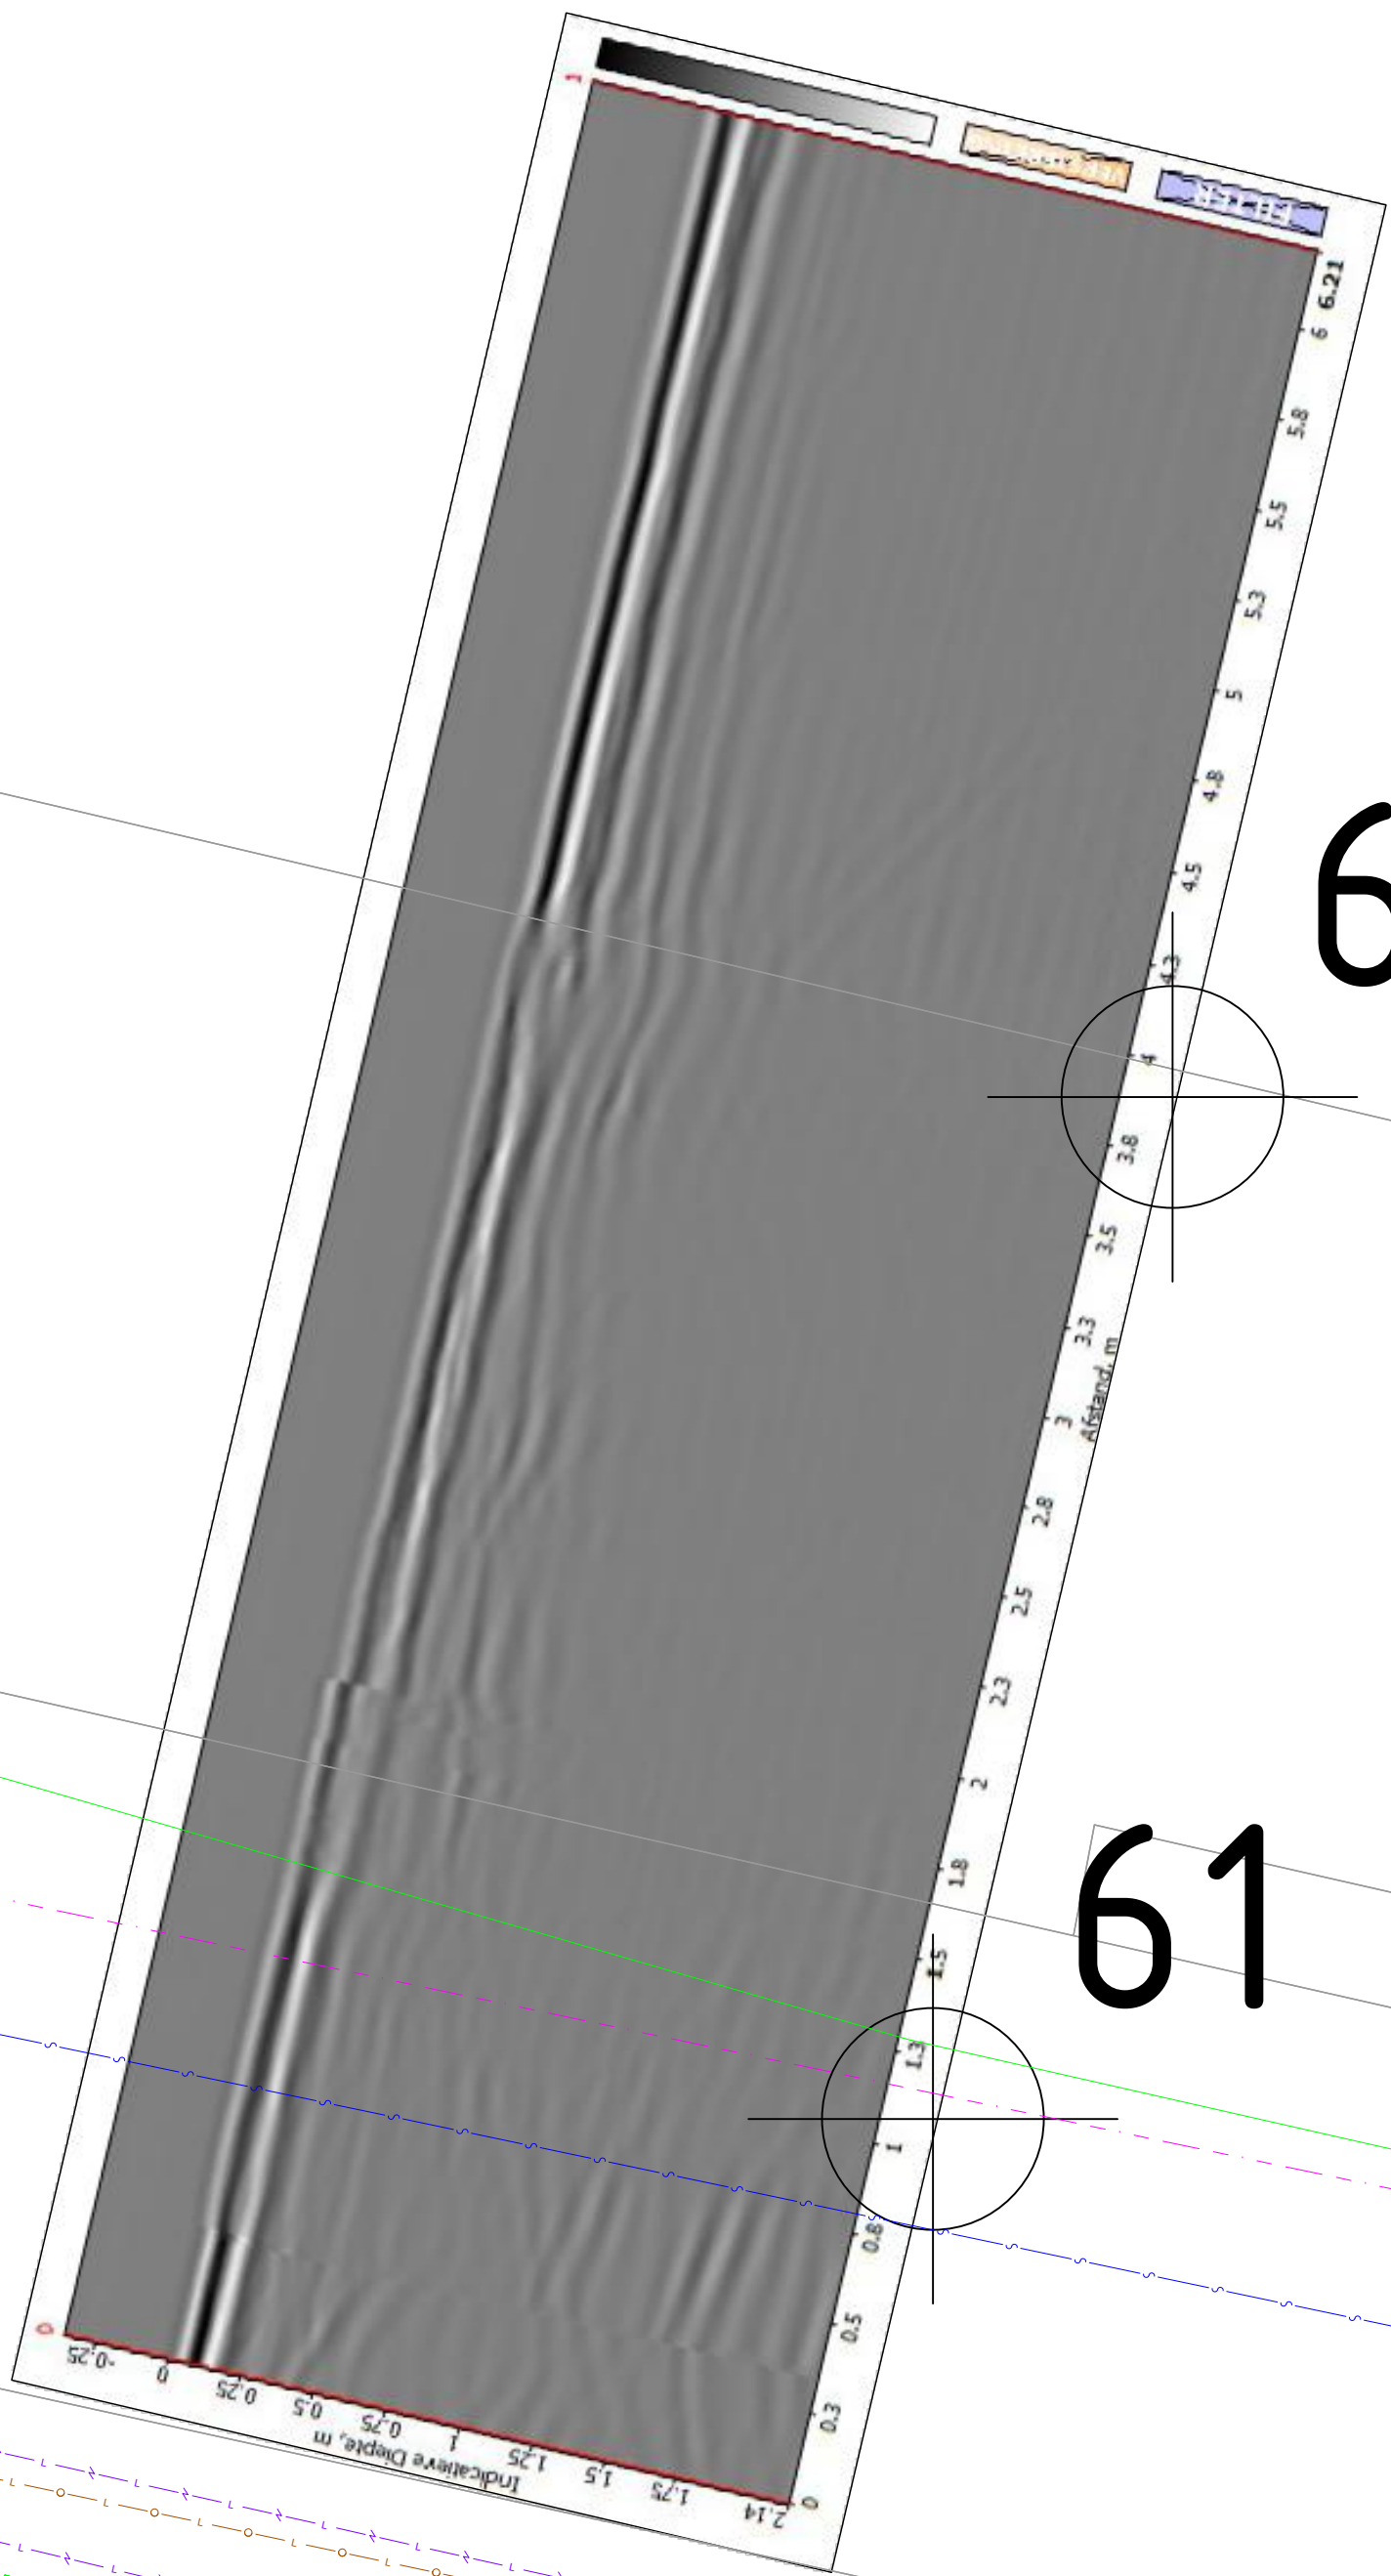

60

61

Projectnummer	Tekeningnummer	Status	Versie	Datum	Documentnummer	Schaal	Fase	Blad in bladen
G210012	PS06	CONCEPT	A	12-01-2022	G210012-1003-6	1:20	Studie	6 / 24
Getekend	Gewijzigd	Vrijgegeven	Opdrachtgever					
AEI	TLA	RKO	Gemeente Zutphen					
 GRONDRADAR B.V. De Stoven 41-C 7206 AZ Zutphen 0575 - 74 30 89 info@grondradar.nl www.grondradar.nl			Project					
			Reconstructie weg naar Voorst - Kanonsdijk					
			Omschrijving					
			Proefsleuf 06					

35

wl

k


Waterleiding

3 keer laagspanning

wl

71



Projectnummer	Tekeningnummer	Status	Versie	Datum	Documentnummer	Schaal	Fase	Blad in bladen
G210012	PS07	CONCEPT	A	12-01-2022	G210012-1003-7	1:20	Studie	7 / 24
Getekend	Gewijzigd	Vrijgegeven	Opdrachtgever					
AEI	TLA	RKO	Gemeente Zutphen					
GRONDRADAR B.V.			Project					
De Stoven 41-C 7206 AZ Zutphen 0575 - 74 30 89 info@grondradar.nl www.grondradar.nl			Reconstructie weg naar Voorst - Kanonsdijk					
			Omschrijving					
			Proefsleuf 07					

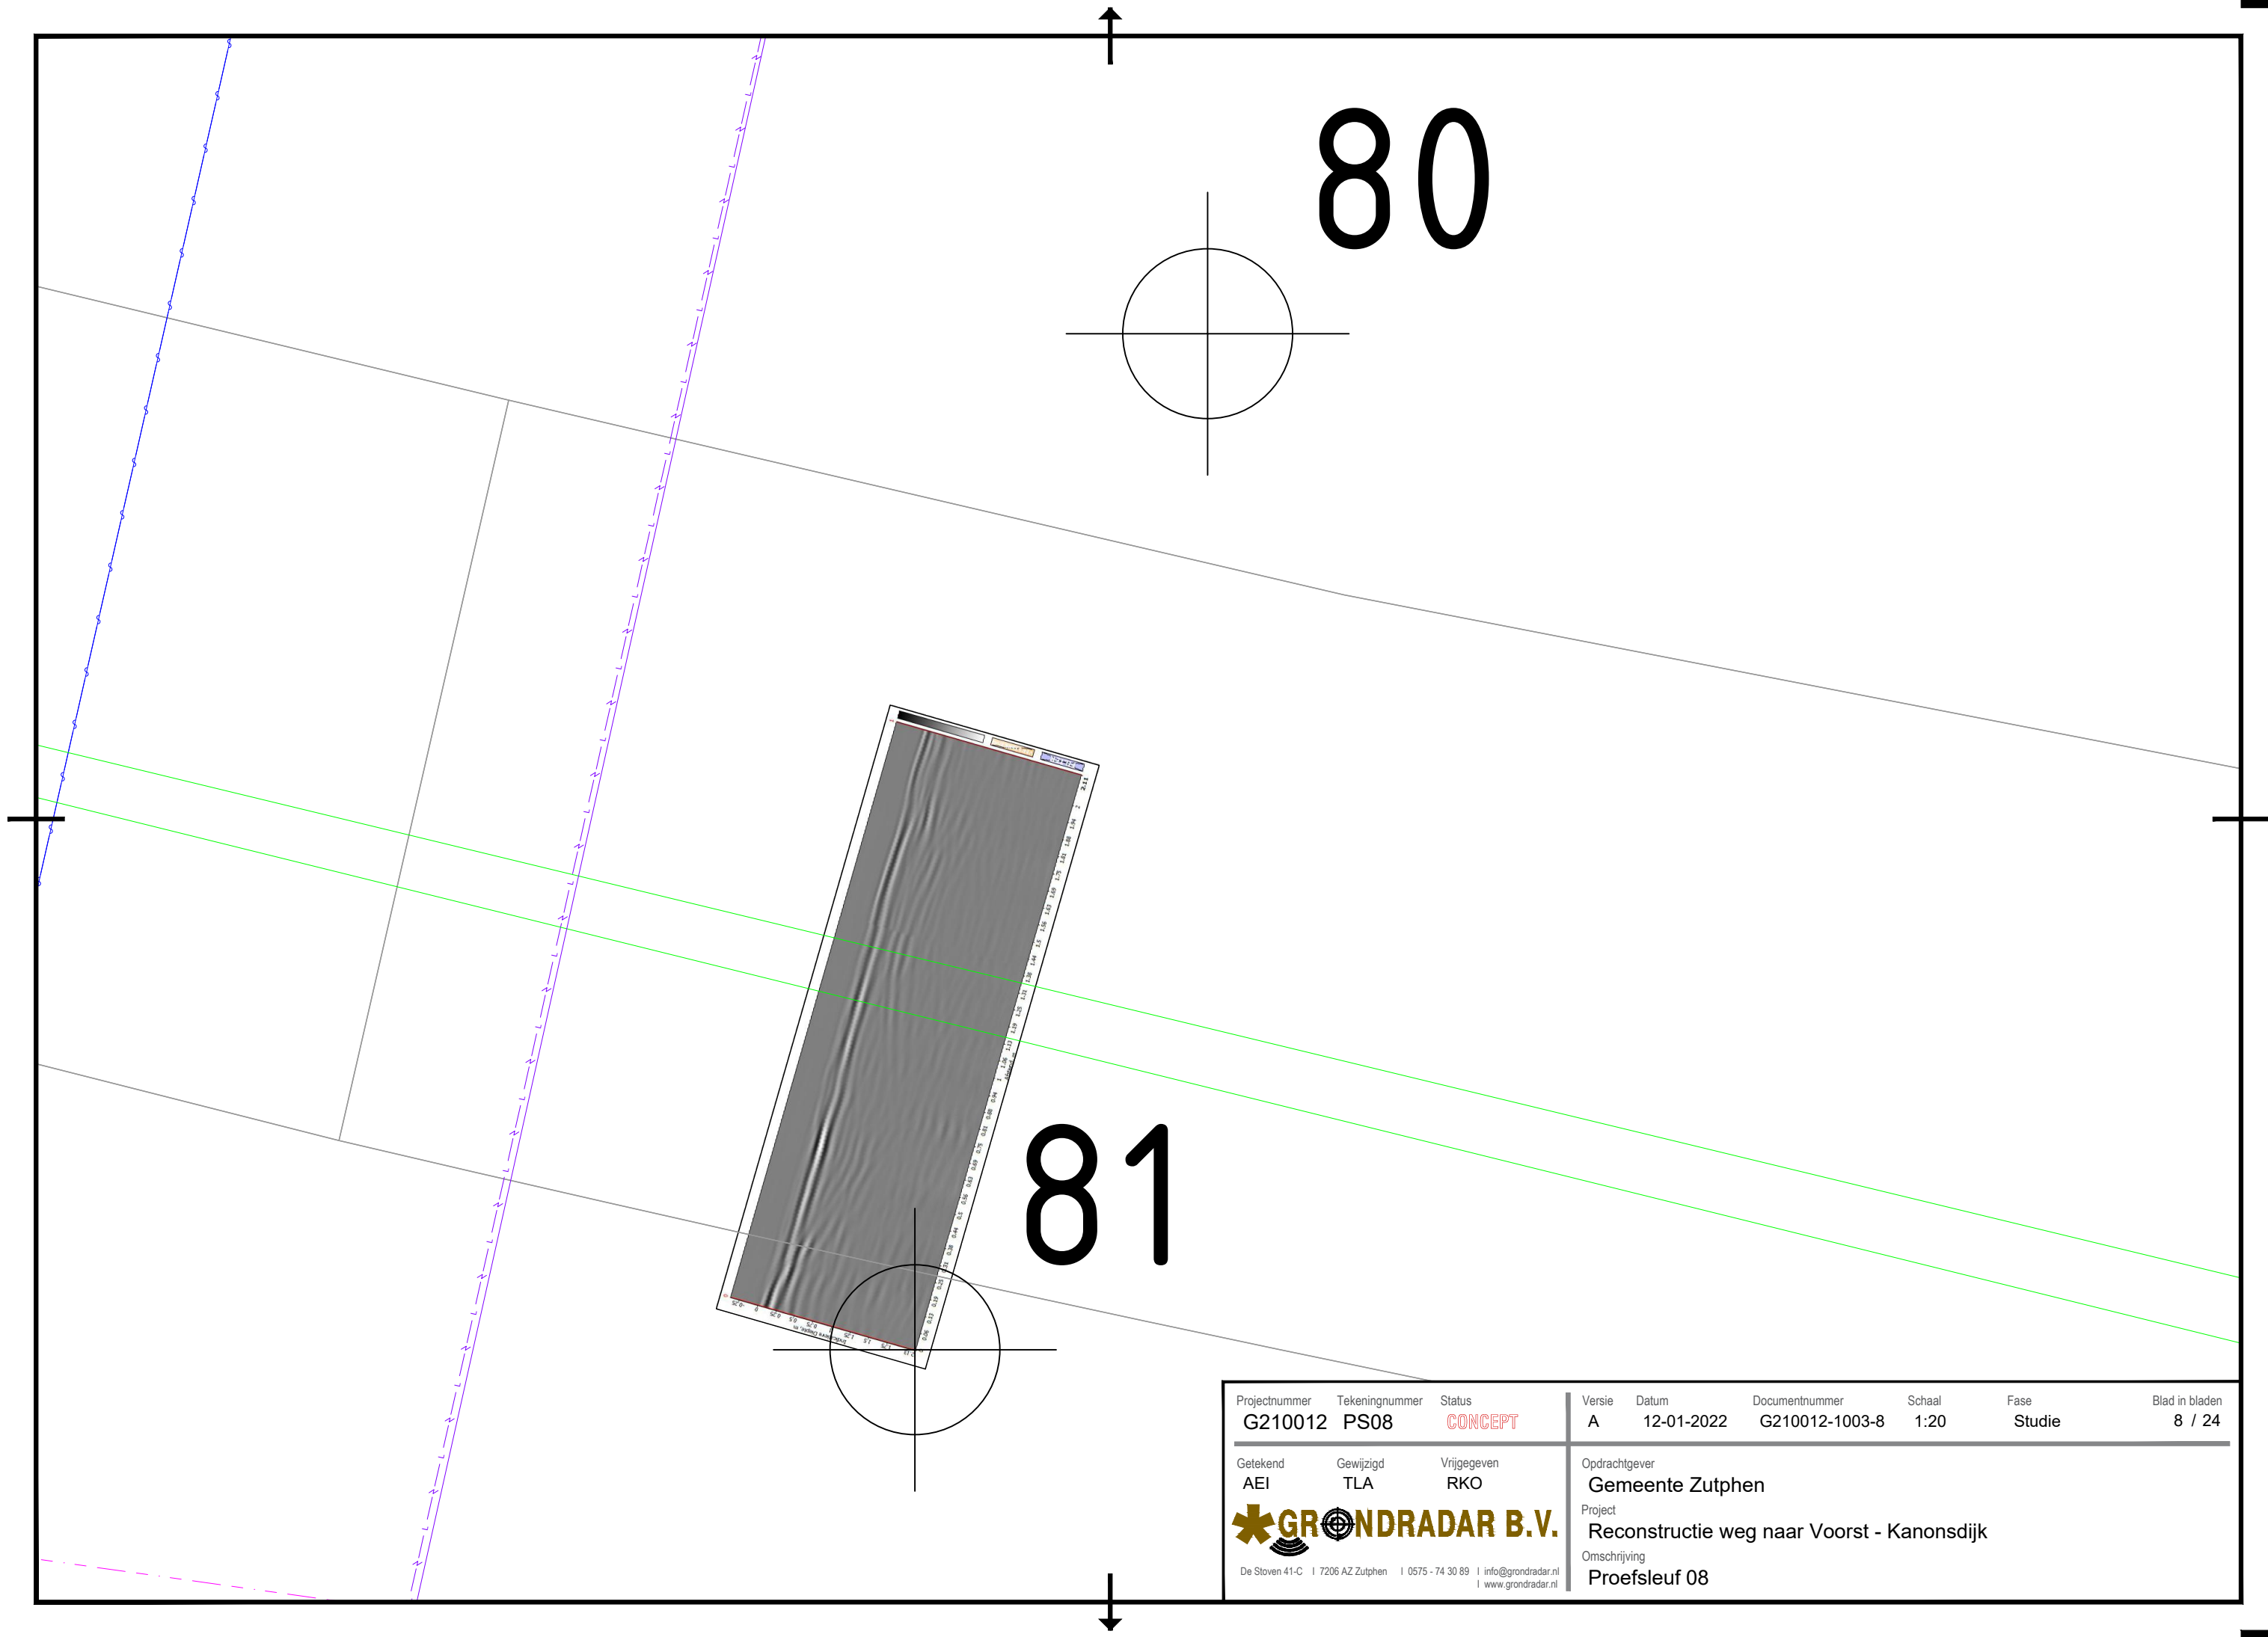


Projectnummer	Tekeningnummer	Status	Versie	Datum	Documentnummer	Schaal	Fase	Blad in bladen
G210012	PS08	CONCEPT	A	12-01-2022	G210012-1003-8	1:20	Studie	8 / 24
Getekend	Gewijzigd	Vrijgegeven	Opdrachtgever					
AEI	TLA	RKO	Gemeente Zutphen					
 De Stoven 41-C 7206 AZ Zutphen 0575 - 74 30 89 info@grondradar.nl www.grondradar.nl			Project					
			Reconstructie weg naar Voorst - Kanonsdijk					
			Omschrijving					
			Proefsleuf 08					



90

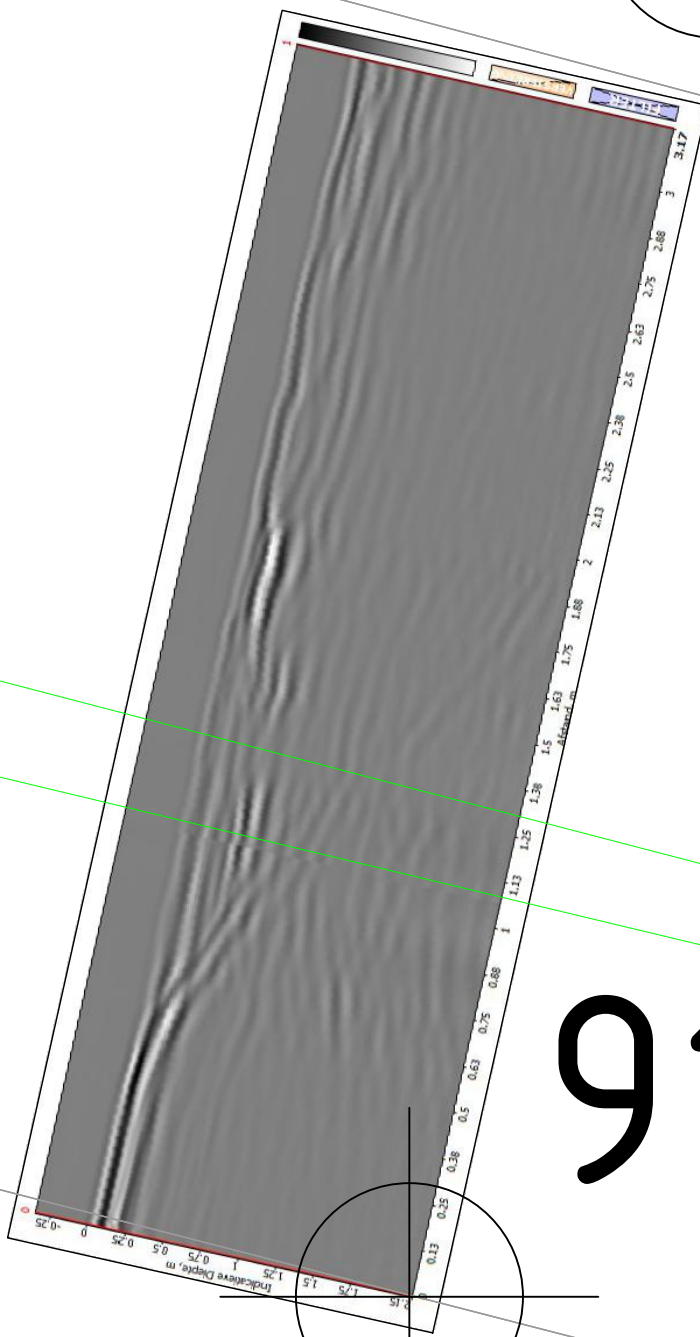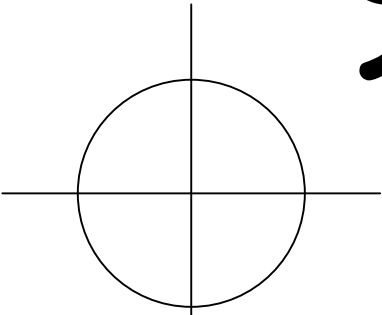


91

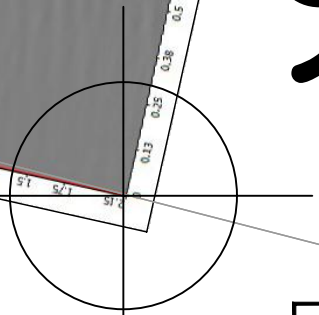


Projectnummer	Tekeningnummer	Status	Versie	Datum	Documentnummer	Schaal	Fase	Blad in bladen
G210012	PS09	CONCEPT	A	12-01-2022	G210012-1003-9	1:20	Studie	9 / 24
Getekend	Gewijzigd	Vrijgegeven	Opdrachtgever					
AEI	TLA	RKO	Gemeente Zutphen					
 De Stoven 41-C 7206 AZ Zutphen 0575 - 74 30 89 info@grondradar.nl www.grondradar.nl			Project					
			Reconstructie weg naar Voorst - Kanonsdijk					
			Omschrijving					
			Proefsleuf 09					

100


101

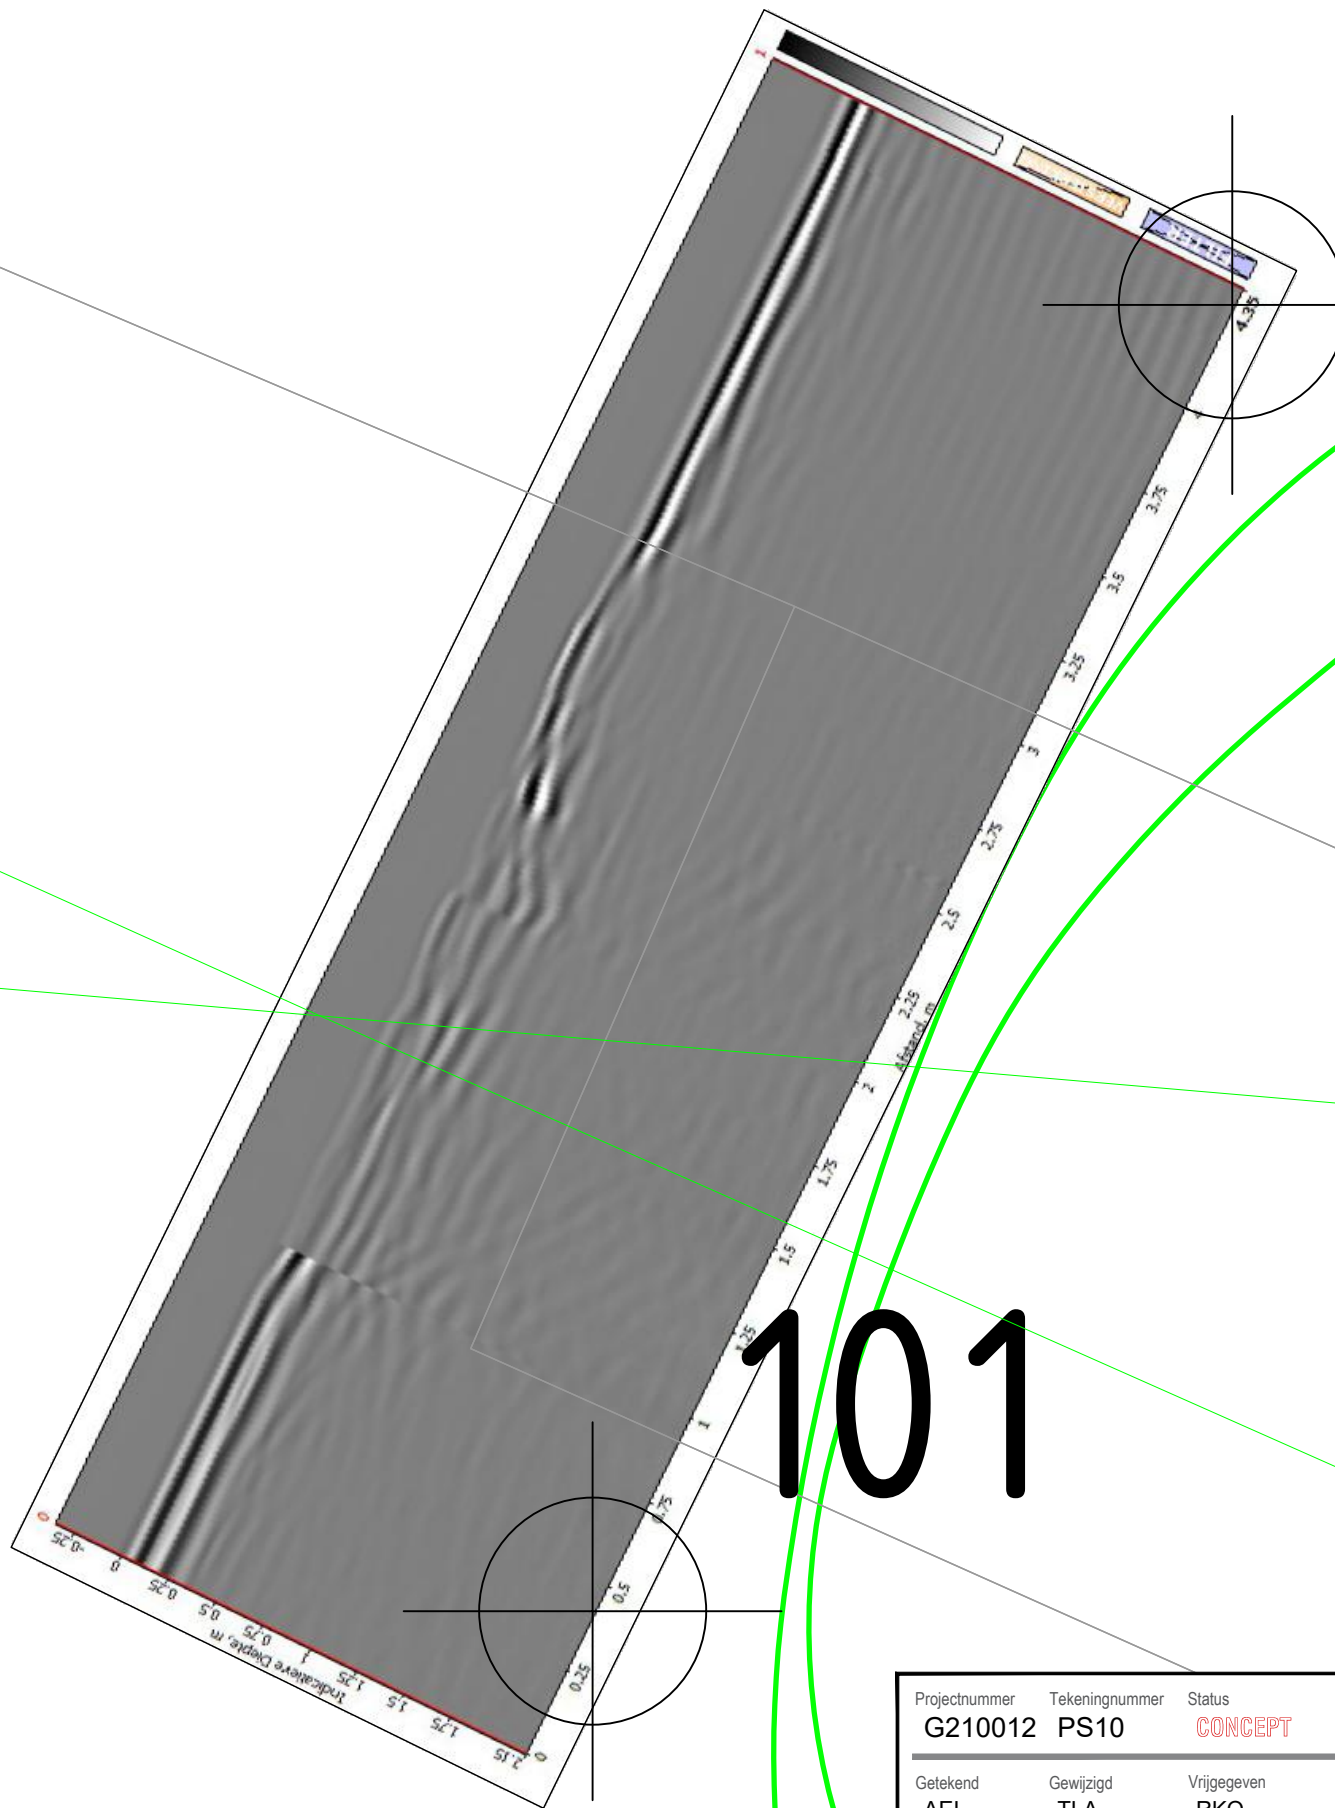


Projectnummer G210012	Tekeningnummer PS10	Status CONCEPT	Versie A	Datum 12-01-2022	Documentnummer G210012-1003-10	Schaal 1:20	Fase Studie	Blad in bladen 10 / 24
Getekend AEI	Gewijzigd TLA	Vrijgegeven RKO	Opdrachtgever Gemeente Zutphen					
			Project Reconstructie weg naar Voorst - Kanonsdijk					
De Stoven 41-C 7206 AZ Zutphen 0575 - 74 30 89 info@grondradar.nl www.grondradar.nl			Omschrijving Proefsleuf 10					

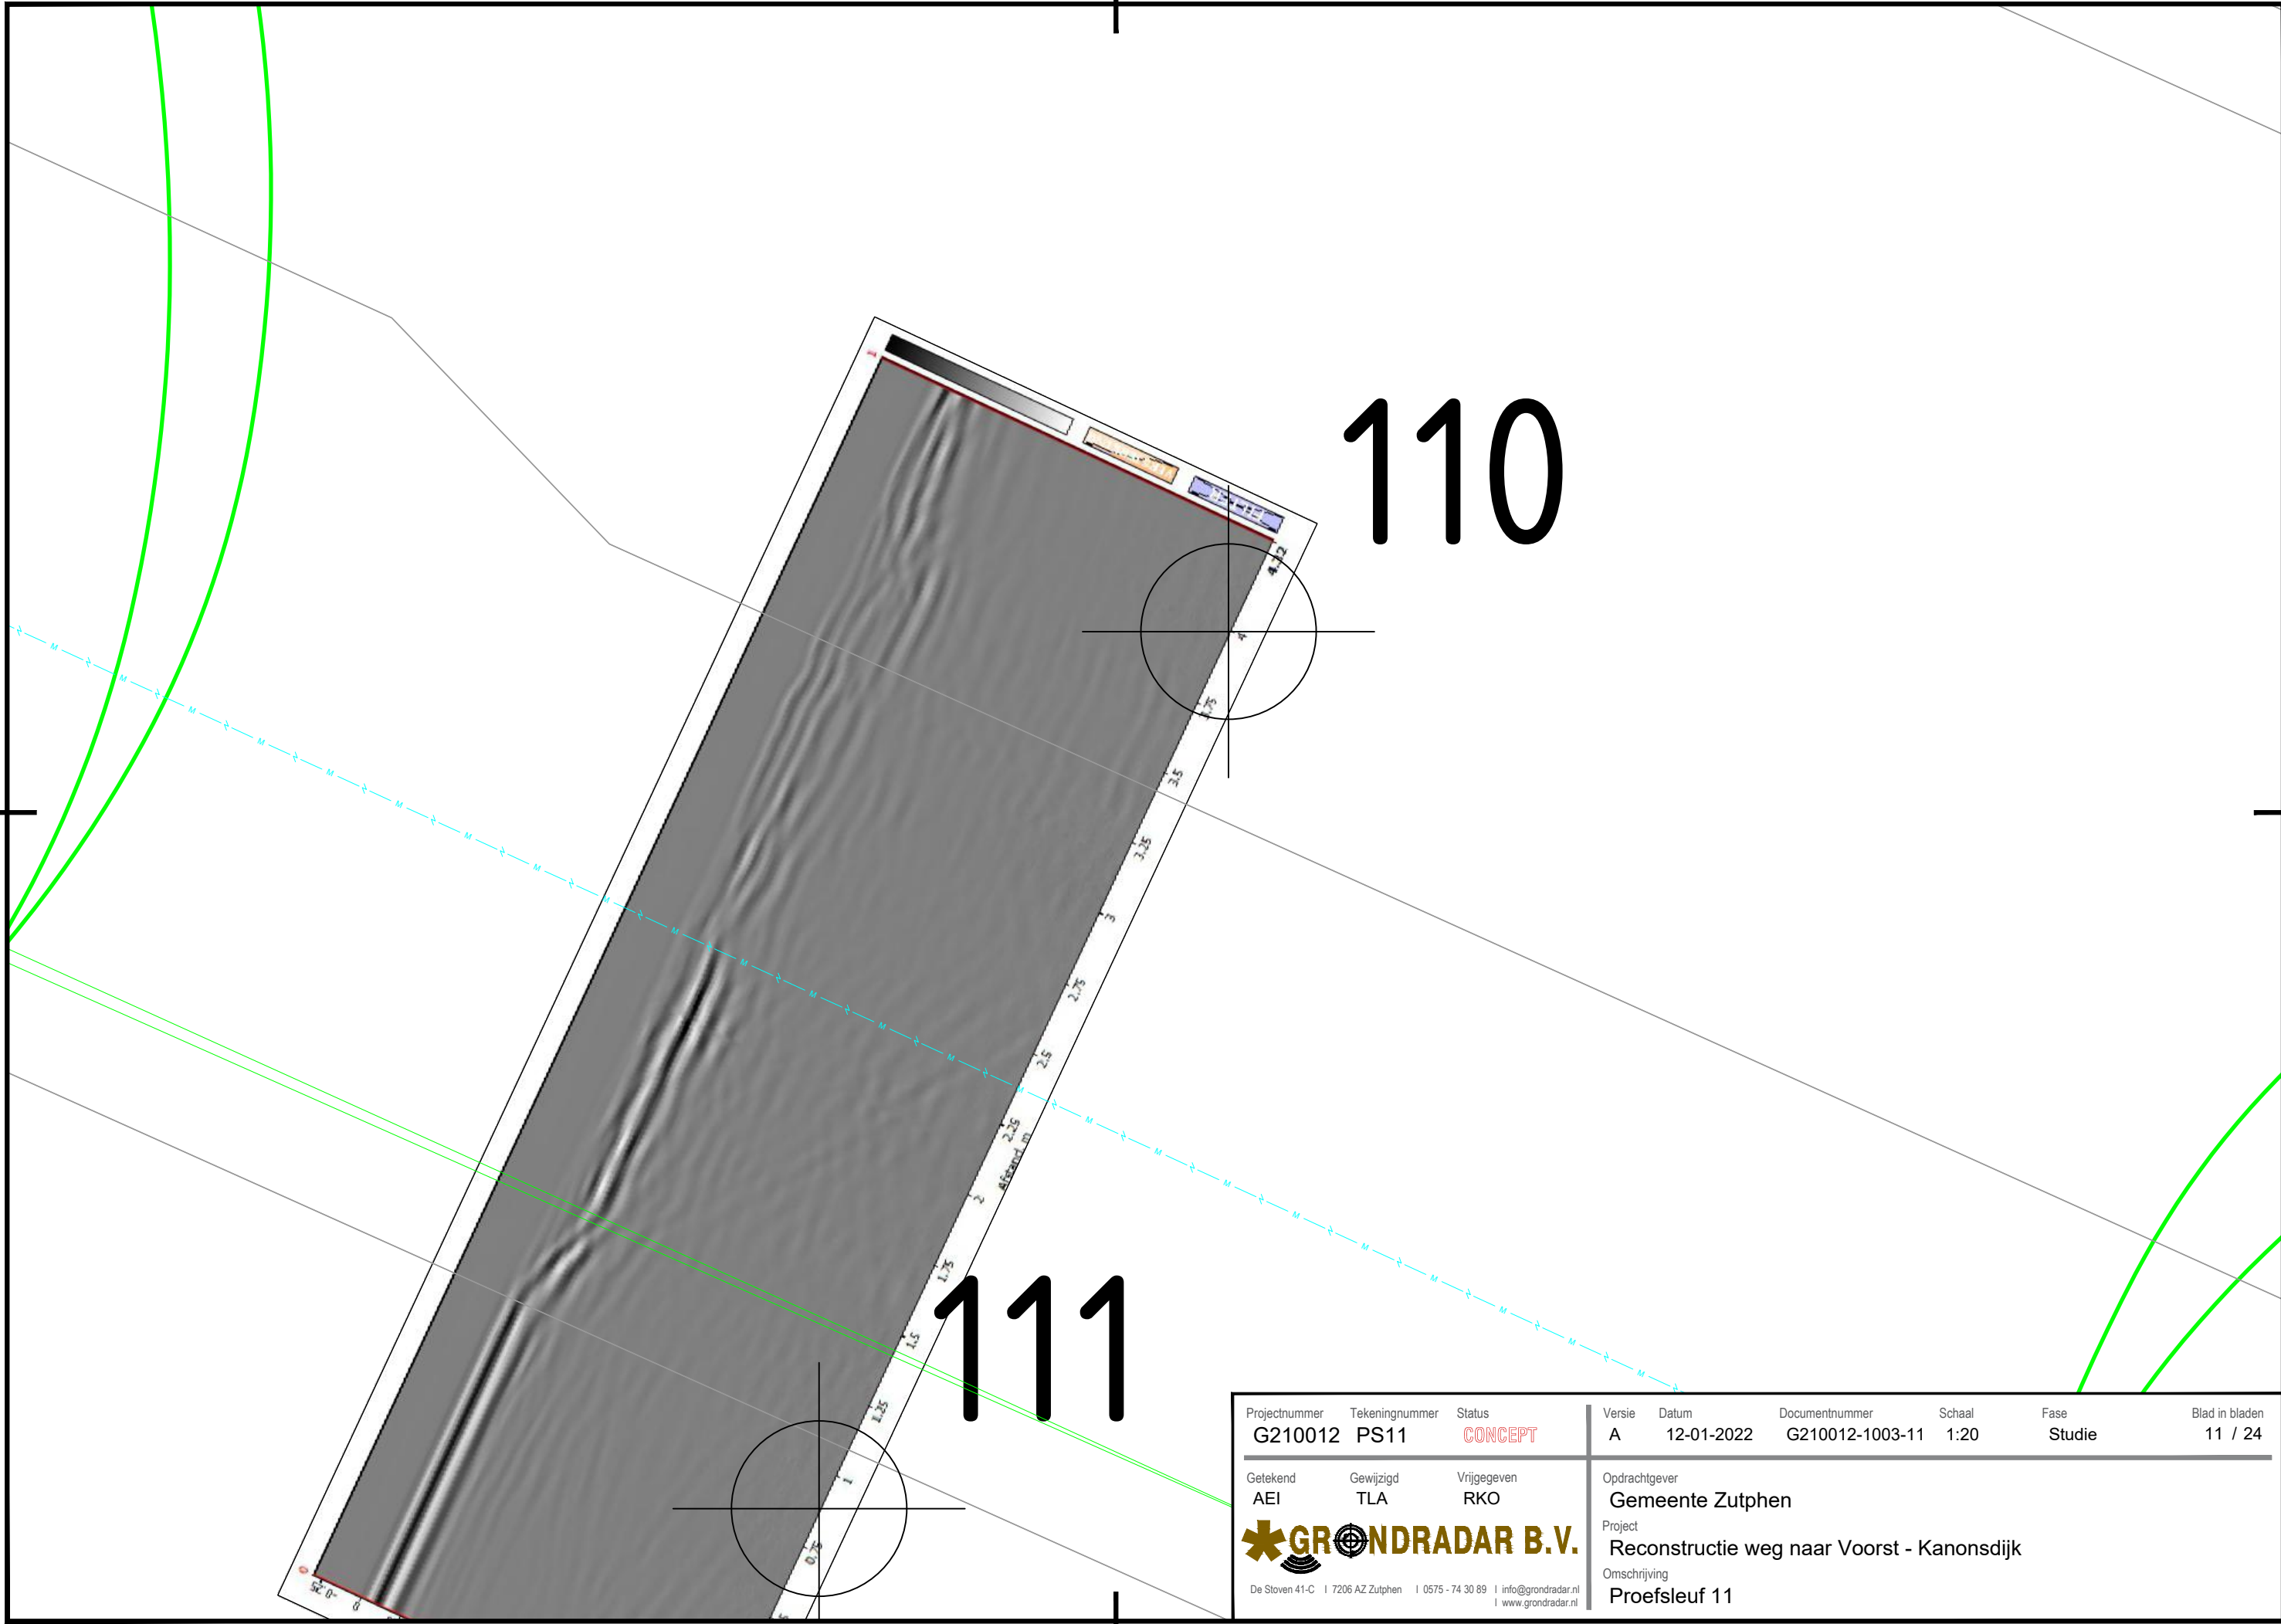


Projectnummer	Tekeningnummer	Status	Versie	Datum	Documentnummer	Schaal	Fase	Blad in bladen
G210012	PS11	CONCEPT	A	12-01-2022	G210012-1003-11	1:20	Studie	11 / 24
Getekend	Gewijzigd	Vrijgegeven	Opdrachtgever					
AEI	TLA	RKO	Gemeente Zutphen					
 De Stoven 41-C 7206 AZ Zutphen 0575 - 74 30 89 info@grondradar.nl www.grondradar.nl			Project					
			Reconstructie weg naar Voorst - Kanonsdijk					
			Omschrijving					
			Proefsleuf 11					

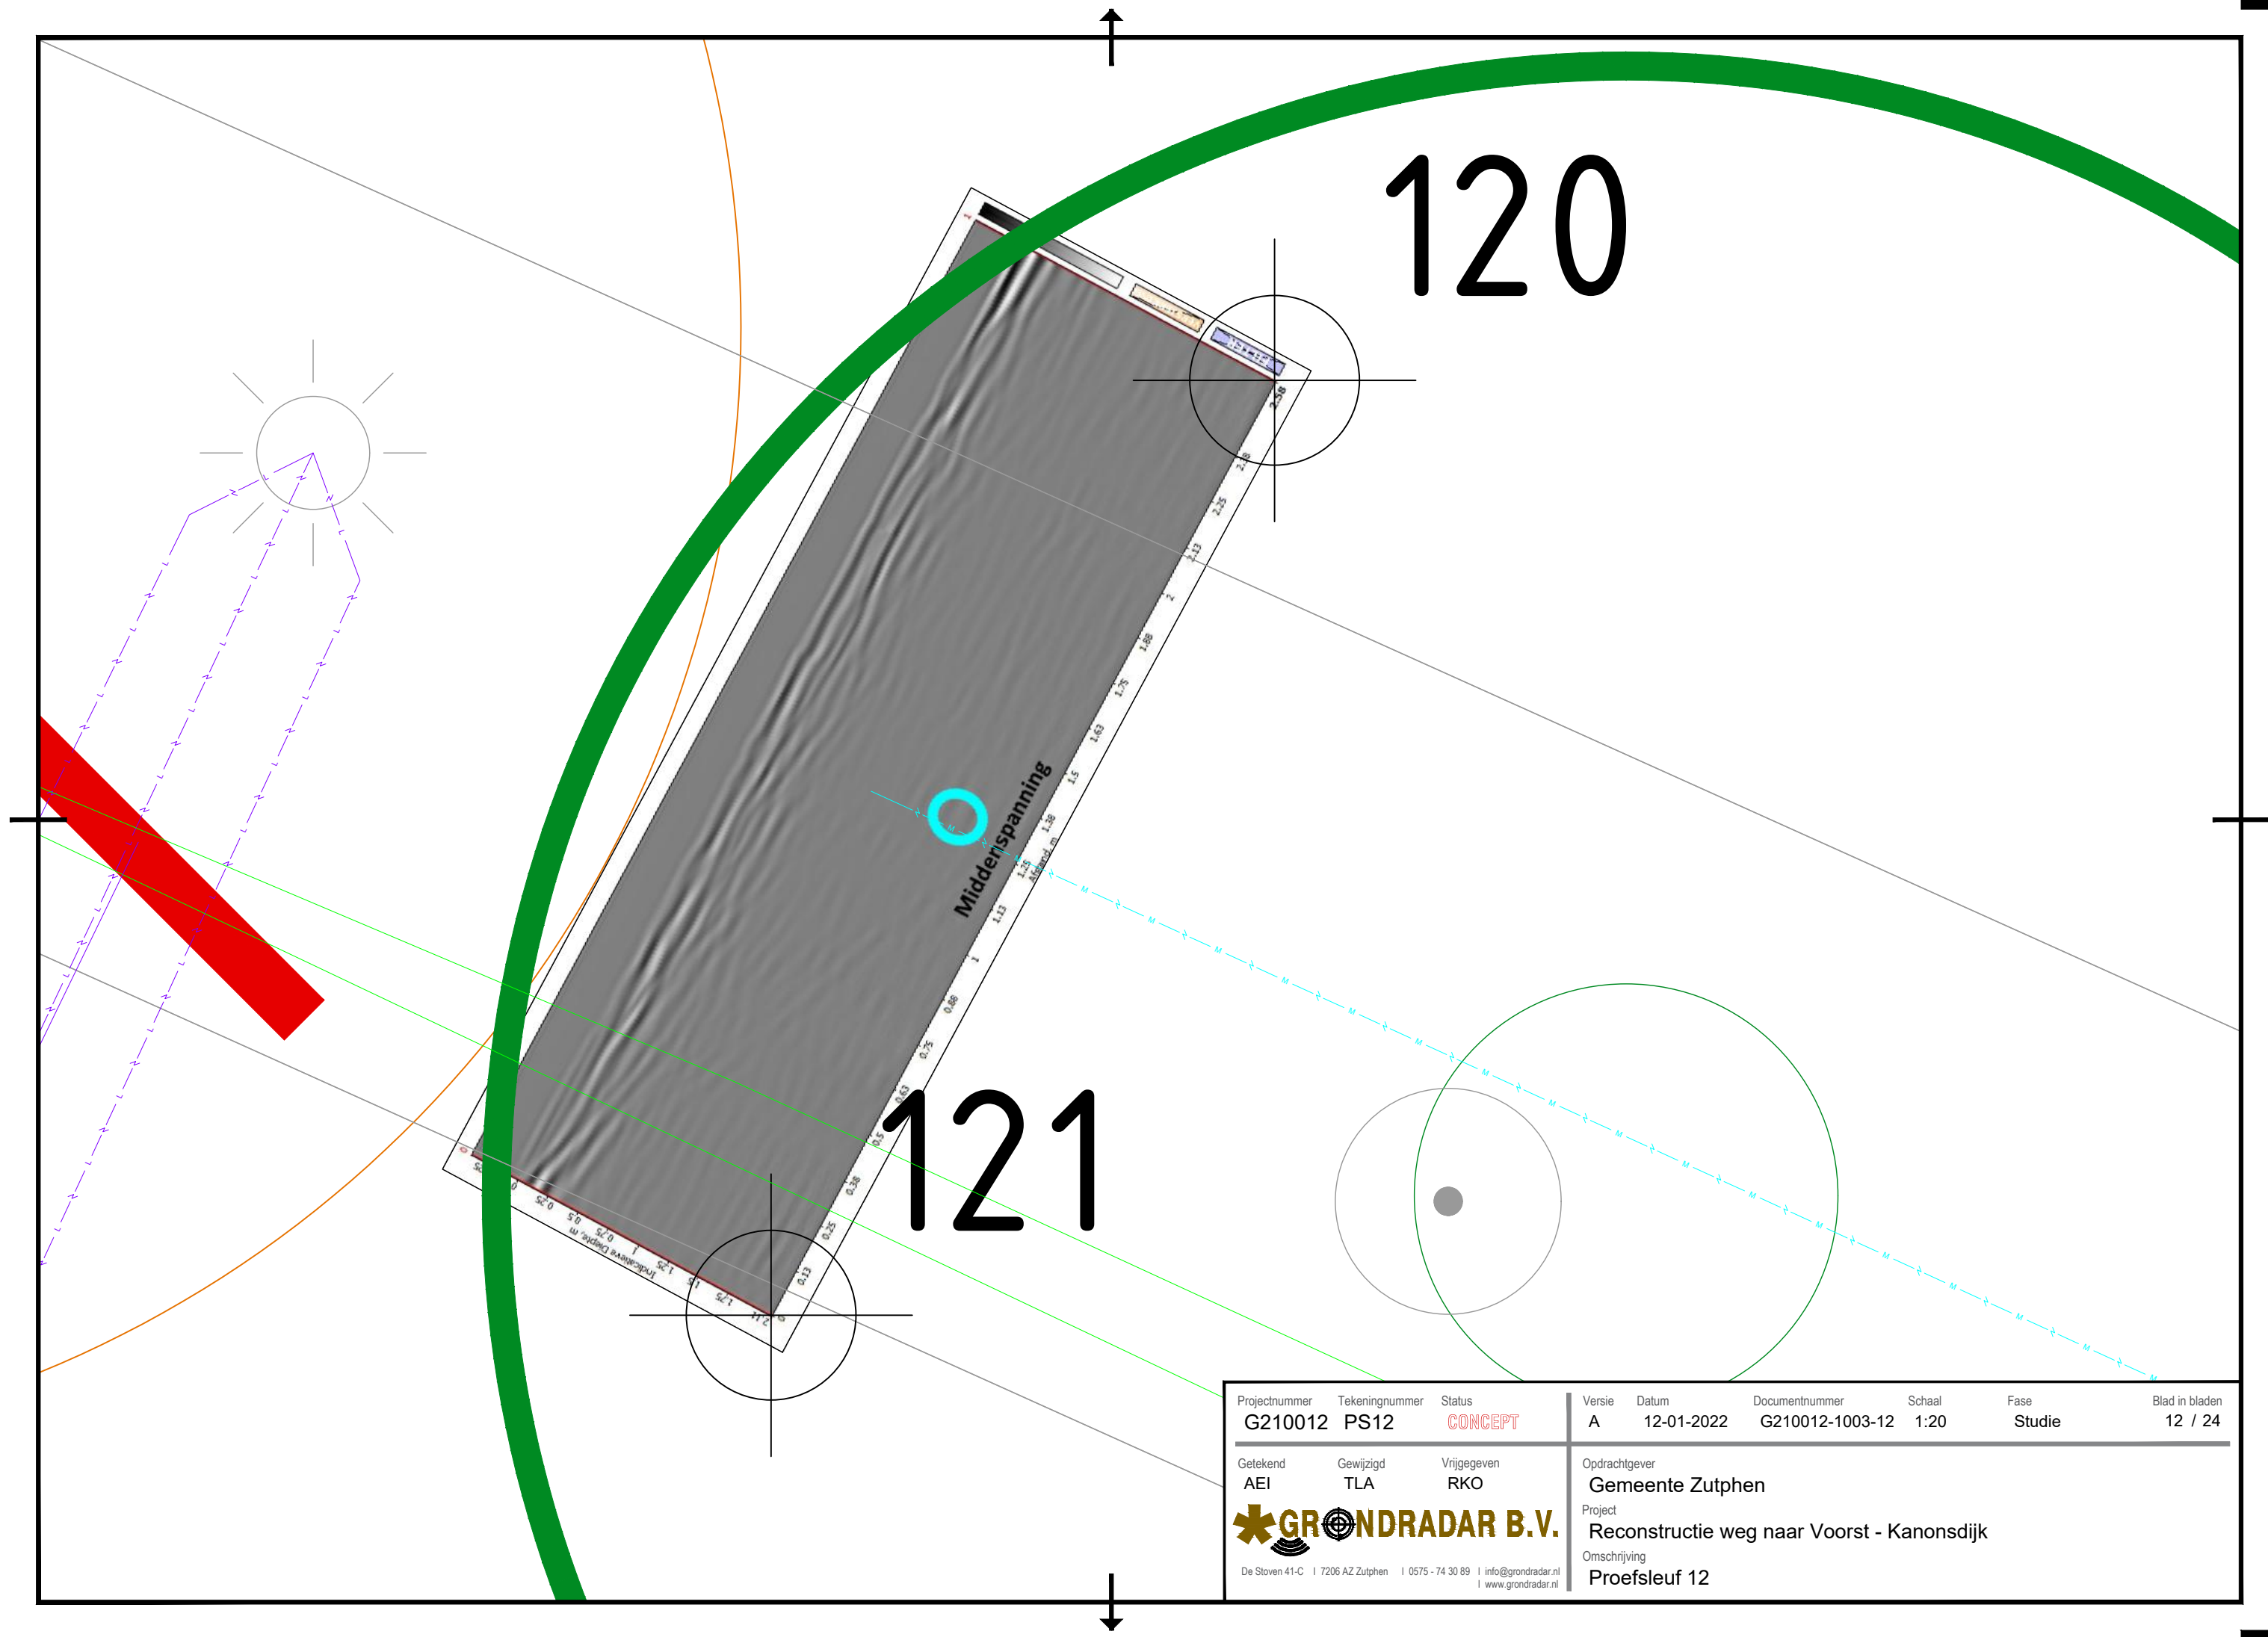

Projectnummer	Tekeningnummer	Status	Versie	Datum	Documentnummer	Schaal	Fase	Blad in bladen
G210012	PS12	CONCEPT	A	12-01-2022	G210012-1003-12	1:20	Studie	12 / 24
Getekend	Gewijzigd	Vrijgegeven	Opdrachtgever					
AEI	TLA	RKO	Gemeente Zutphen					
 De Stoven 41-C 7206 AZ Zutphen 0575 - 74 30 89 info@grondradar.nl www.grondradar.nl			Project					
			Reconstructie weg naar Voorst - Kanonsdijk					
			Omschrijving					
			Proefsleuf 12					

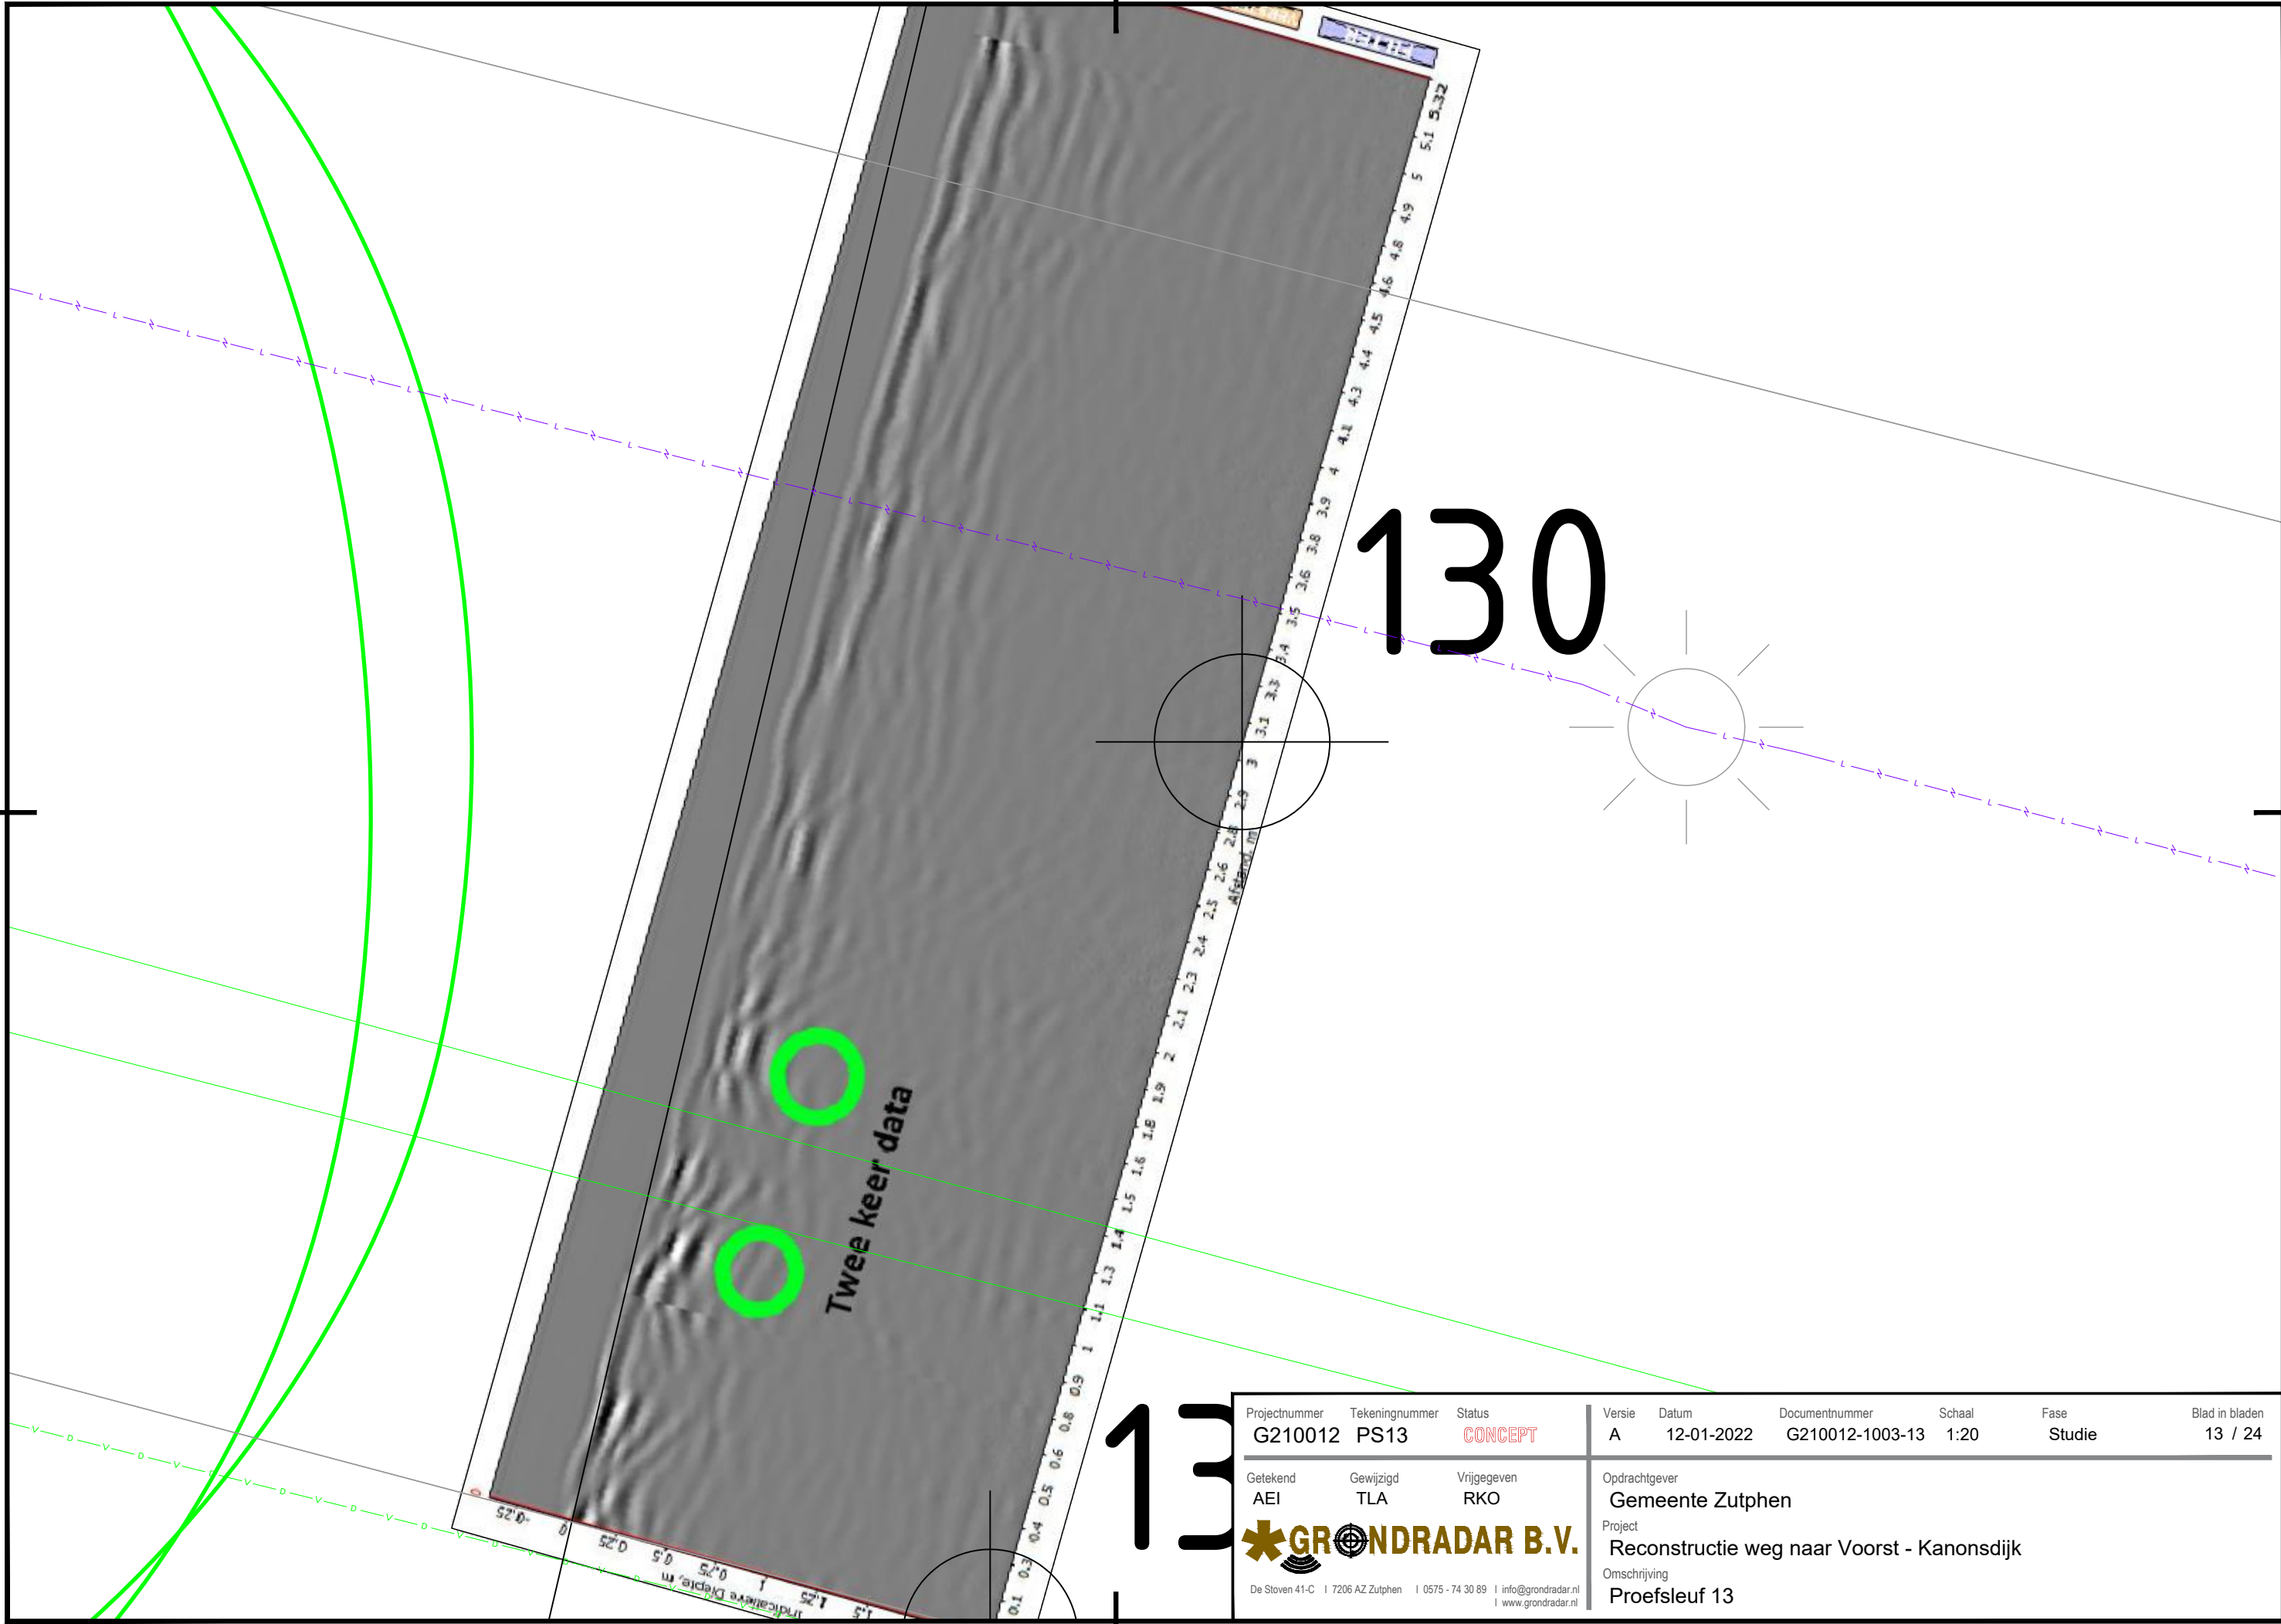


Projectnummer	Tekeningnummer	Status	Versie	Datum	Documentnummer	Schaal	Fase	Blad in bladen
G210012	PS13	CONCEPT	A	12-01-2022	G210012-1003-13	1:20	Studie	13 / 24
Getekend	Gewijzigd	Vrijgegeven	Opdrachtgever					
AEI	TLA	RKO	Gemeente Zutphen					
GRONDRADAR B.V.			Project					
De Stoven 41-C 7206 AZ Zutphen 0575 - 74 30 89 info@grondradar.nl www.grondradar.nl			Reconstructie weg naar Voorst - Kanonsdijk					
			Omschrijving					
			Proefsleuf 13					

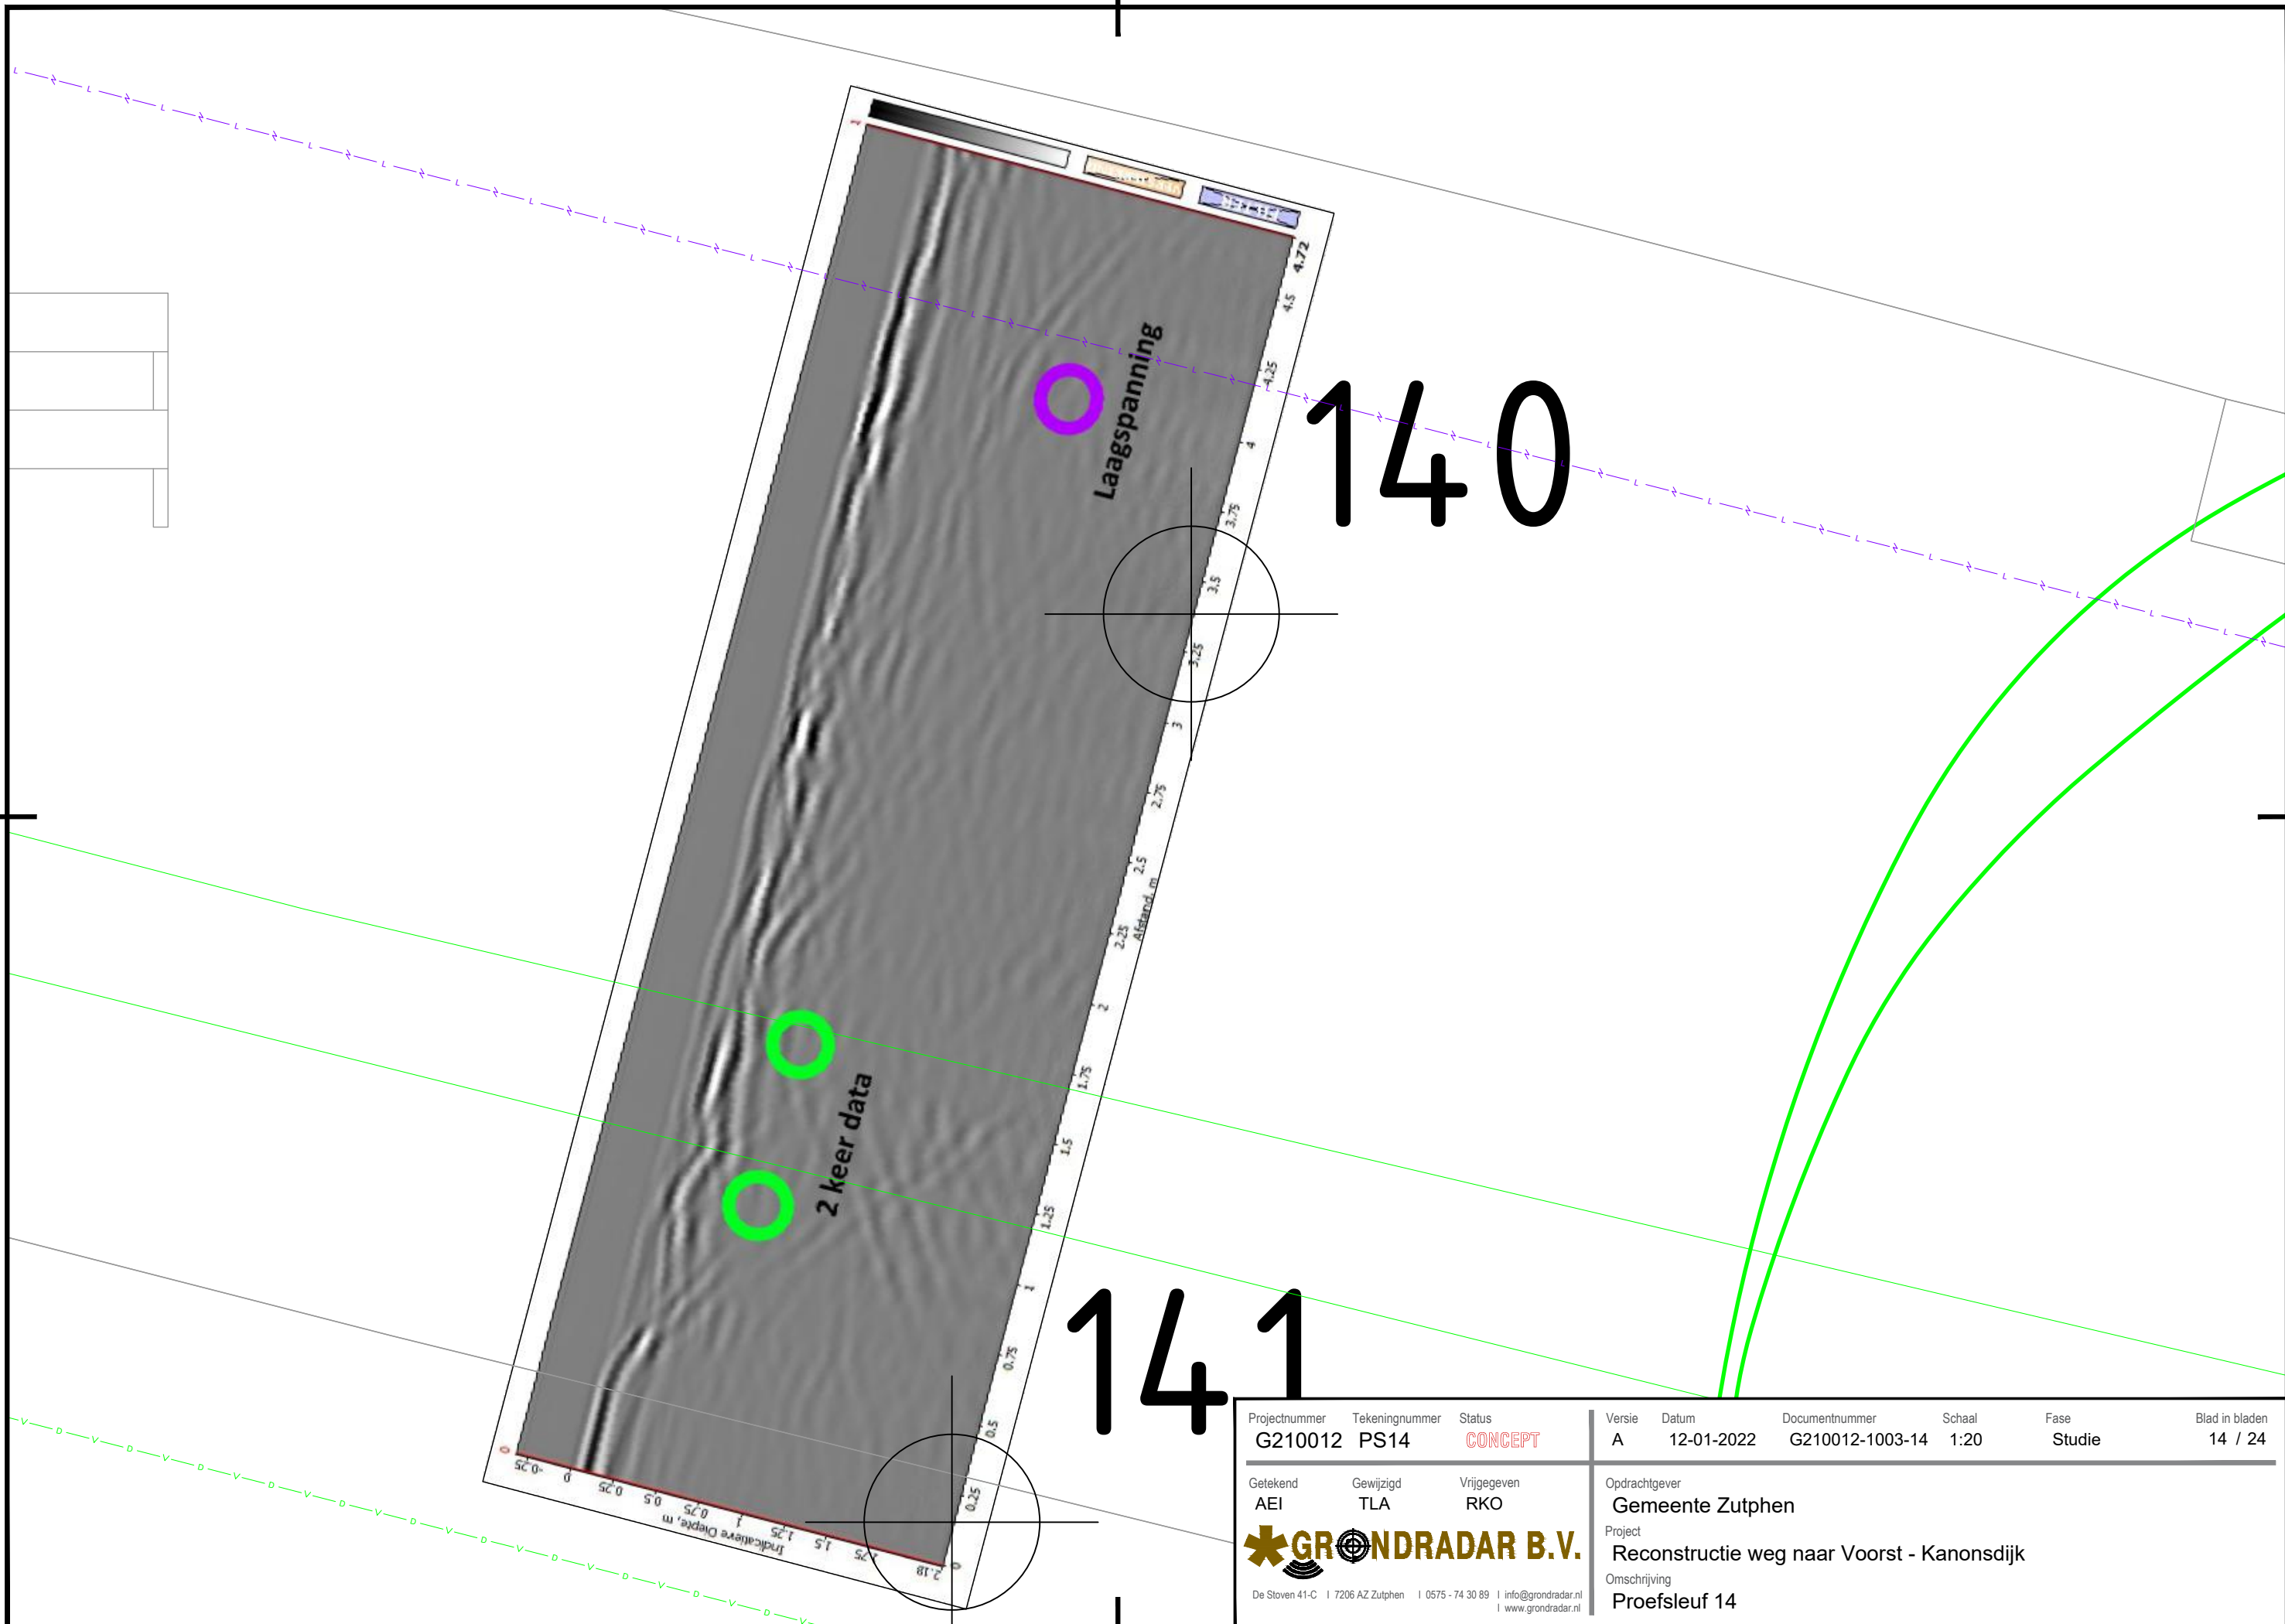


140

141


Projectnummer	Tekeningnummer	Status	Versie	Datum	Documentnummer	Schaal	Fase	Blad in bladen
G210012	PS14	CONCEPT	A	12-01-2022	G210012-1003-14	1:20	Studie	14 / 24
Getekend	Gewijzigd	Vrijgegeven	Opdrachtgever					
AEI	TLA	RKO	Gemeente Zutphen					
 De Stoven 41-C 7206 AZ Zutphen 0575 - 74 30 89 info@grondradar.nl www.grondradar.nl			Project					
			Reconstructie weg naar Voorst - Kanonsdijk					
			Omschrijving					
			Proefsleuf 14					

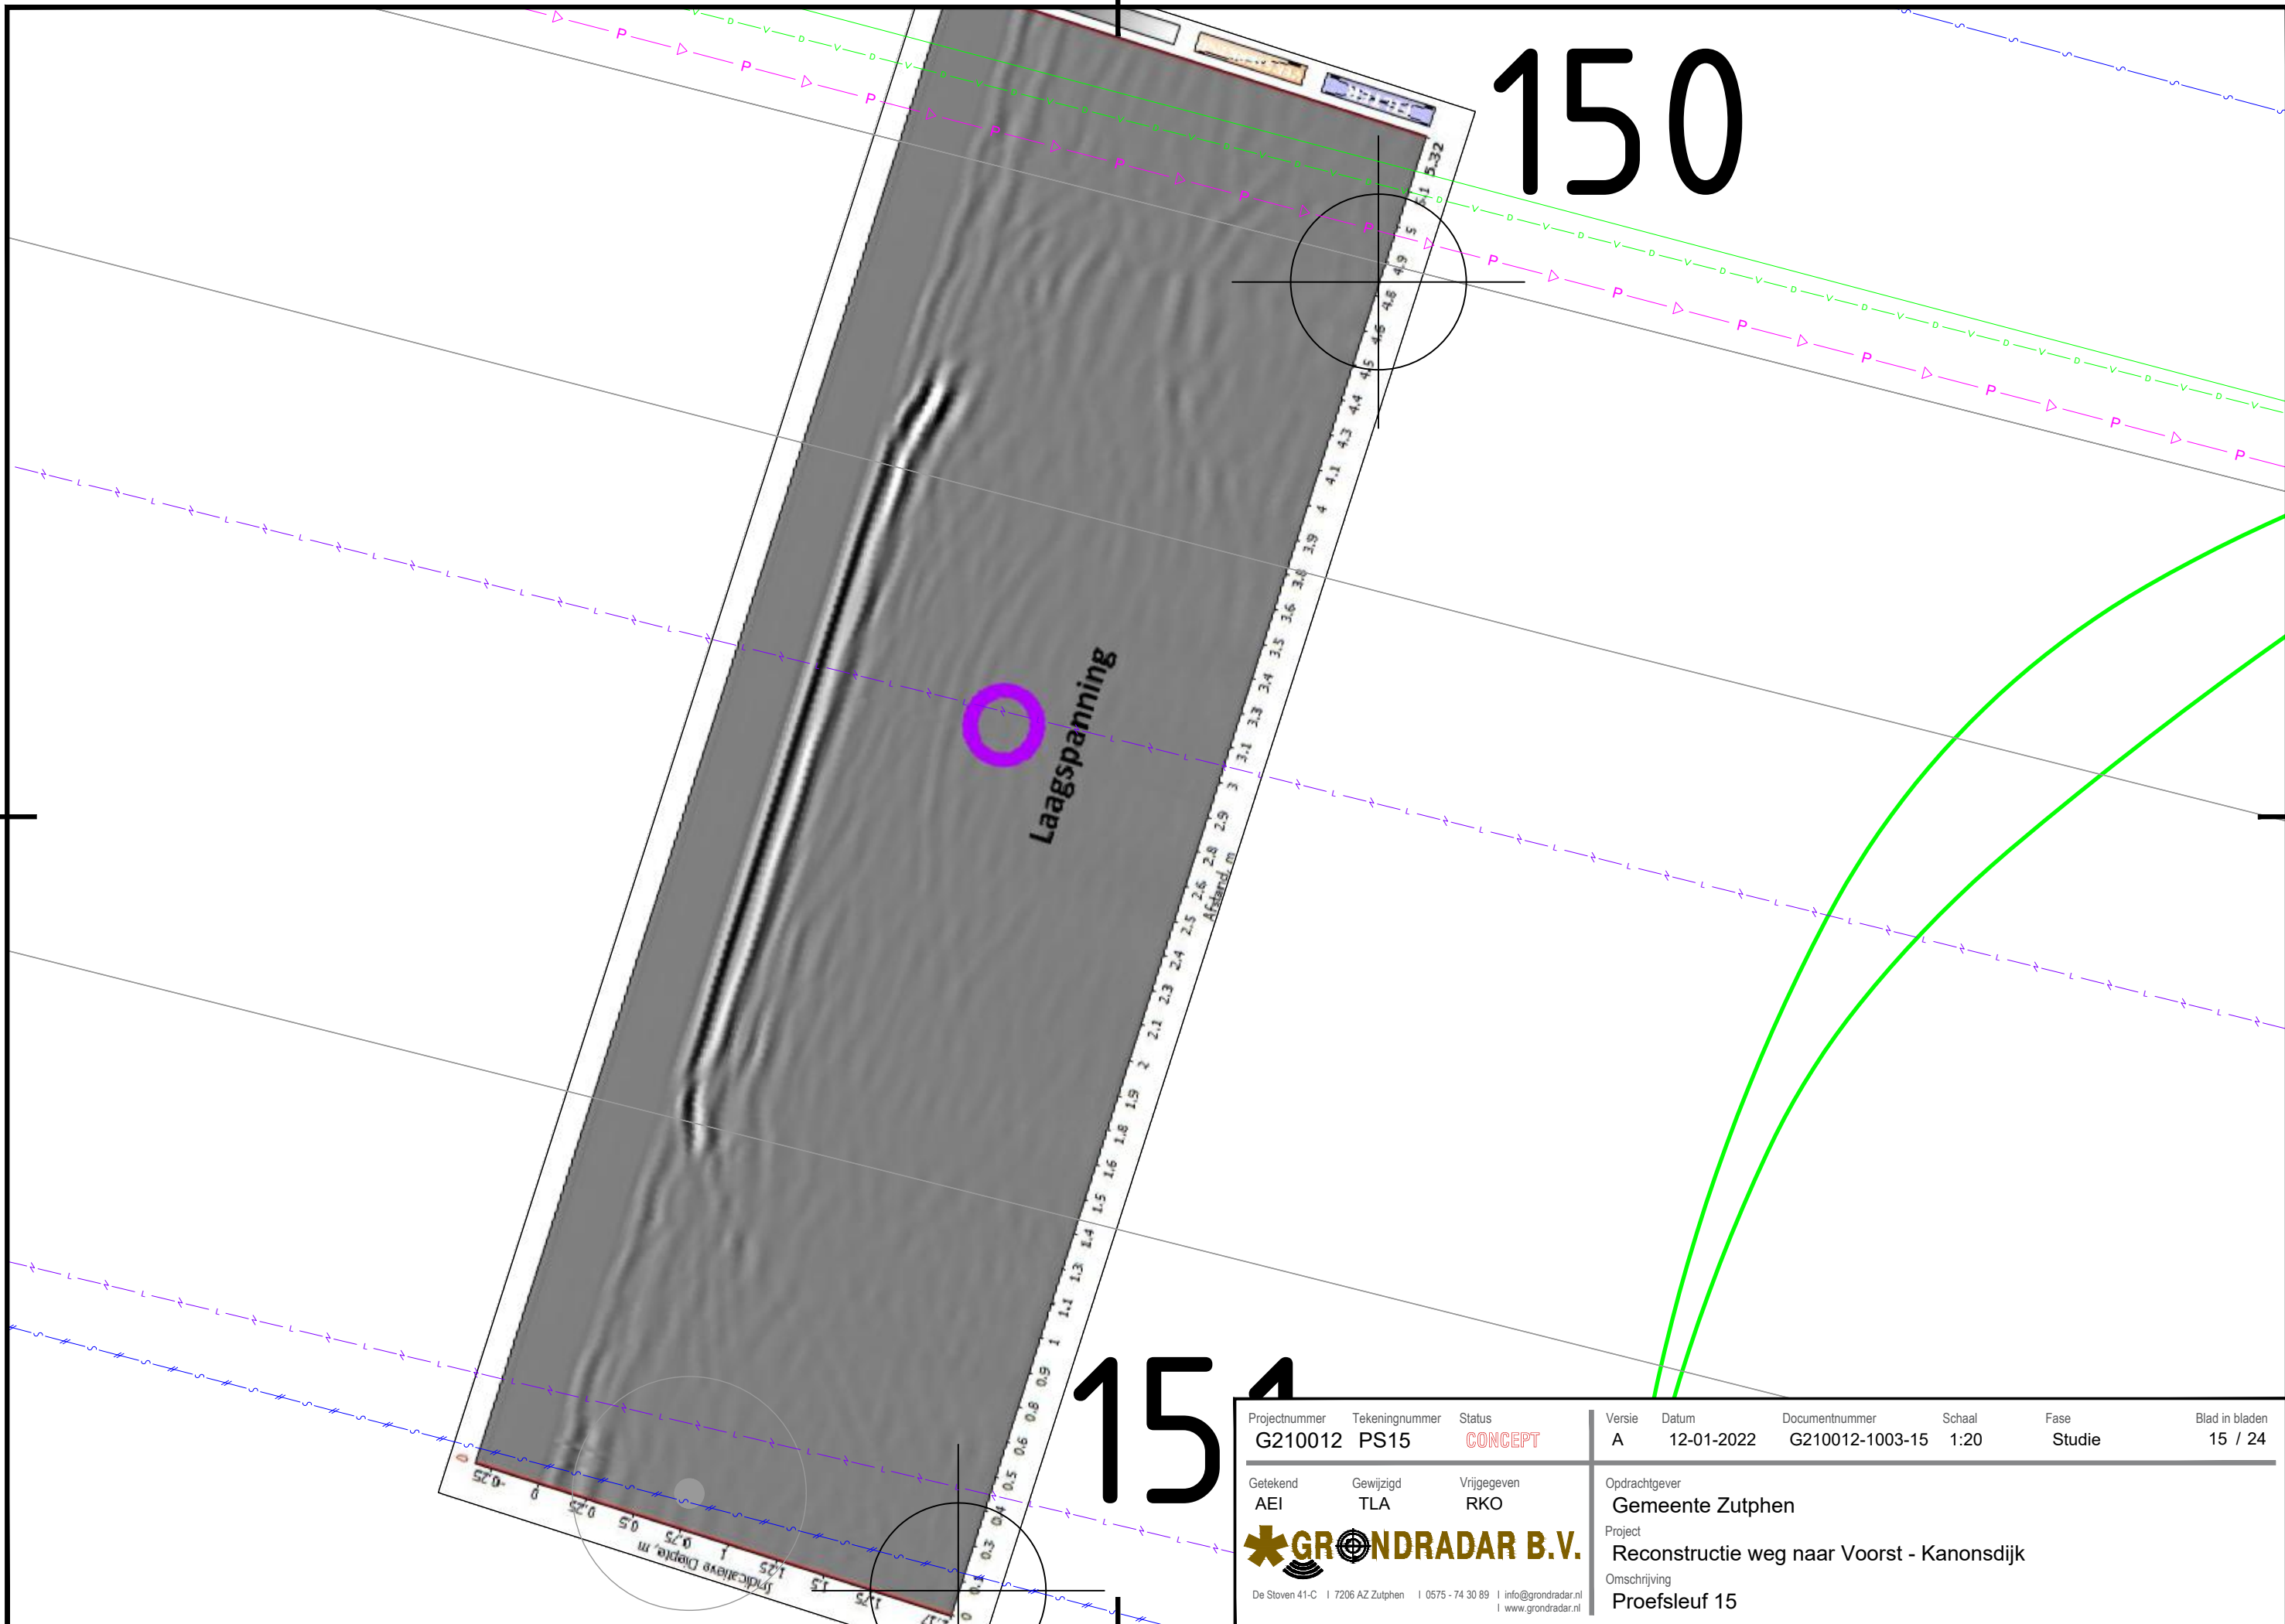


Projectnummer	Tekeningnummer	Status	Versie	Datum	Documentnummer	Schaal	Fase	Blad in bladen
G210012	PS15	CONCEPT	A	12-01-2022	G210012-1003-15	1:20	Studie	15 / 24
Getekend	Gewijzigd	Vrijgegeven	Opdrachtgever					
AEI	TLA	RKO	Gemeente Zutphen					
GRONDRADAR B.V.			Project					
			Reconstructie weg naar Voorst - Kanonsdijk					
			Omschrijving					
			Proefsleuf 15					

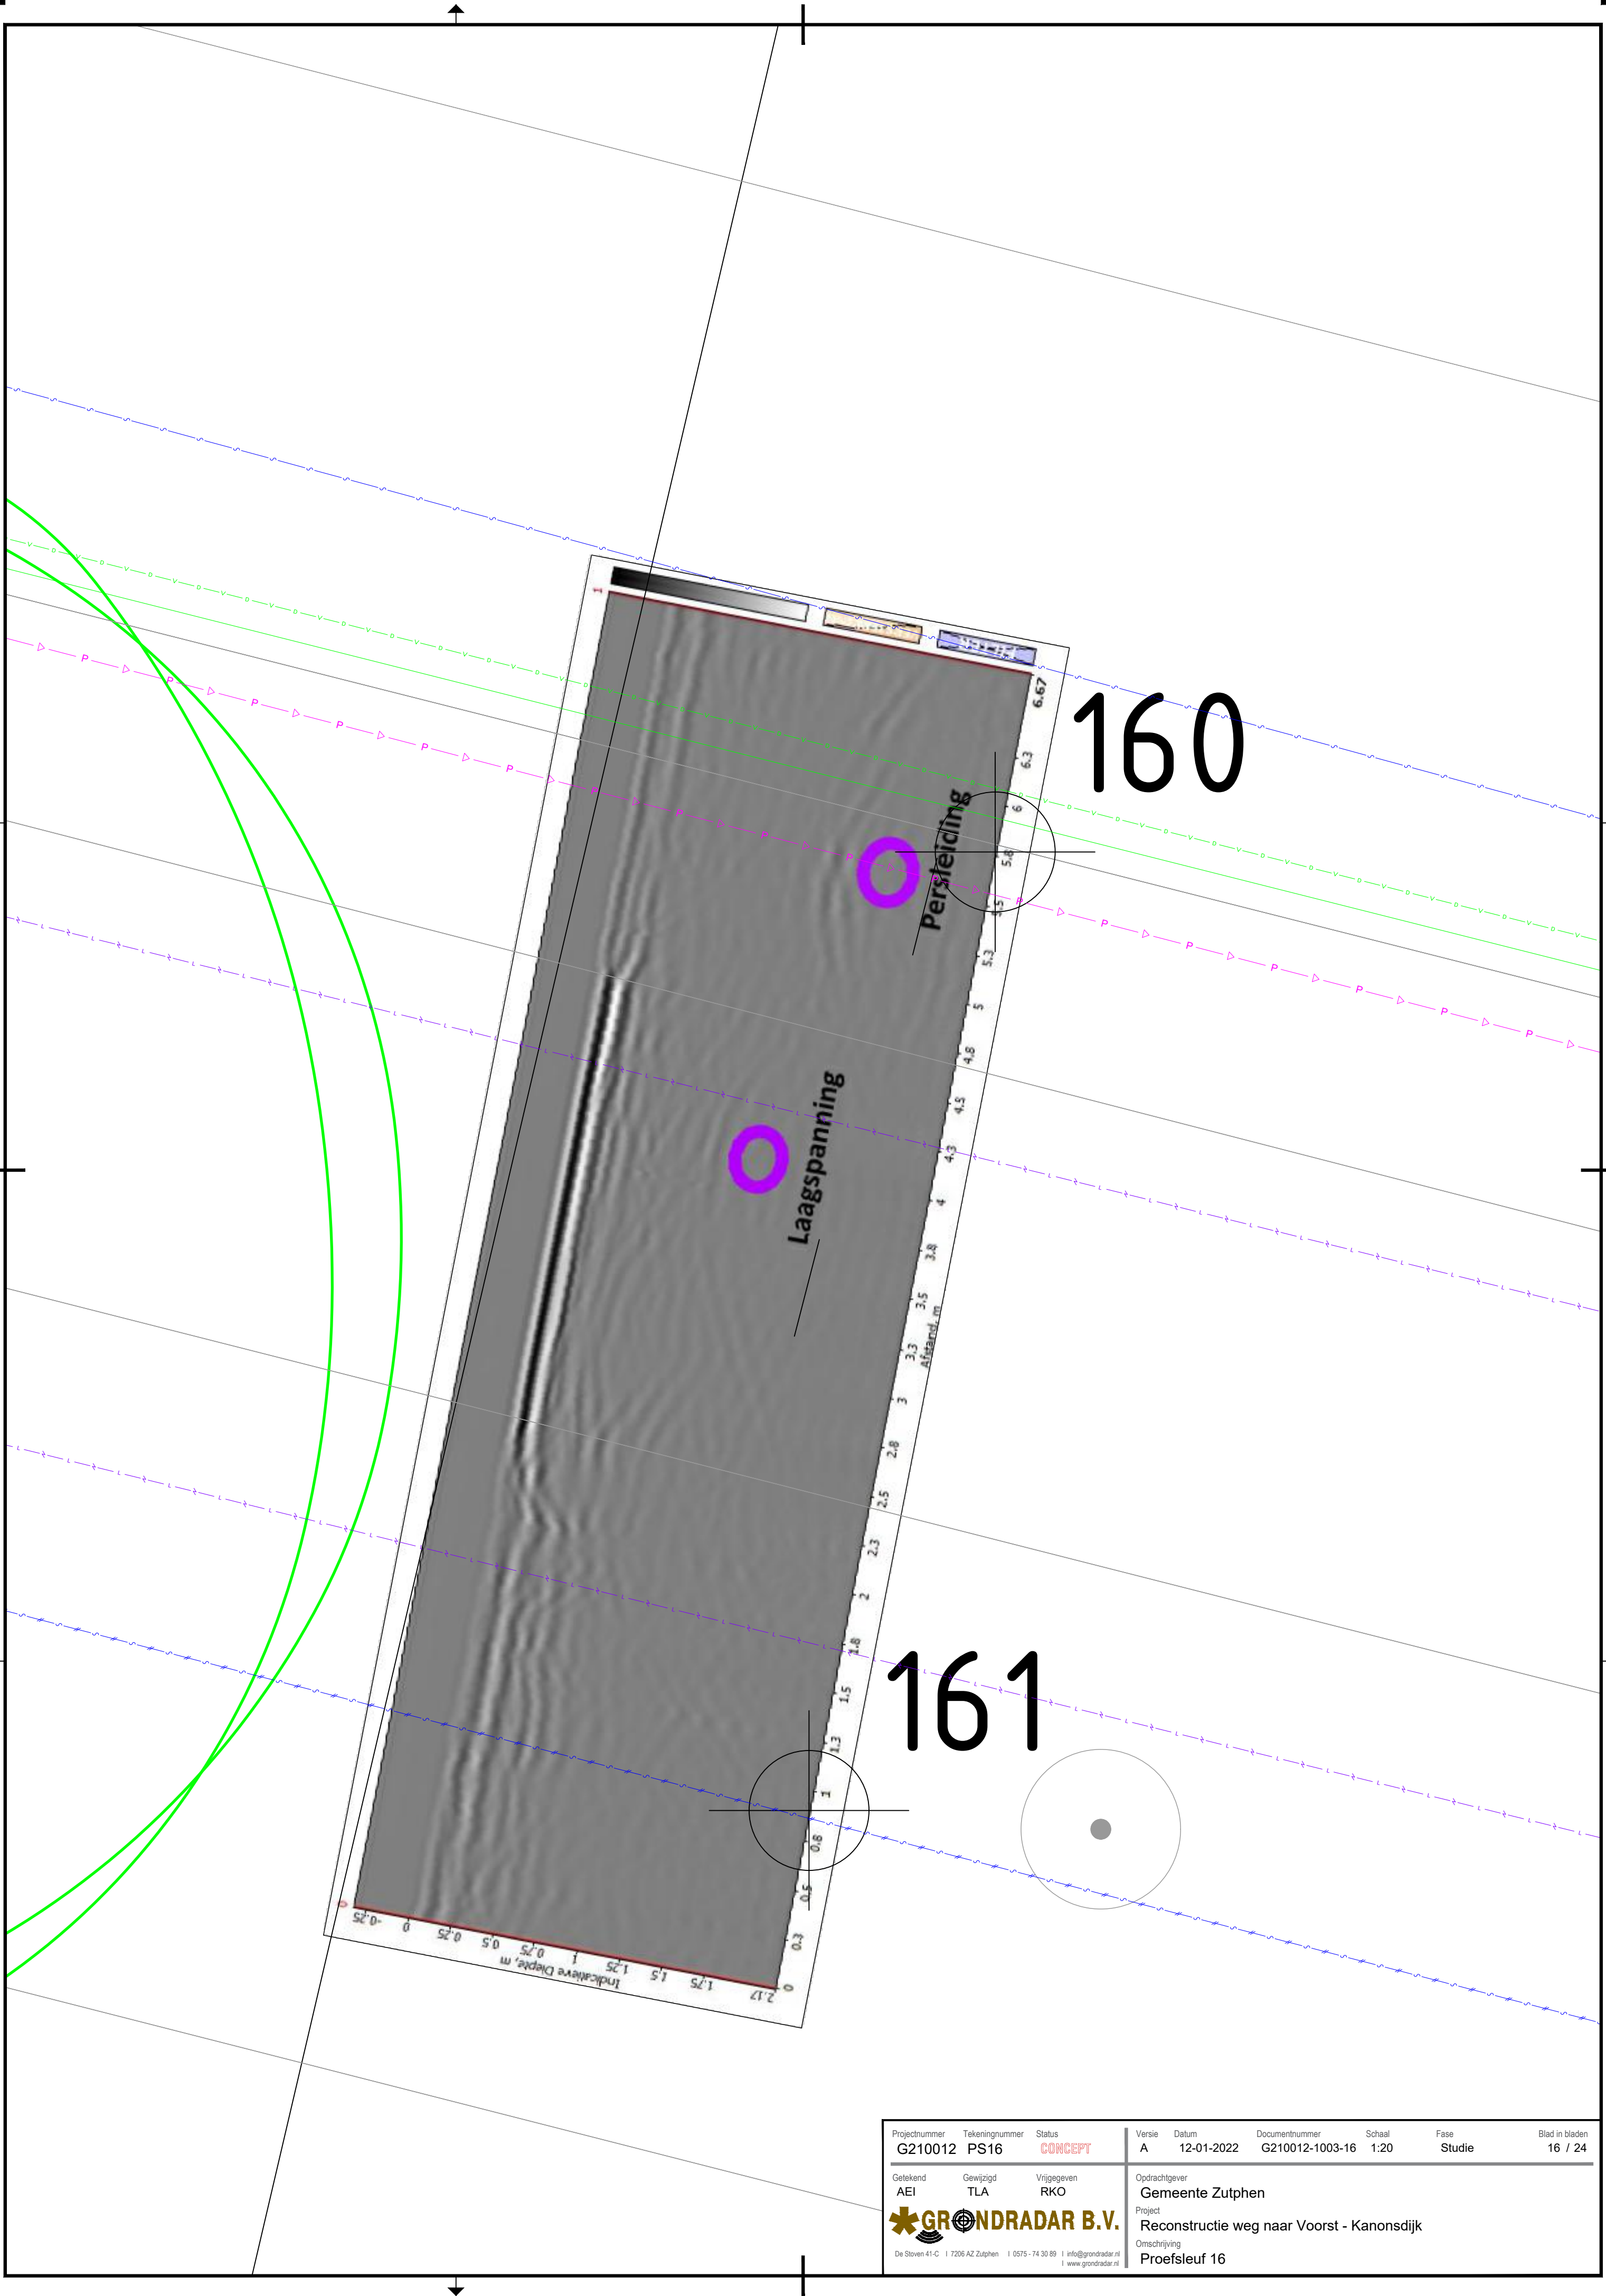

Projectnummer G210012	Tekeningnummer PS16	Status CONCEPT	Versie A	Datum 12-01-2022	Documentnummer G210012-1003-16	Schaal 1:20	Fase Studie	Blad in bladen 16 / 24
Getekend AEI	Gewijzigd TLA	Vrijgegeven RKO	Opdrachtgever Gemeente Zutphen					
*GRONDRADAR B.V.			Project Reconstructie weg naar Voorst - Kanonsdijk					
De Sloven 41-C 7206 AZ Zutphen 0575 - 74 30 89 info@grondradar.nl www.grondradar.nl			Omschrijving Proefsleuf 16					

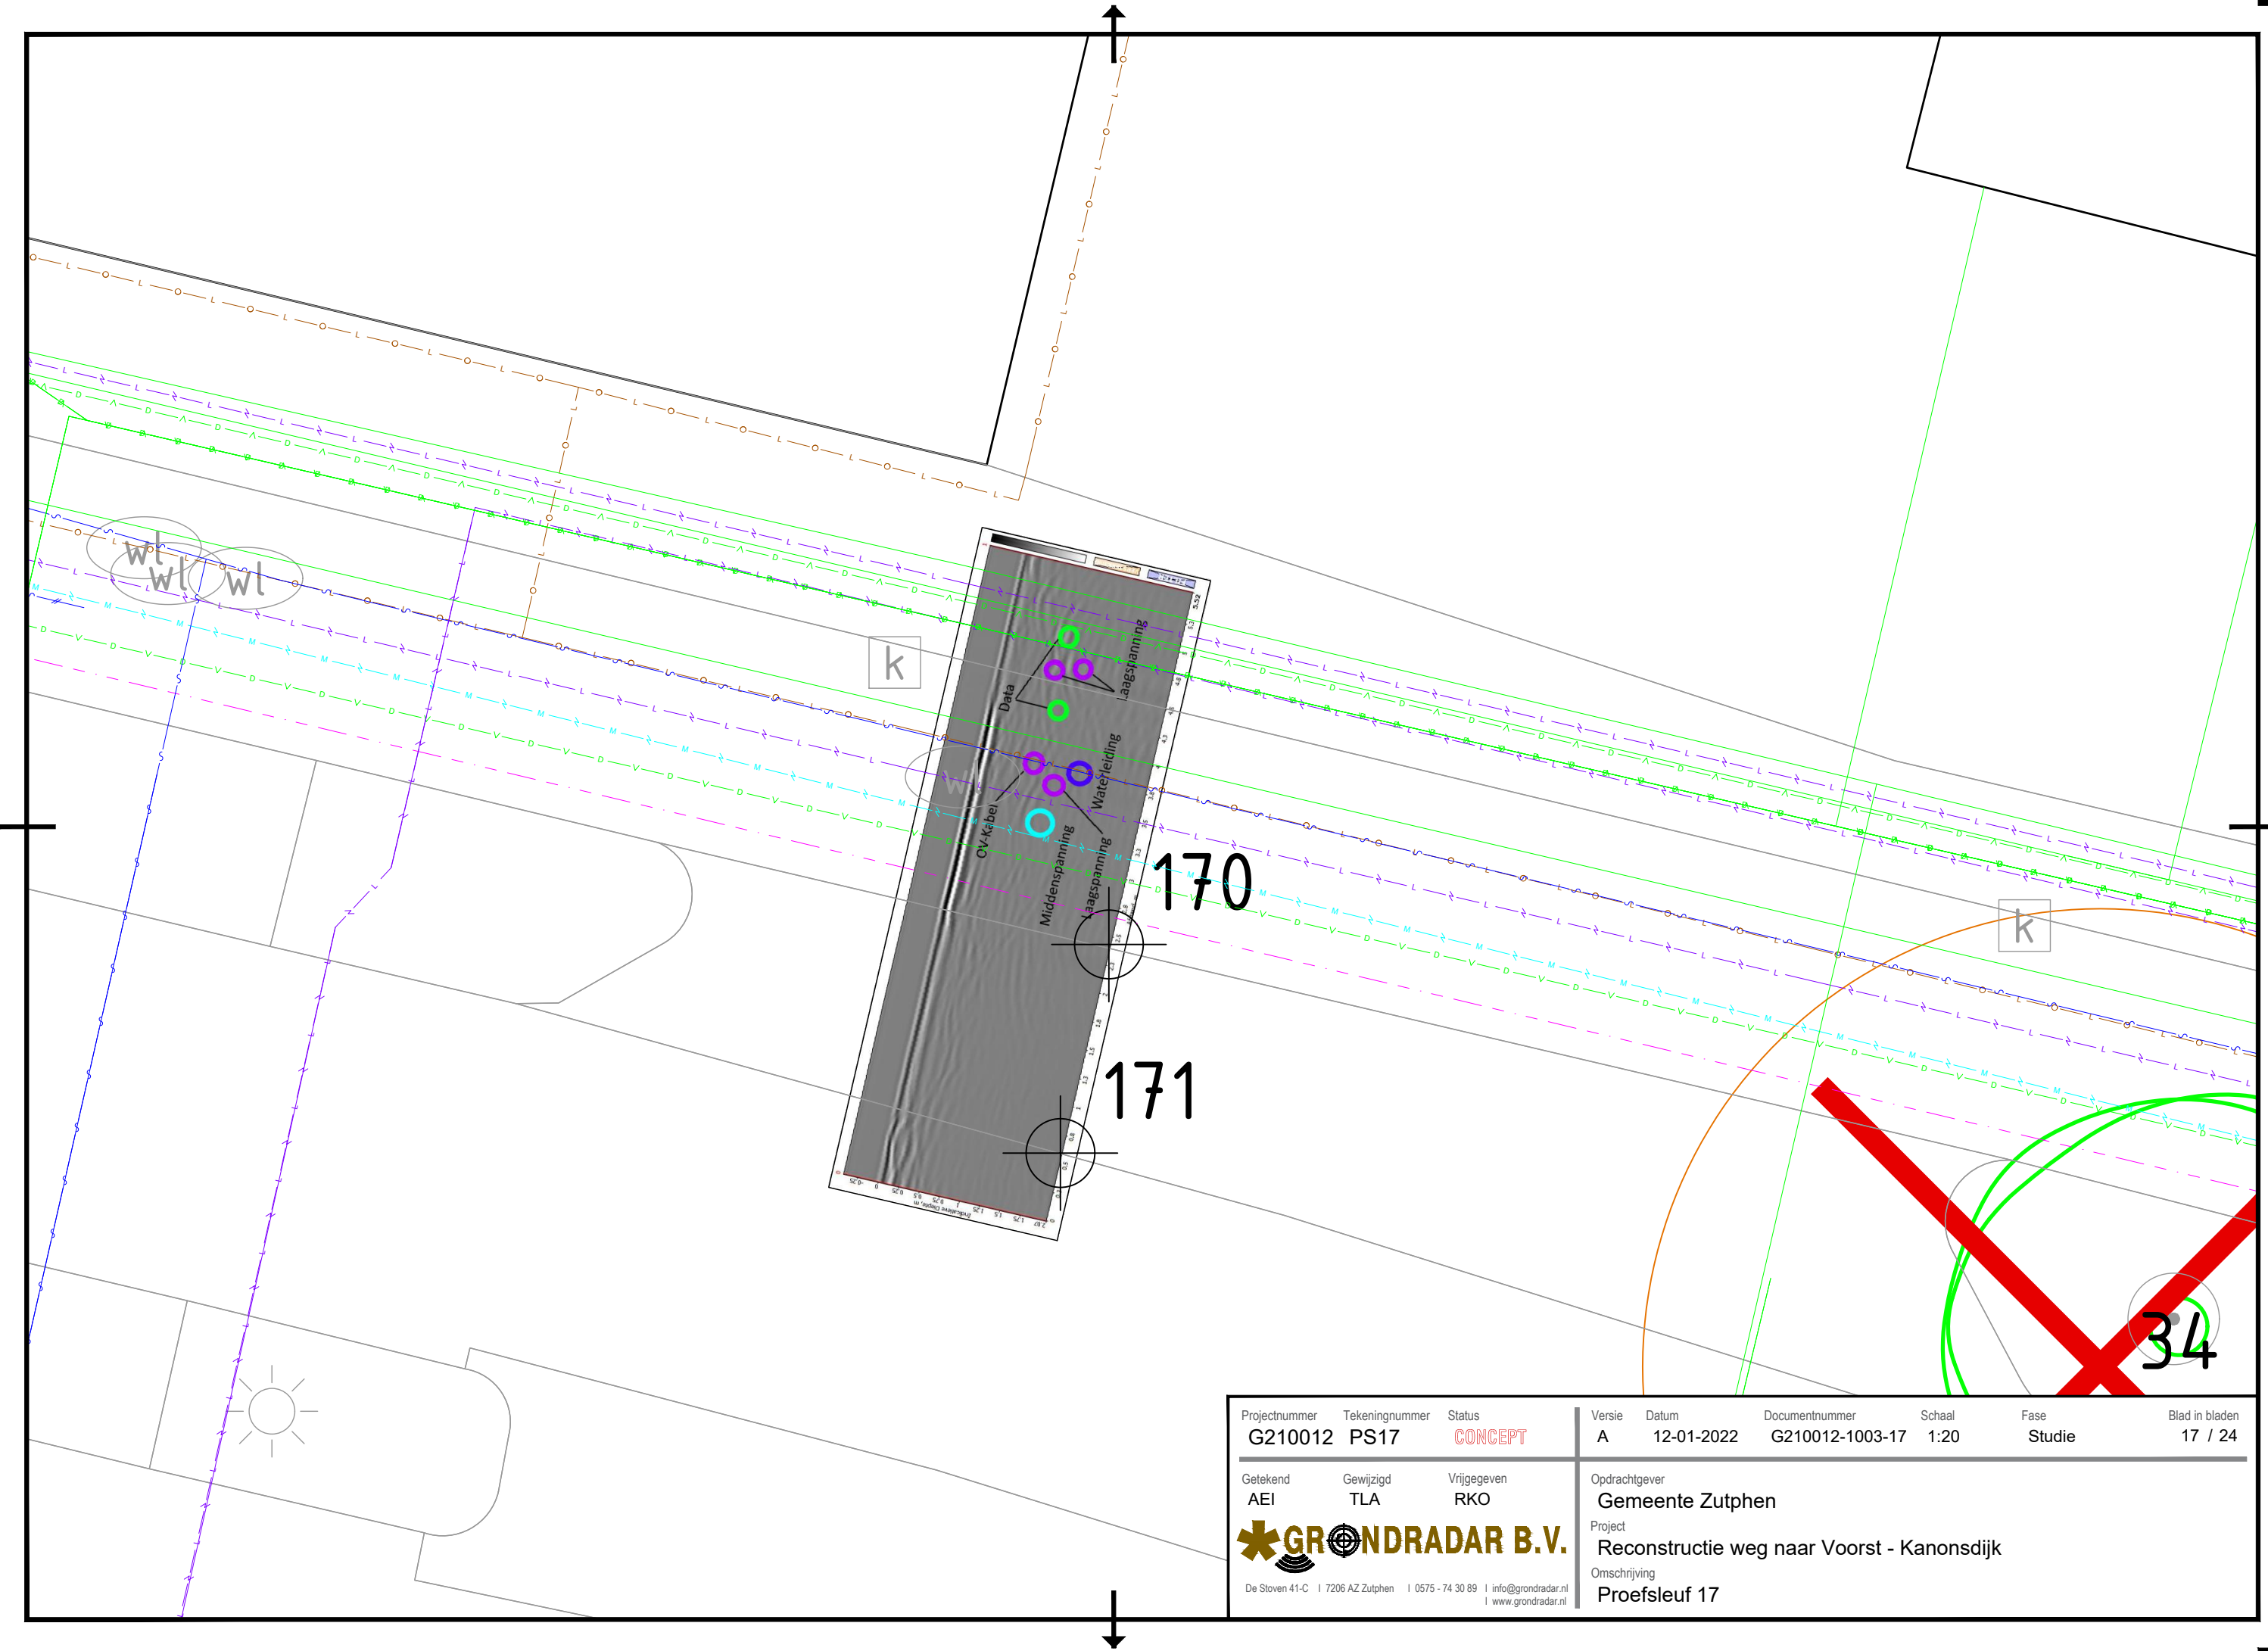


Projectnummer G210012	Tekeningnummer PS17	Status CONCEPT	Versie A	Datum 12-01-2022	Documentnummer G210012-1003-17	Schaal 1:20	Fase Studie	Blad in bladen 17 / 24
Getekend AEI	Gewijzigd TLA	Vrijgegeven RKO	Opdrachtgever Gemeente Zutphen					
			Project Reconstructie weg naar Voorst - Kanonsdijk					
De Stoven 41-C 7206 AZ Zutphen 0575 - 74 30 89 info@grondradar.nl www.grondradar.nl			Omschrijving Proefsleuf 17					

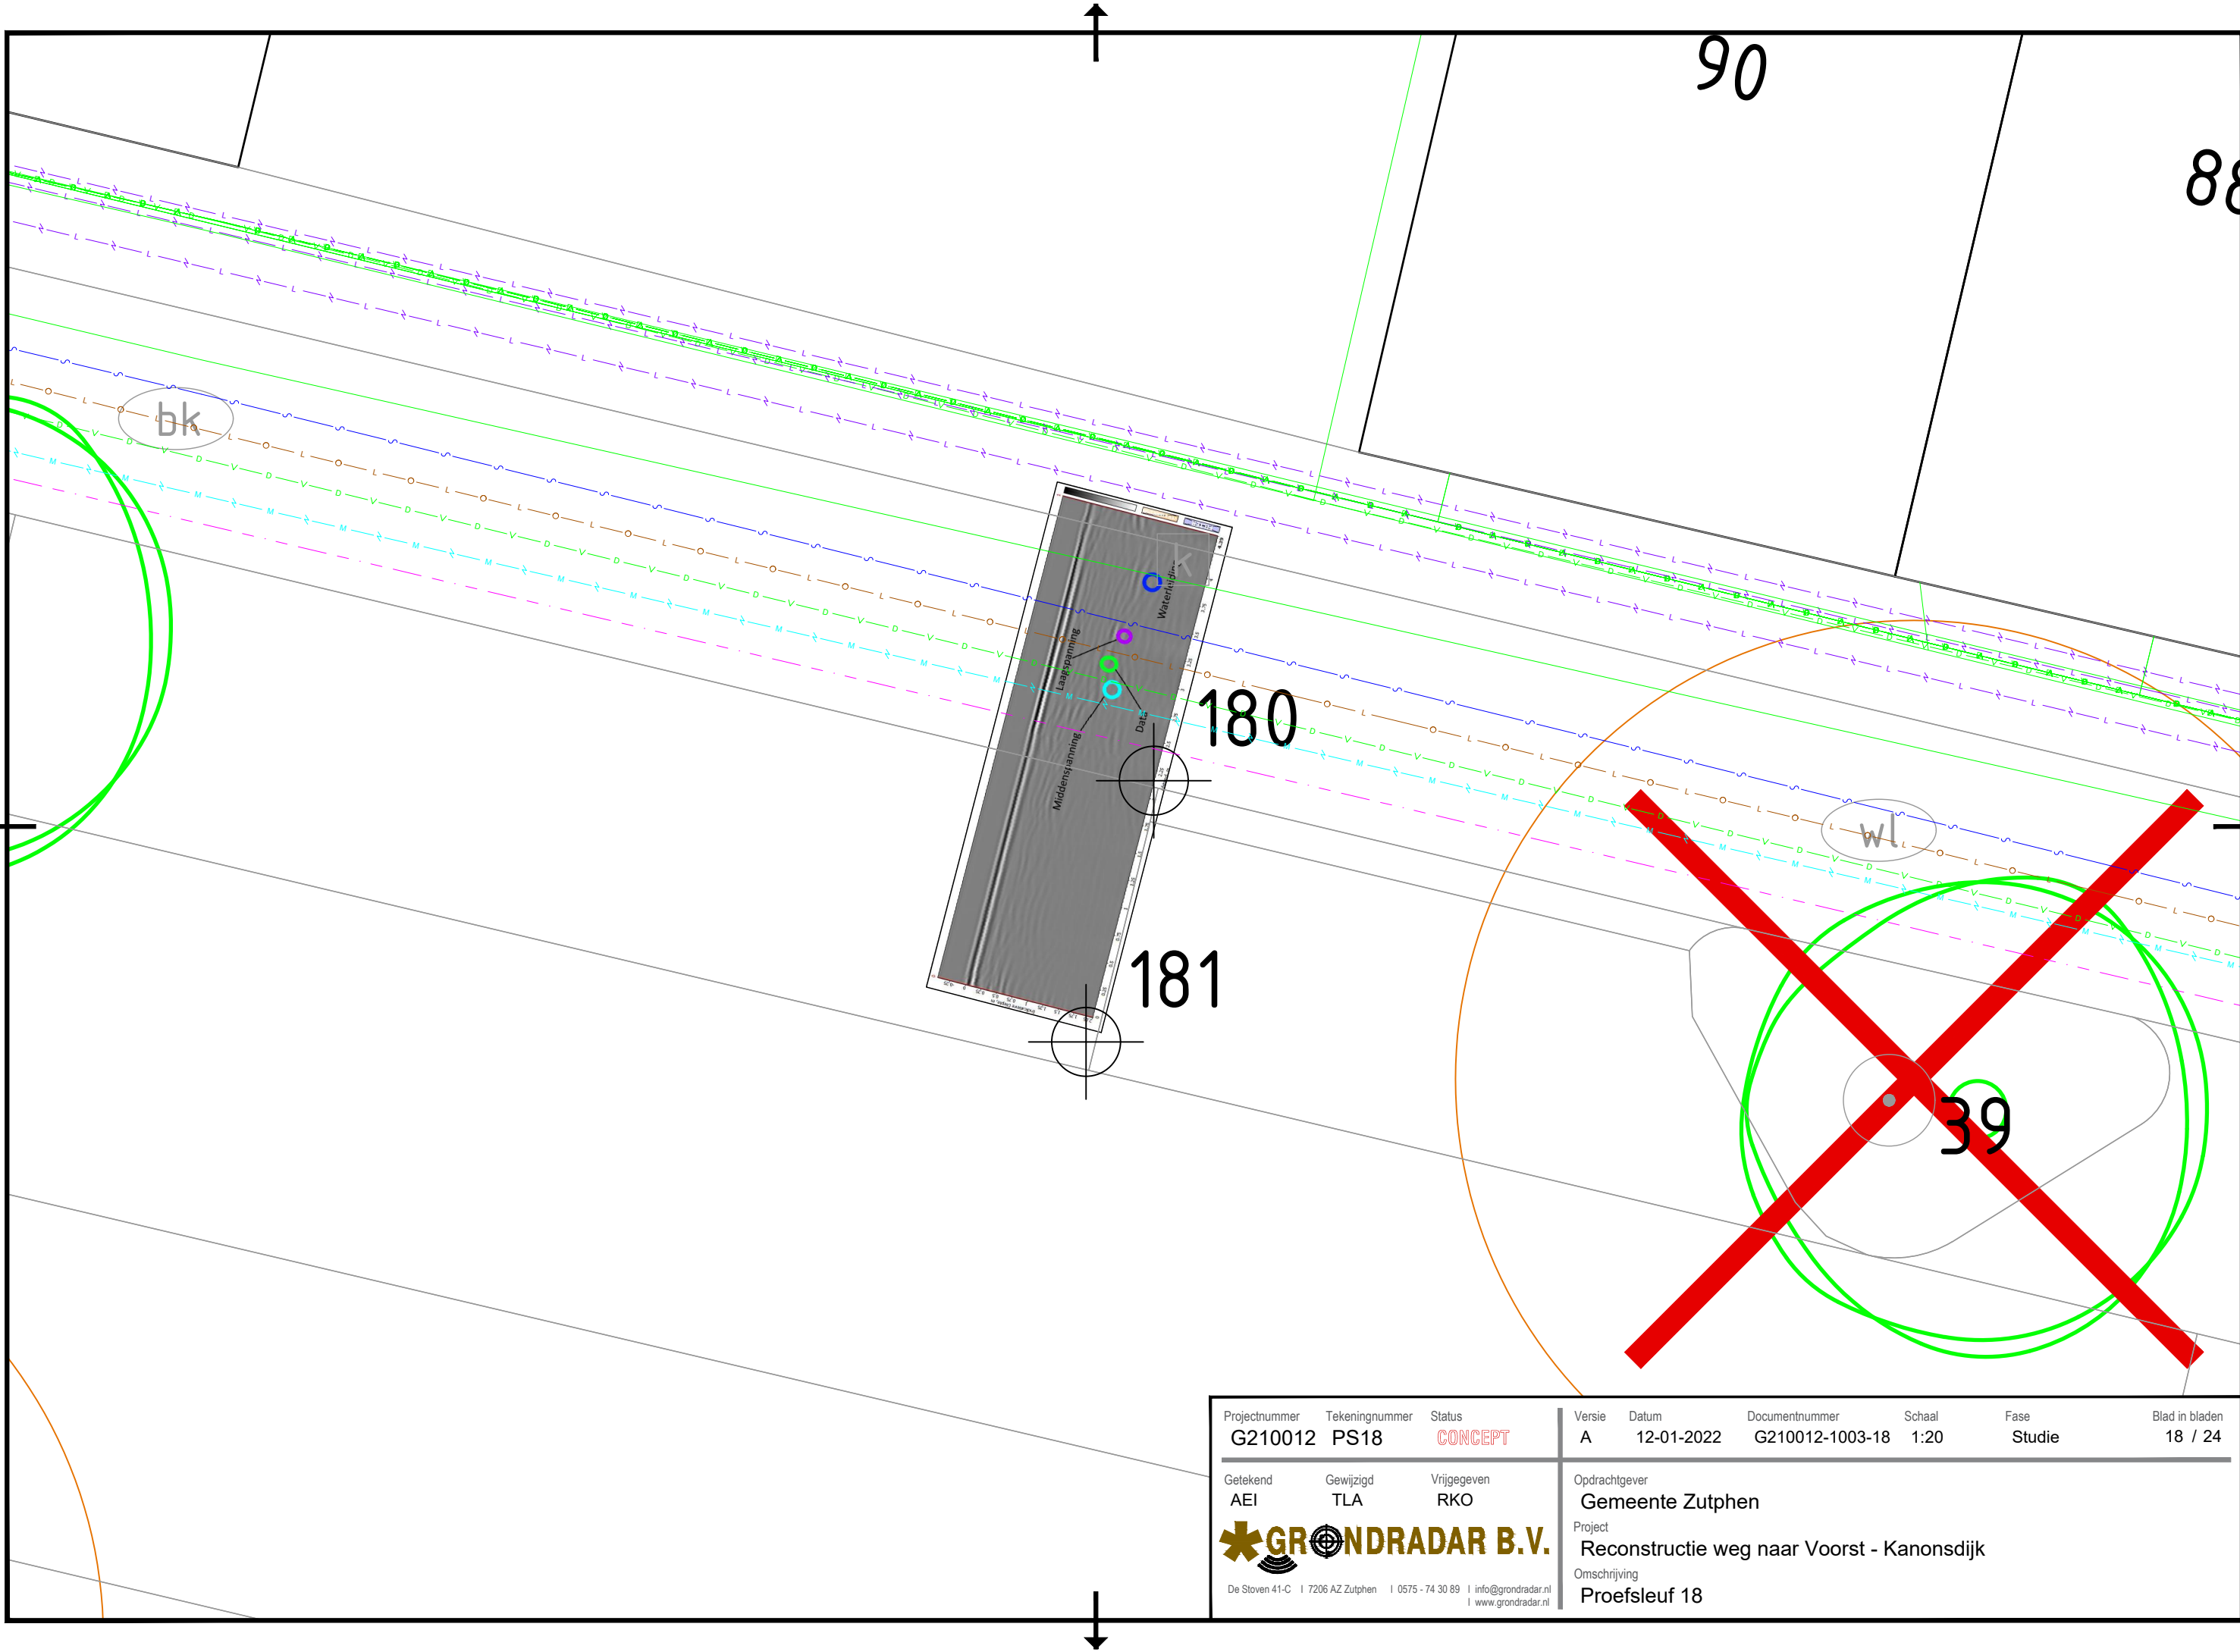


Projectnummer	Tekeningnummer	Status	Versie	Datum	Documentnummer	Schaal	Fase	Blad in bladen
G210012	PS18	CONCEPT	A	12-01-2022	G210012-1003-18	1:20	Studie	18 / 24
Getekend	Gewijzigd	Vrijgegeven	Opdrachtgever					
AEI	TLA	RKO	Gemeente Zutphen					
 De Stoven 41-C 7206 AZ Zutphen 0575 - 74 30 89 info@grondradar.nl www.grondradar.nl			Project					
			Reconstructie weg naar Voorst - Kanonsdijk					
			Omschrijving					
			Proefsleuf 18					


78

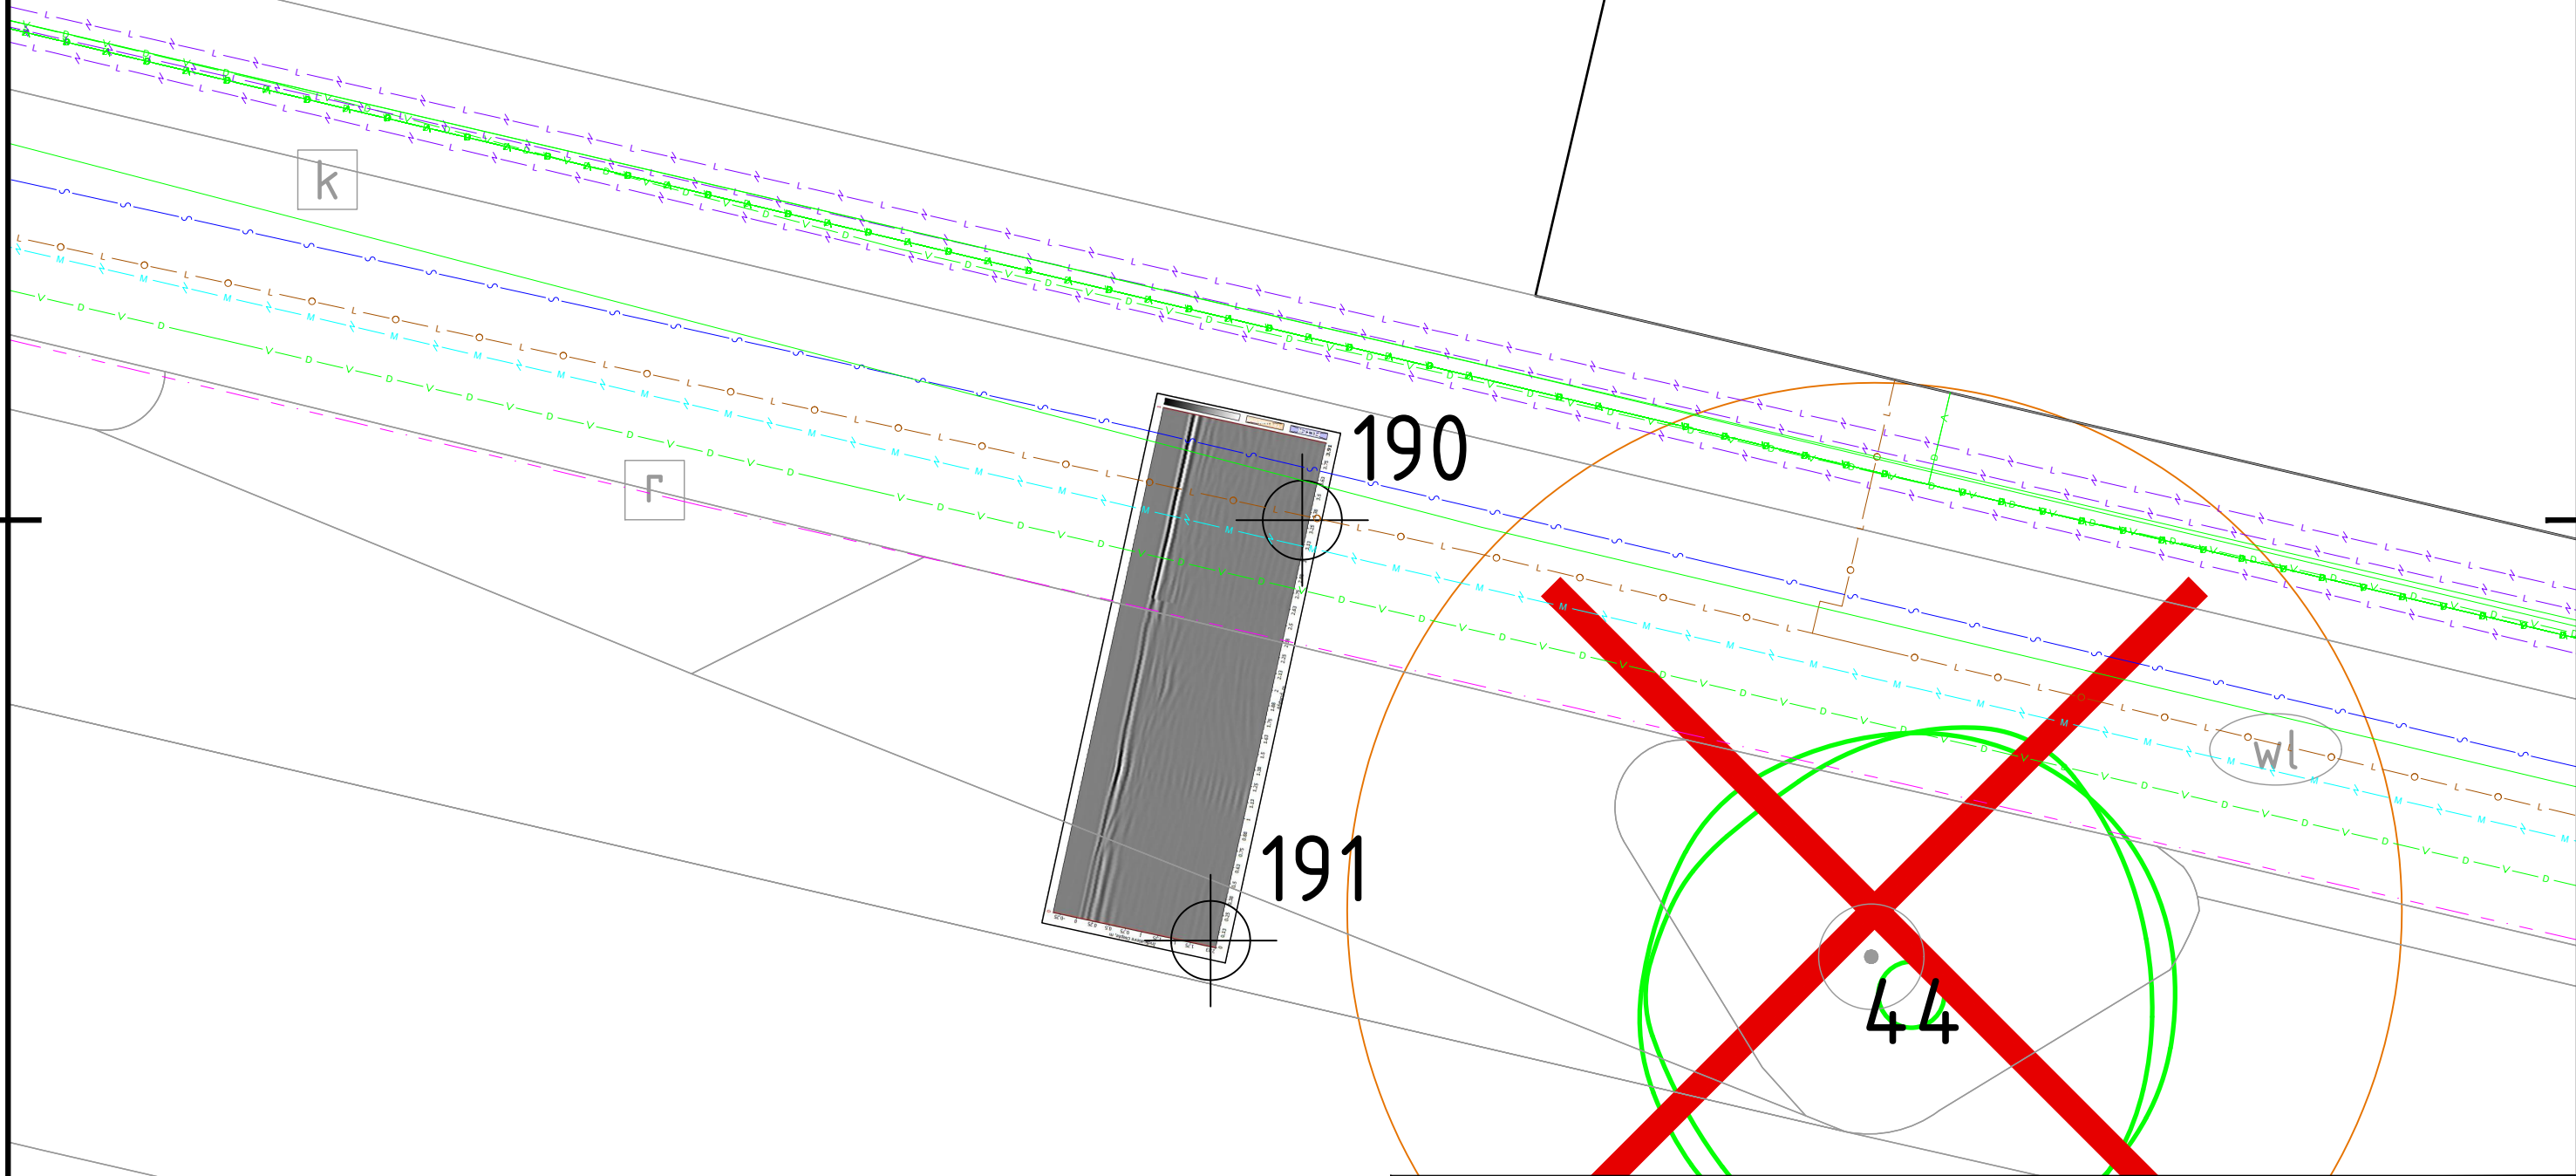


Projectnummer G210012	Tekeningnummer PS19	Status CONCEPT	Versie A	Datum 12-01-2022	Documentnummer G210012-1003-19	Schaal 1:20	Fase Studie	Blad in bladen 19 / 24
Getekend AEI	Gewijzigd TLA	Vrijgegeven RKO	Opdrachtgever Gemeente Zutphen					
 De Stoven 41-C 7206 AZ Zutphen 0575 - 74 30 89 info@grondradar.nl www.grondradar.nl			Project Reconstructie weg naar Voorst - Kanonsdijk					
			Omschrijving Proefsleuf 19					

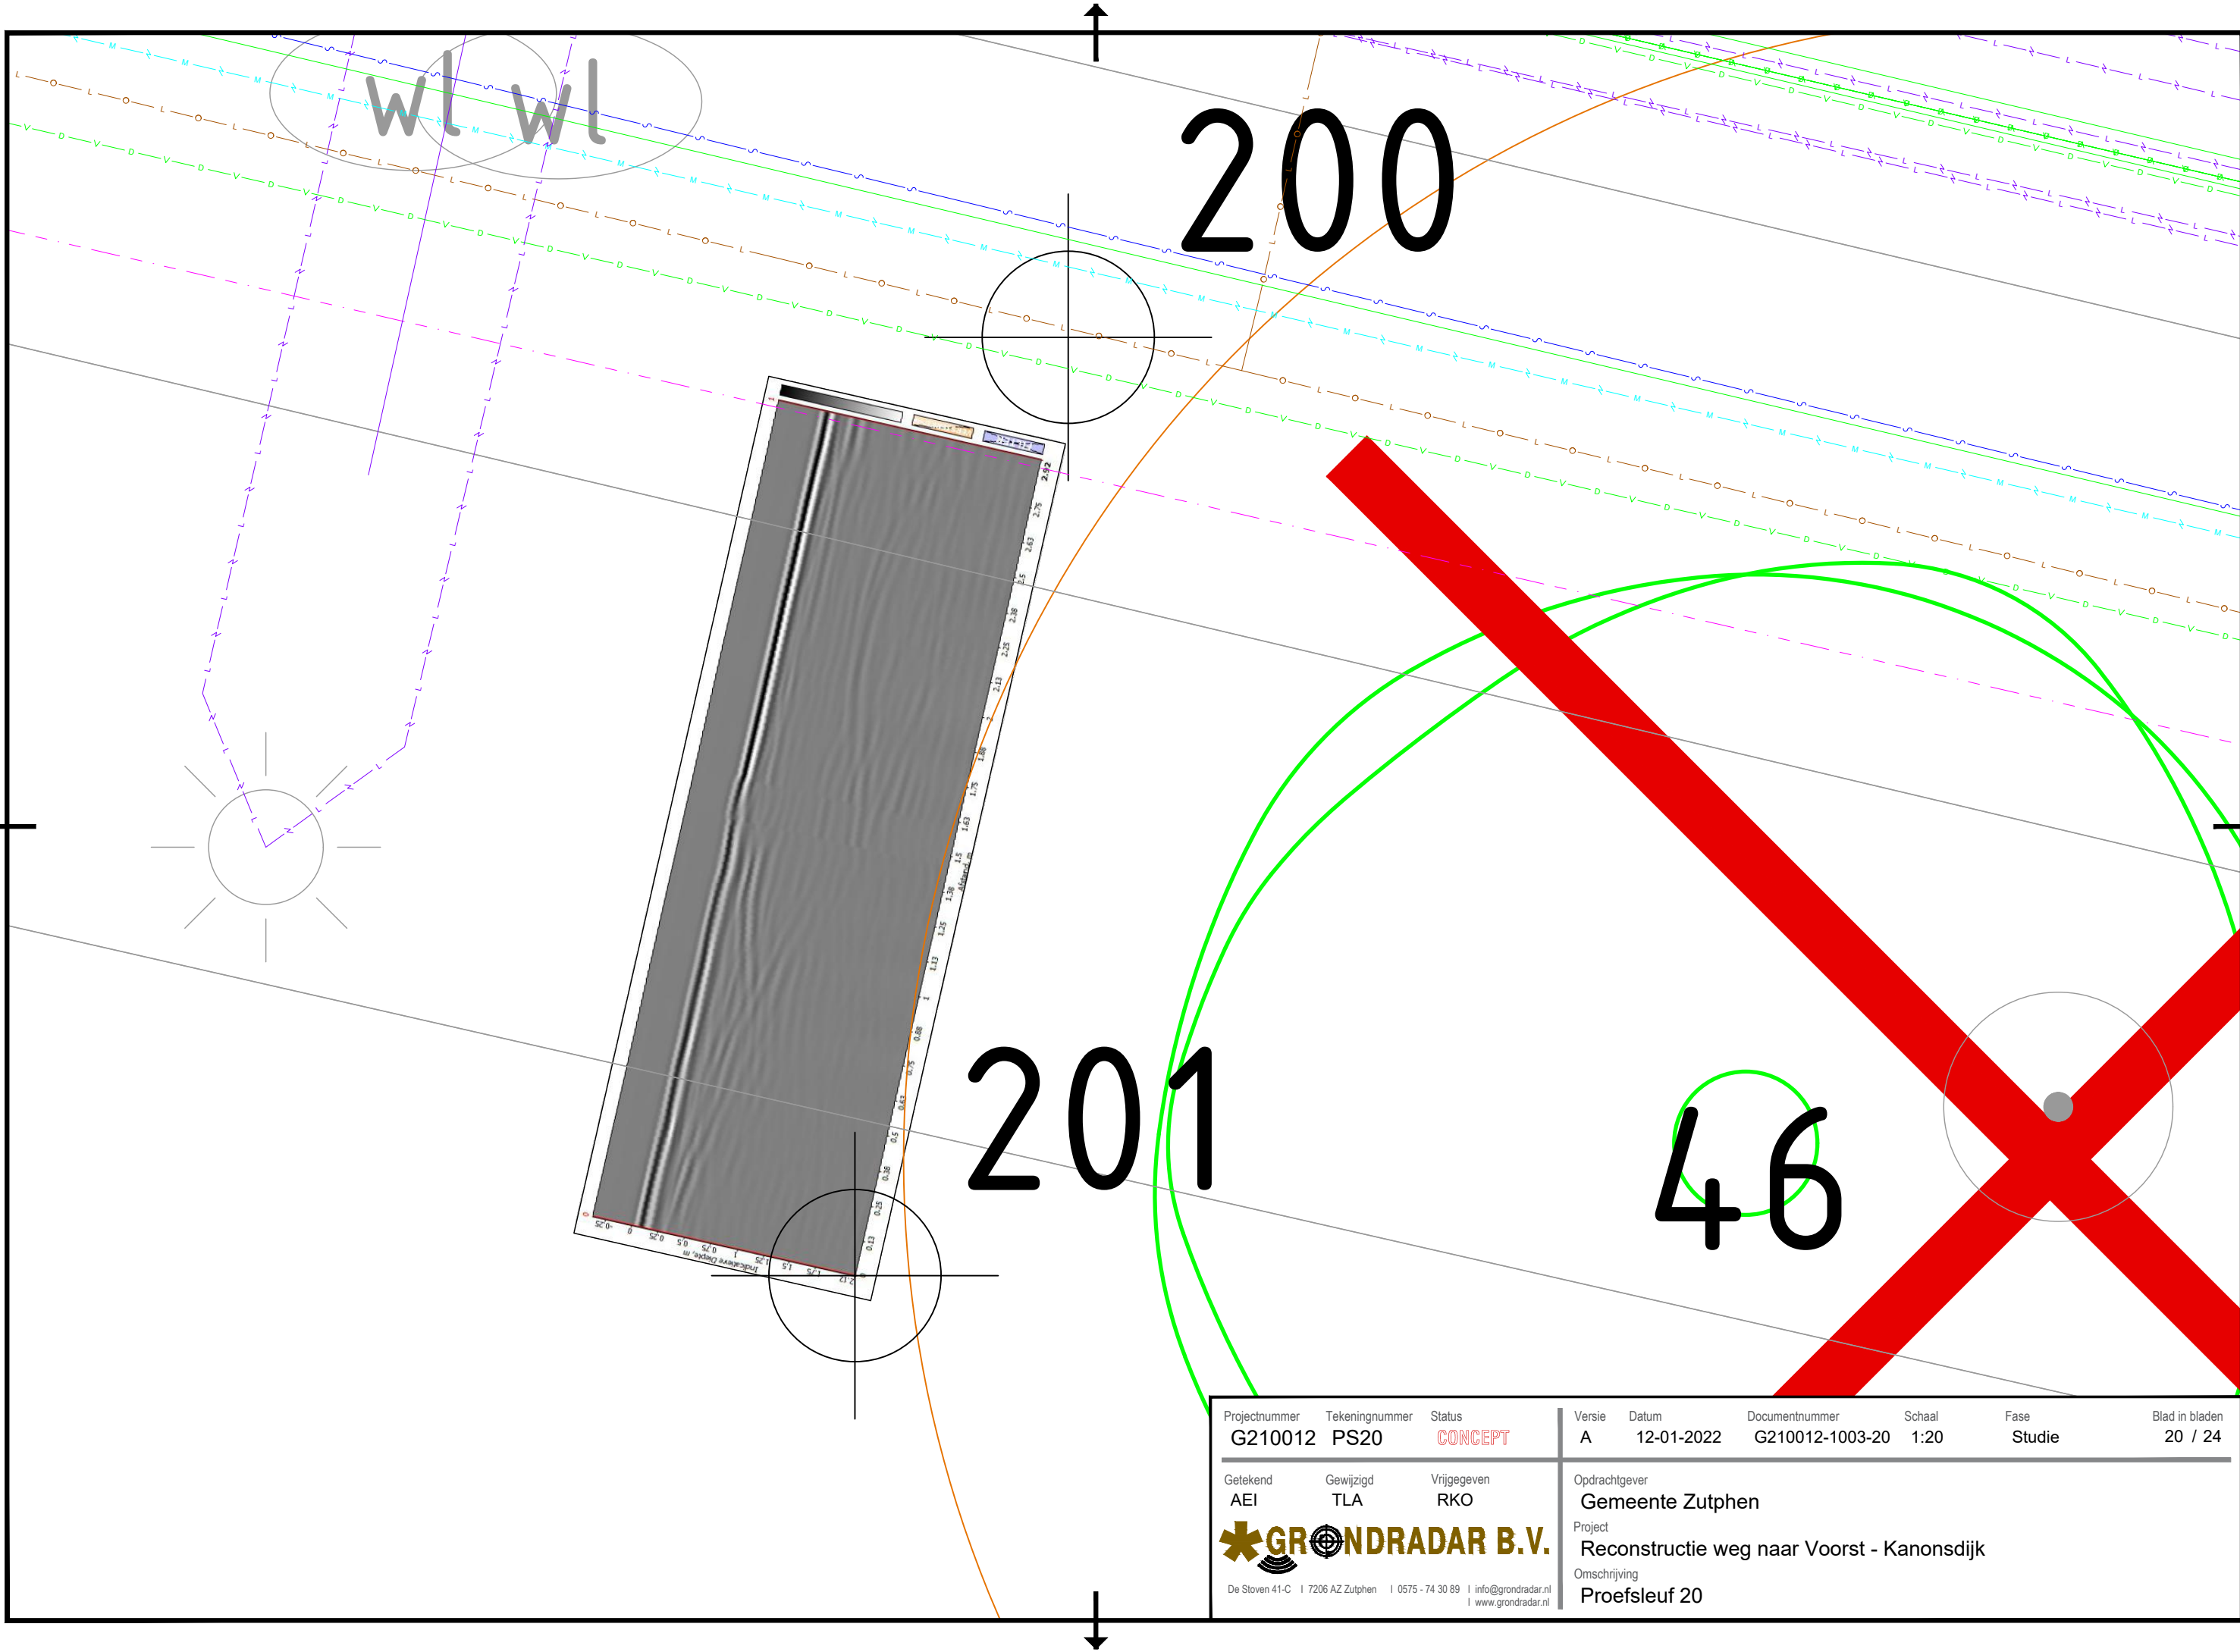


Projectnummer G210012	Tekeningnummer PS20	Status CONCEPT	Versie A	Datum 12-01-2022	Documentnummer G210012-1003-20	Schaal 1:20	Fase Studie	Blad in bladen 20 / 24
Getekend AEI	Gewijzigd TLA	Vrijgegeven RKO	Opdrachtgever Gemeente Zutphen					
 De Stoven 41-C 7206 AZ Zutphen 0575 - 74 30 89 info@grondradar.nl www.grondradar.nl			Project Reconstructie weg naar Voorst - Kanonsdijk					
			Omschrijving Proefsleuf 20					

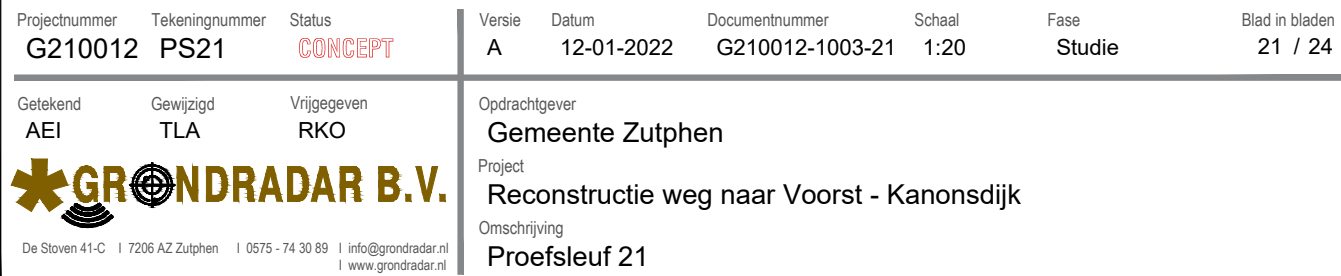

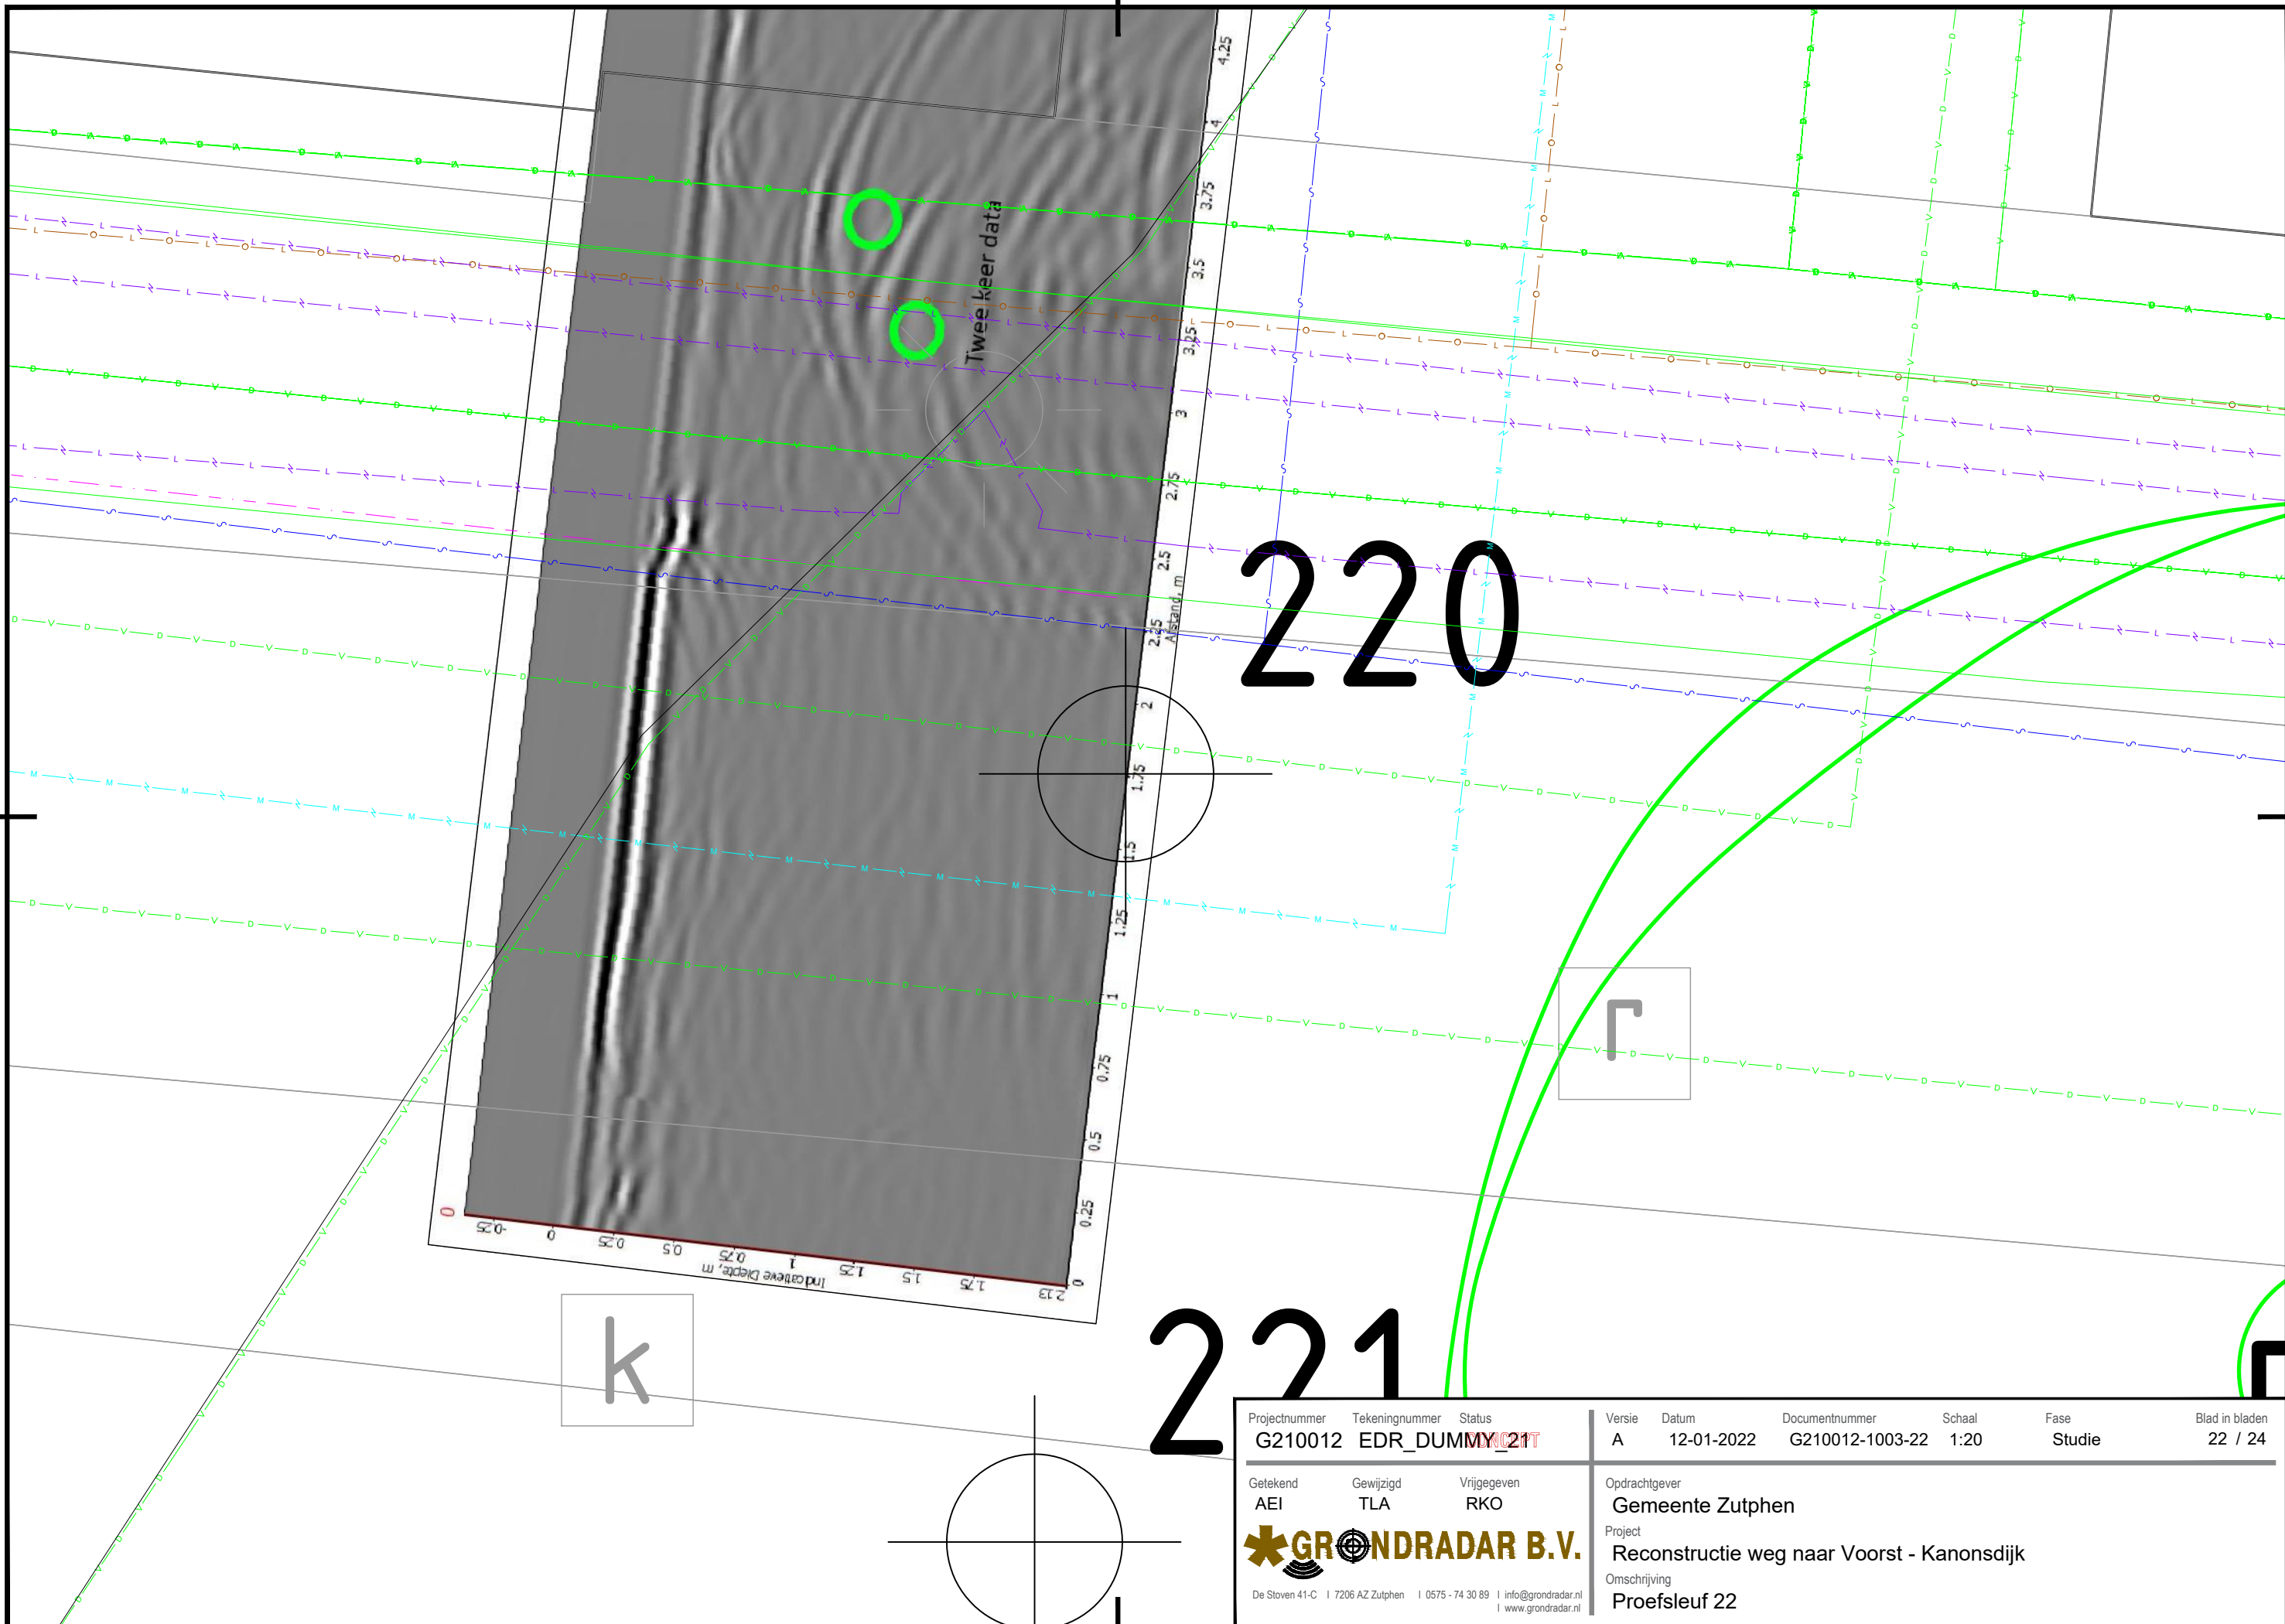


Projectnummer	Tekeningnummer	Status	Versie	Datum	Documentnummer	Schaal	Fase	Blad in bladen
G210012	EDR_DUMMY	WV21T	A	12-01-2022	G210012-1003-22	1:20	Studie	22 / 24
Getekend AEI	Gewijzigd TLA	Vrijgegeven RKO	Opdrachtgever Gemeente Zutphen					
*GRONDRADAR B.V.			Project Reconstructie weg naar Voorst - Kanonsdijk					
De Stoven 41-C 7206 AZ Zutphen 0575 - 74 30 89 info@grondradar.nl www.grondradar.nl			Omschrijving Proefsleuf 22					

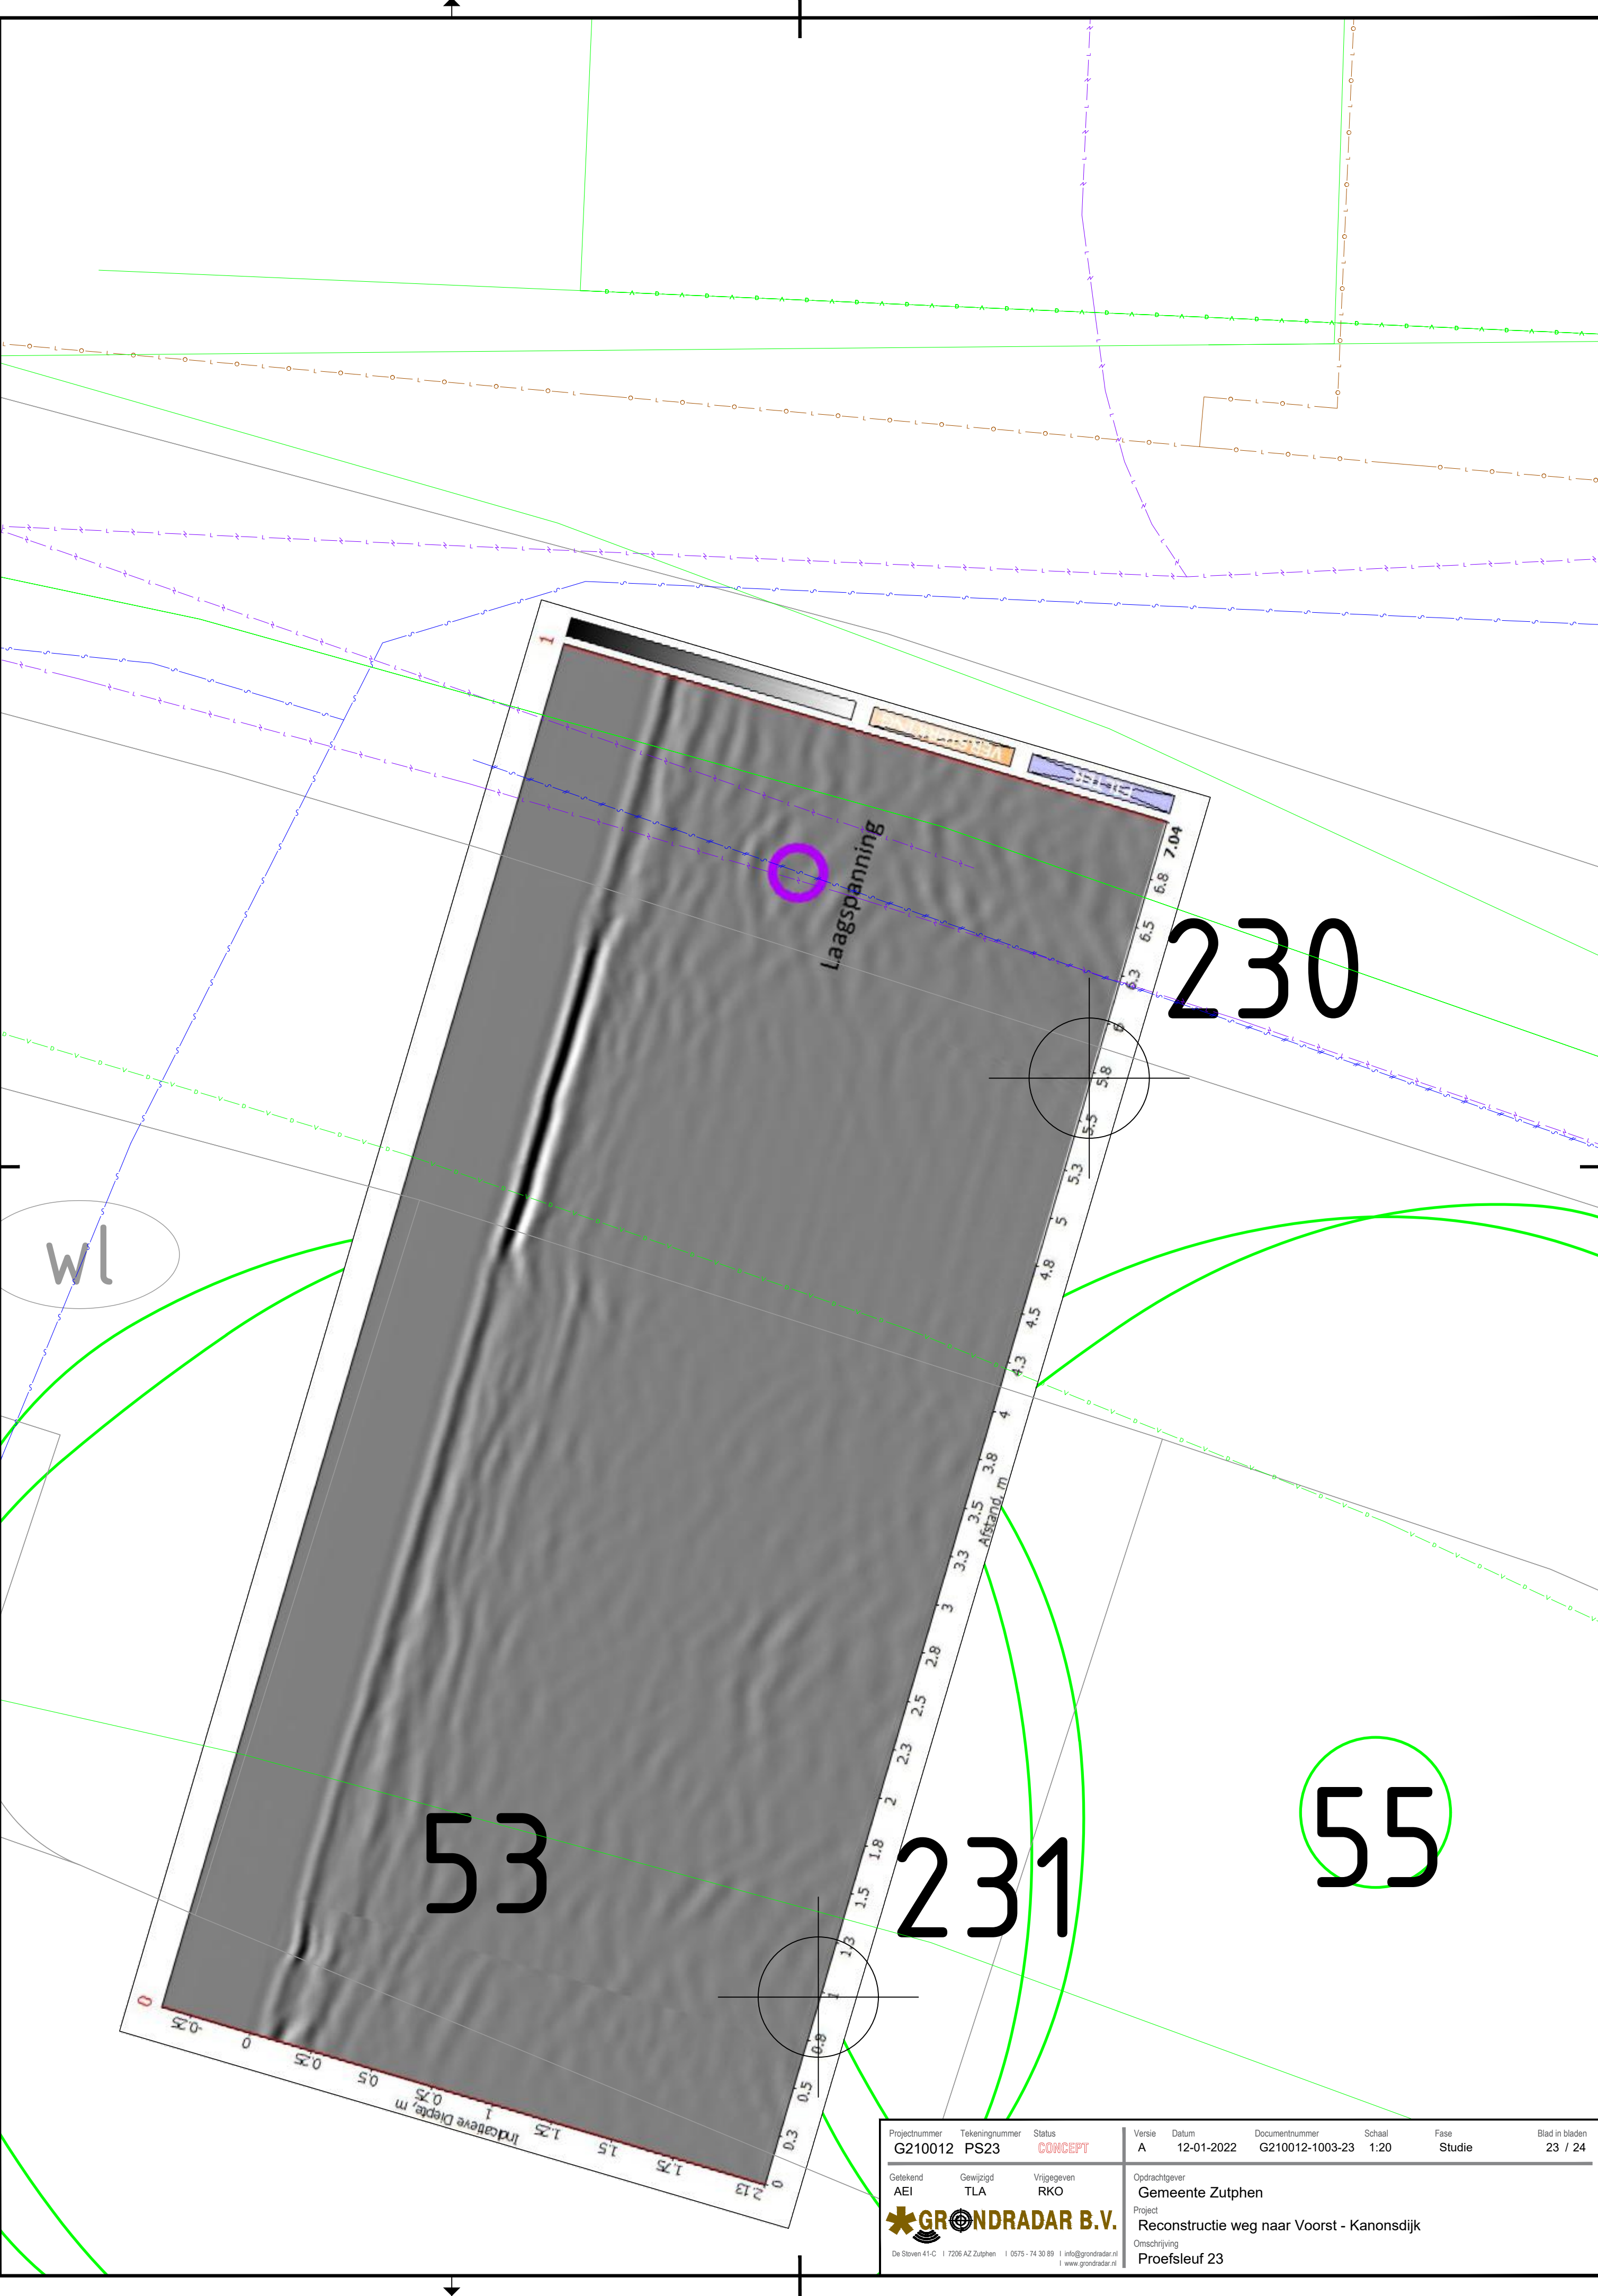

Projectnummer G210012	Tekeningnummer PS23	Status CONCEPT	Versie A	Datum 12-01-2022	Documentnummer G210012-1003-23	Schaal 1:20	Fase Studie	Blad in bladen 23 / 24
Getekend AEI	Gewijzigd TLA	Vrijgegeven RKO	Opdrachtgever Gemeente Zutphen					
 De Stoven 41-C 7206 AZ Zutphen 0575 - 74 30 89 info@grondradar.nl www.grondradar.nl			Project Reconstructie weg naar Voorst - Kanonsdijk					
			Omschrijving Proefsleuf 23					

57

24

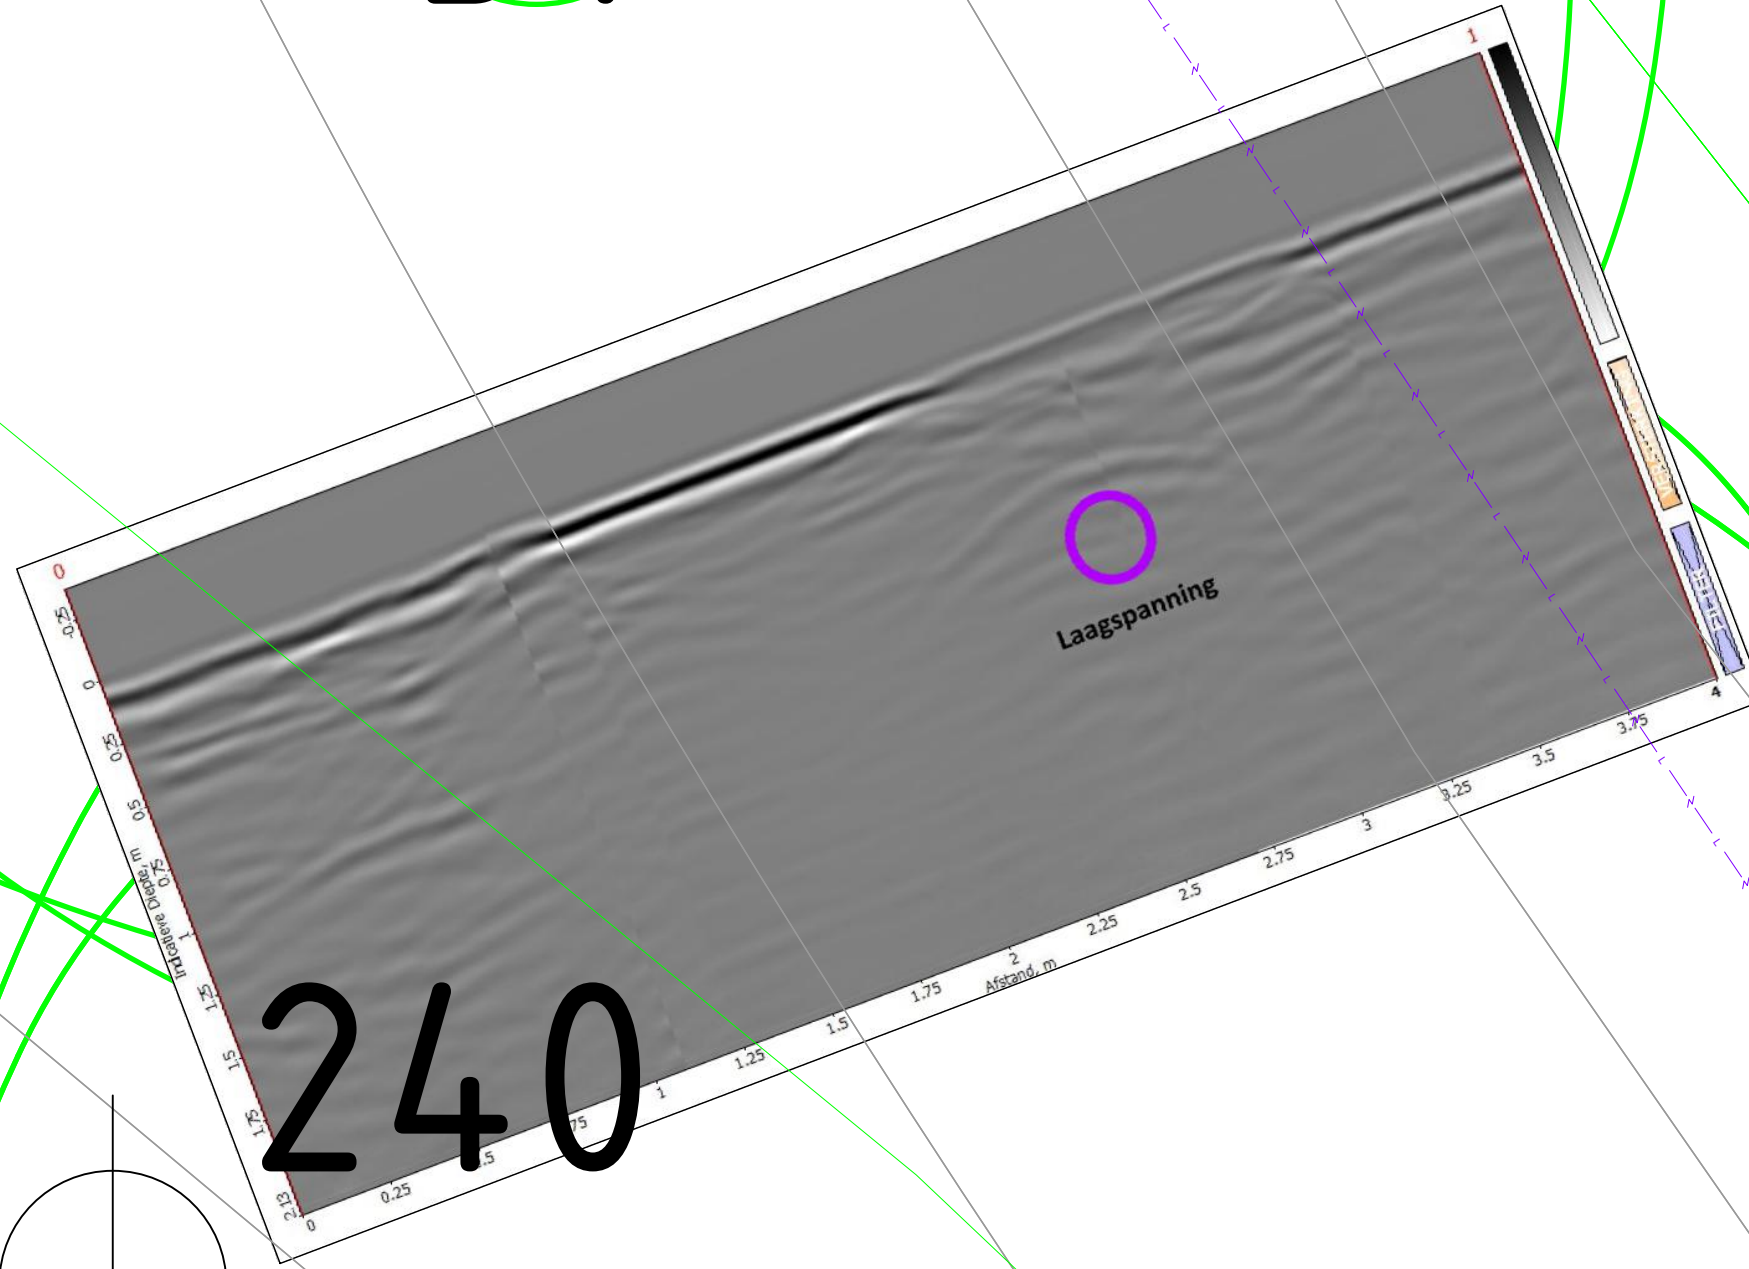

240

58

Projectnummer	Tekeningnummer	Status	Versie	Datum	Documentnummer	Schaal	Fase	Blad in bladen
G210012	PS24	CONCEPT	A	12-01-2022	G210012-1003-24	1:20	Studie	24 / 24
Getekend	Gewijzigd	Vrijgegeven	Opdrachtgever					
AEI	TLA	RKO	Gemeente Zutphen					
GRONDRADAR B.V.			Project					
De Stoven 41-C 7206 AZ Zutphen 0575 - 74 30 89 info@grondradar.nl www.grondradar.nl			Reconstructie weg naar Voorst - Kanonsdijk					
			Omschrijving					
			Proefsleuf 24					