



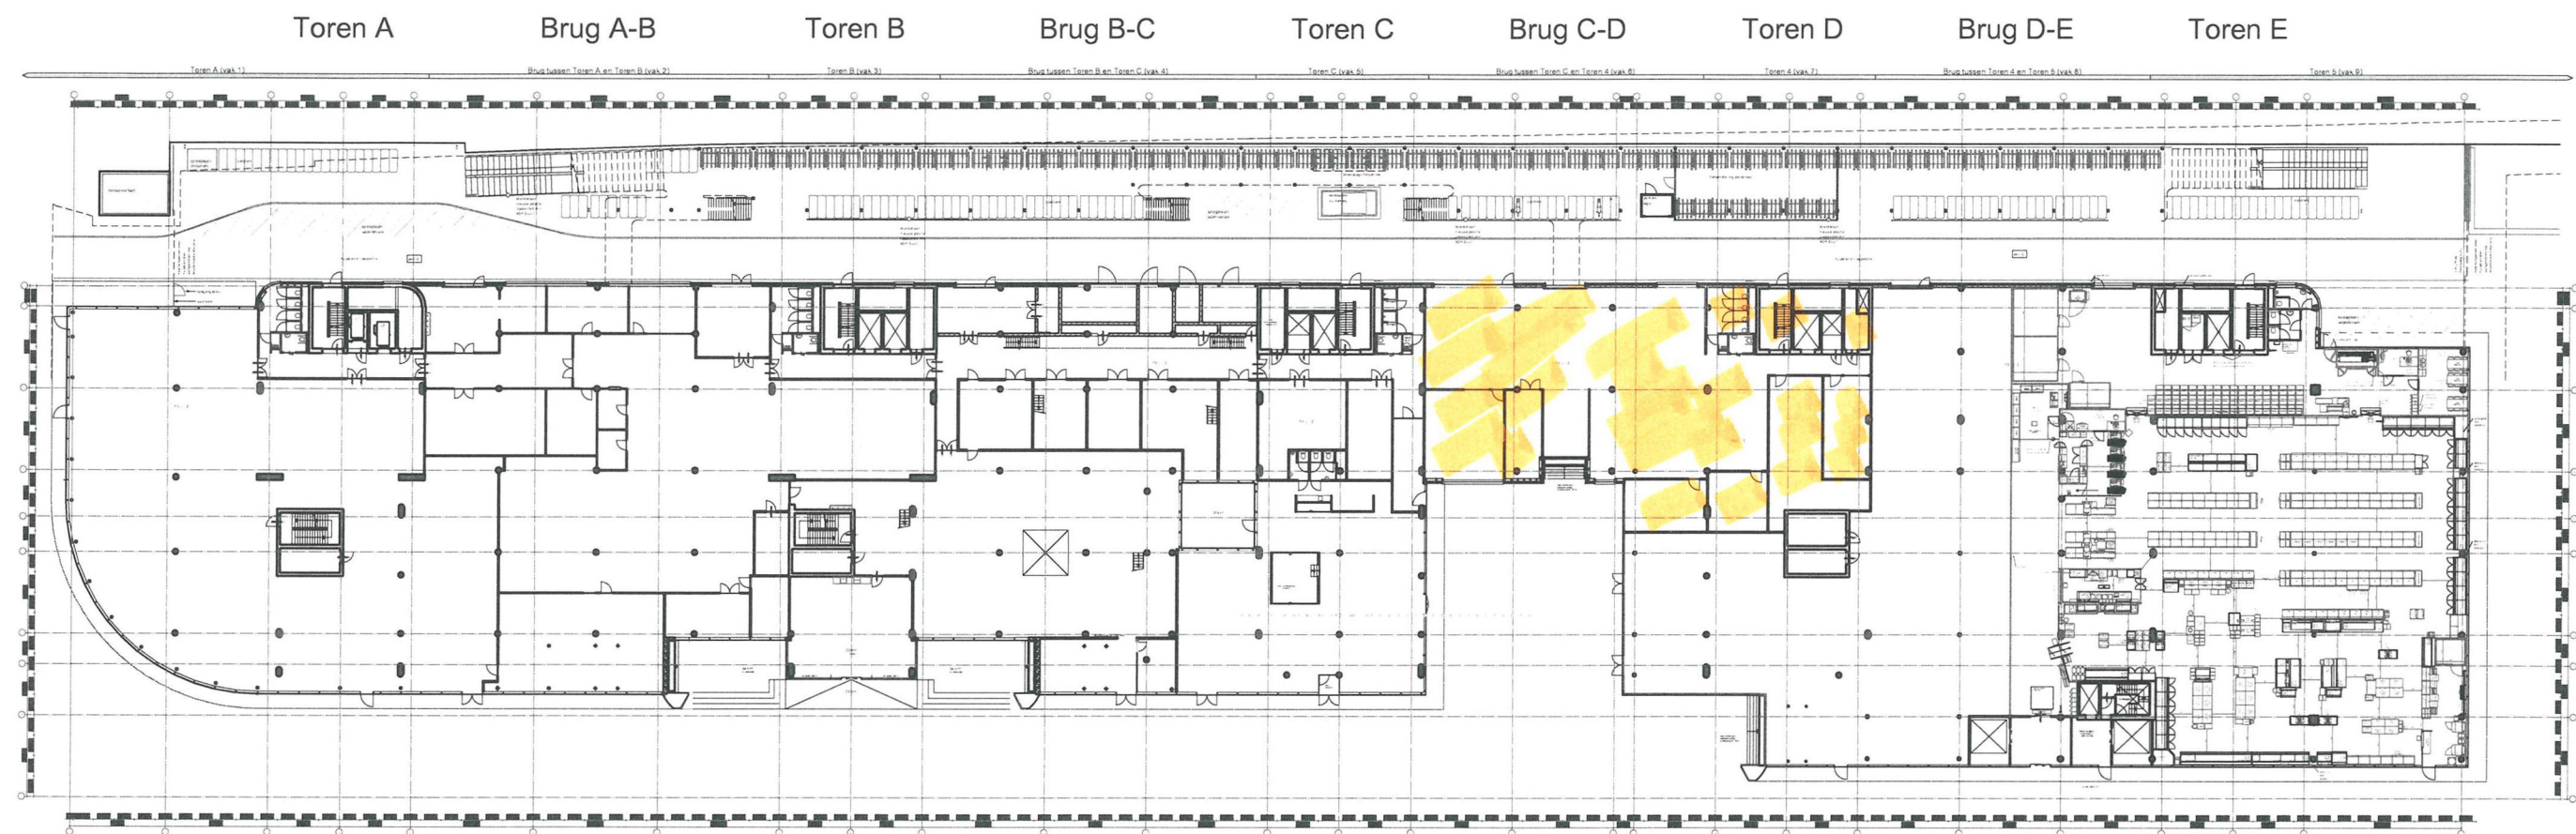


Onderwerp: Bouwkundig Plattegronden		In opdracht van:				
Omschrijving: Revisie tekeningen		Tekeningnaam: 5309_00-LMS Basis.dwg				
Plaats: Leiden		Projectnr.: 626220				
Adres: Alfastraat-Betaplein		Versie: A 1-12-2020 0:00:00				
Verdieping: Begane grond		Bouwdeel: ----		Blad: -	Formaat: A3	Schaal: 1:600
 ADVIES- EN TEKENBURO CLAASSEN Fokkerlaan 29 1185 JA AMSTELVEEN Tel.: (020) 3452968 Fax: (020) 3452185 www.atc.nl e-mail: info@atc.nl		Getek: CM		Gecontr:		
		Savedatum: 04-12-2020 3:47				
		Status: WORK IN PROGRESS				

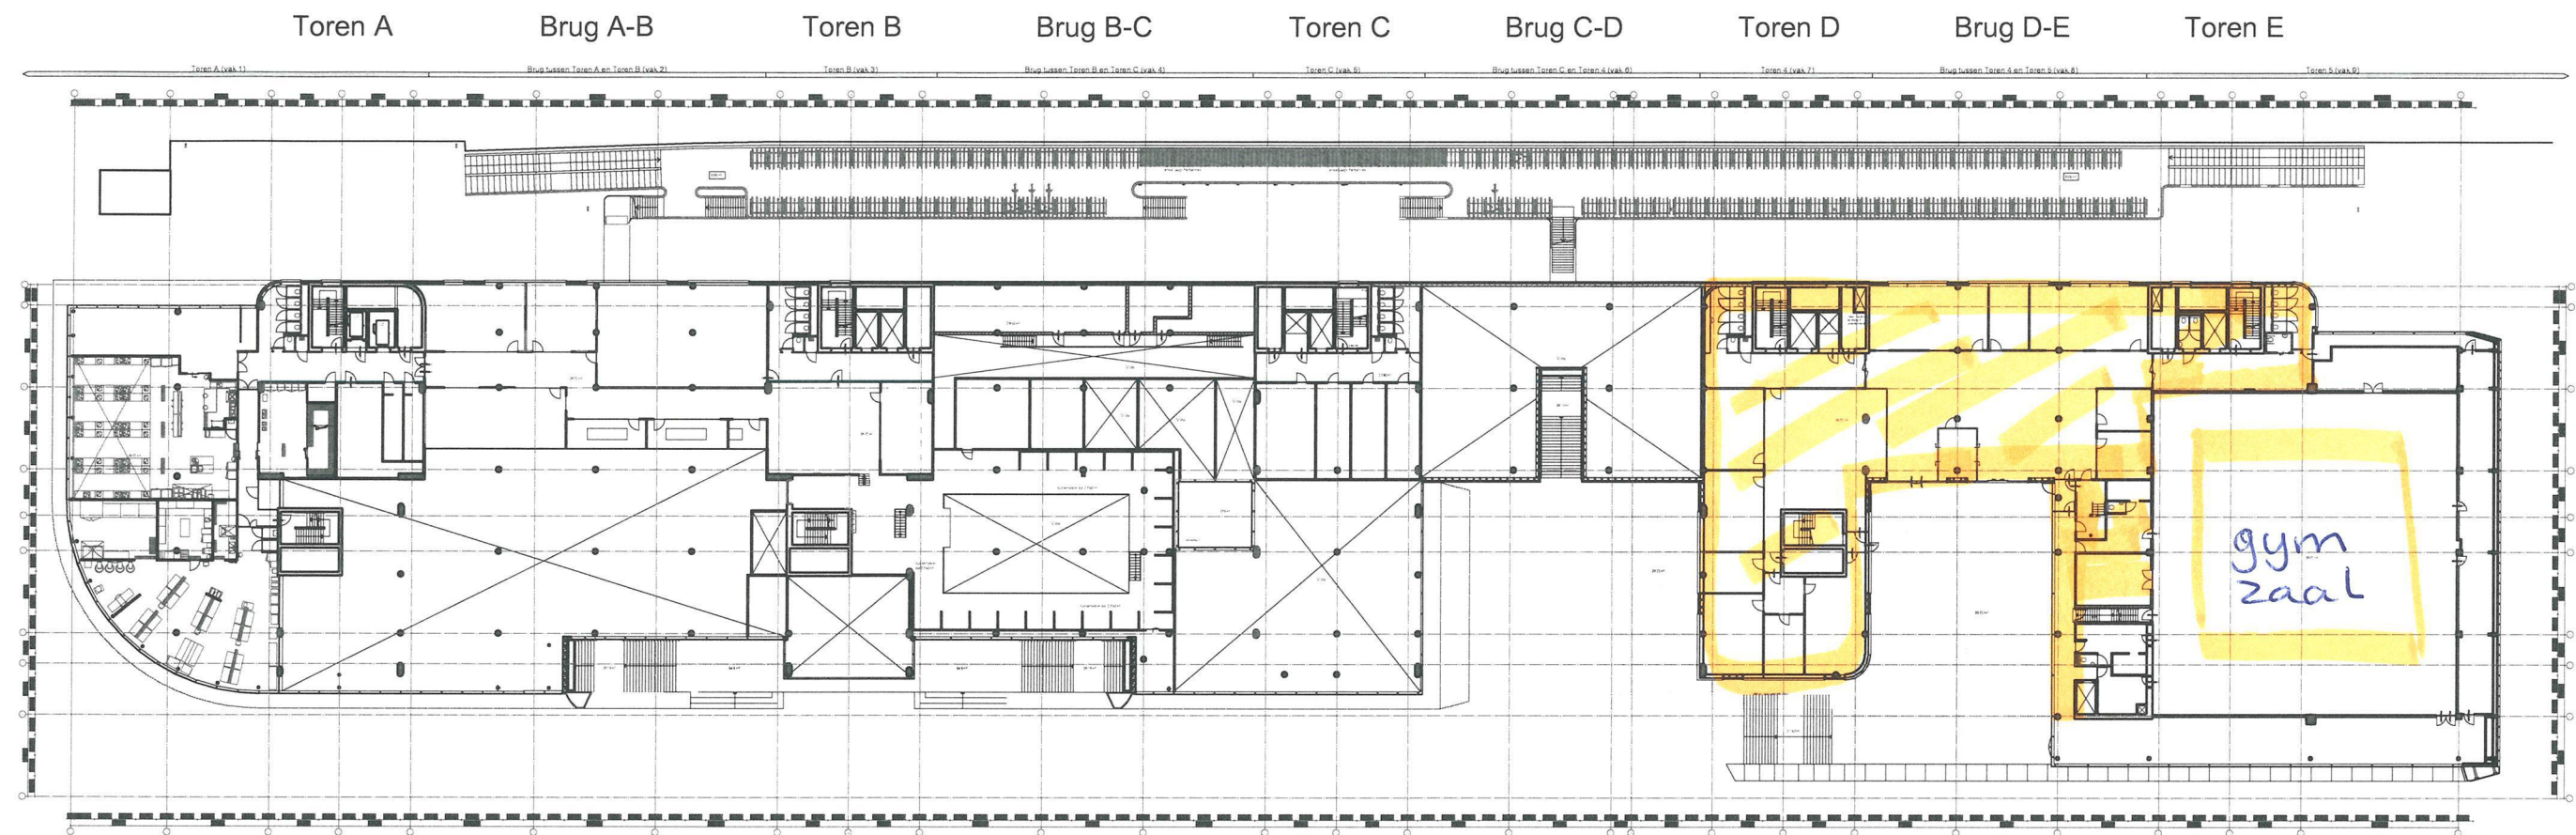


Onderwerp: Bouwkundig Plattegronden		In opdracht van:		
Omschrijving: Revisie tekeningen		Tekeningnaam: 5309_00-LMS Basis.dwg		
Plaats: Leiden		Projectnr.: 626220		
Adres: Alfastraat-Betaplein		Versie: A 1-12-2020 0:00:00		
Verdieping: Entresol		Blad: -		
		Formaat: A3		
		Schaal: 1:600		
		Getek: CM		
		Gecontr:		
		Savedatum: 04-12-2020 3:47		
		Status: WORK IN PROGRESS		




Fokkerlaan 29
1185 JA AMSTELVEEN
Tel.: (020) 3452968 Fax: (020) 3452185
www.atc.nl e-mail: info@atc.nl

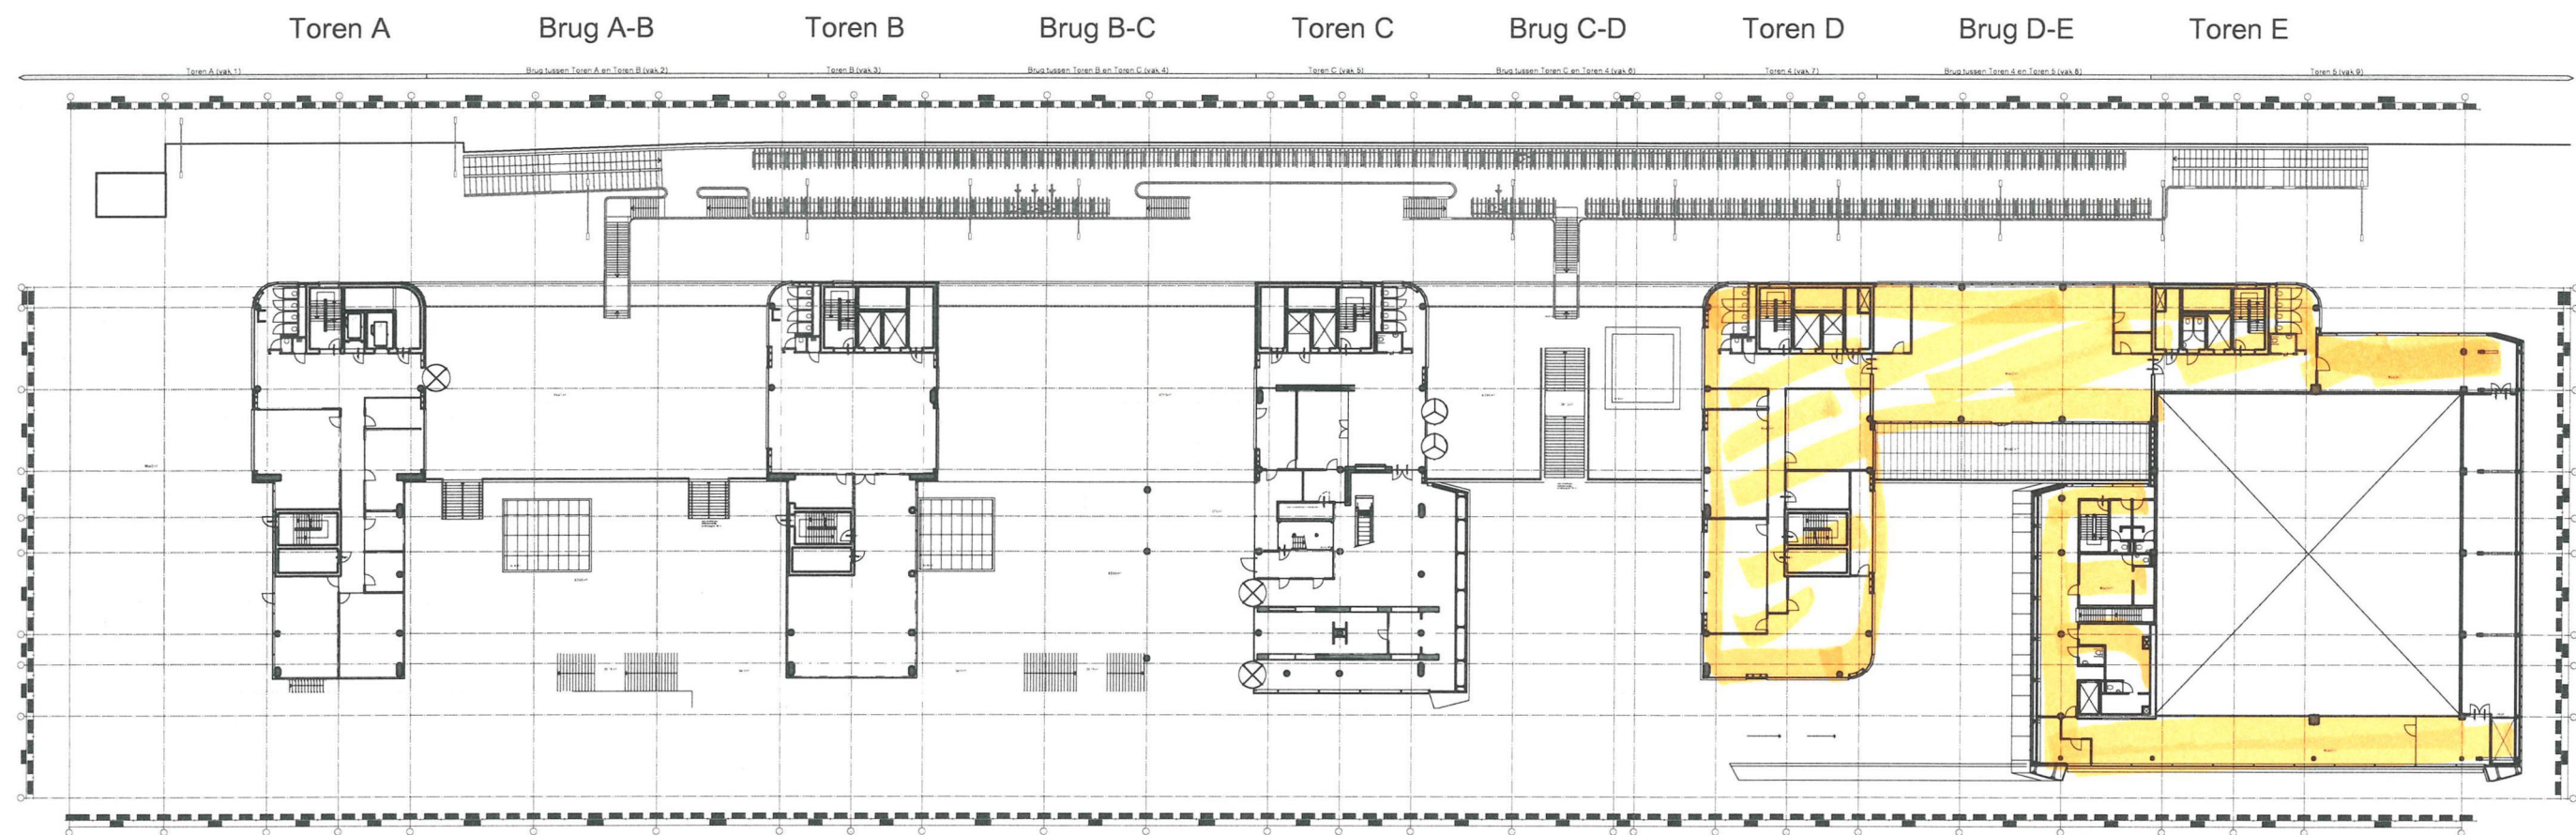


Onderwerp: Bouwkundig Plattegronden		In opdracht van:	
Omschrijving: Revisie tekeningen		Tekeningnaam: 5309_00-LMS Basis.dwg	
Plaats: Leiden		Projectnr.: 626220	
Adres: Alfastraat-Betaplein		Versie: A 1-12-2020 0:00:00	
Verdieping: Verdieping 01	Bouwdeel: ----	Blad: -	Formaat: A3 Schaal: 1:600
 ADVIES- EN TEKENBURO CLAASSEN Fokkerlaan 29 1185 JA AMSTELVEEN Tel.: (020) 3452968 Fax: (020) 3452185 www.atc.nl e-mail: info@atc.nl		Getek: CM	Gecontr:
		Savdatum: 04-12-2020 3:47	
		Status: WORK IN PROGRESS	

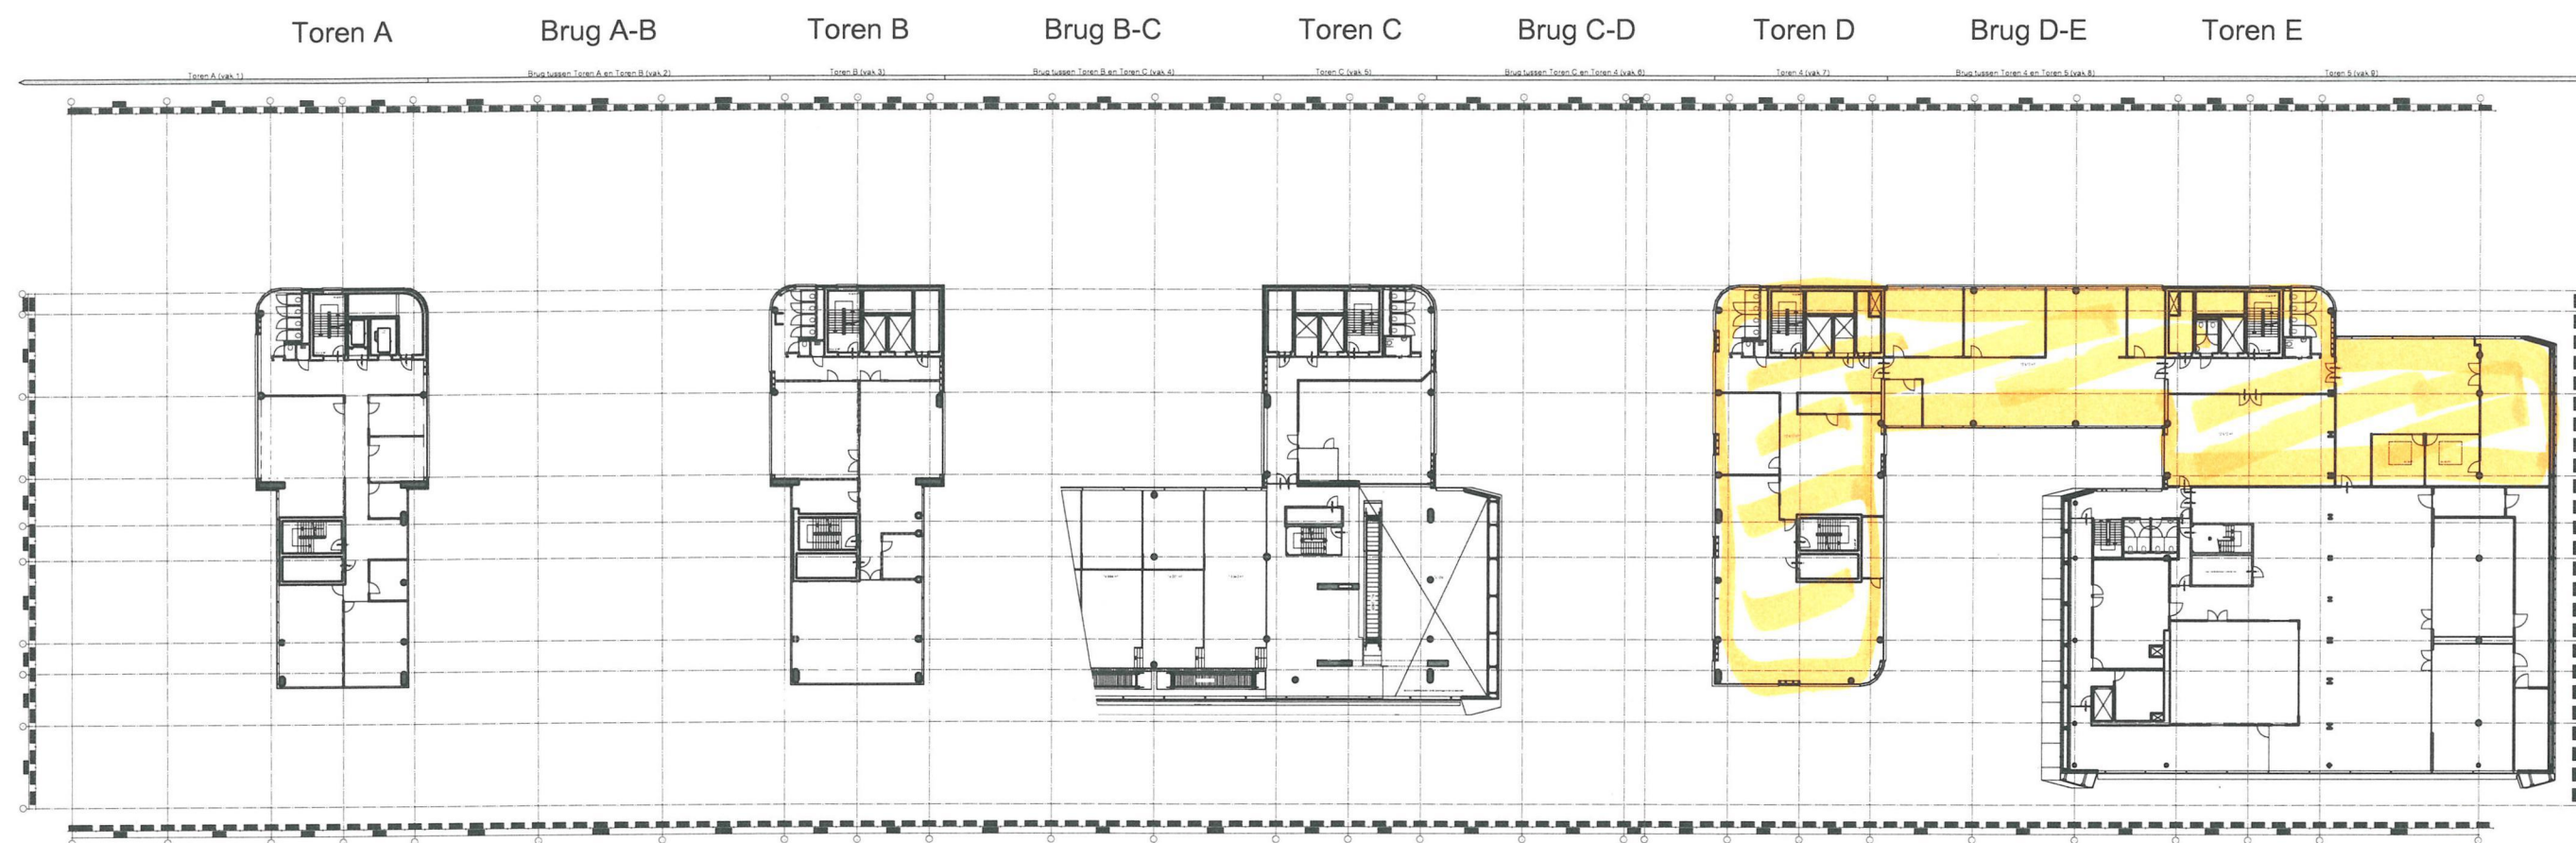


Onderwerp: Bouwkundig Plattegronden		In opdracht van:		
Omschrijving: Revisie tekeningen		Tekeningnaam: 5309_00-LMS Basis.dwg		
Plaats: Leiden		Projectnr.: 626220		
Adres: Alfastraat-Betaplein		Versie: A 1-12-2020 0:00:00		
Verdieping: Verdieping 02		Blad: - Formaat: A3 Schaal: 1:600		
Bouwdeel: ----		Getek: CM Gecontr:		
 Fokkerlaan 29 1185 JA AMSTELVEEN Tel.: (020) 3452968 Fax: (020) 3452185 www.atc.nl e-mail: info@atc.nl		Savedatum: 04-12-2020 3:47		
		Status: WORK IN PROGRESS		

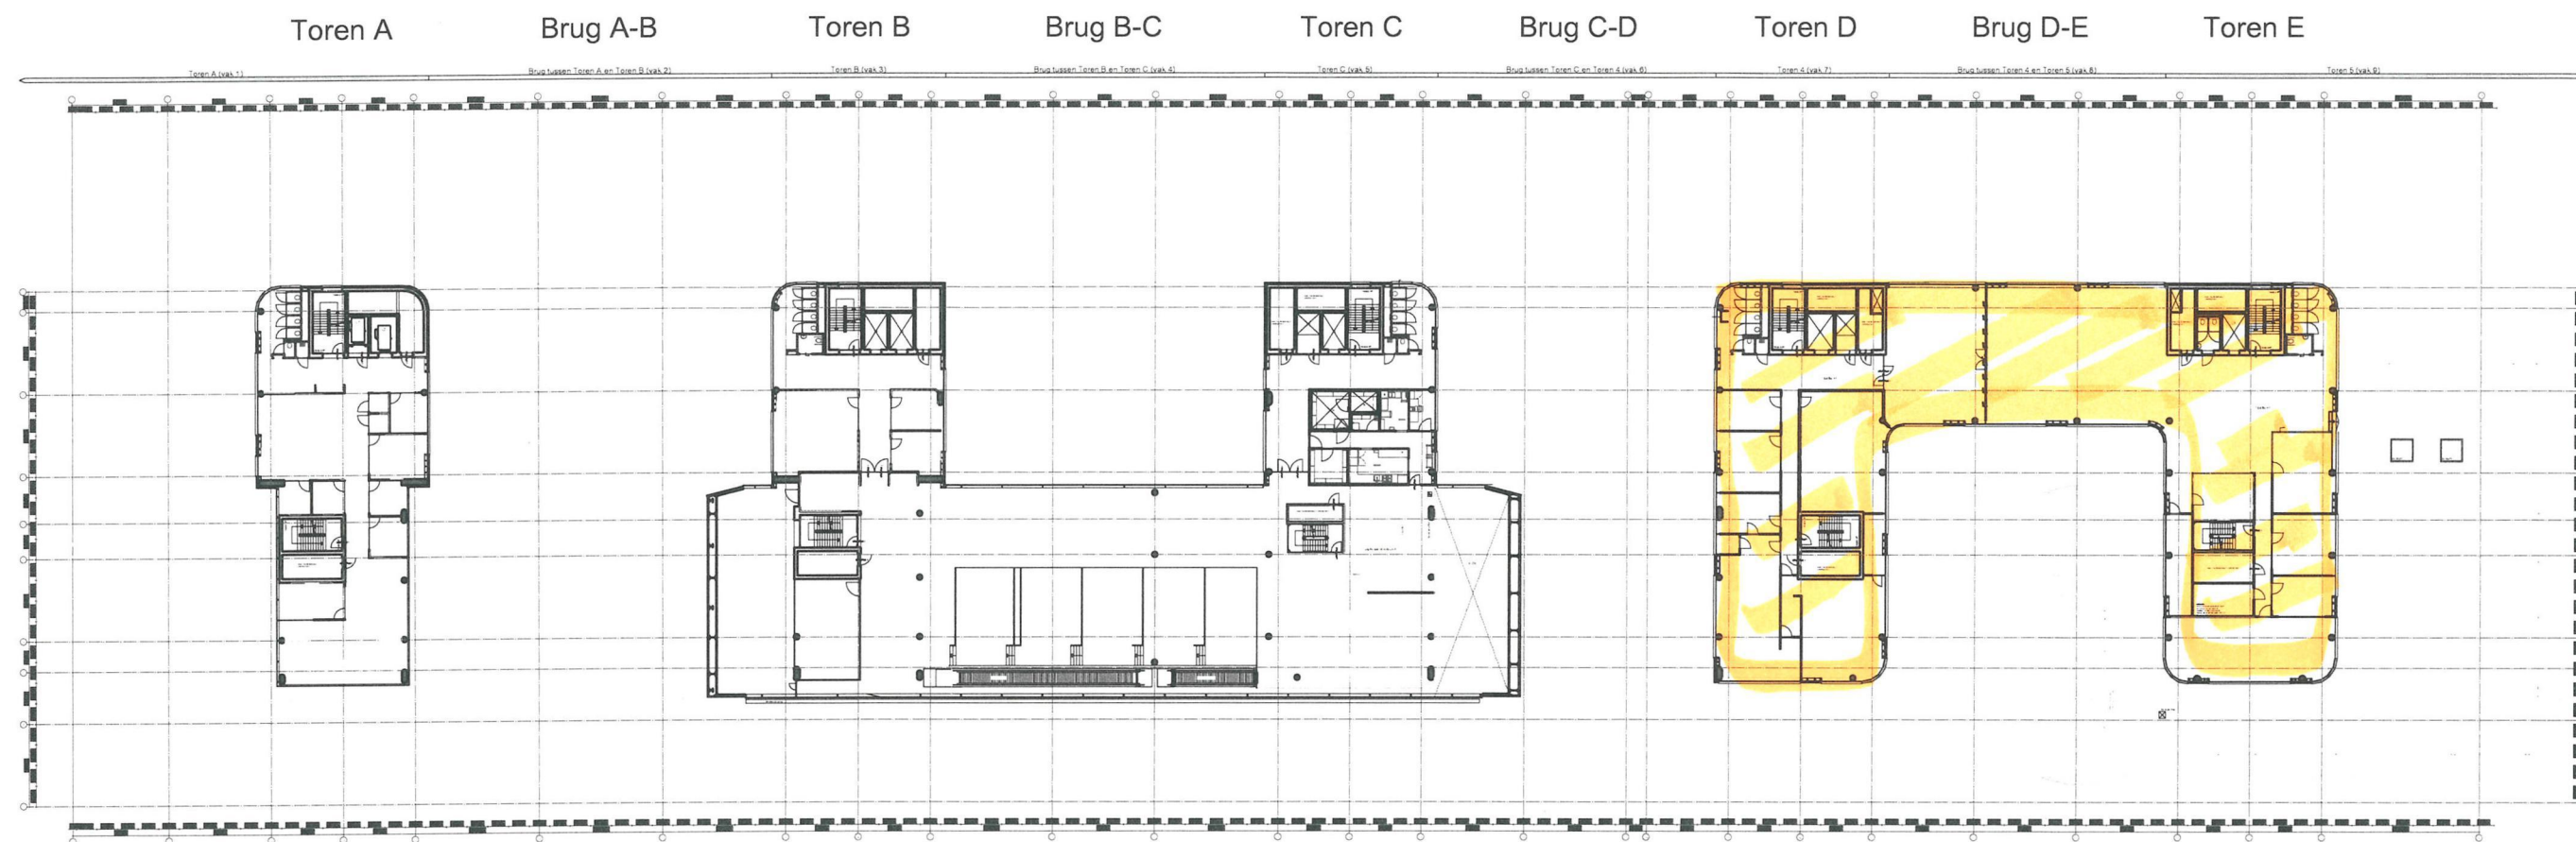

Onderwerp: Bouwkundig Plattegronden		In opdracht van:	
Omschrijving: Revisie tekeningen		Tekeningnaam: 5309_00-LMS Basis.dwg	
Plaats: Leiden		Projectnr.: 626220	
Adres: Alfastraat-Betaplein		Versie: A 1-12-2020 0:00:00	
Verdieping: Verdieping 03	Bouwdeel: ----	Blad: -	Formaat: A3 Schaal: 1:600
 Fokkerlaan 29 1185 JA AMSTELVEEN Tel.: (020) 3452968 Fax: (020) 3452185 www.atc.nl e-mail: info@atc.nl		Getek: CM	Gecontr:
		Savedatum: 04-12-2020 3:47	
		Status: WORK IN PROGRESS	

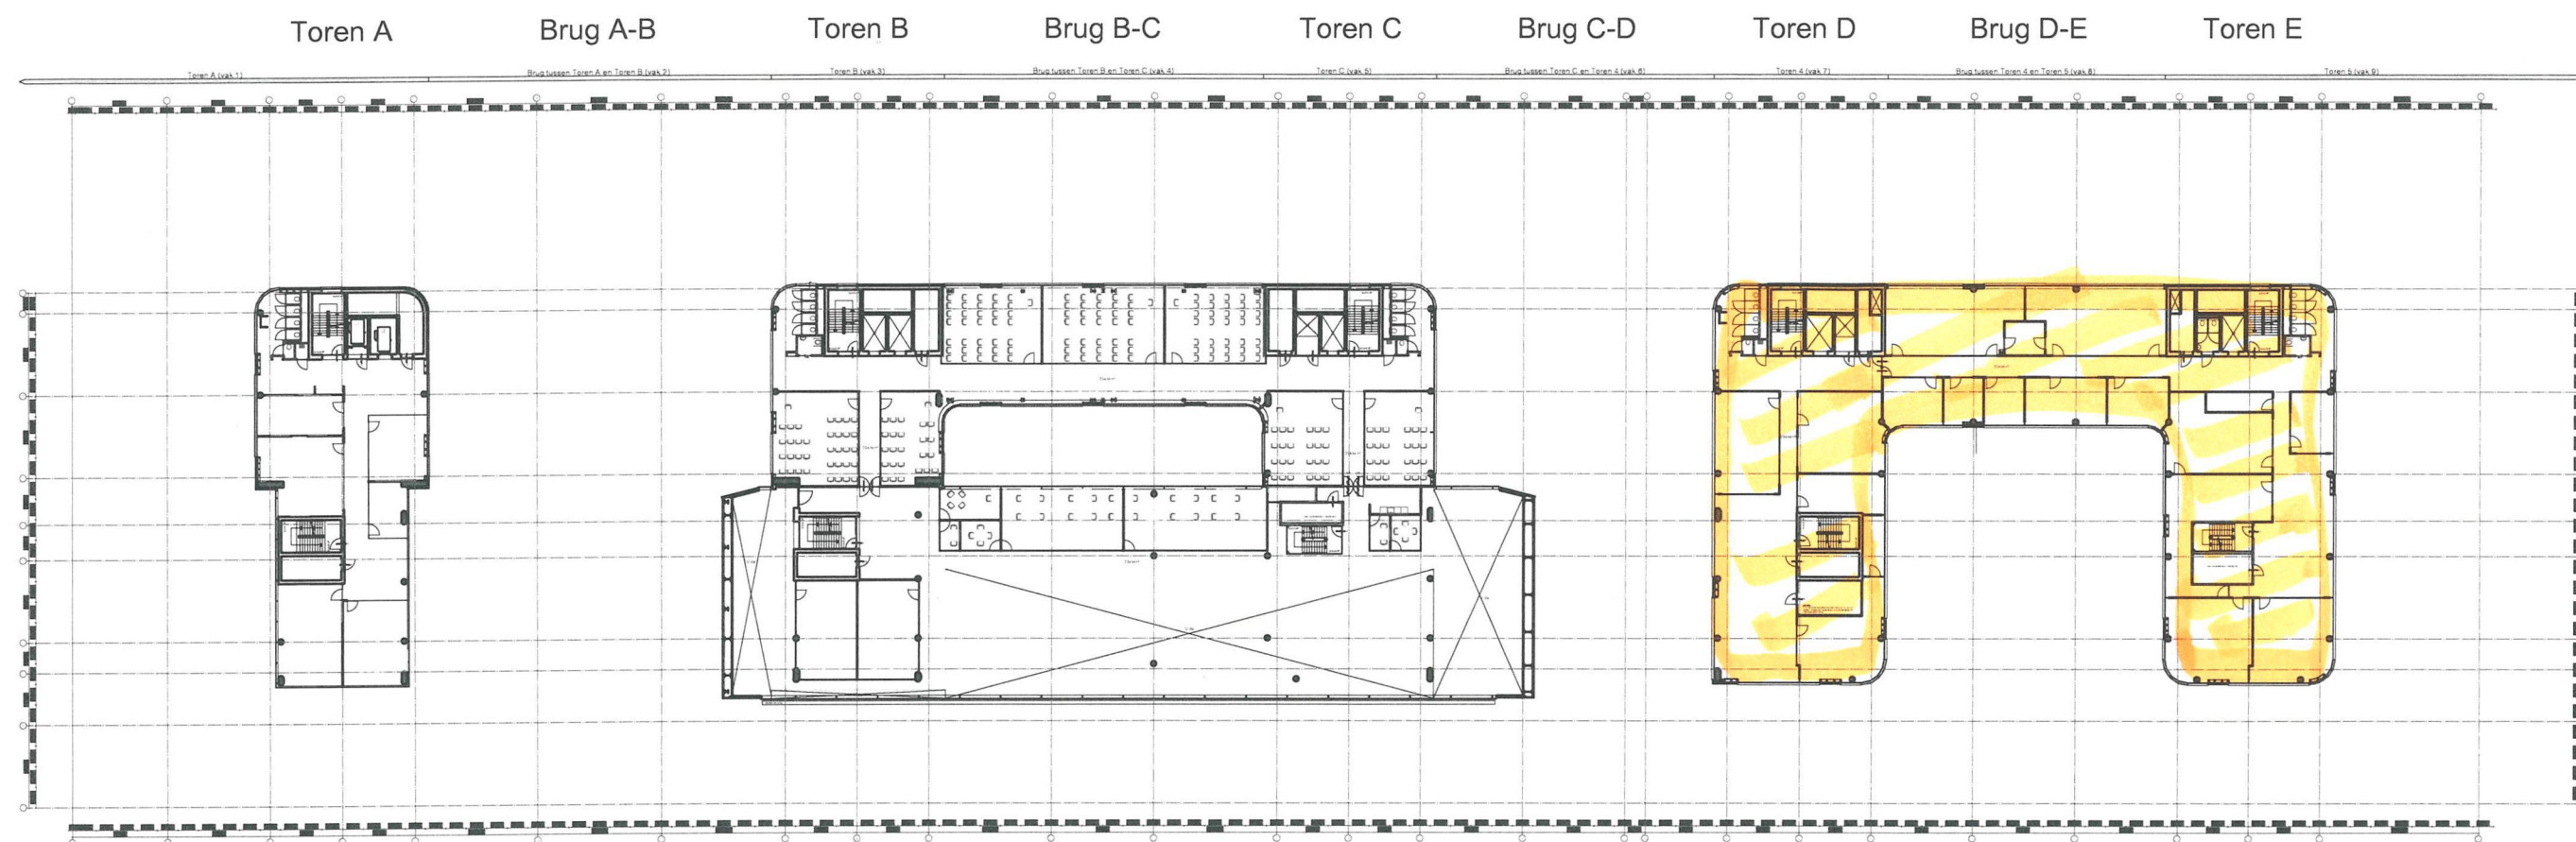

Onderwerp: Bouwkundig Plattegronden		In opdracht van:	
Omschrijving: Revisie tekeningen		Tekeningnaam: 5309_00-LMS Basis.dwg	
Plaats: Leiden		Projectnr.: 626220	
Adres: Alfastraat-Betaplein		Versie: A 1-12-2020 0:00:00	
Verdieping: Verdieping 04	Bouwdeel: ----	Blad: -	Formaat: A3 Schaal: 1:600
 Fokkerlaan 29 1185 JA AMSTELVEEN Tel.: (020) 3452968 Fax: (020) 3452185 www.atc.nl e-mail: info@atc.nl		Getek: CM	Gecontr:
		Savedatum: 04-12-2020 3:47	
		Status: WORK IN PROGRESS	

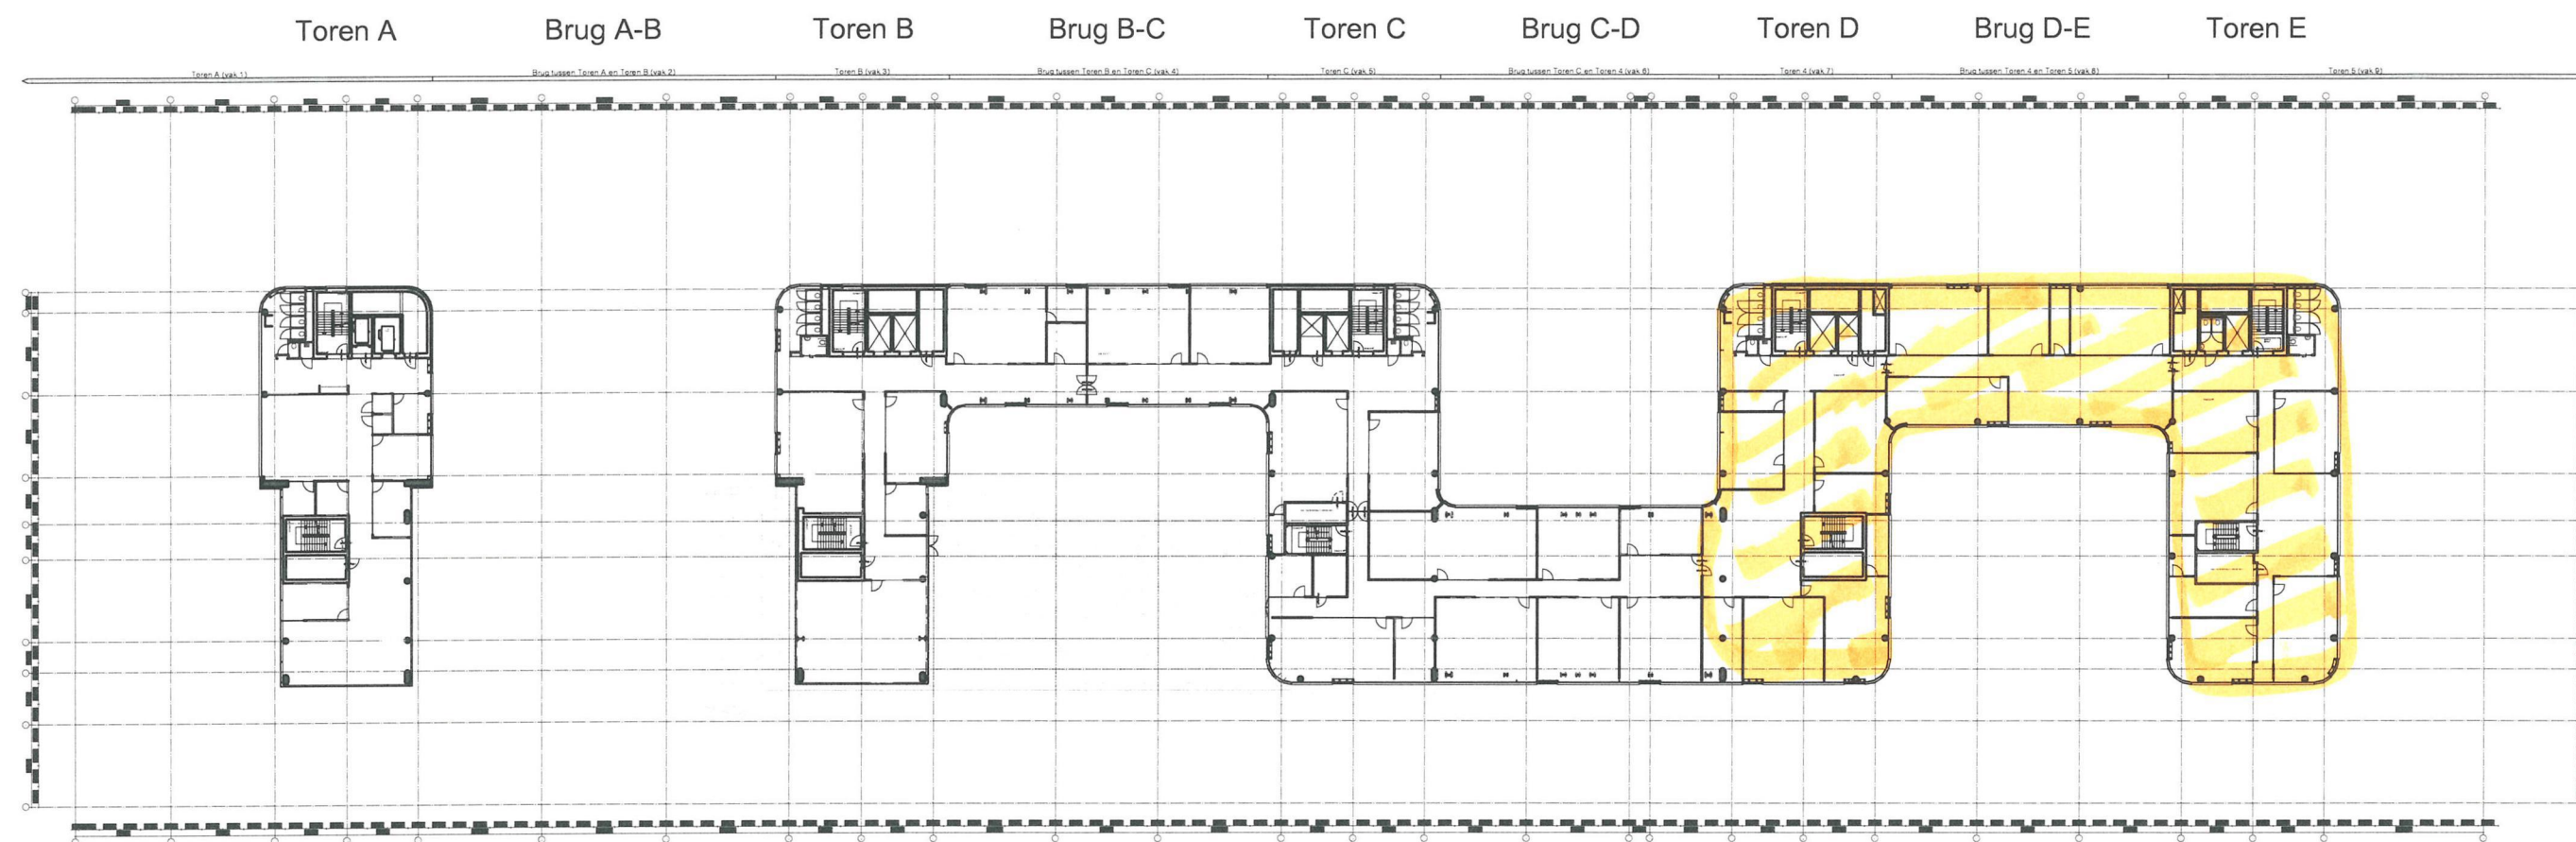

Onderwerp: Bouwkundig Plattegronden		In opdracht van:	
Omschrijving: Revisie tekeningen		Tekeningnaam: 5309_00-LMS Basis.dwg	
Plaats: Leiden		Projectnr.: 626220	
Adres: Alfastraat-Betaplein		Versie: A 1-12-2020 0:00:00	
Verdieping: Verdieping 05	Bouwdeel: ----	Blad: -	Formaat: A3 Schaal: 1:600
 ADVIES- EN TEKENBURO CLAASSEN		Getek: CM	Gecontr:
		Savedatum: 04-12-2020 3:47	
		Status: WORK IN PROGRESS	
Fokkerlaan 29 1185 JA AMSTELVEEN Tel.: (020) 3452968 Fax: (020) 3452185 www.atc.nl e-mail: info@atc.nl			