


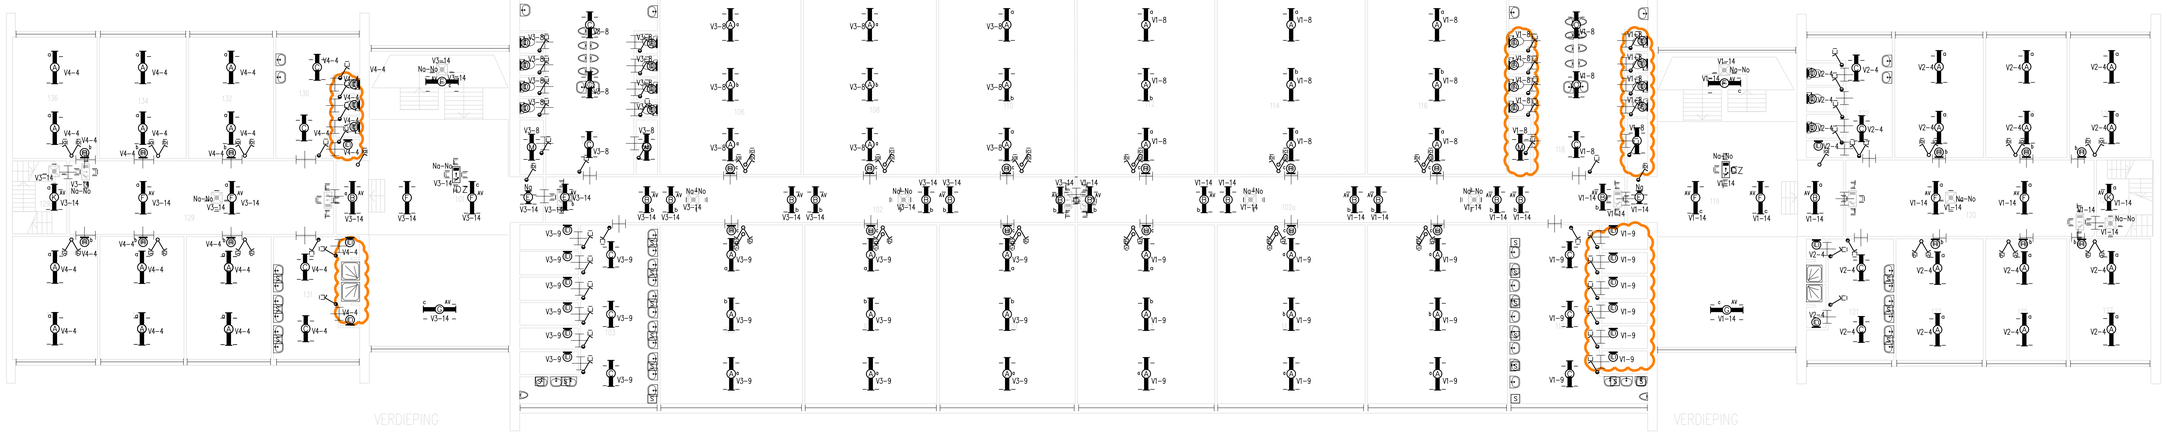


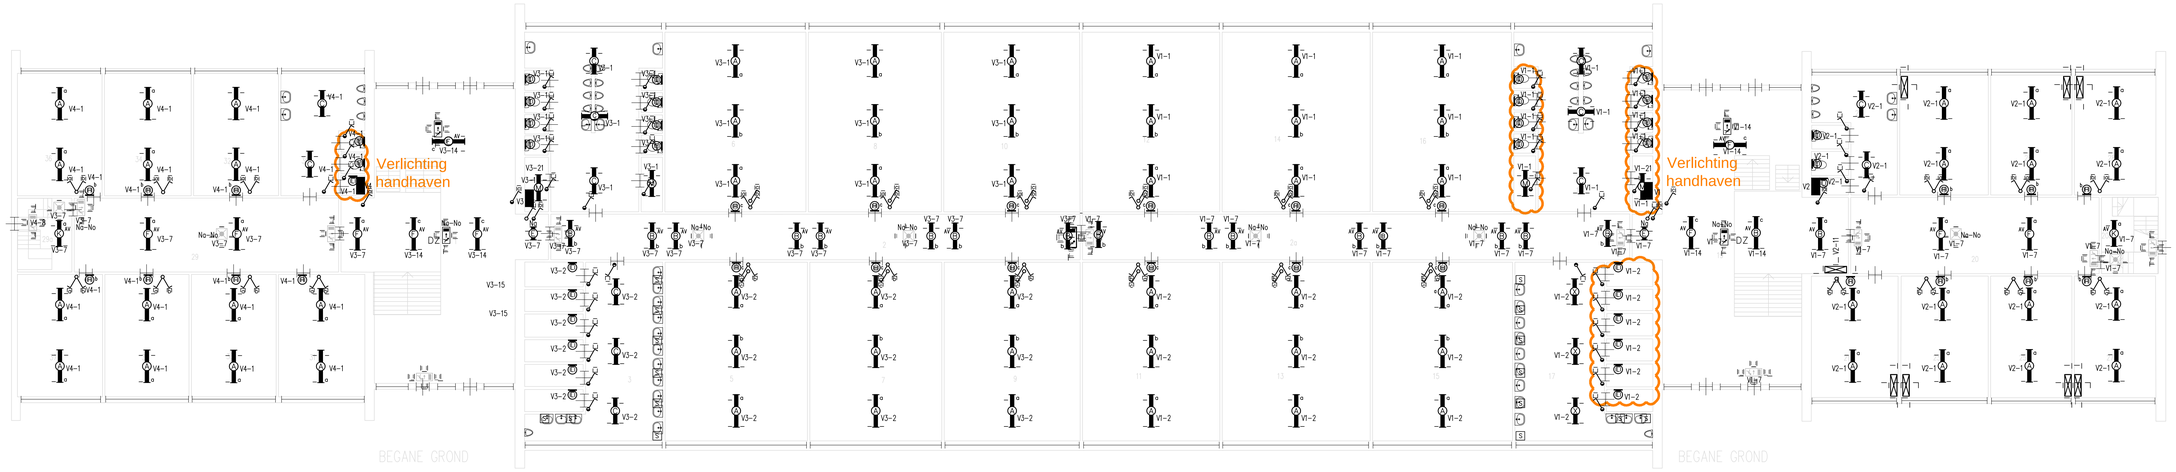

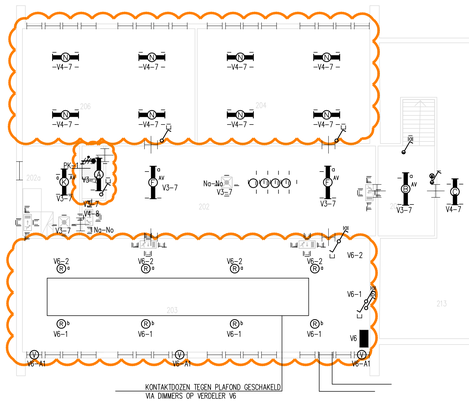

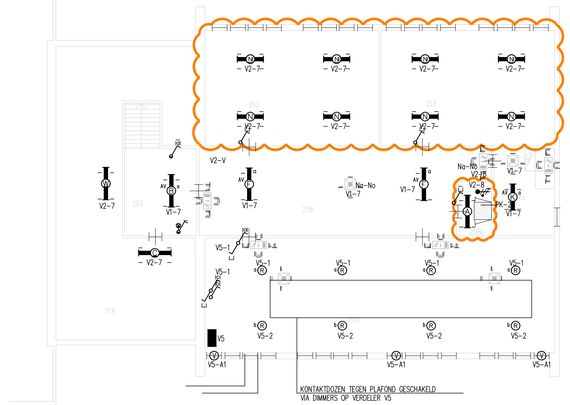

NIET NADER AANGEGEVEN

- SLEUTEL BEDIENDE SCHAKELAAR MERK: KLOCKNER MOELLER TYPE: K/S/I
- HAND BRANDMELDER MERK: BRINKMAN&G TYPE:P10 MET HAMER EN KETTING TYPE: P5
- VENTILATOR
- SCHEL
- SCHEER WCD INBOUW T.U. NR: 519.918
- LEIDINGEN ZIJN VD 2,5 EN/OF 1,5 IN PVC (o)?" TENZIJ ANDERS AANGEGEVEN
- ALLE WCD ZIJN MET RAND AARDE BEHALFE T.B.V. KLOK
- PICTOGRAM DUBBELZIJDIG MIDDELS INLEGVELLEN

Code	Fabrikaat	Type	Lampen	Opmerkingen
A	PHILIPS	GCB	2 TL 65W/32	TE VERWIJDEREN ARMATUUR
B	SYLVANIA	ABR 236 PS	F36/W-ST 135/ES	TE VERWIJDEREN ARMATUUR
C	NOVALUX	NLW 610/240	2 TL 40W/33	TE VERWIJDEREN ARMATUUR
D	BRINKMAN & G.	NAN 2 U	2 TL 8W/29	TE VERWIJDEREN ARMATUUR
E	PHILIPS	TCH 329	1 TL 8W/29	TE VERWIJDEREN ARMATUUR
F	SYLVANIA	ABR 258 PS	F58/W-ST 135/ES	TE VERWIJDEREN ARMATUUR
G	RAAK	B 1157-1500	SL 25	TE VERWIJDEREN ARMATUUR
H	PHILIPS	FCH 329 1110	PL 11W	TE VERWIJDEREN ARMATUUR
K	SYLVANIA	ABR 236 PS	F36/W-ST 135/ES	TE VERWIJDEREN ARMATUUR
L	SYLVANIA	SCA 111W	PL11W	TE VERWIJDEREN ARMATUUR
M	PHILIPS	TMX 100	1 TL 40W/33	TE VERWIJDEREN ARMATUUR
N	PHILIPS	TMX 100	2 TL 40W/33	TE VERWIJDEREN ARMATUUR
R	PHILIPS	NCS 20	100W ARGENTA S.LUX	TE VERWIJDEREN ARMATUUR
T	BRINKMAN & G.	NP 2	1 TL 10W	TE VERWIJDEREN ARMATUUR
U	FAMOSTAR	PAN-2 EN PAN-20	2 TL 8W	TE VERWIJDEREN ARMATUUR
V	BRINKMAN & G.	NU 2	1 TL 10W	TE VERWIJDEREN ARMATUUR
W	NOVALUX	NLW 610/140	1TL 40W/33	TE VERWIJDEREN ARMATUUR
X	PHILIPS	TCW 086	2 TL 36W/33	TE VERWIJDEREN ARMATUUR
..	..	..	..	..
..	..	..	..	..
LEGENDA

- Te handhaven installatie.
- Alle schakelaars handhaven

Gebouw C
Oranjekazerne Schaarsbergen

Specificatie:
Te verwijderen verlichtings installatie
Verlichting-, en noodverlichtingsinstallatie

Objectnummer:	40A06	Getekend:	J. Boonstoppel
Gebouwnummer:	C	Gecontroleerd:	E. Groeneveld
Bestelnummer:	22922	Datum:	30-09-2021
Projectnummer:	22922	Schaal:	1:100
Fase:	Contract	Formaat:	A0
Versie:	A	Documentcode:	40A06_C_E0_E01

Aard van de wijziging | Initiaal | Datum | Wijz.

Rijksvastgoedbedrijf
Ministerie van Binnenlandse Zaken en Koninkrijksrelaties

Directie - Vastgoedbeheer
www.rijksvastgoedbedrijf.nl
088 119 80 00

Blad:
E01 van 3

40A06_C_E0_01 - te verwijderen installatie.dwg

plotdatum: 20/12/21