

FIG.1 – SCHEMA BRANDALARM ZIE: V2–V4

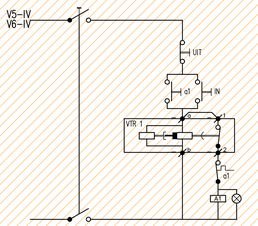


FIG. 2 – SCHEMA VENTILATIE KANTINE ZIE: V5–V6

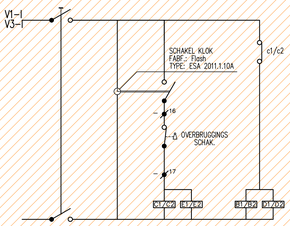


FIG.3 – SCHEMA NACHT/AVOND VERLICHTING ZIE: V1–V3

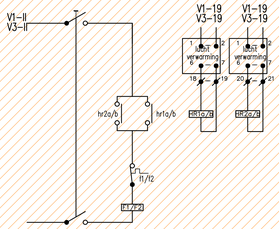


FIG.4 – SCHEMA VENTILATIE LOK.3–103, EN 17–117 ZIE: V1–V3

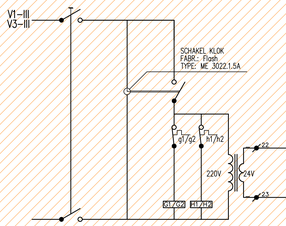


FIG.5 – SCHEMA VENTILATIE LOK.18–118,EN 4–104 ZIE: V1–V3

LOK.22–122,EN 30–130 ZIE: V2–V4




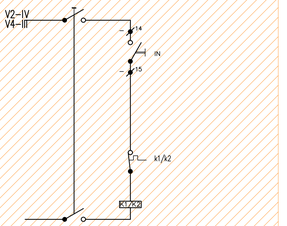



FIG.6 – SCHEMA VENTILATIE LOK. 204–210 ZIE: V2–V4

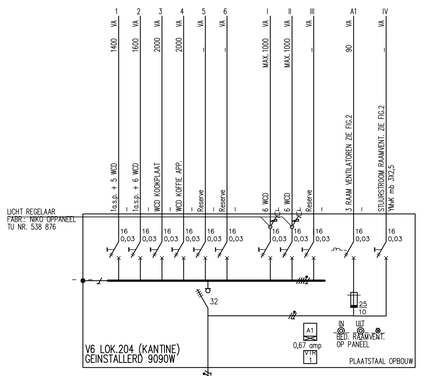



Handhaven,
verdeler is reeds
vervangen

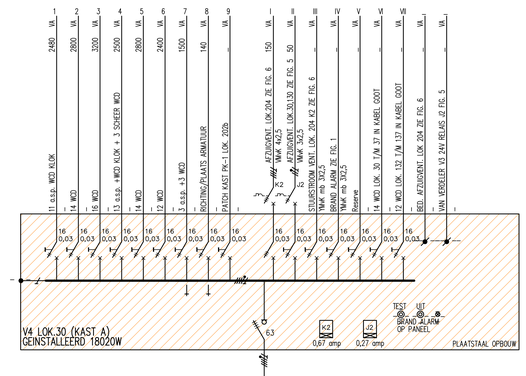

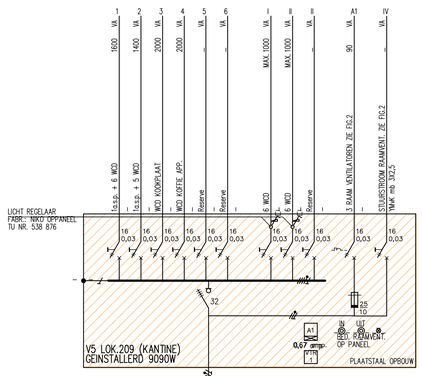

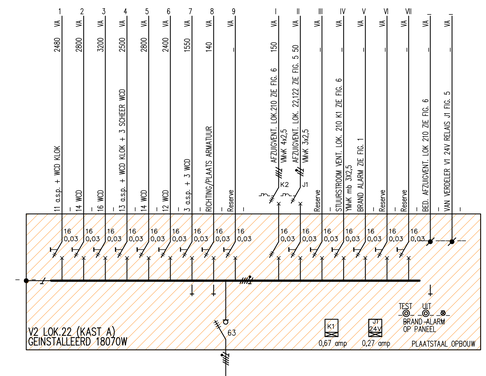

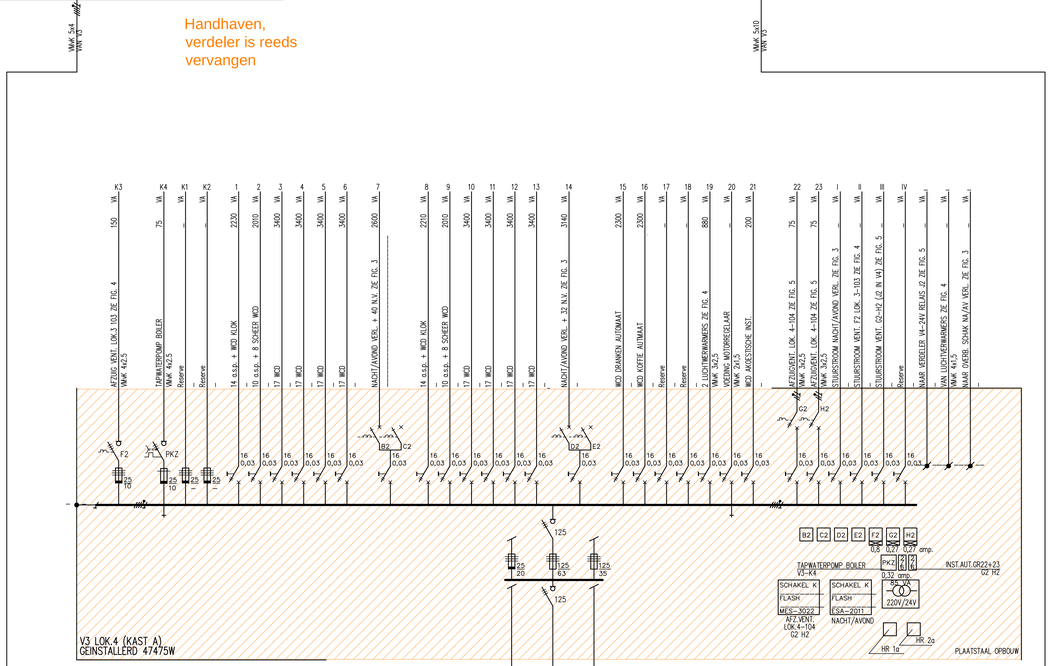

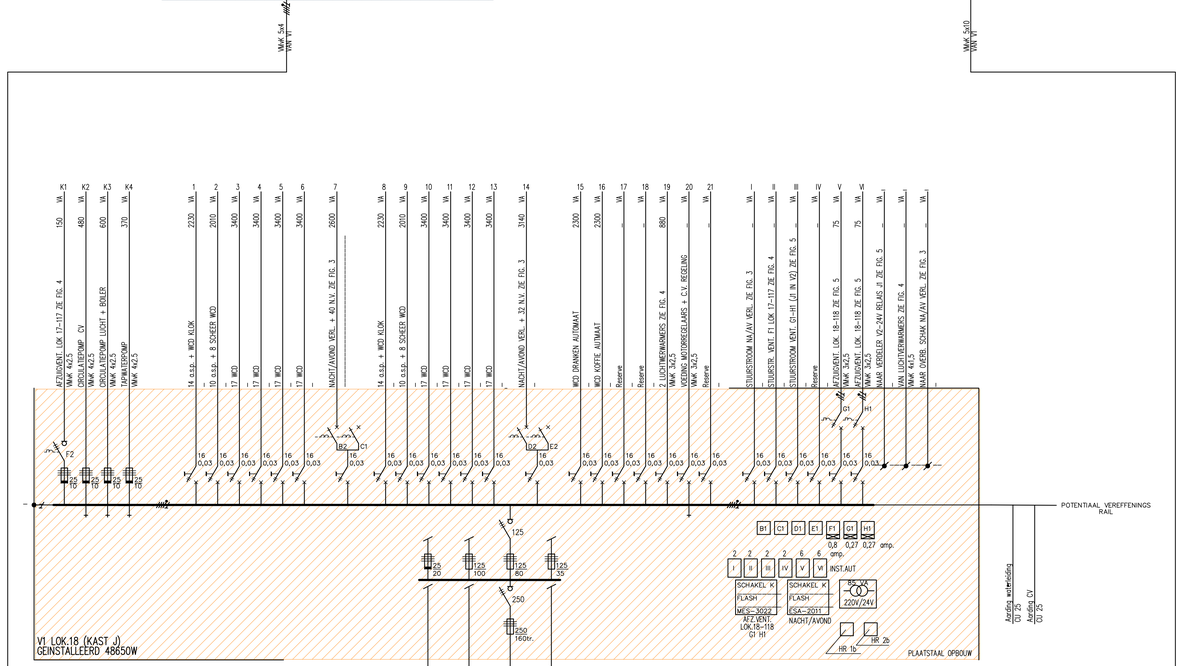

TOTAAL LEGERINGSGEBOUW
GEINSTALLEERD 15039SW

LEGENDA

- Te verwijderen verdeelinrichting
- Alle afgaande bekabeling handhaven.

NIET NADER AANGEGEVEN

RELAIS	A1–F1–F2–G1–G2–H1–H2–K1–K2	KLOCKNER MOELLER	DIL 0040/ZO 220V~
	B1–B2–C1–C2–D1–D2–E1–E2	KLOCKNER MOELLER	DIL 0041/ 220V~
	HR1A–HR1B–HR2A–HR2B	SMITT	PTC A 208M 220V~
	VTR1–VTR2	EDS (VANANDEL)	ZR1U 704J 220V~ 5h
	J1–J2	KLOCKNER MOELLER	DIL 0040/ZO 24V~

LEIDINGEN ZIJN VD 2,5 EN/OF 1,5 IN (o) 5/8 OF 3/4
UITVOER LEIDINGEN AAN ONDERKANT VERDELER
AARDLEKSCHAKELAAR FABR. MERLIN GERIN DPN 40/00,3–16A

Gebouw C			
Oranjekazerne Schaarsbergen			
Specificatie:			
Te verwijderen elektrische installaties Verdeelinrichtingen			
Objectnummer:	40A06	Getekend:	J. Boonstoppel
Gebouwnummer:	C	Gecontroleerd:	E. Groeneveld
Bestelnummer:	22922	Datum:	30-09-2021
Projectnummer:	22922	Schaal:	
Fase:	Contract	Formaat:	A0
Versie:	A	Documentcode:	40A06_C_E0_02
		Blad:	E02 van 3

Rijksvastgoedbedrijf
Ministerie van Binnenlandse Zaken en Koninkrijksrelaties

Directie - Vastgoedbeheer
www.rijksvastgoedbedrijf.nl
088 119 80 00

40A06_C_E0_02 - te verwijderen installaties.dwg

plotdatum: 07/12/21