


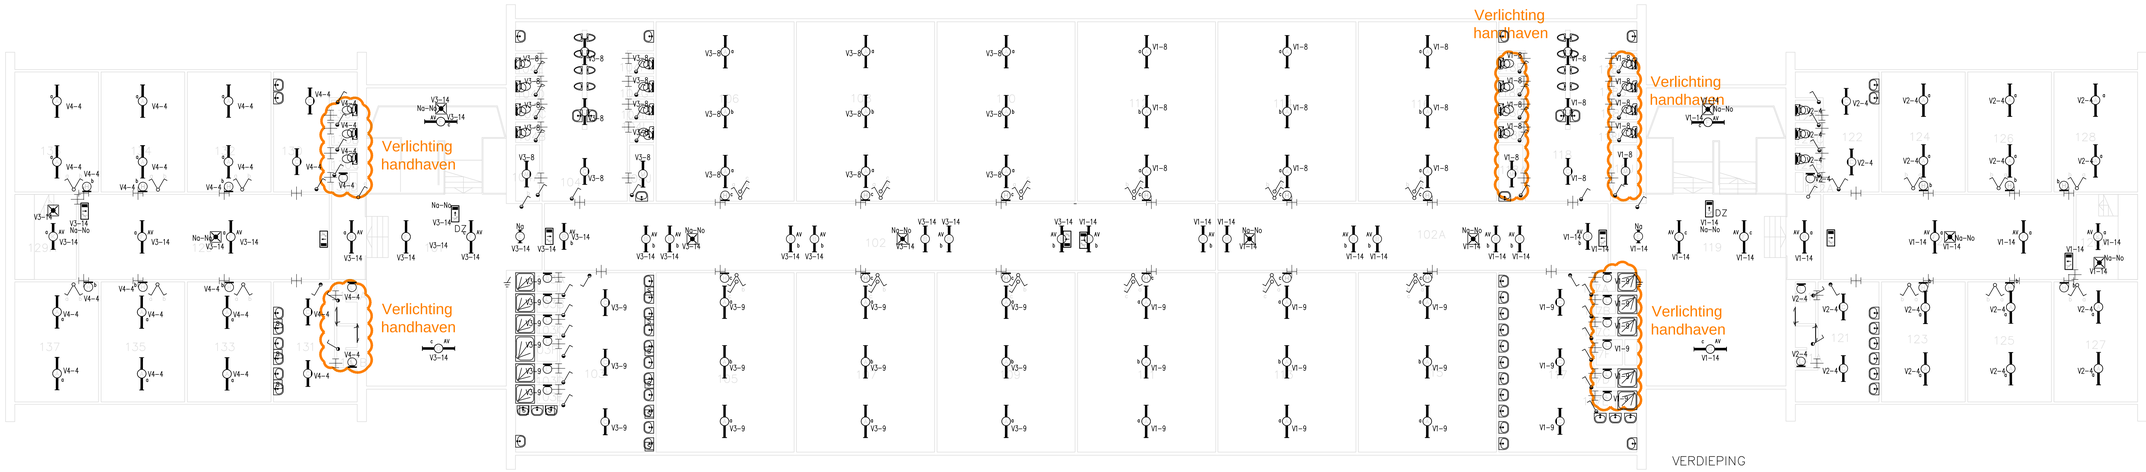


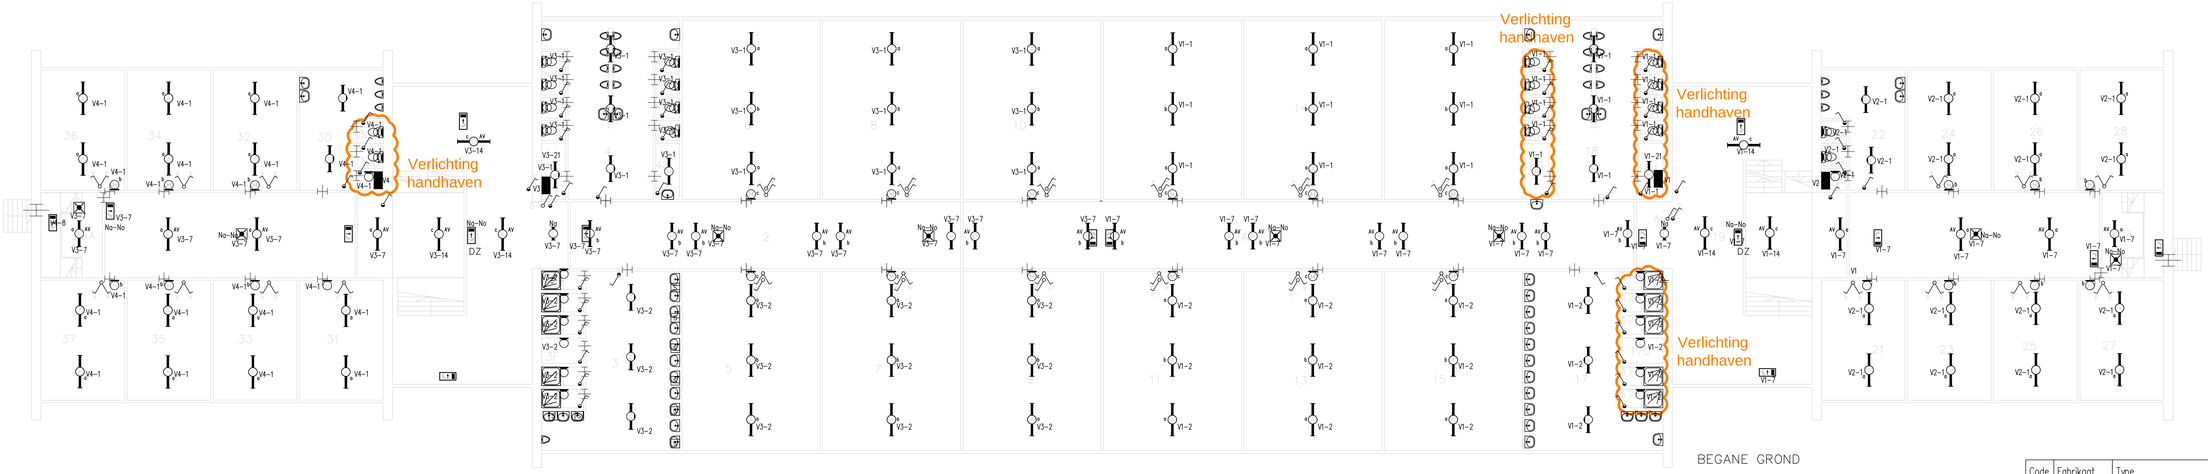

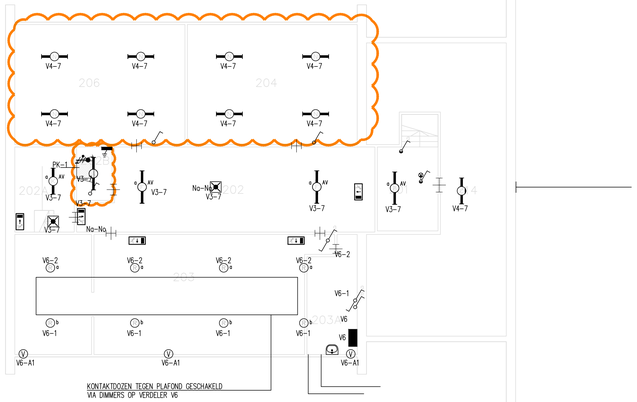

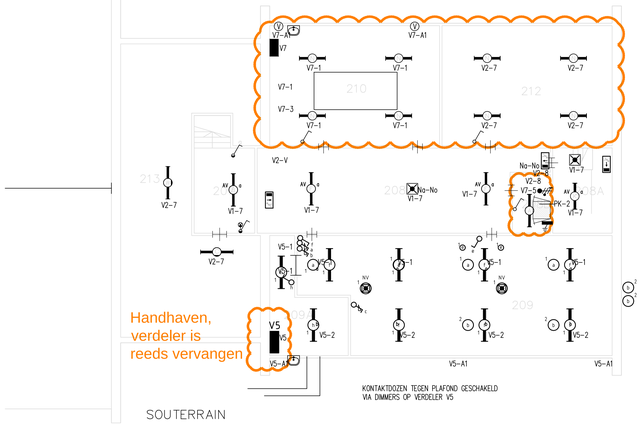

NIET NADER AANGEGEVEN

- SLEUTEL BEDIENDE SCHAKELAAR MERK: KLOCKNER MOELLER TYPE: K/S/I
- HAND BRANDMELDER MERK: BRINKMAN&G TYPE:P10 MET HAMER EN KETTING TYPE: P5
- VENTILATOR
- SCHEL
- SCHEER WCD INBOUW T.U. NR: 519.918

LEIDINGEN ZIJN VD 2,5 EN/OF 1,5 IN PVC (o)?" TENZIJ ANDERS AANGEGEVEN
ALLE WCD ZIJN MET RAND AARDE BEHALFE T.B.V. KLOK

DZ PICTOGRAM DUBBELZIJDIG MIDDELS INLEGVELLEN

WANDCONTACTDOZEN UITGEVOERD MET BESCHERMINGSCONTACTEN !!

Code	Fabrikaat	Type	Lampen	Opmerkingen
A	PHILIPS	GC8	2 TL 65W/32	
B	SYLVANIA	ABR 236 PS	F36/W-ST 135/ES	AAN PLAFOND
C	NOVALUX	NLW 610/240	2 TL 40W/33	
D	BRINKMAN & G.	NAN 2 U	2 TL 8W/29	
E	PHILIPS	TCH 329	1 TL 8W/29	
F	SYLVANIA	ABR 258 PS	F58/W-ST 135/ES	
G	RAAK	B 1157-1500	SL 25	
H	PHILIPS	FCH 329 1110	PL 11W	
K	SYLVANIA	ABR 236 PS	F36/W-ST 135/ES	
L	SYLVANIA	SCA 111W	PL11W	
M	PHILIPS	TMX 100	1 TL 40W/33	
N	PHILIPS	TMX 100	2 TL 40W/33	
R	PHILIPS	NCS 20	100W ARGENTA S.LUX	
T	BRINKMAN & G.	NP 2	1 TL 10W	
U	FAMOSTAR	PAN-2 EN PAN-20	2 TL 8W	
V	BRINKMAN & G.	NU 2	1 TL 10W	
W	NOVALUX	NLW 610/140	1TL 40W/33	
X	PHILIPS	TCW 086	2 TL 36W/33	

LEGENDA

- Te handhaven installatie.

- Alle schakelaars handhaven

Gebouw D
Oranjekazerne Schaarsbergen

Specificatie:
Te verwijderens verlichtings installatie
Verlichting-, en noodverlichtingsinstallatie

Objectnummer:	40A06	Getekend:	J. Boonstoppel
Gebouwnummer:	D	Gecontroleerd:	E. Groeneveld
Besteknummer:	22922	Datum:	30-09-2021
Projectnummer:	22922	Schaal:	1:100
Fase:	Contract	Formaat:	A0
Versie:	A	Documentcode:	40A06_D_E_E01

Ministerie van Binnenlandse Zaken en Koninkrijksrelaties

Directie – Vastgoedbeheer
www.rijksvastgoedbedrijf.nl
088 115 80 00

Blad:
E01 van 3

plotdatum: 20/12/21

40A06_C_E1_01 - te verwijderen installatie.dwg