

FIG.1 – SCHEMA BRANDALARM ZIE:V2–V4

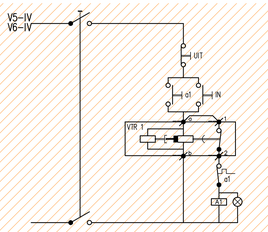


FIG. 2 – SCHEMA VENTILATIE KANTINE ZIE:V5–V6

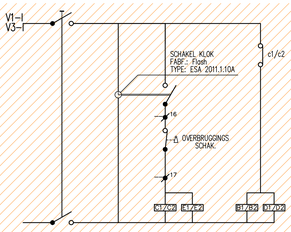


FIG.3 – SCHEMA NACHT/AVOND VERLICHTING ZIE:V1–V3

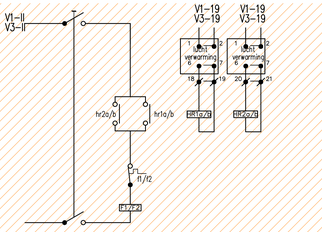


FIG.4 – SCHEMA VENTILATIE LOK.3–103, EN 17–117 ZIE:V1–V3

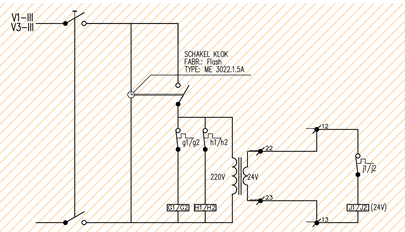


FIG.5 – SCHEMA VENTILATIE LOK.18–118,EN 4–104 ZIE:V1–V3

LOK.22–122,EN 30–130 ZIE:V2–V4





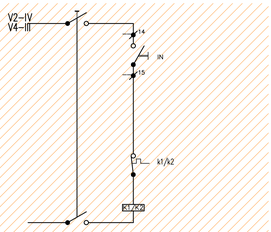


FIG.6 – SCHEMA VENTILATIE LOK. 204–210 ZIE:V2–V4

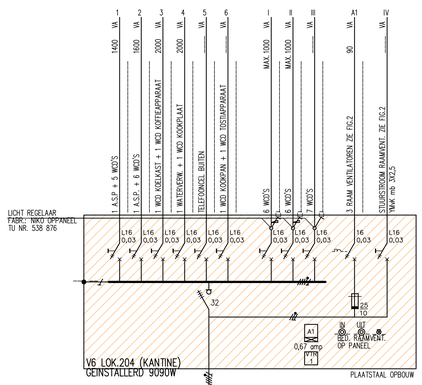


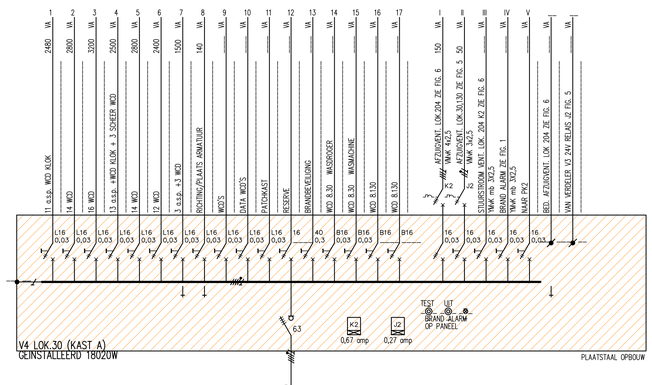


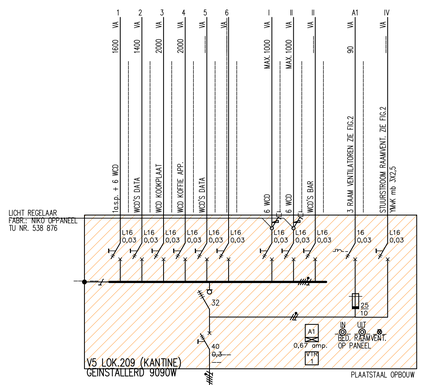

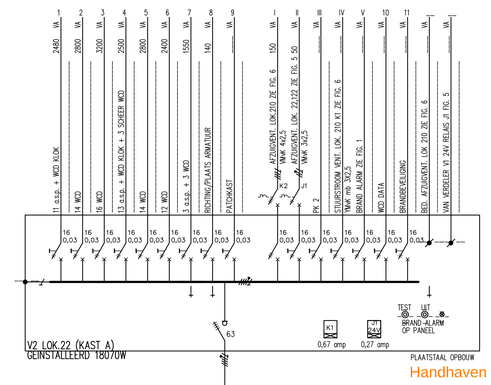

Handhaven

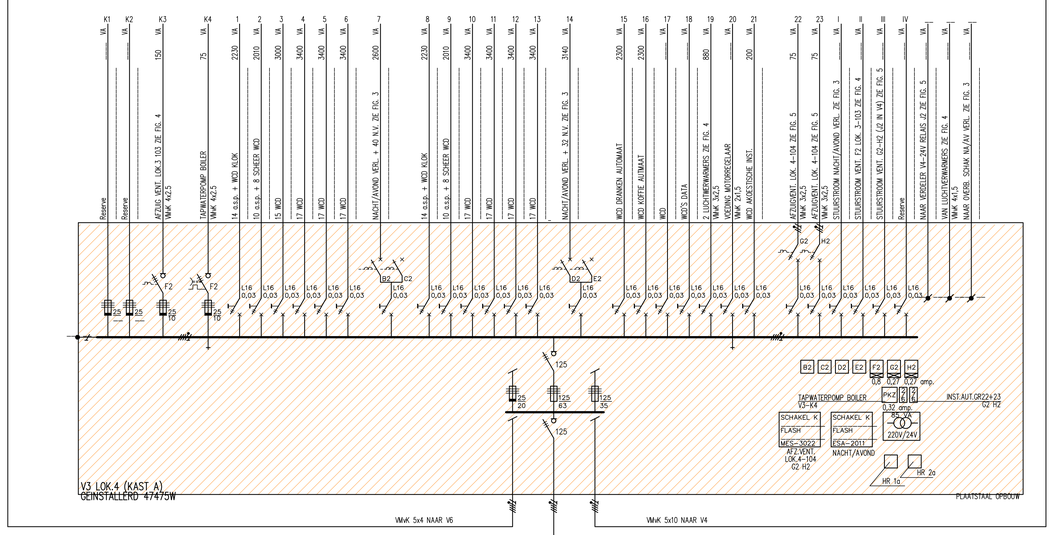

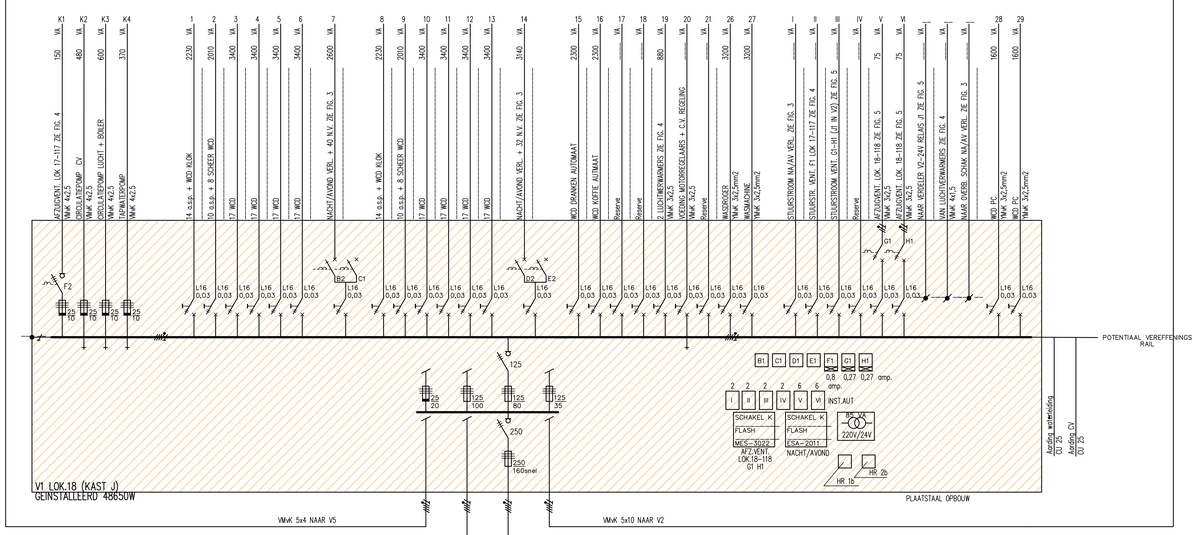

TOTAAL LEGERINGSGEBOUW
GEINSTALLEERD 150395W

LEGENDA

- Te verwijderen verdeelinrichting
- Alle afgaande bekabeling handhaven.

NIET NADER AANGEGEVEN

RELAIS

A1–F1–F2–G1–G2–H1–H2–K1–K2	KLOCKNER MOELLER	DIL 0040/ZO 220V~
B1–B2–C1–C2–D1–D2–E1–E2	KLOCKNER MOELLER	DIL 0041/I 220V~
HR1A–HR1B–HR2A–HR2B	SMITT	PTC A 208M 220V~
VTR1–VTR2	EDS (VANANDEL)	ZR1U 704J 220V~ 5h
J1–J2	KLOCKNER MOELLER	DIL 0040/ZO 24V~

LEIDINGEN ZIJN VD 2,5 EN/OF 1,5 IN (o) 5/8 OF 3/4
UITVOER LEIDINGEN AAN ONDERKANT VERDELER
AARDLEKSCHAKELAAR FABR. MERLIN GERIN DPN 40/00,3–16A

Gebouw E			
Oranjekazerne Schaarsbergen			
Specificatie:			
Te verwijderen elektrische installaties Verdeelinrichtingen			
Objectnummer:	40A06	Getekend:	J. Boonstoppel
Gebouwnummer:	E	Gecontroleerd:	E. Groeneveld
Besteknummer:	22922	Datum:	30-09-2021
Projectnummer:	22922	Schaal:	
Fase:	Contract	Formaat:	A0
Versie:	A	Documentcode:	40A06_E_E1_02

Rijksvastgoedbedrijf
Ministerie van Binnenlandse Zaken en Koninkrijksrelaties

Blad: E02 van 3

Directie - Vastgoedbeheer
steve.rijksvastgoedbedrijf.nl
088 115 80 00

40A06_E_E1_01 - te verwijderen installatie.dwg

plotdatum: 20/12/21