


Henneken

Grens Ruy Spaeren

A

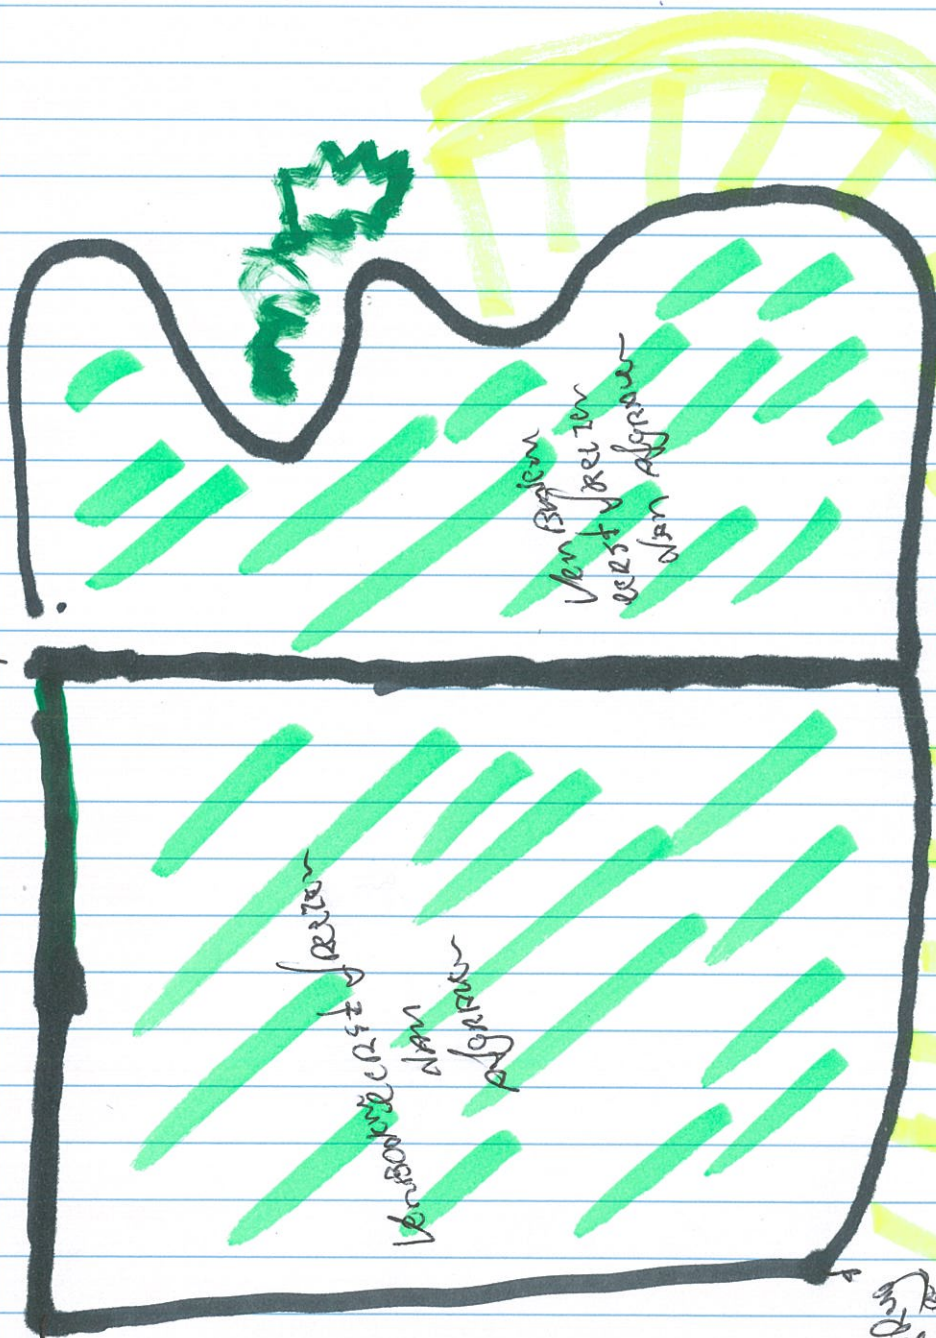

Van Bodem eerst Jorsten dan afgraven

Van Bodem eerst Jorsten dan afgraven

Van Bodem eerst Jorsten dan afgraven

↑

2m



minimaal Ruy

Rijpsten
Chopperen transport Hoge Rond
Chopperen Vanat transport Ruying Van Rond

100

Chopperen

Chopperen

Transport