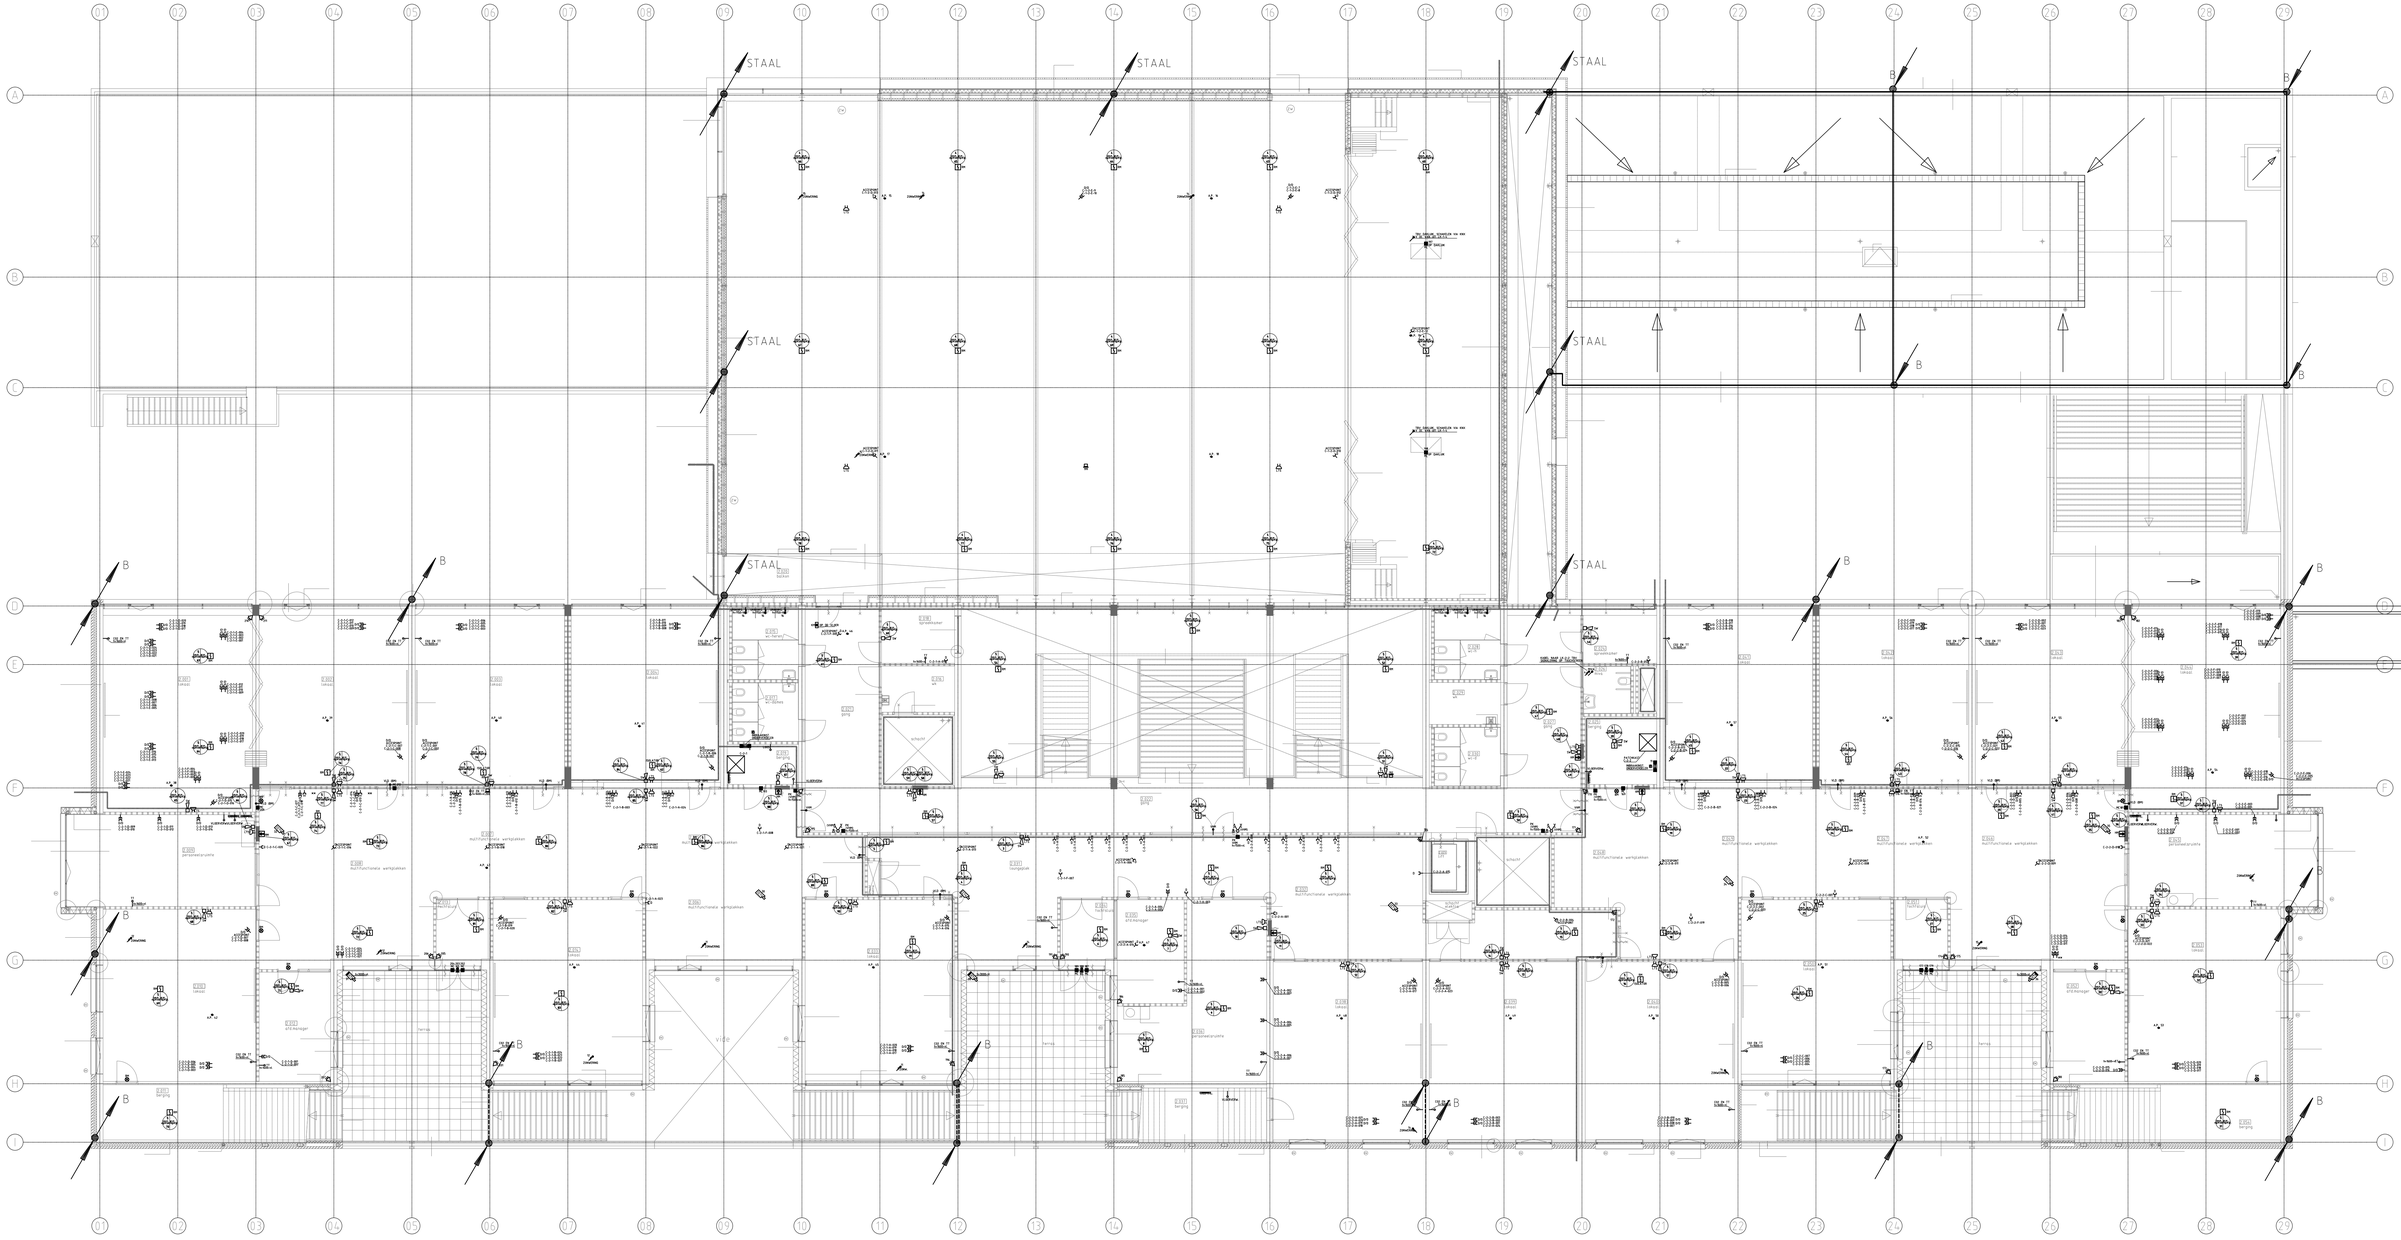


Gemeente Amstelveen

Vastgoed Bouwzaken

Laan Nieuwer-Amstel 1, 1182 JR Amstelveen, Postbus 4, 1180 BA Amstelveen, T (020) 5404666, F (020) 5404142

Adres : Sportlaan 27

Gebouwfunctie School

Discipline : Overige elektrotechnische installaties

Bouwlaag : 2e verdieping

Datum 14-3-14	Status Revisie	Formaat A0	Schaal 1:100
Tek.nr. EDI_2_001			

Filenaam Sportlaan27_EDI_2_001