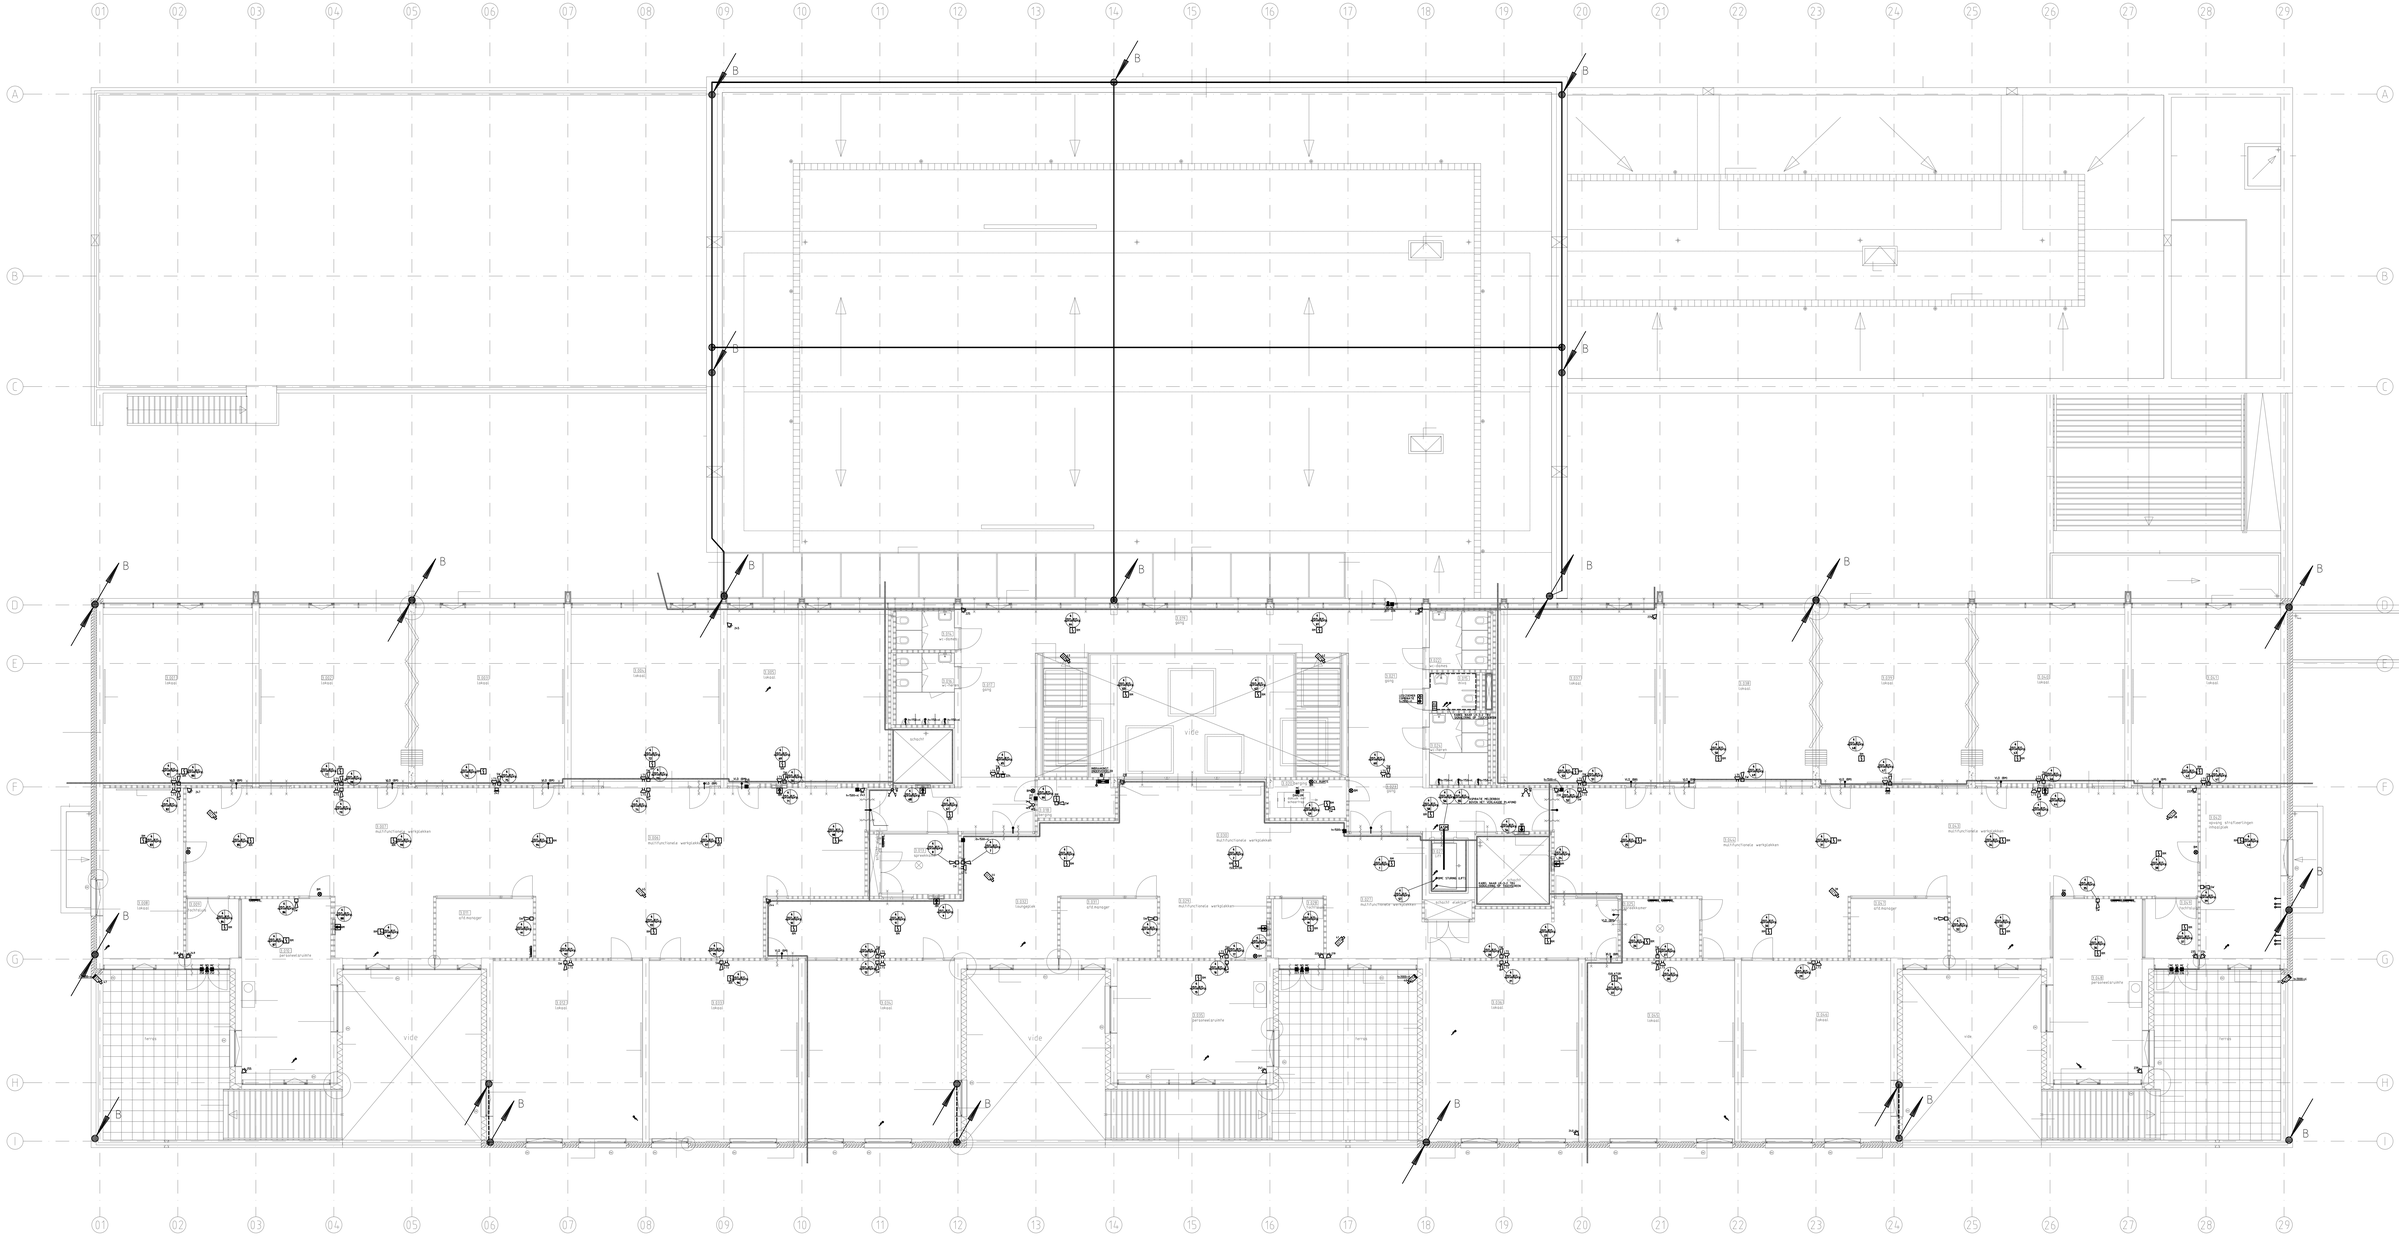


DAK

Gemeente Amstelveen

Vastgoed Bouwzaken

Laan Nieuwer-Amstel 1, 1182 JR Amstelveen, Postbus 4, 1180 BA Amstelveen, T (020) 5404666, F (020) 5404142

Adres	: Sportlaan 27			
Gebouwfunctie	School			
Discipline	: Overige elektrotechnische installaties			
Bouwlaag	: 3e verdieping			
Datum 14-3-14	Status Revisie	Formaat A0	Schaal 1:100	
Tek.nr. EDI_3_001				

Filenaam Sportlaan27_EDI_3_001