


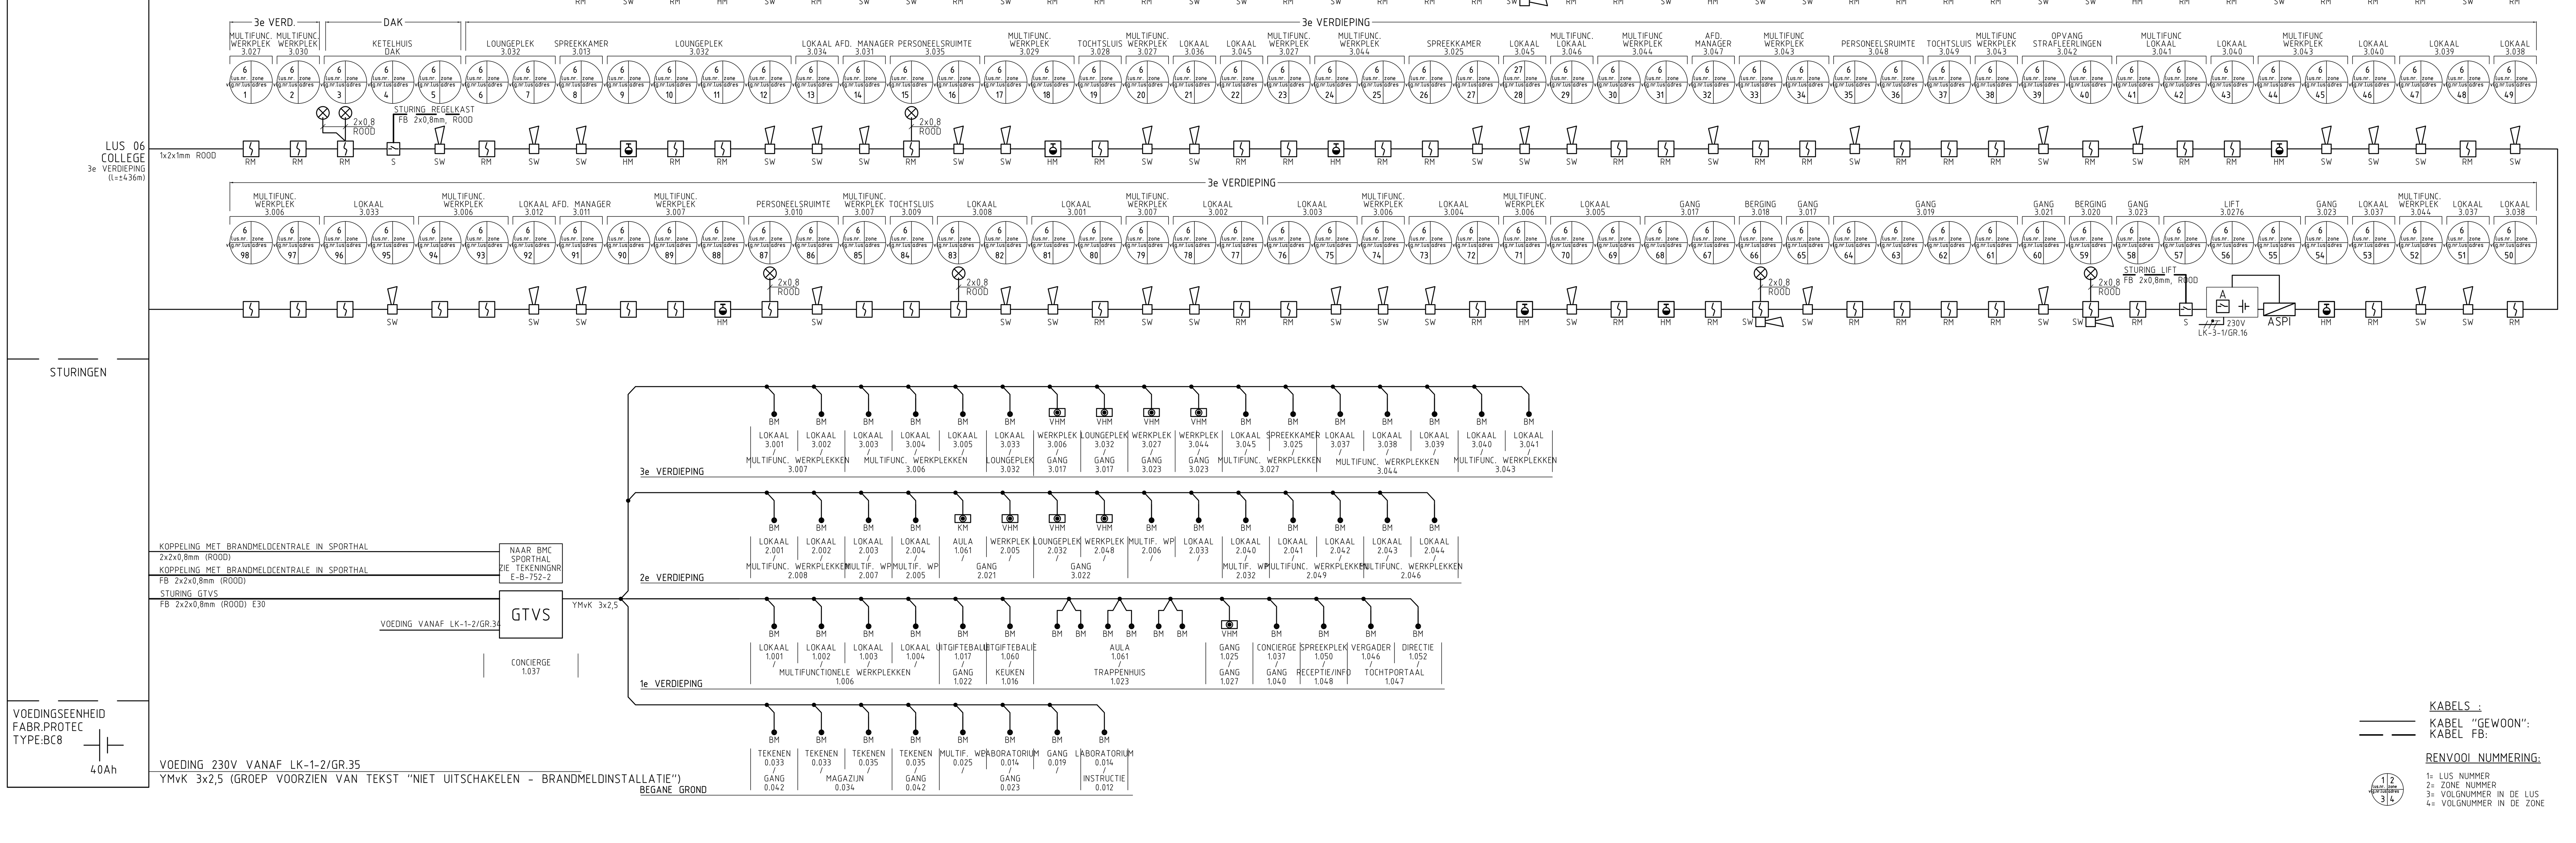

RENVOOI :

BRANDMELD-, ONTRUIMINGSCENTRALE FABR PROTEC

BEDIENINGSEENHEID (INCL RINGLUSEENHEID) VOORZIEN VAN: 6400/4LPN / 6400/DCN
- VERLICHT VGA SCHERM WAAROP IN NORMALE BEDRIJFSTOESTAND DATUM EN TIJD ZIJN WEERGEGEVEN
- 4 RINGLUSSEN, MET ELK 127 ELEMENTEN
- AFMETINGEN: 440x385x104mm (hxbxd)
- 8 BEWAAKTE RELAISUITGANGEN
- 6 POTENCIAAL VRIJE CONTACTEN VOOR SELECTIEVE MELDING VAN : VOOR EN HOOFDBRANDALARM, HAND, AUTOMATISCH EN SPRINKLERBRANDMELDINGEN, ALGEMEEN STORING, SPRINKLERTECHNISCHE ALARM, CONTACTBELASTING MAX. 1A/24Vdc
- BEWAAKTE RALAIS/DOORMELDING ALGEMEEN BRAND
- BEWAAKTE RELAIS/DOORMELDING ALGEMEEN STORING

VOEDINGSEENHEID BC8
- INGANGSPANNING 230V/AC 50Hz, UITGANGSSPANNING 24V/DC, 8A
- LAADSTROOM 2A
- BATTERIJ 40Ah
- AFMETINGEN: 440x385x220mm (hxbxd)

Symbool	Omschrijving	Type
HM	HANDMELDER (OPBOUW, IP24, ROOD, INCL. OPBOUWRAND OPGENOMEN IN BRANDSLANGHASPELKAST	6000/MCP + BGK/BOX ROOD
RM	OPTISCHE ROOKMELDER INCLUSIEF SOKKEL WIT, MET INGEBOUWDE ISOLATOR	6000PLUS/OP
TH	THERMISCHE ROOKMELDER SOKKEL WIT, MET INGEBOUWDE ISOLATOR	6000PLUS/HT
	FLITSLICHT, KLEUR ROOD, INCLUSIEF OPBOUWRAND	6000/LED/RED
BM	NEVENINDICATOR	
SW	SLOWWHOOP, KLEUR WIT, INCL. OPBOUWRAND	6000/SSW2
SW / RM	OPTISCHE ROOKMELDER MET EEN GEINTREGEERDE SLOWWHOOP	6000PLUS/OP/SX
S	STUUREENHEID VOORZIEN VAN EEN POTENCIAAL WISSELCONTACT, INCL. IP65 BEHUIZING	6000/SCB
BM	STURING ELEKTRISCHE DEURDRANGERS VIA GTVS	
GTVS	VOEDING TBV DEUR EN VERGRENDELMAGNETEN	
ASM	ASPIRATIE SYSTEEM	

Gemeente Amstelveen

Vastgoed | Bouwzaken

Laan Nieuwer-Amstel 1, 1182 JR Amstelveen, Postbus 4, 1180 BA Amstelveen, T (020) 5404666, F (020) 5404142

Adres	: Sportlaan 27
Gebouwfunctie	School
Discipline	: Overige elektrotechnische installaties
Bouwlaag	: Blokschema brand en ontruiming
Datum	15-1-14
Status	Revisie
Formaat	A0
Schaal	n.v.t.
Tek.nr.	EDI_X_300

Filenaam Sportlaan27_EDI_X_300