COLLEGE ◁——▷ SPORTHAL

DAK

KETELHUIS

3e VERDIEPING

2e VERDIEPING

1e VERDIEPING

BEGANE GROND

VOOR KOPPELINGEN ZIE DETAIL A

RENVOOI :

INBRAAKINSTALLATIE :


		FABR:	TYPE:
IBC	- INBRAAKCENTRALE IBC ALPHAVISION XL - 16 ZONES, UITBREIDBAAR TOT 616 ZONES - NOODSTROOMACCU 12V/7AH	ALPHATRONICS	ALPHAVISION XL ALPHATRONICS ×××
	- INFRAROOD DETECTOR 5-D PIR 12m ANTI MASK	ALPHATRONICS	VE1012AM
G	- INFRAROOD DETECTOR 5-D PIR 16m ANTI MASK	ALPHATRONICS	VE1016AM
H	- INFRAROOD DETECTOR PIR 20m WIDEBEAM IN COMBINATIE MET EEN LONGBEAM 60m ANTI MASK	ALPHATRONICS	VE735AM
CBP	- CODEBEDIENDEEL	ALPHATRONICS	ALPHAVISION XL LCD
S	- BINNENSIRENE		
FL	- FLITSLAMP (ORANJE) 12VD		
NS	- NACHTSCHOOTCONTACT		
MC	- MAGNEETCONTACT		
APPARATUUR IBV INBRAAK INSTALLATIE	- CENTRALE APPARATUUR		

KABELTYPE:

- STAMLEIDING (MEERDERE KABELS BIJ ELKAAR)
- 1x4x0,50mm2 HALOGEENVRIJE KABEL
- 1x6x0,50mm2 HALOGEENVRIJE KABEL
- 1x8x0,50mm2 HALOGEENVRIJE KABEL
- AFGESCHERMDE 2x2x0,5mm2 GETWISTE KABEL

OPMERKINGEN:

- CENTRALE APPARATUUR LEVERING EN AANSLUITEN DOOR COMSAFE BEVEILIGINGSTECHNIEK

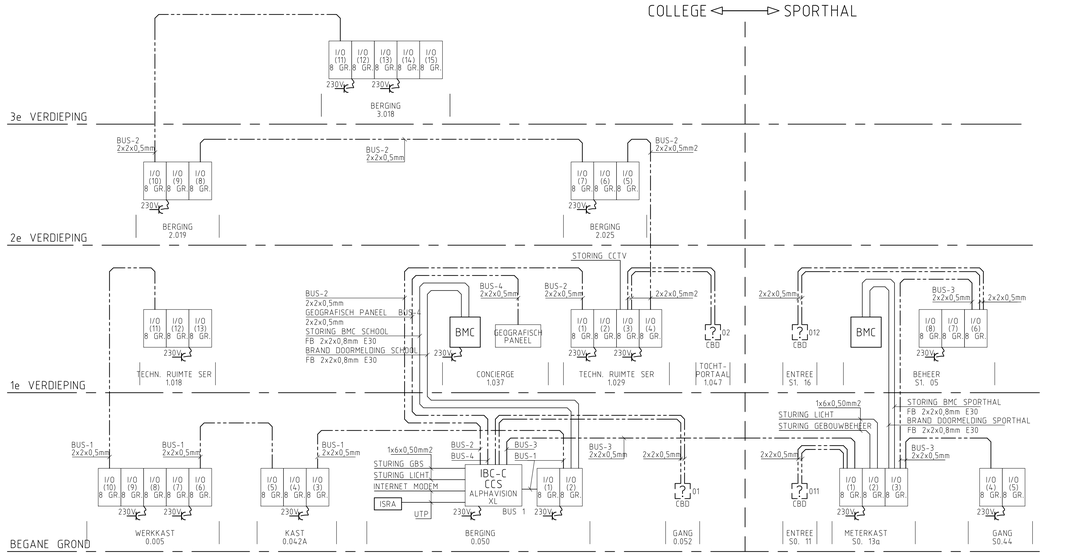

KOPPELINGEN TUSSEN I/O MODULES, CODEBEDIENPANELEN, INBRAAKCENTRALE EN STURINGEN
DETAIL A

Gemeente Amstelveen

Vastgoed			Bouwzaken
Laan Nieuwer-Amstel 1, 1182 JR Amstelveen, Postbus 4, 1180 BA Amstelveen, T (020) 5404666, F (020) 5404142			
Adres : Sportlaan 27			
Gebouwfunctie School			
Discipline : Overige elektrotechnische installaties			
Bouwlaag : Blokschema inbraakpreventie			
Datum 15-1-14	Status Revisie	Formaat A0	Schaal n.v.t.
Tek.nr. EDI_X_301			

Filenaam Sportlaan27_EDI_X_301.dwg