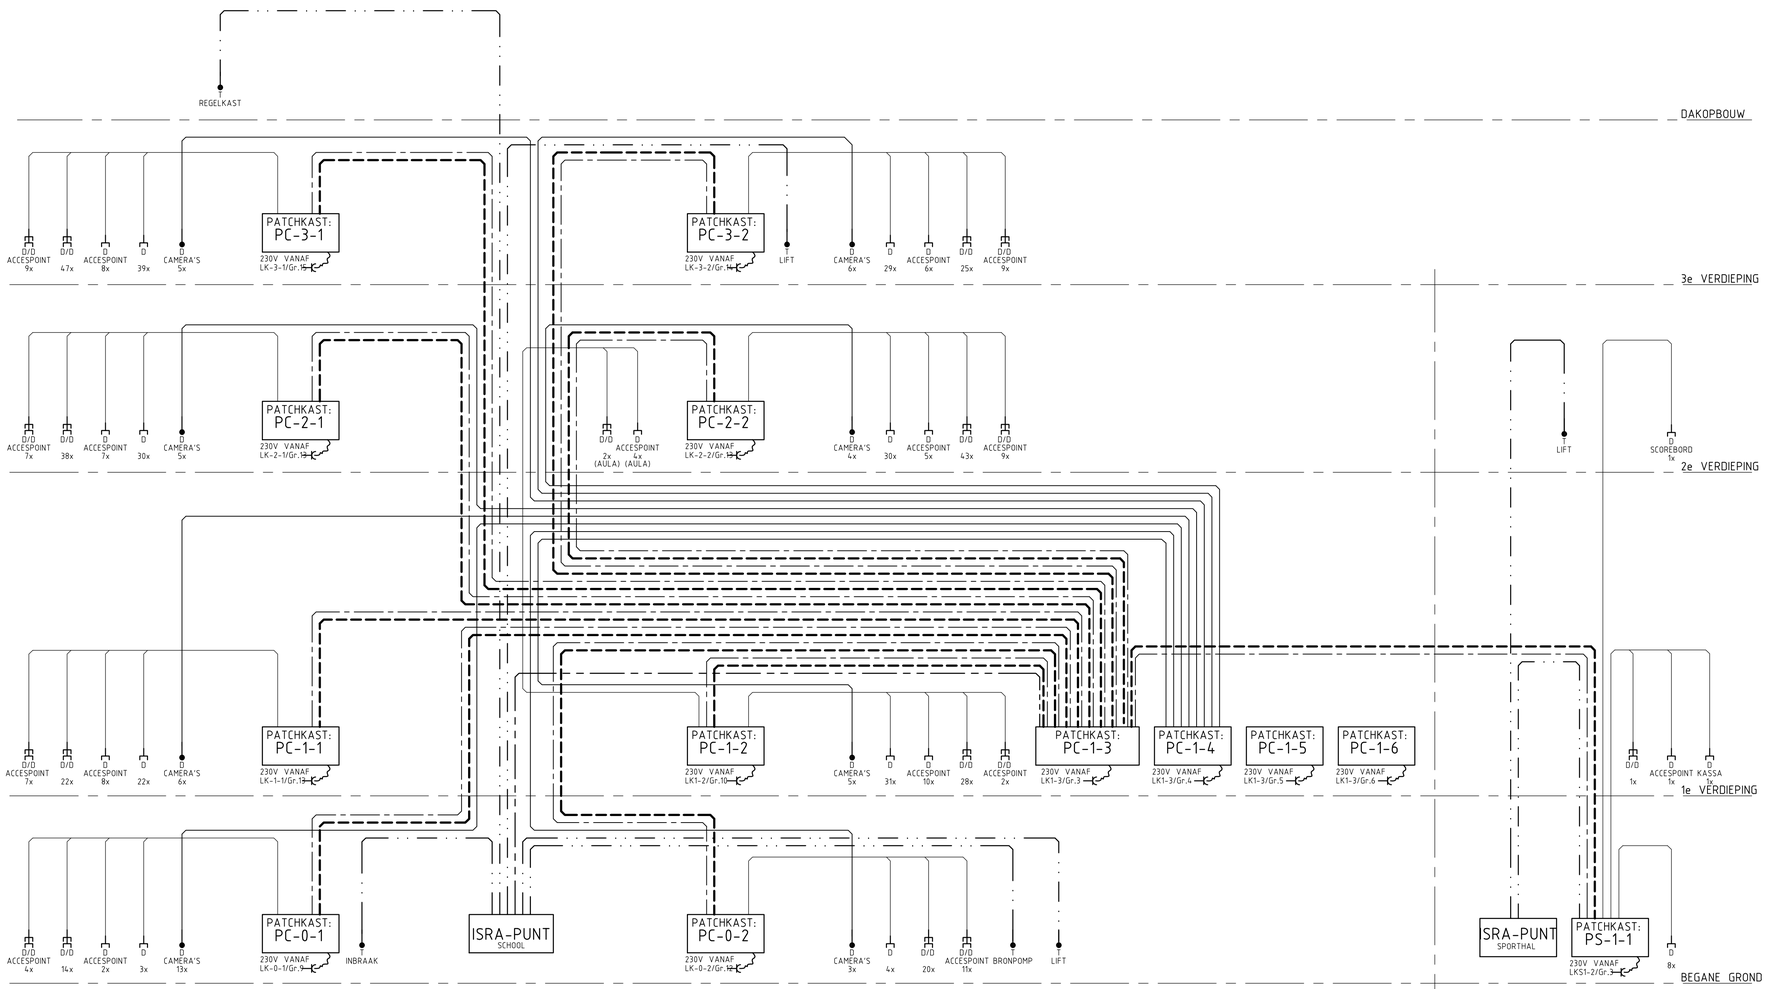


= UTP CAT 6A

= 12-VOUDIGE 50/125 GLASVEZEL


= BACKBONE MULTIPAIR 12x2

= VANAF ISRA-PUNT KABEL NORM 88 2x2x0,5 + 1x8mm2

= VANAF ISRA-PUNT N.T.B.

= ENKELVOUDIGE OUTLET (RJ-45)
× 1 AANSLUITPUNT IN 1 INBOUWDOOS

= 2-VOUDIGE OUTLET (RJ-45)
× 2 AANSLUITPUNTEN IN 1 INBOUWDOOS

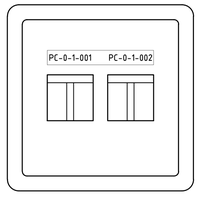

- VERKLARING OUTLET:
PS-0-1-001
- OUTLET-NUMMER
- VOLGNUMMER VAN DE PATCHKAST OP DE VERDIEPING
- NIVEAU / VERDIEPING
- CODERING PATCHKAST
  - C : COLLEGE
  - S : SPORTHAL

Gemeente Amstelveen

Vastgoed Bouwzaken

Laan Nieuwer-Amstel 1, 1182 JR Amstelveen, Postbus 4, 1180 BA Amstelveen, T (020) 5404666, F (020) 5404142

Adres : Sportlaan 27
Gebouwfunctie School

Discipline : Overige elektrotechnische installaties
Bouwlaag : Blokschema data en telefonie

Datum 15-1-14	Status Revisie	Formaat A0	Schaal n.v.t.
Tek.nr. EDI_X_302			

Filenaam: