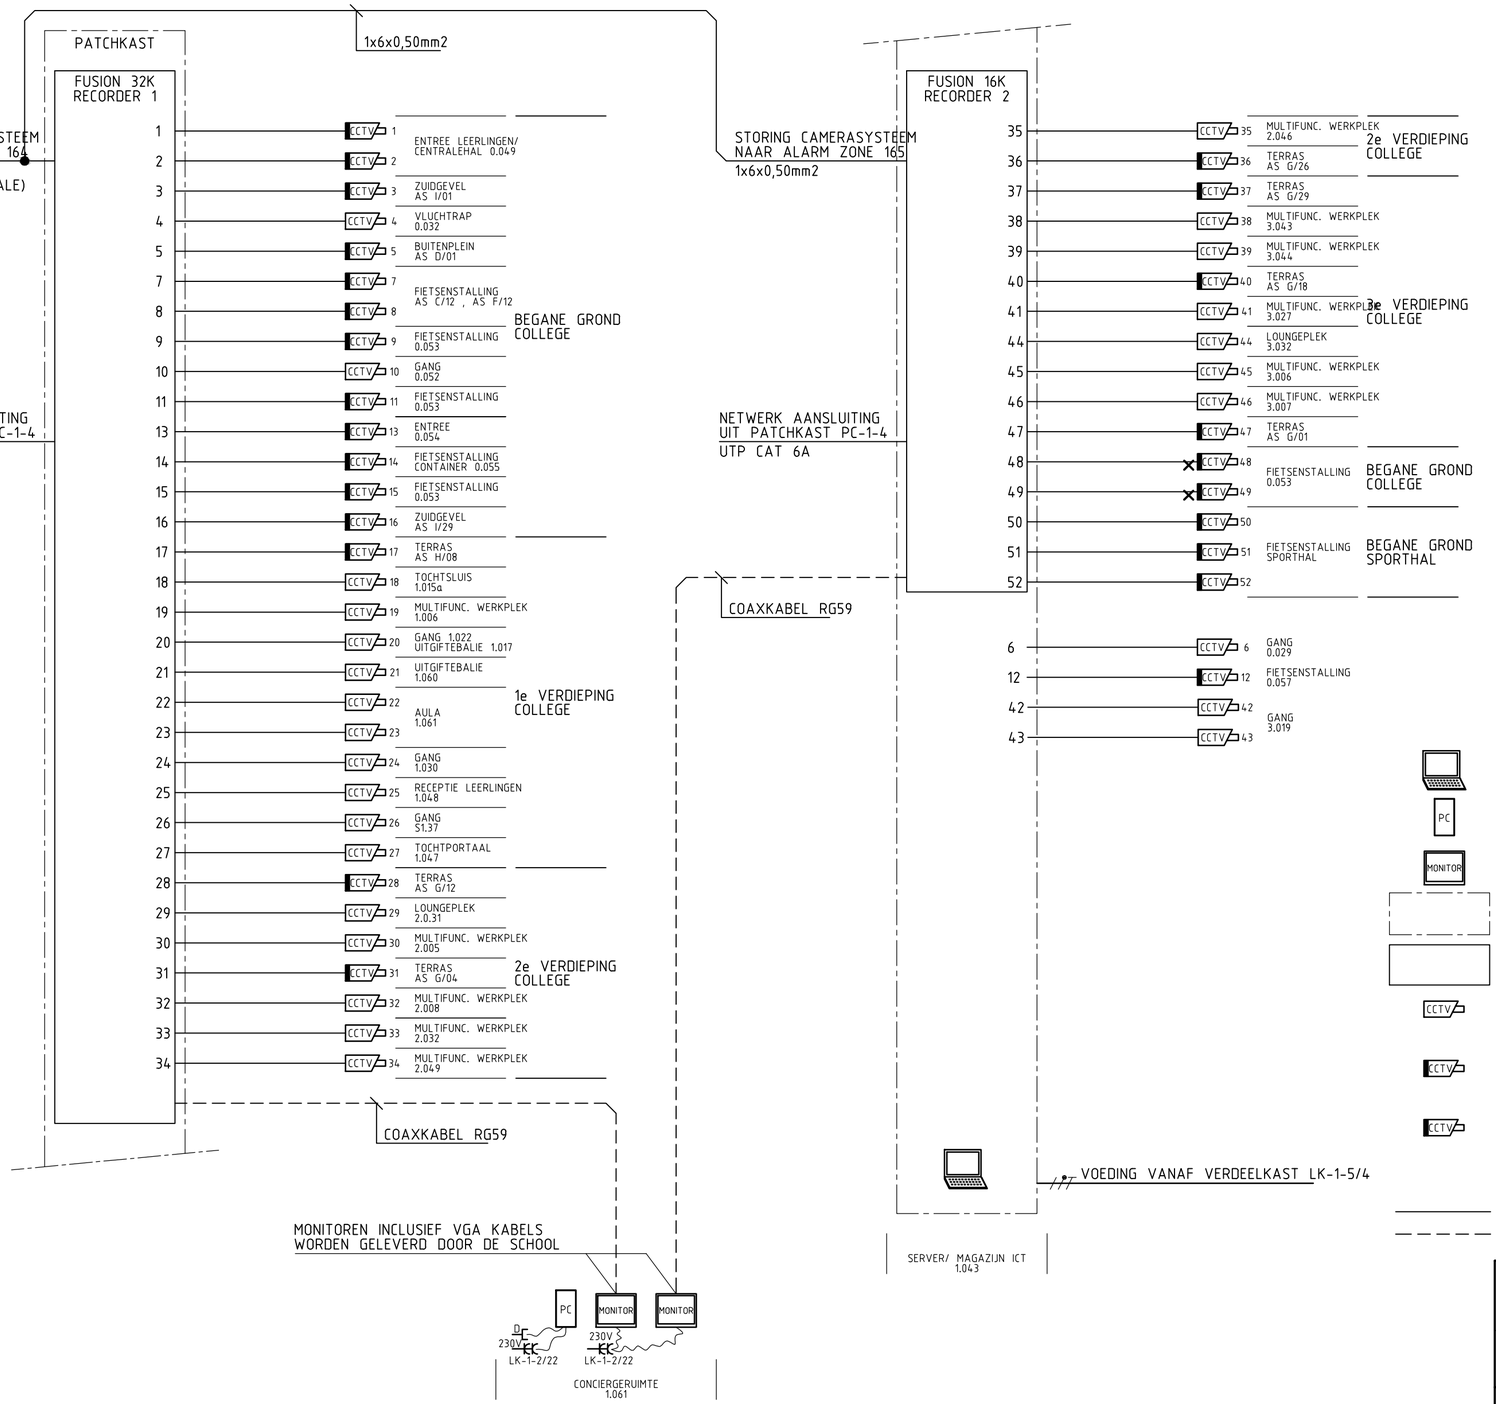


ER WORDEN IN TOTAAL 52 CAMERA'S GEMONTEERD.
ER KUNNEN MAX. 48 CAMERA'S WORDEN AANGESLOTEN WAARDOOR
CAMERA NUMMERS 6,12,42 EN 43 NIETOP DE RECORDER WORDEN AANGESLOTEN.
NA OPLEVERING IS HET MOGELIJK OM HIER NOG WIJZIGINGEN IN AAN TE BRENGEN.

RENVOOI :

- 19" KVM SWITCH MET GEINTEGREERDE KLEURENMONITOR EN TOETSENBORD (IN PATCHKAST)
- DESKTOP PC, DUBBELDE VGA KAART 512Mb, I5 PROCESSOR, 4 Gb RAM, TOETSENBORD/MUIS
- MONITOR LEVERING DOOR AMSTELVEEN COLLEGE
- PATCHKAST afm: 1000x800, LEVERING DNO TELMATICA
- HYBRIDE HARDDISK RECORDER FUSION IV 16 / 32 KANAALS 400BPS IN 19" UITVOERING MET 1000Gb
- DE BINNENCAMERA, ANALOGE HONEYWELL HD3UX 12 VOLT DOME CAMERA T.B.V. OPBOUW EN INBOUW PLAFOND MONTAGE. DE CAMERA IS VOORZIEN VAN 2,8-10MM (F1.3) VARIFOCALLENS MET IR CORRECTIE EN 540 TVL, VOORZIEN VAN DAG/NACHT FUNCTIE 0.4LUX.
- BUITENCAMERA, ANALOGE HONEYWELL HD4D3X 12 VOLT DOME CAMERA VOORZIEN VAN WANDBEUGEL DE CAMERA IS VOORZIEN VAN 3,3-12MM (F1.5) VARIFOCALLENS MET IR CORRECTIE EN 540 TVL VOORZIEN VAN DAG/NACHT FUNCTIE 0.4-0.06LUX (KLEUR/ZW) EN IP66 VANDALISME BESTENDIGE BEHUIZING.
- IDEM ALS BOVENSTAANDE BUITENCAMERA, ECHTER VOORZIEN VAN GEZICHTSHERKENNING!

BEKABELING:

- UTP KABEL AFGESCHERMD
- COAXKABEL RG59

Gemeente Amstelveen

Vastgoed Bouwzaken

Laan Nieuwer-Amstel 1, 1182 JR Amstelveen, Postbus 4, 1180 BA Amstelveen, T (020) 5404666, F (020) 5404142

Adres : Sportlaan 27
Gebouwfunctie School

Discipline : Overige elektrotechnische installaties
Bouwlaag : Blokschema CCTV

Datum 15-1-14	Status Revisie	Formaat A2	Schaal n.v.t.
Tek.nr. EDI_X_303			

Filenaam Sportlaan27_EDI_X_303.dwg