
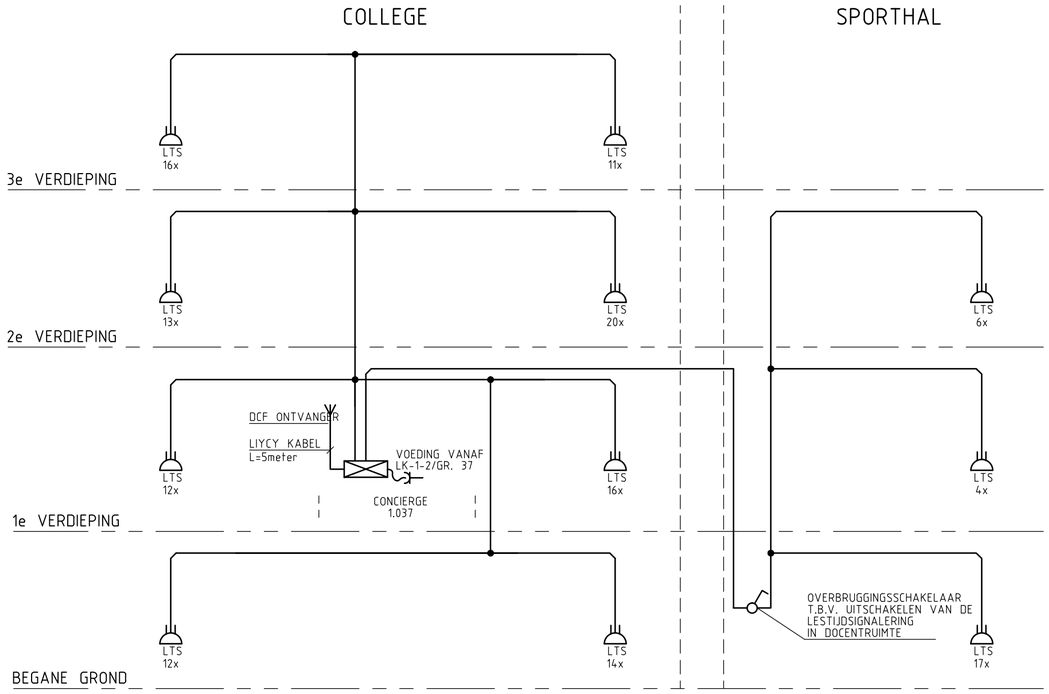


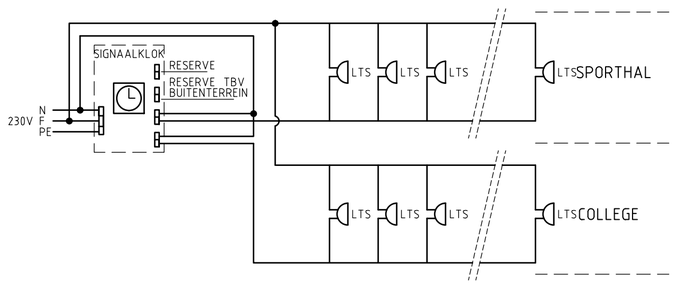

PRINCIPESCHEMA

LESTIJDSIGNALERINGSINSTALLATIE :

DIGITALE TIJDSCHAKELKLOKKEN
- × FABRBENZING
- × TYPE4700 (SIGNAALKLOK) (SU-40)
- × NETSPANNING 230V/50-60Hz
- × 1 HOOFD PROGRAMMA EN 3 SEIZOEN PROGRAMMA?S
- × TWEE OF VIER POTENTIAALVRIJE SIGNAAL/SCHAKEL UITGANGEN 250V/4A
- × ATOOMTIJDZENDER OPTIE MET DCF MODULE
- × INDUSTRIELE BEHUIZING IP-65: HxBxD, 234x205x115 mm
- × ONDERHOUDSVRIJ TOETSENBORD MET WACHTWOORD BEVEILIGING
- × AUTOMATISCHE ZOMERTIJD OMSCHAKELING
- × TESTFUNCTIE OM DCF ONTVANGST TE CONTROLEREN
- × 1200 SIGNAAL EN SCHAKELTIJDEN OP DE SECONDEN NAUWKEURIG INSTELBAAR
- × DAGELIJKSE, WEKELIJKSE EN JAARLIJKSE SIGNAALTIJDEN EN SCHAKELTIJDEN
- × UITSCHAKELEN SIGNAALTIJDEN OP VAKANTIEDAGEN INSTELBAAR
- × PROGRAMMEERBARE IMPULSDUUR SIGNAAL VAN 0,1 TOT 10 SECONDEN
- × PROGRAMMEERBARE SCHAKELDUUR
- × HERHAAL SIGNAALTIJDEN VAN 1x TOT 15x INSTELBAAR
- × HANDMATIG BEDIENING RELAIS UITGANGEN MOGELIJK
- × GEHEUGEN WORDT 5 JAAR VASTGEHOUDEN DOOR LITHIUM BATTERIJ
- × NAUWKEURIGHEID +/- 1 MIN./JAAR BIJ KAMERTEMPERATUUR (ZONDER DCF)
- × GANGRESERVE AANSTURING WANDKLOKKEN BIJ NETUITVAL: 1200mAh (OPTIONEEL)
- × SERIEEL PC AANSLUITING VOOR PC SYNCHRONISATIE MET DCF TIJD

DCF ONTVANGER
- × FABRBENZING
- × TYPE: FU570
- × CORRIGEERT SIGNAALKLOK ELKE 24 UUR
- × ONTVANGT DCF TIJDZENDER
- × ALTIJD EXACTE TIJD

LTS OPBOUW SIGNAALHOORN
- × FABRFRIEDLAND
- × TYPE56-230 MASTERBELL 230VA
- × GELUIDSSTERKTE: 100dB

YMvK 3x2,5

Gemeente Amstelveen

Vastgoed Bouwzaken

Laan Nieuwer-Amstel 1, 1182 JR Amstelveen, Postbus 4, 1180 BA Amstelveen, T (020) 5404666, F (020) 5404142

Adres : Sportlaan 27
Gebouwfunctie School

Discipline : Overige elektrotechnische installaties
Bouwlaag : Blokschema lestijdsignalering

Datum 15-1-14	Status Revisie	Formaat A2	Schaal n.v.t.
Tek.nr. EDI_X_304			

Filenaam Sportlaan27_EDI_X_304.dwg