

COLLEGE


SPORTHAL

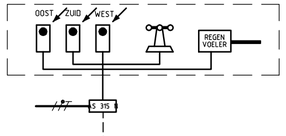


DAK

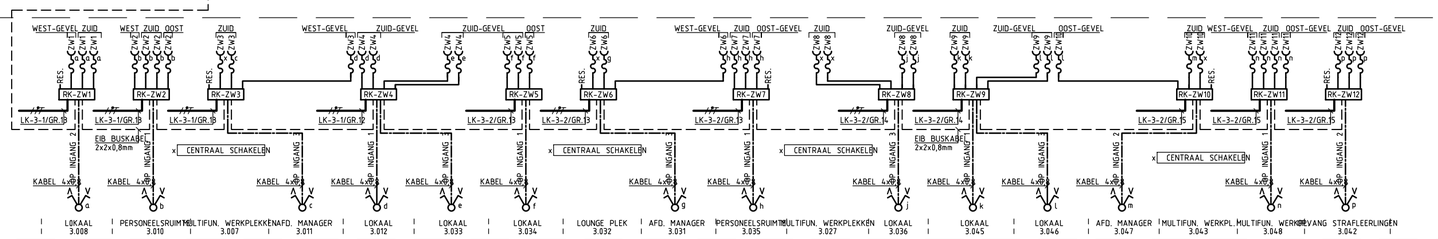

3e VERDIEPING

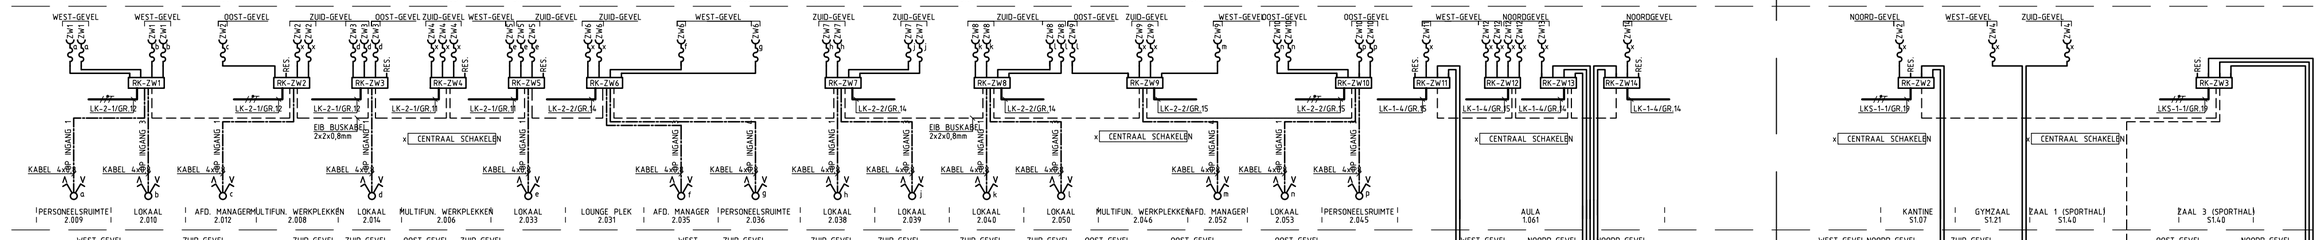

2e VERDIEPING

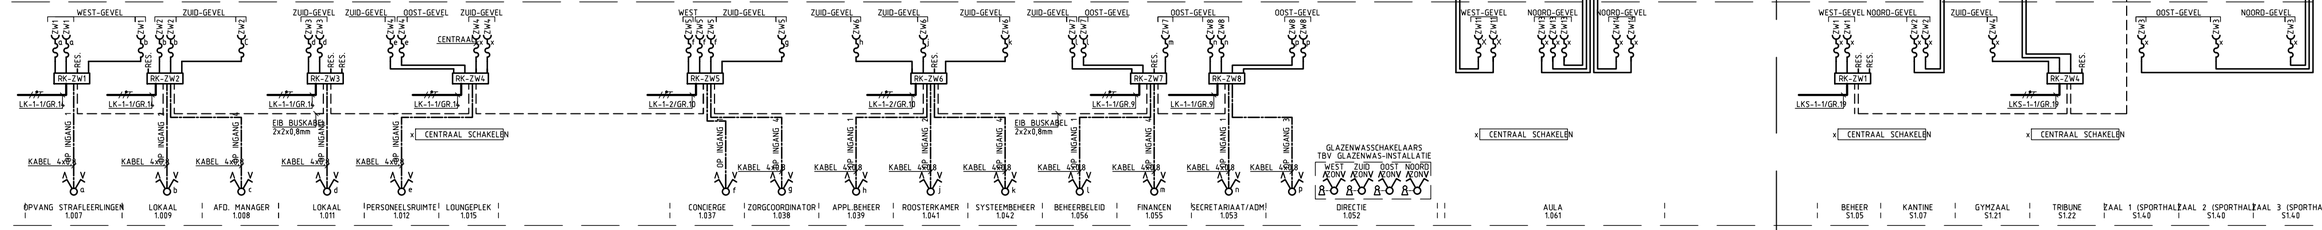

1e VERDIEPING

BEGANE GROND

NOORD-GEVEL

RENVOOI:


OPMERKINGEN :
- CENTRALE APPARATUUR FABRIKAAT: SOMFY

OMSCHRIJVING:	FABR:	TYPE:
KNX EIB (ZW../..) ELEKRONISCHE IB BESTURING - GESCHIKT VOOR 4 BUISMOTOREN - GESCHIKT VOOR 1 STURING	SOMFY	ANIMEO KNX EIB
S 315 N EIB-COMBISENSOR	SOMFY	AS 315 N
ZONNECEL	SOMFY	WEATHERSTATION
WINDSNELHEIDSMETER	SOMFY	WEATHERSTATION
REGEN VOELER REGENVOELER	SOMFY	WEATHERSTATION
ZONWERINGSCHAKELAAR	JUNG	AS500 (PULS)
SLEUTELSCHAKELAAR TBV GLAZENWASINSTALLATIE	JUNG	AS500 (PULS)
ZONWERINGSMOTOR		- LEVERING DERDEN -


BEKABELING:

BEKABELING:	FABR:	BEST. NR.:
JH(st)H mbzh grijs	SOLAR	170.75.87
Y(st)Y 2x2x0,8mm	SOLAR	170.24.98
JHH-mbzh 4x0,8mm	SOLAR	170.76.03


ASP

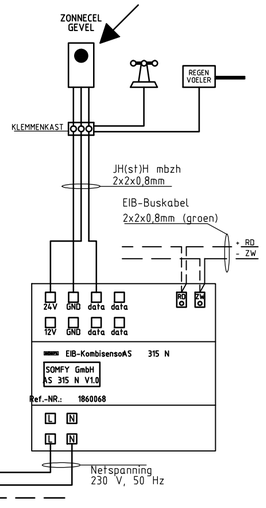

AANSLUITSCHEMA EIB-COMBISENSOR AS 315 N

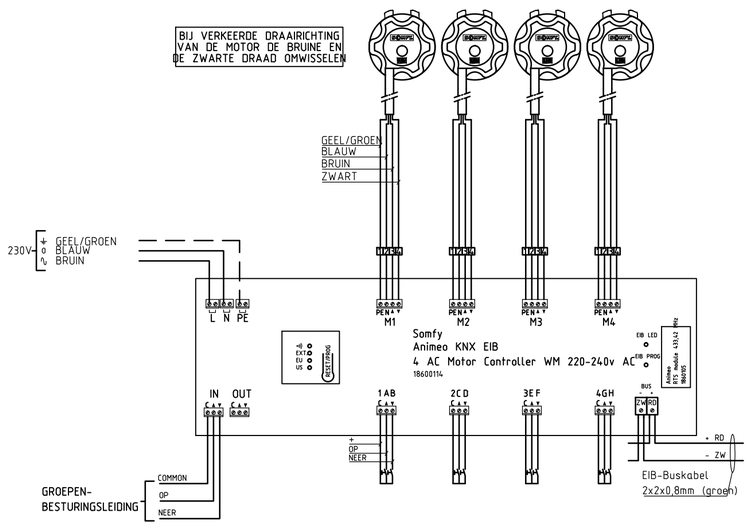

AANSLUITSCHEMA MOTOR CONTROLLER

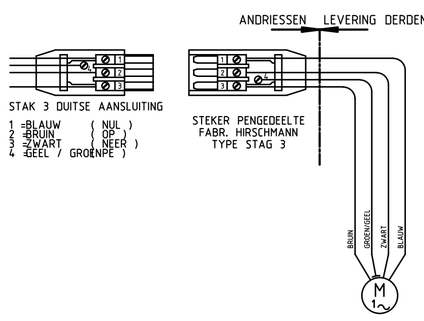

Gemeente Amstelveen

Vastgoed — Bouwzaken

Laan Nieuwer-Amstel 1, 1182 JR Amstelveen, Postbus 4, 1180 BA Amstelveen, T (020) 5404666, F (020) 5404142

Adres : Sportlaan 27

Gebouwfunctie School

Discipline : Overige elektrotechnische installaties

Bouwlaag : Blokschema zonwering

Datum 15-1-14	Status Revisie	Formaat A2	Schaal n.v.t.
Tek.nr. EDI_X_305			

Filenaam Sportlaan27_EDI_X_305.dwg