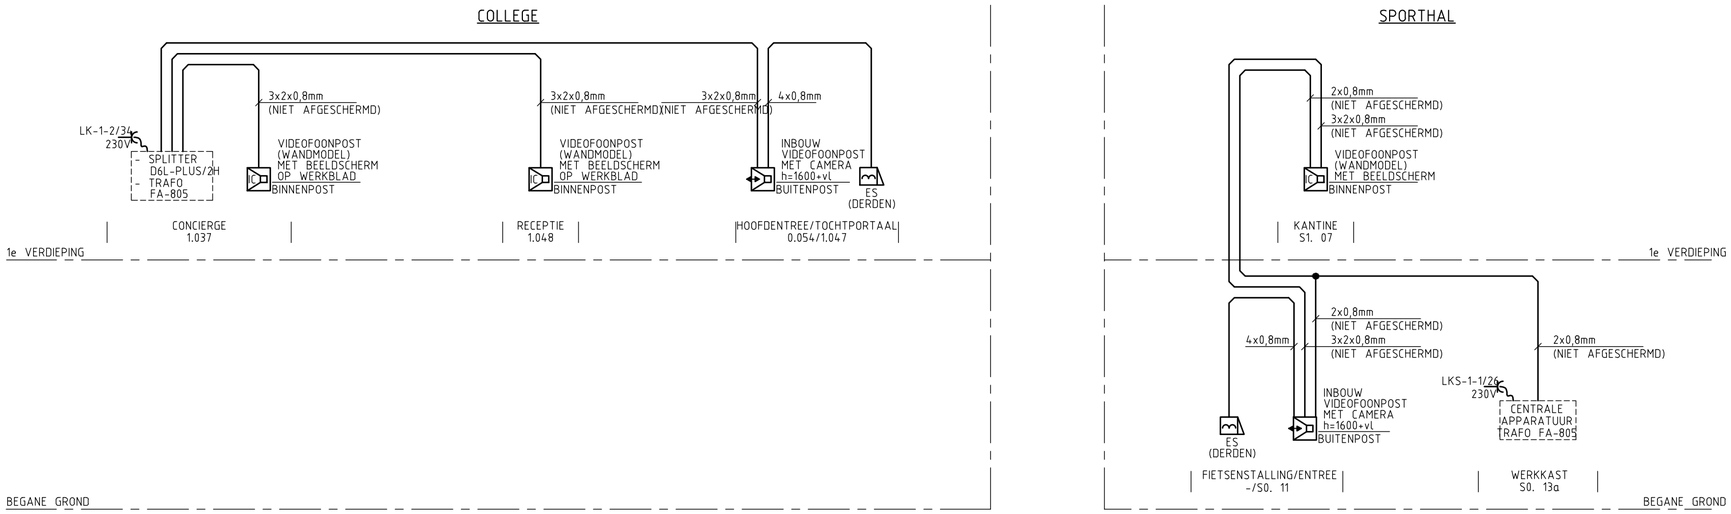


RENVOOI :

CENTRALE APPARATUUR BESTAANDE UIT:

BUITENPOST AUDIO EN VIDEOPANEEL, INBOUW TBV SPORTHAL FABR.GOLMAR ARTIKELNR.CPV-PL/7102-SE
KLEUREN CAMERA-SPREEK/LUISTER PANEEL
ANTIVANDAAL KLEUREN CAMERA-SPREEK/LUISTER PANEEL
COMPLEET MET 2 BELDRUKKER & NAAMKADER.
MATERIAAL FRONTEN: RVS, 2,5mm
SPREEK/LUISTER EENHEID MET VOLUMEREGELAARS
AKOESTISCHE TOON BIJ HET INDRUKKEN VAN EEN BELDRUKKER,
IN GESPREK EN HET OPENEN/VRIJGEVEN VAN DE ENTREEDEUR.
SAMENSTELLING:
1 FRONT MET RVS TOETS EN NAAMKADER AFGEDEKT MET 5mm
POLYCARBONAAT, TYPE 7101/INOX
1 KLEUREN CAMERA-SPREEK/LUISTER EENHEID, TYPE EL531
1 MICROPROCESSOR PRINT, TYPE EL500 (8 AANSLUITINGEN)
1 MONTAGEADAPTER VOOR EL-500, TYPE SUP-EL500
1 METALEN INBOUWBAK, TYPECE-7600
1 NON-COAX INSTEEKPRINT, TYPE EL560
BUITENAFMETINGEN PANEEL: 155(B) x 235(H)

BINNENPOST DEURVIDEO MONITOR KLEUR: TBV SPORTHAL FABR.GOLMAR ARTIKELNR.PLATEA-Plus/2H
"COMFORT" MONITOR VAN DE SERIE PLUS MET GEGOLFD FRONT
KUNSTSTOF (ABS), WIT.
MEELUISTER EN KIJK GEBLOKKEERD.
OPBOUW (WANDMODEL), TAFELMODEL M.B.V. OPTIONELE SOBPL
GEDEELTELIJK VERWISSELBAAR FRONT IN TWEE KLEUREN (GRIJS EN BLAUW)
VOLUMEREGELAAR OPROEPSIGNAAL IN DRIE STAPPEN TE BEDIENEN AAN DE
ZIJKANT VAN HET TOESTEL.
ONDERLING VERKEER TUSSEN TWEE PARALLEL AANGESLOTEN UNITS.
SPY-FUNCTIE (INSTELBARE ZELFOPROEP VAN BINNEN UIT ZONDER OPNEMEN HOORN)
AAN/UIT TOETS MET LED SIGNALERING, DEUROPENER TOETS.
2 VRIJE SCHAKELTOETSEN.
TWEE SCHUIFREGELAAR VOOR HELDERHEID EN CONTRAST VAN HET BEELD.
TELEFOONHOORN MET WIT KRONKELSNOER VOORZIEN VAN RJ-CONNECTORS.
SELF-LEARNING MANIER VAN PROGRAMMEREN ZONDER DIPSWITCHEN.
COMPLEET GELEVERD MET DE NON-COAX CONVERTER (INSTEEKPRINT) EL562
MONTAGE OP STANDAARD U-.. DOOSJE MET DE MEEGELEVERDE MONTAGEPLAAT RCPL-PLUS
AFMETINGEN: 200(B) X 220(H) X 71(D) mm

- VOORZIEN VAN TRAFO-VOEDING 18VDC & 12VAC: FABR.GOLMAR ARTIKELNR.FA-805
LOKALE GECOMBINEERDE 18VDC & 12VAC VOEDING VOOR
BELLEN, (BEELD), SPREKEN/LUISTEREN EN OPENEN.
SERIE PLUS DEURTELEFOONS: 20
SERIE PLUS DEURVIDEO TOESTELLEN OF MIX: 8
7 DIN-MODULES, 126(B) x 90(H) x 75(D)

- BUITENPOST AUDIO EN VIDEOPANEEL, OPBOUW TBV SPORTHAL FABR.GOLMAR ARTIKELNR.CPVS-60/2/SE
KLEUREN CAMERA-SPREEK/LUISTER PANEEL
ANTIVANDAAL KLEUREN CAMERA-SPREEK/LUISTER PANEEL
COMPLEET MET 1 BELDRUKKER & NAAMKADER.
MATERIAAL FRONTEN: RVS,
SPREEK/LUISTER EENHEID MET VOLUMEREGELAARS
AKOESTISCHE TOON BIJ HET INDRUKKEN VAN EEN BELDRUKKER,
IN GESPREK EN HET OPENEN/VRIJGEVEN VAN DE ENTREEDEUR.
AFMETINGEN: 120(B) x 320(H) x 60(D) mm

- VIDEOSPLITTER (1x INGANG, 1x DOORGANG EN 6x UITGANG TBV SPORTHAL FABR.GOLMAR ARTIKELNR.D6L-PLUS/2H
1x INGANG, 1x DOORGANG EN 6x UITGANG
KUNSTSTOF BEHUIZING
TEVENS LASDOOS
AFM. 102,5(B) x 80(H) x 37(D) mm

- ELEKTRISCH DEURONTGRENDELING: (DERDEN)

Gemeente Amstelveen

Vastgoed Bouwzaken

Laan Nieuwer-Amstel 1, 1182 JR Amstelveen, Postbus 4, 1180 BA Amstelveen, T (020) 5404666, F (020) 5404142

Adres : Sportlaan 27			
Gebouwfunctie School			
Discipline : Overige elektrotechnische installaties			
Bouwlaag : Blokschema intercom			
Datum 15-1-14	Status Revisie	Formaat A2	Schaal n.v.t.
Tek.nr. EDI_X_307			

Filenaam: Sportlaan27_EDI_X_307.dwg