
350

650


DEURSTANDSIGNALERING




DAK

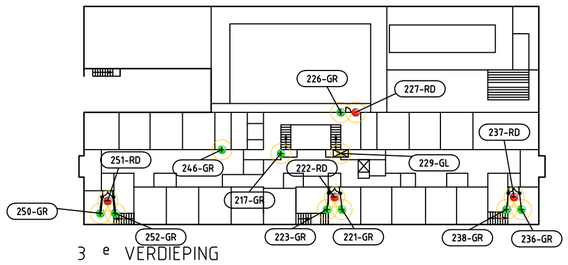

3 e VERDIEPING

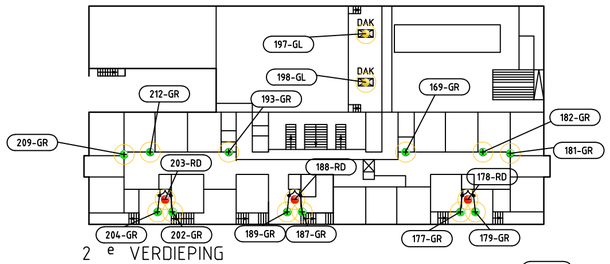

2 e VERDIEPING

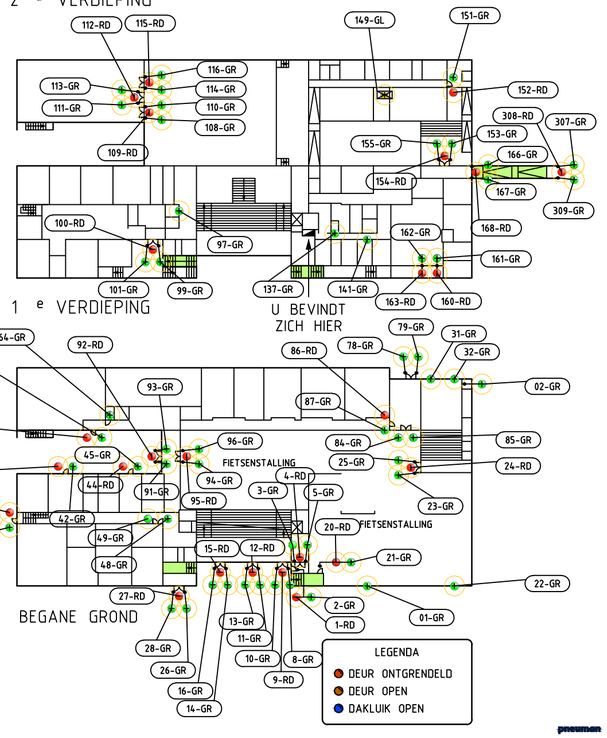


1 e VERDIEPING

U BEVINDT ZICH HIER

ComSafe Beveiligingstechniek

pneuman

VOORAANZICHT

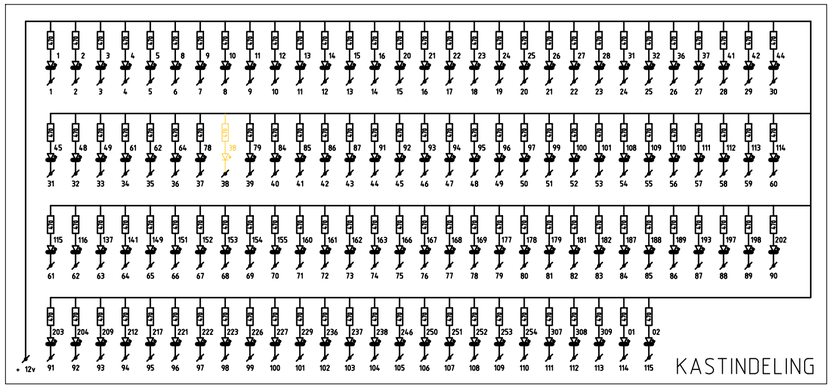

KASTINDELING

Gemeente Amstelveen

Vastgoed Bouwzaken

Laan Nieuwer-Amstel 1, 1182 JR Amstelveen, Postbus 4, 1180 BA Amstelveen, T (020) 5404666, F (020) 5404142

Adres : Sportlaan 27

Gebouwfunctie School

Discipline : Overige elektrotechnische installaties

Bouwlaag : Deurstandsignaleringspaneel

Datum 15-1-14	Status Revisie	Formaat A2	Schaal n.v.t.
Tek.nr. EDI_X_310			

Filenaam Sportlaan27_EDI_X_310.dwg