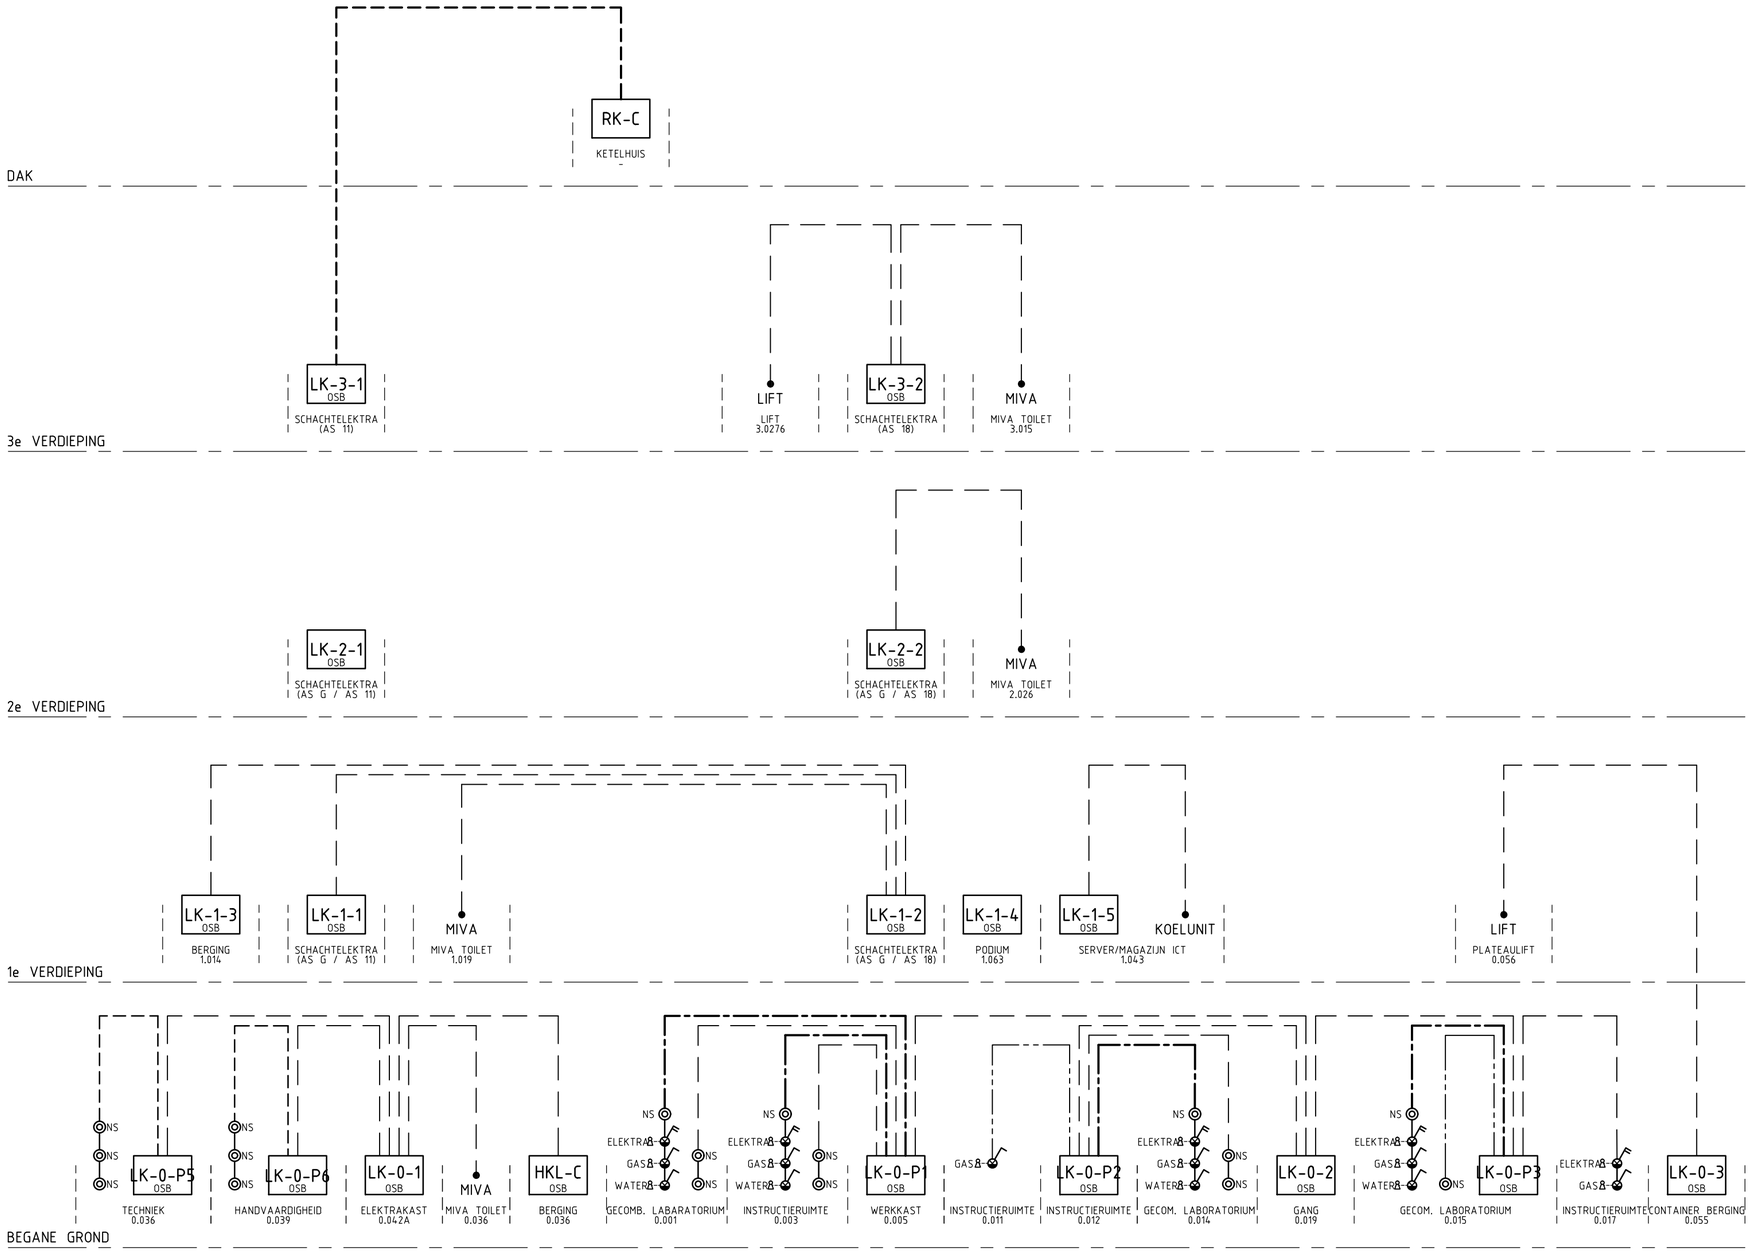


RENVOOI:

- NS — NOODSTOP
- SLEUTELSCHAKELAAR
- AANSLUITPUNT
- LK-0-3 — VERDEELKAST

BEKABELING:

- SIGNAALKABEL mbzh 2x0,8
- SIGNAALKABEL mbzh 4x0,8
- SIGNAALKABEL mbzh 6x0,8
- SIGNAALKABEL mbzh 8x0,8

OPMERKING:

- VOOR COMPONENTEN EIB (INGANGEN - UITGANGEN) EN OVERZICHT SCHAKELINGEN EN SIGNALERINGEN ZIE TEKENING NR. E-B-799-1.

Gemeente Amstelveen

Vastgoed Bouwzaken

Laan Nieuwer-Amstel 1, 1182 JR Amstelveen, Postbus 4, 1180 BA Amstelveen, T (020) 5404666, F (020) 5404142

Adres : Sportlaan 27

Gebouwfunctie School

Discipline : Overige elektrotechnische installaties

Bouwlaag : Blokschema Stuurstroomleidingen

Datum	Status	Formaat	Schaal
15-1-14	Revisie	A2	n.v.t.
Tek.nr. EDI_X_311			

Filenaam Sportlaan27_EDI_X_311.dwg