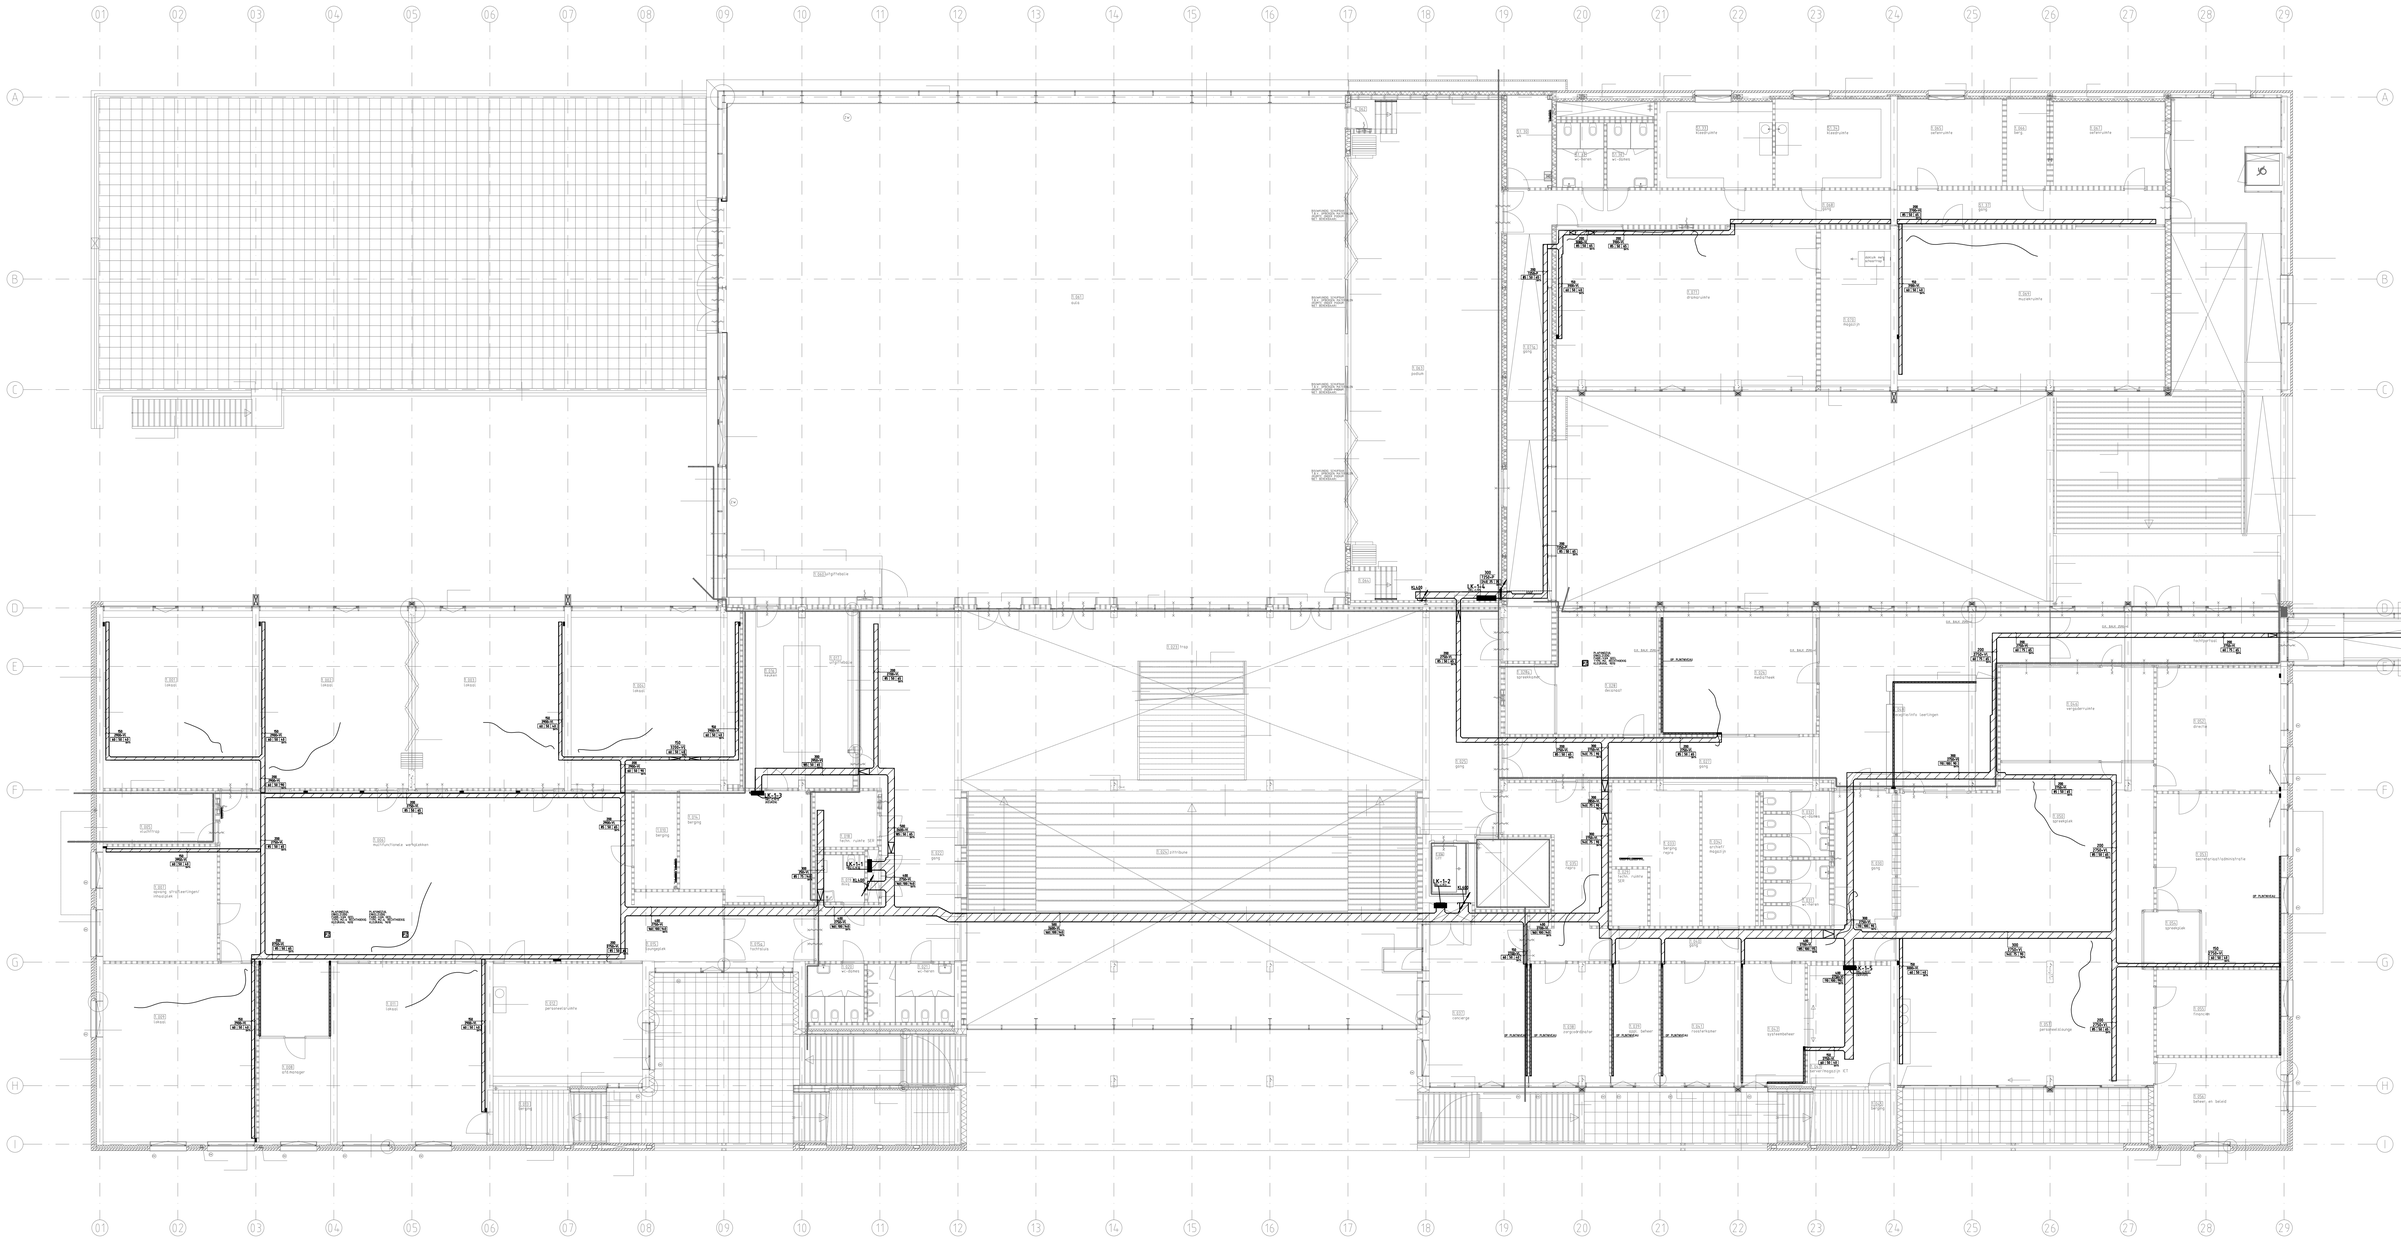


| | | | |
|---|---|---|---|
| Gemeente Amstelveen | | | |
| Vastgoed | | | Bouwzaken |
| Laan Nieuwer-Amstel 1, 1182 JR Amstelveen, Postbus 4, 1180 BA Amstelveen, T (020) 5404666, F (020) 5404142 | | | |
| Adres : Sportlaan 27 | | | |
| Gebouwfunctie School | | | |
| Discipline : Kabeltrace | | | |
| Bouwlaag : 1e verdieping | | | |
| Datum 14-3-14 | Status Revisie | Formaat A0 | Schaal 1:100 |
| Tek.nr. EKT_1_001 | | | |

Filenaam Sportlaan27_EKT_1_001