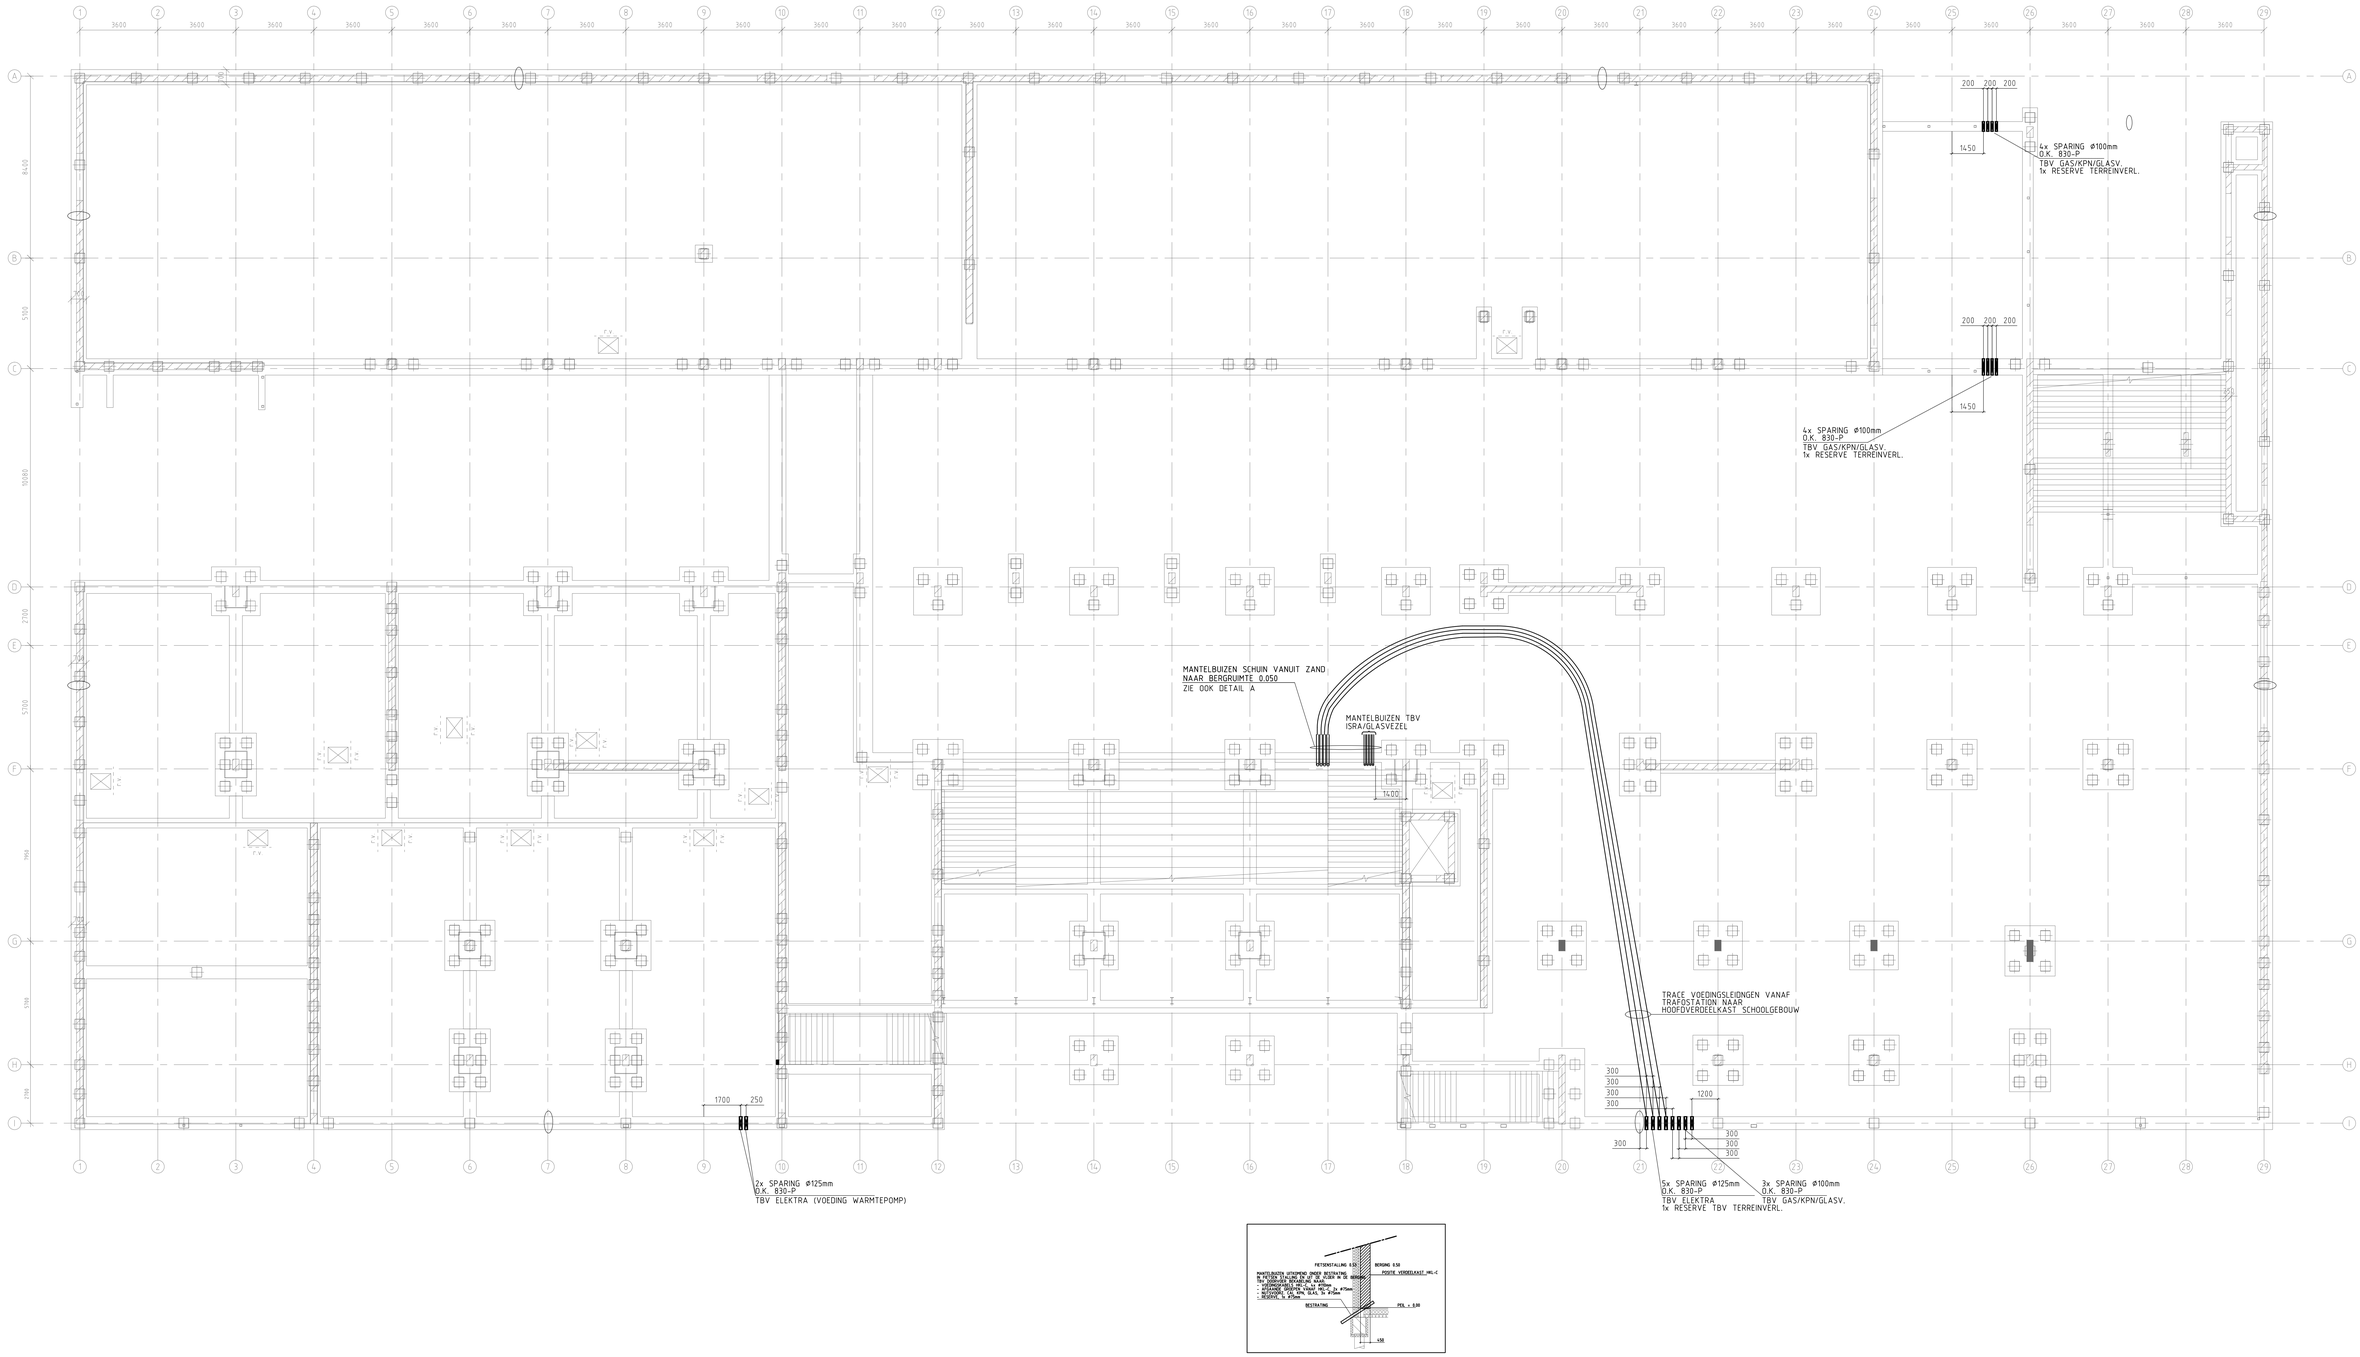


Gemeente Amstelveen			
Vastgoed			Bouwzaken
Laan Nieuwer-Amstel 1, 1182 JR Amstelveen, Postbus 4, 1180 BA Amstelveen, T (020) 5404666, F (020) 5404142			
Adres : Sportlaan 27			
Gebouwfunctie School			
Discipline : Kabeltrace			
Bouwlaag : Fundering			
Datum 15-1-14	Status Revisie	Formaat A0	Schaal 1:100
Tek.nr. EKT_K_001			

Filenaam Sportlaan27_EKT_K_001