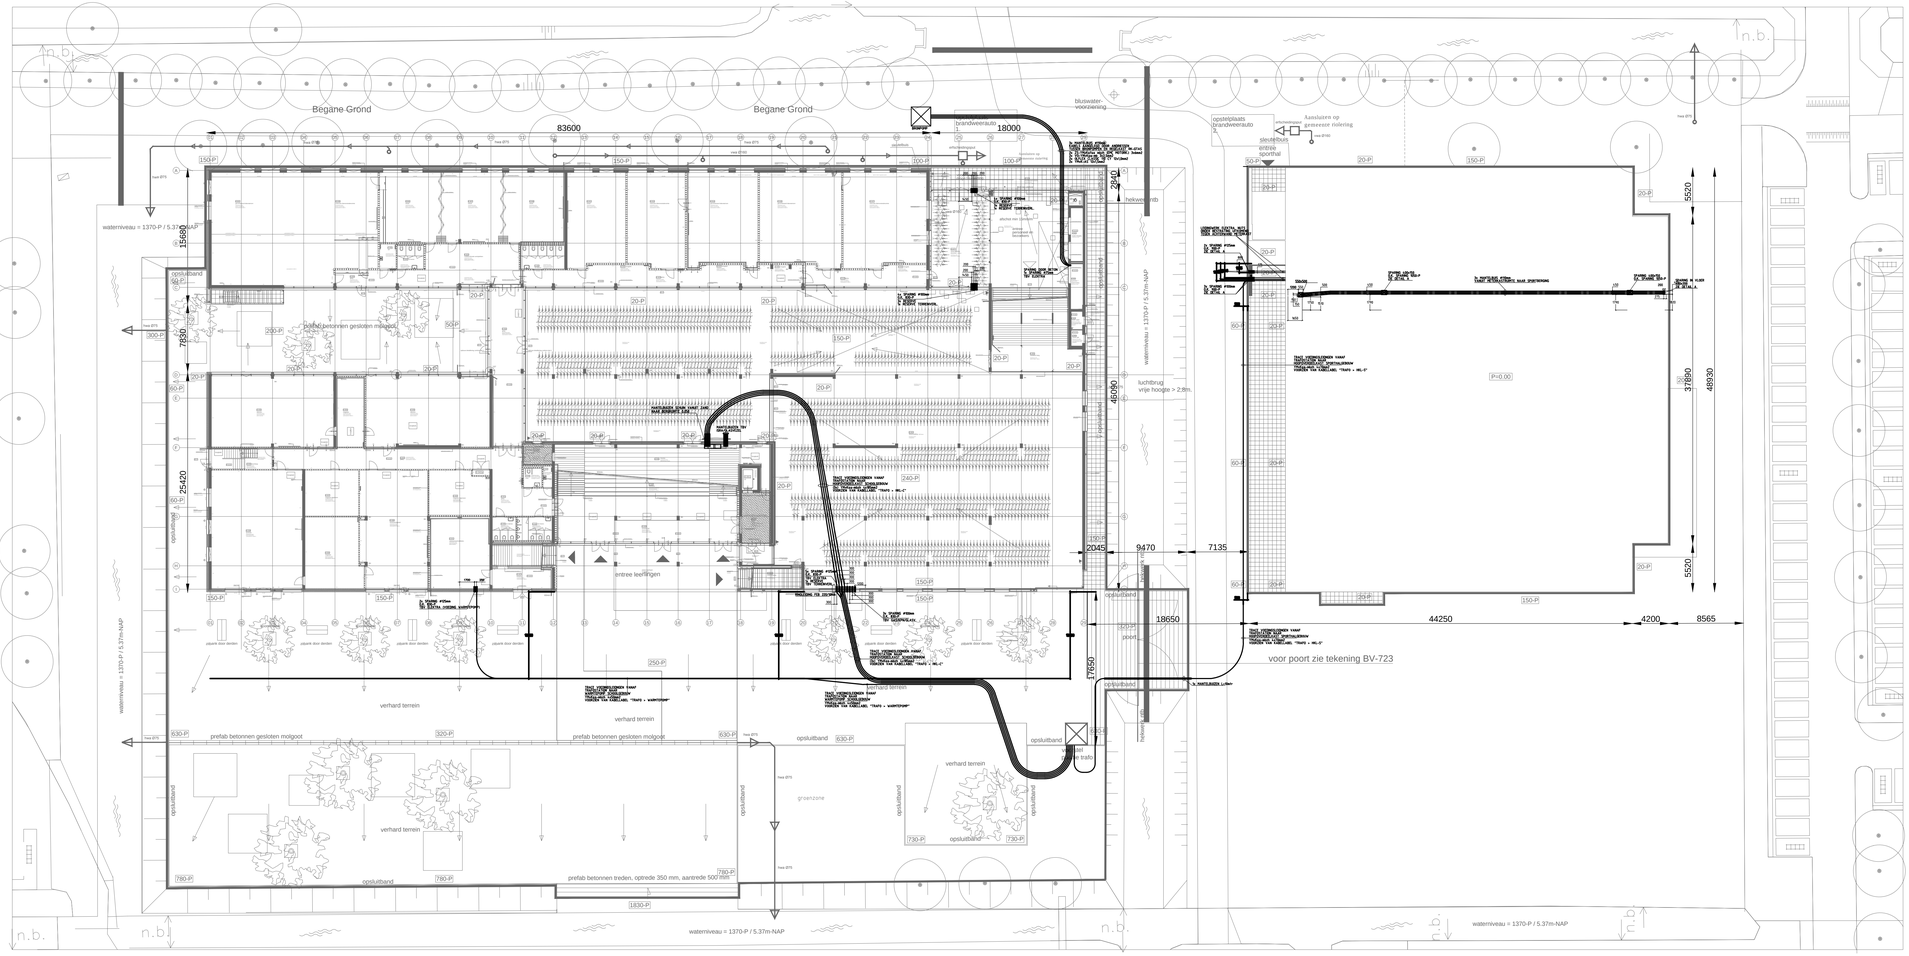


RENVOOI

- hardlaag - schraf werk
- betonband
- betonbanden, schuinsteen
- betonbanden, schuinsteen
- betonbanden, schuinsteen
- lichte scheidingswand 150/200mm
- brandscheidng 30/60min. WBDBO/WRD
- brandwerende wand 30/60min. WBDBO/WRD
- brandwerende en stofdichte deur 30/60min. WBDBO/WRD
- brandwerende en stofdichte deur
- zelfsluitende deur
- draaideur
- toerendeurgreep
- aanduiding ontvanging
- aanduiding

Gemeente Amstelveen
Vastgoed Bouwzaken
Laan Nieuwer-Amstel 1, 1182 JR Amstelveen, Postbus 4, 1180 BA Amstelveen, T (020) 5404666, F (020) 5404142

Adres : Sportlaan 27			
Gebouwfunctie School			
Discipline : Kabeltrace			
Bouwlaag : Terrein			
Datum 15-1-14	Status Revisie	Formaat A0	Schaal 1:250
Tek.nr. EKT_T_001			

Filenaam Sportlaan27_EKT_T_001