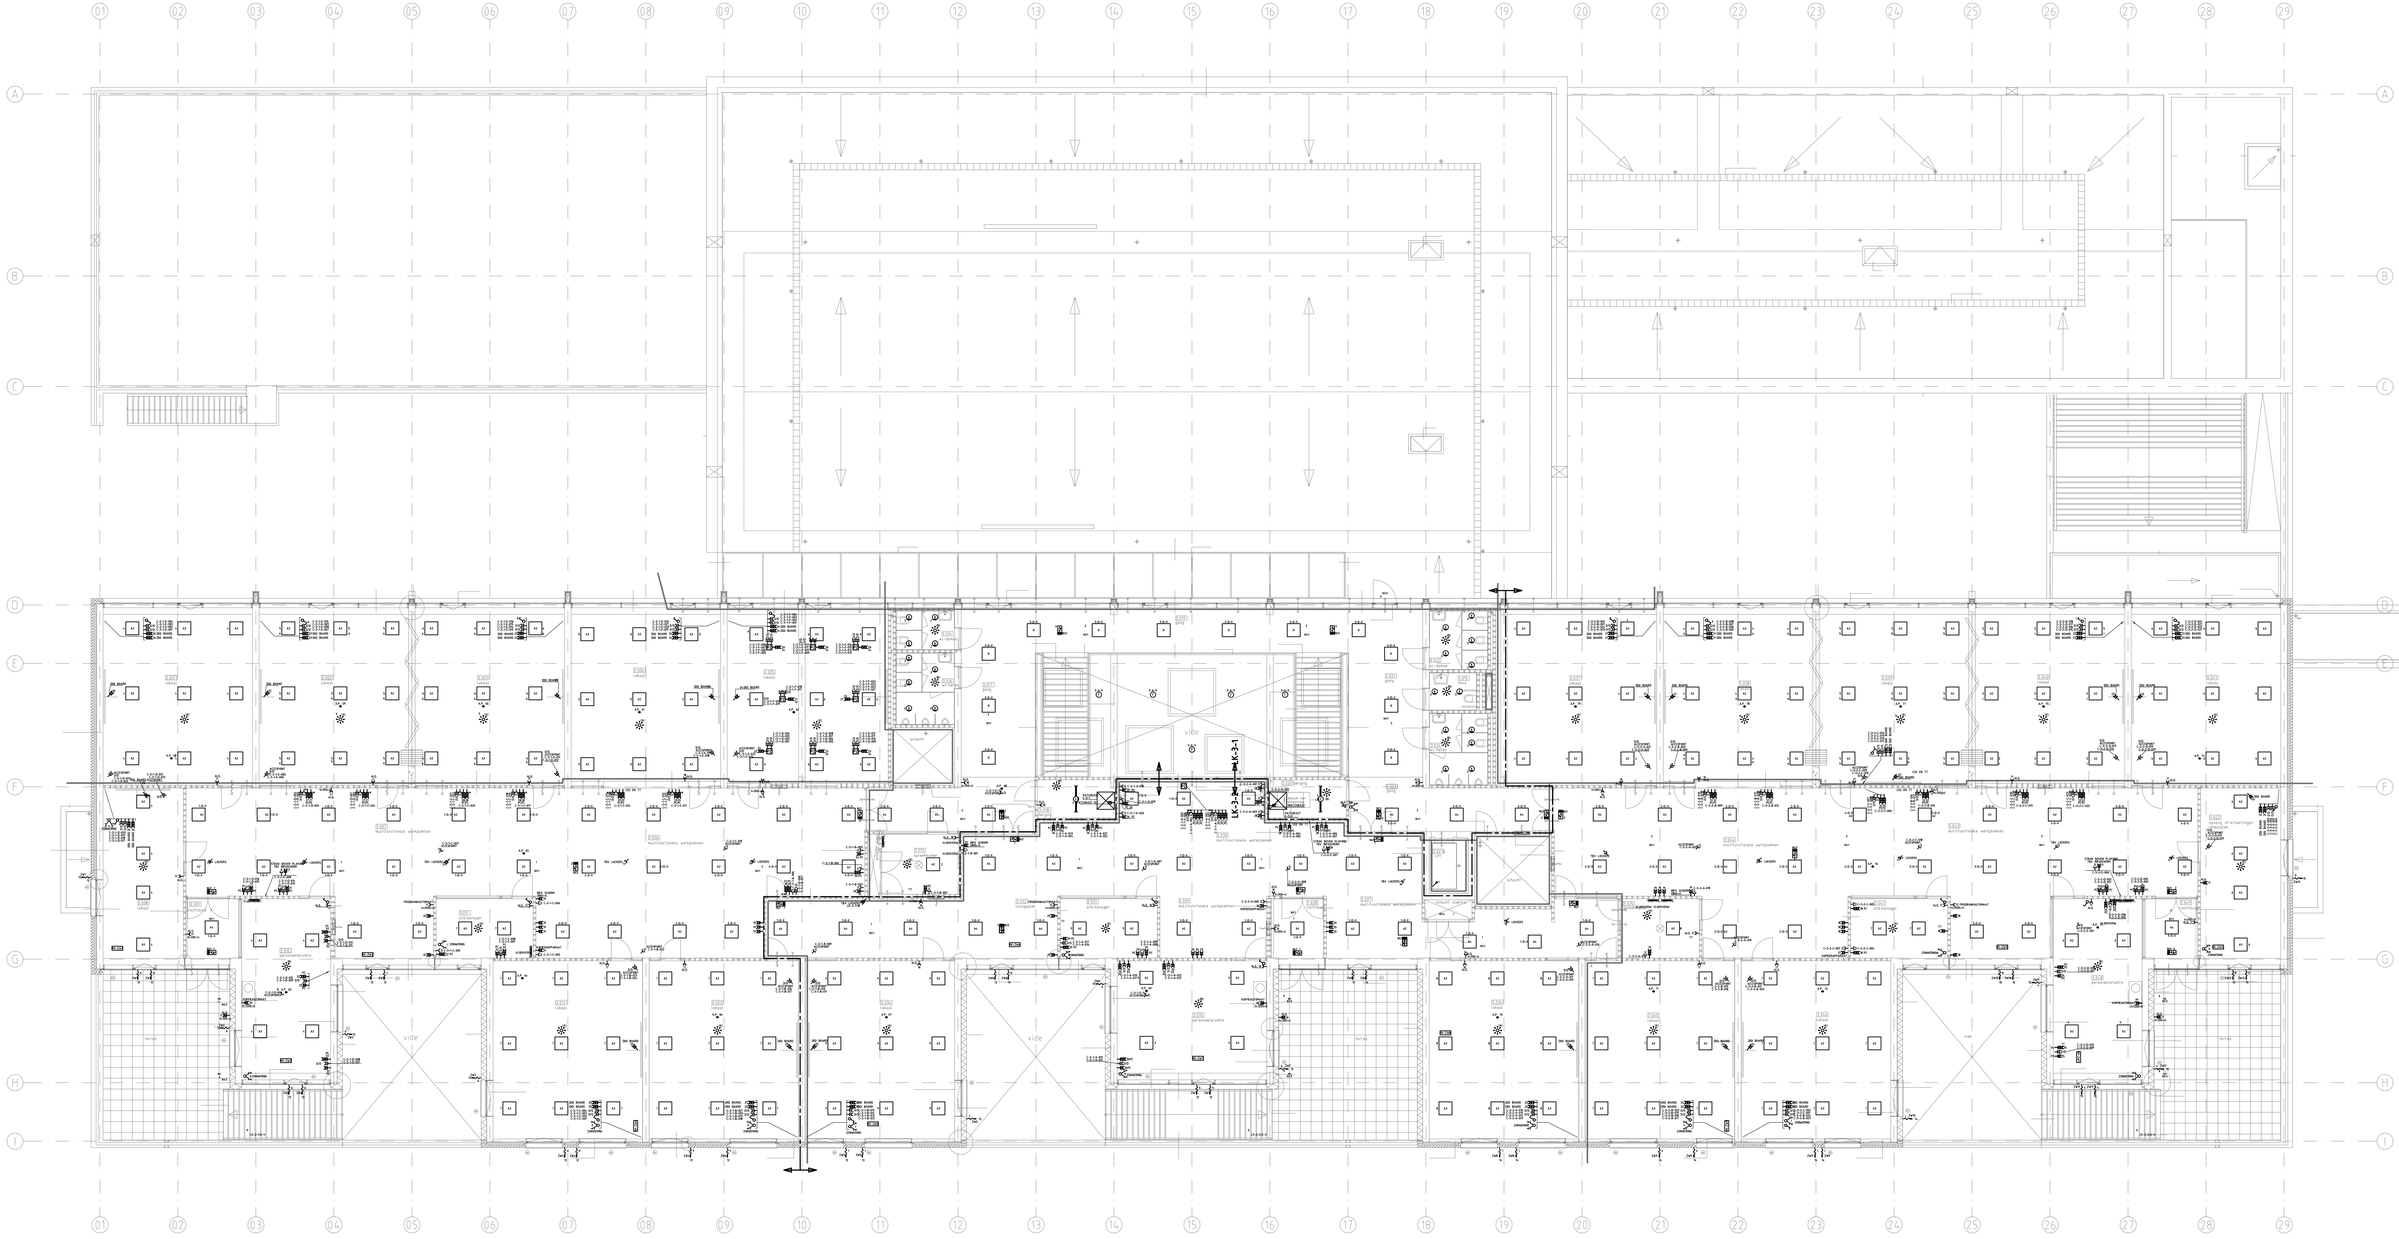


DAK

Gemeente Amstelveen			
Vastgoed			Bouwzaken
Laan Nieuwer-Amstel 1, 1182 JR Amstelveen, Postbus 4, 1180 BA Amstelveen, T (020) 5404666, F (020) 5404142			
Adres : Sportlaan 27 Gebouwfunctie School			
Discipline : Licht– en Krachtinstallatie Bouwlaag : 3e verdieping			
Datum 14-3-14	Status Revisie	Formaat A0	Schaal 1:100
Tek.nr. ELK_3_001			

Filenaam Sportlaan27_ELK_3_001